

## LEGENDA


## NOTE

**NOTE GENERALI**

- La rappresentazione grafica delle barriere di sicurezza è puramente indicativa.
- Nelle planimetrie di progetto, le transizioni sono state indicate con la generica modalità di installazione "TR"

**NOTA 1:**  
Indicando con NODO A, B, C, D ed E (v. Particolare A) i collegamenti tra i moduli NJ (H=100cm) ed il profilo redirettivo [per il raccordo RNJ-100-GA] gli irrigidimenti delle connessioni sono:

- per il NODO A: Barra rullata in testa come barriera NJ (H=100cm); Piastra al piede Piatto 370x80x20mm; Barre trasversali al piede 3 M27 classe 8.8; Barre ad ancoraggio chimico longitudinali 3 M27 classe 8.8 lunghezza 1000mm (500mm per lato);
- per i NODI B, C, D, E Barra rullata in testa come barriera NJ (H=100cm); Piastra al piede Piatto 280x80x20mm; Barre trasversali al piede 2 M30 classe 8.8; Barre ad ancoraggio chimico longitudinali M24 classe 8.8 lunghezza 1000mm (500mm per lato)

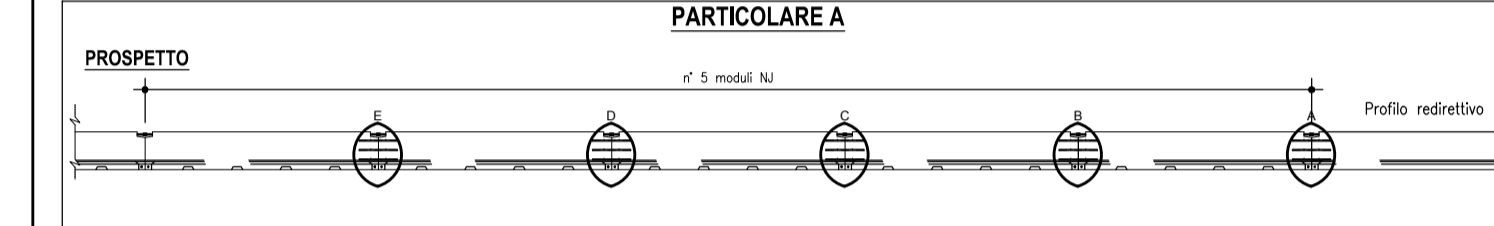

## CARATTERISTICHE DEI MATERIALI

## MATRICE DI REVISIONE

REV	DATA	DESCRIZIONE MODIFICA

N.B.: LA TAVOLA SOSTITUISCE QUELLA RELATIVA AL CODICE [ ] DEL PROGETTO ESECUTIVO

**COLLEGAMENTO AUTOSTRADALE**  
DALMINE - COMO - VARESE - VALICO DEL GAGGIOLO E OPERE AD ESSO CONNESSE  
CODICE C.U.P. F1180600270007  
**TRATTE B1, B2, C, D, TRVA13+14, GREENWAY**  
**AS BUILT**  
TRATTA B1  
SICUREZZA STRADALE  
BARRIERE DI SICUREZZA  
TRANSIZIONI - TAV. 2

<p><b>IDENTIFICAZIONE ELABORATO</b> CODICE PROGETTO: F00107B WBS</p> <table border="1"> <tr> <th>FASE</th> <th>LOTTO</th> <th>ZONA</th> <th>OPERA</th> <th>TRATTO D'OPERA</th> <th>AMBITO</th> <th>TIPICELABORATIVO</th> <th>PROGRESSIVO</th> <th>REVISIONE</th> </tr> <tr> <td>A</td> <td>1</td> <td>ADX</td> <td>BS000</td> <td>0</td> <td>BS</td> <td>PC</td> <td>013</td> <td>TE</td> </tr> </table> <p>Scala: varie</p> <table border="1"> <tr> <th>DATA</th> <th>DESCRIZIONE</th> <th>REV</th> </tr> <tr> <td>Gennaio 2016</td> <td>Emissione</td> <td>E</td> </tr> </table> <p><b>CONCEDENTE</b> CONCESSIONARI AUTOSTRADALI LOMBARDE</p> <p><b>CONCESSIONARIO</b> Autostada Padanometra Lombarda Direttore Tecnico: Ing. Enrico Anzi Referente Tecnico: Ing. Sabrina Lattuada</p> <p><b>APPROVATO</b> Autostada Padanometra Lombarda Il Direttore dei Lavori: Ing. Francesco Domenico</p>	FASE	LOTTO	ZONA	OPERA	TRATTO D'OPERA	AMBITO	TIPICELABORATIVO	PROGRESSIVO	REVISIONE	A	1	ADX	BS000	0	BS	PC	013	TE	DATA	DESCRIZIONE	REV	Gennaio 2016	Emissione	E	<p><b>IMPRESA</b> <b>RAGGRUPPAMENTO TEMPORANEO IMPRESE:</b></p> <table border="1"> <tr> <td>Mandatario</td> <td>Mandante</td> <td>Mandante cooptata</td> </tr> <tr> <td>STRABAG A.G.</td> <td>GLF Grandi Lavori Fincostr S.p.A.</td> <td>Impresa costruzioni Giuseppe Maltauro S.p.A.</td> </tr> </table> <p><b>STRABAG</b> <b>GLF</b> <b>FINCOSTR</b> <b>GIUSEPPE MALTAURO</b> <b>STRABAG</b></p> <p><b>PROGETTISTA - PROGETTO ESECUTIVO DI DETTAGLIO</b> <b>RAGGRUPPAMENTO TEMPORANEO PROGETTISTI:</b></p> <table border="1"> <tr> <td>Mandatario</td> <td>Mandante</td> <td>Mandante</td> <td>Mandante</td> </tr> <tr> <td>3TI PROGETTI ITALIA S.p.A.</td> <td>GP Progettista - servizio PRODOTTO DI ASSISTENZA</td> <td>CONSTRUTTA</td> <td>Arch. Salvatore Vermiglio</td> </tr> </table> <p><b>RESPONSABILE DI PROGETTO ED INCARICATO DELL'INTEGRAZIONE FRA LE VARIE PRESTAZIONI:</b> Ing. Alberto Cecchini</p> <p><b>ELABORAZIONE PROGETTUALE</b> <b>PROGETTISTA:</b> 3TI PROGETTI ITALIA S.p.A.</p> <p><b>3TI ITALIA S.p.A.</b> DIRETTORE TECNICO Ing. Stefano Luca Passati Ordine degli Ingegneri Provincia di Roma n. 20809</p> <p>Redatto: La Torre      Verificato: Lopes      Approvato: Passati</p>	Mandatario	Mandante	Mandante cooptata	STRABAG A.