


TRANSIZIONE 9 [RNJ-NJBP-GA]

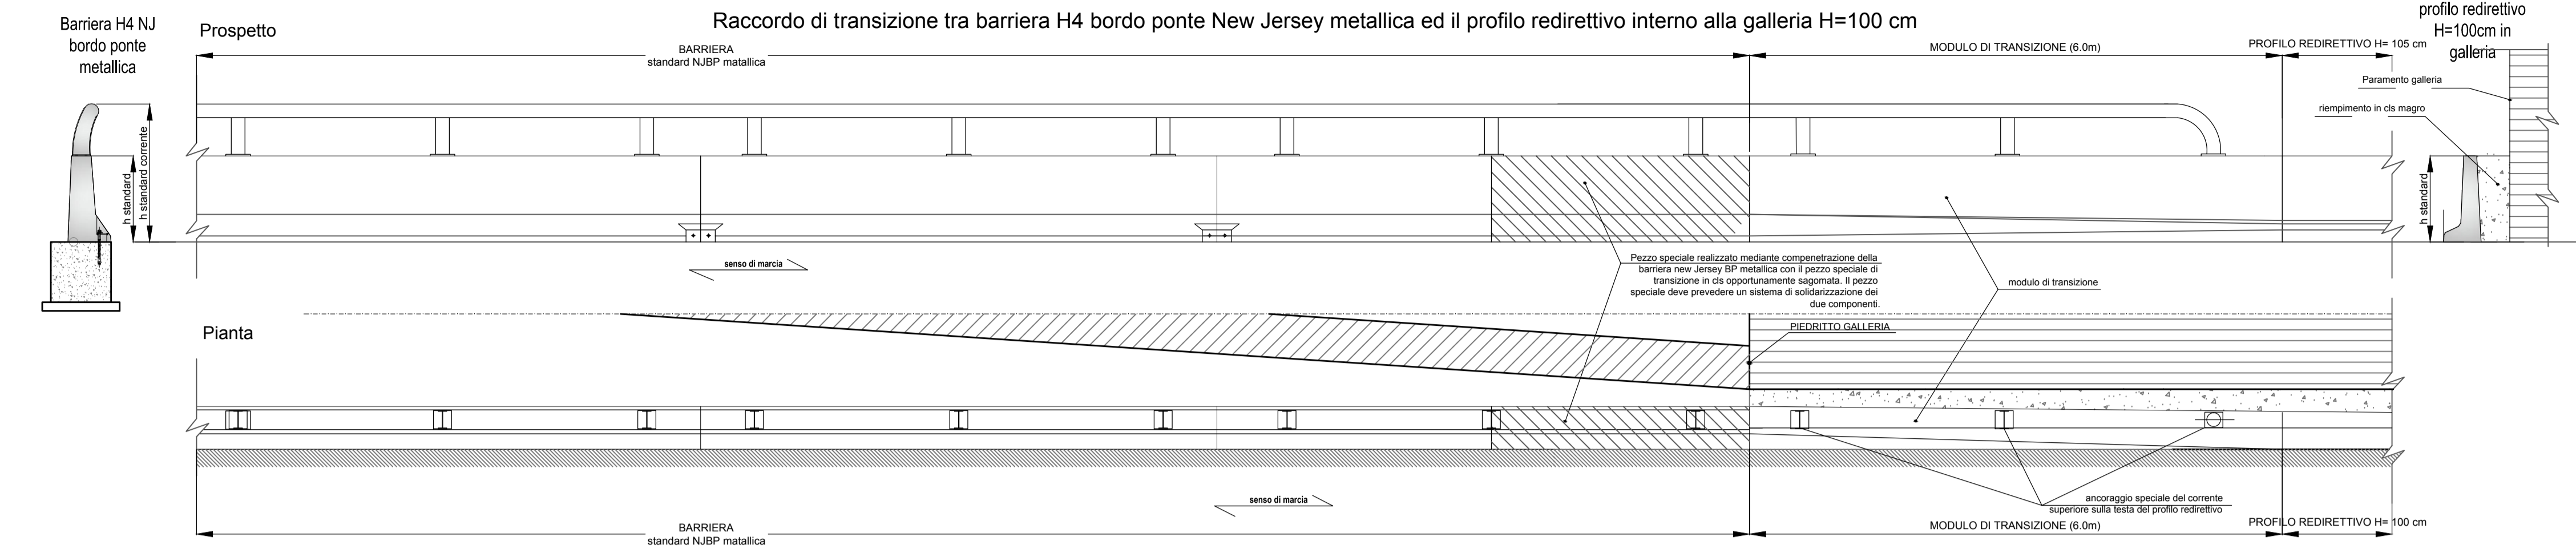


LEGENDA

NOTE

- NOTE GENERALI**
- La rappresentazione grafica delle barriere di sicurezza è puramente indicativa.
 - Nelle planimetrie di progetto, i raccordi di transizioni sono state indicate con la generica modalità di installazione "RNJ".
 - La rappresentazione grafica dei raccordi di transizione è riferita ad un solo filare di barriera;

TRANSIZIONE NEW JERSEY - BARRIERA METALLICA CLASSE H2

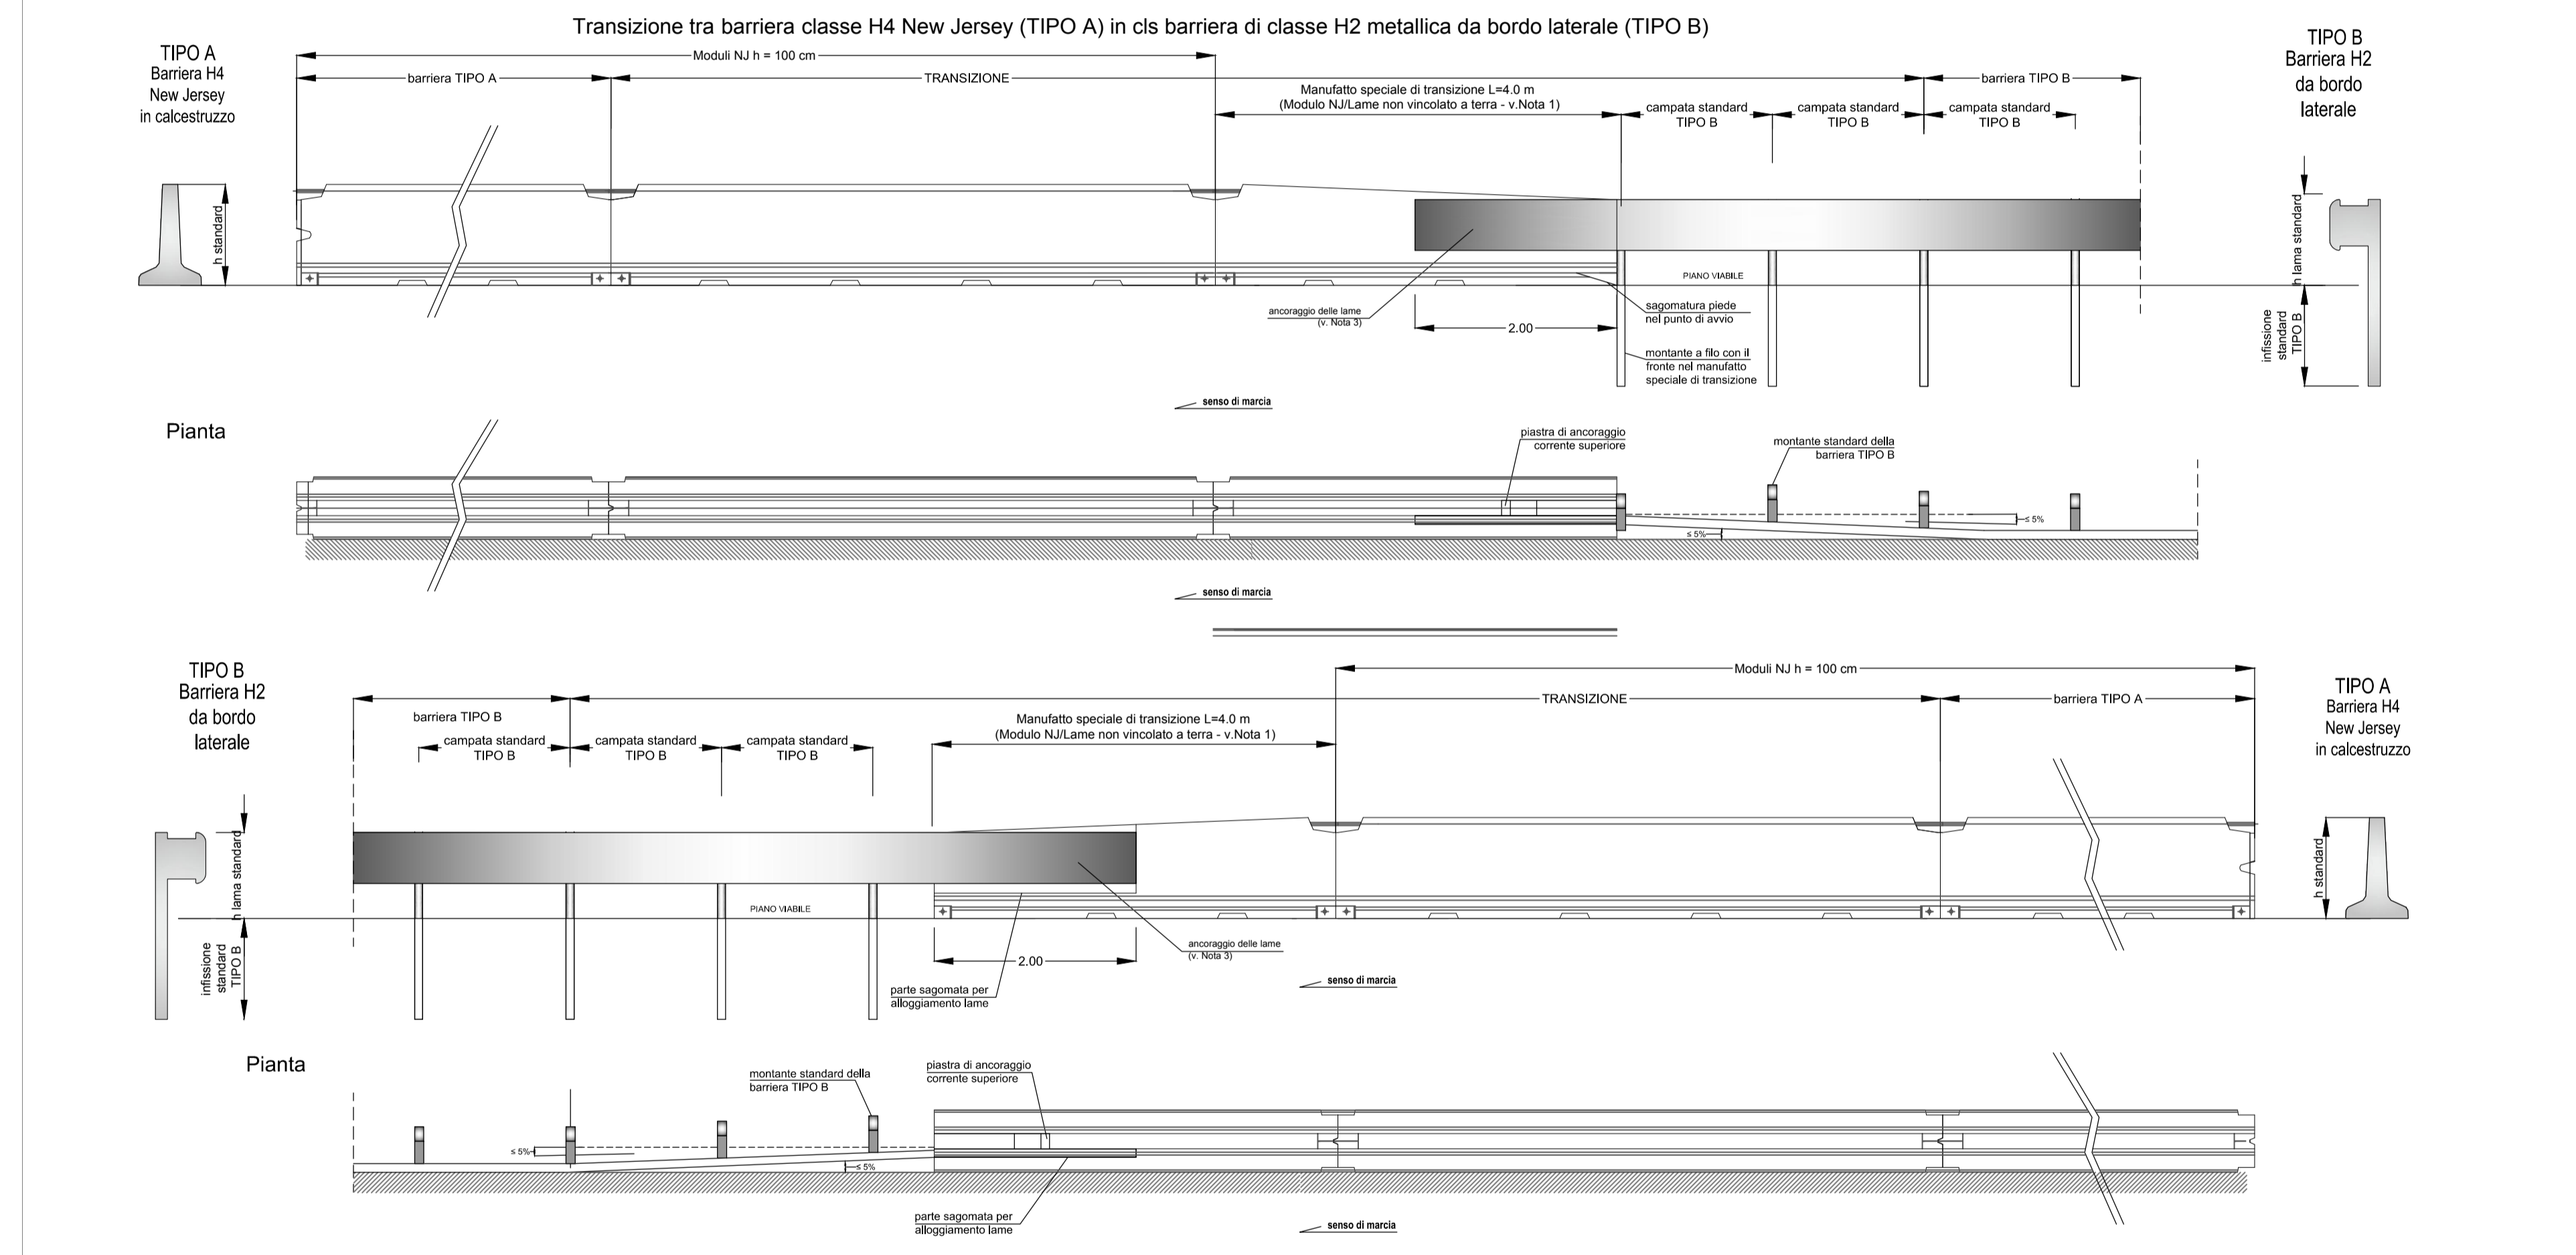

CARATTERISTICHE DEI MATERIALI

MATRICE DI REVISIONE

REV	DATA	DESCRIZIONE MODIFICA

N.B.: LA TAVOLA SOSTITUISCE QUELLA RELATIVA AL CODICE [] DEL PROGETTO ESECUTIVO

COLLEGAMENTO AUTOSTRADALE DALMINE - COMO - VARESE - VALICO DEL GAGGIOLO E OPERE AD ESSO CONNESSE
 CODICE C.U.P. F11B060027007
TRATTE B1, B2, C, D, TRVA13+14, GREENWAY
AS BUILT
TRATTA B1
 SICUREZZA STRADALE
 BARRIERE DI SICUREZZA
 TRANSIZIONI - TAV. 3

IDENTIFICAZIONE ELABORATO		IMPRESA	
CODICE PROGETTO: F00107B		RAGGRUPPAMENTO TEMPORANEO IMPRESE:	
WBS		Mandatario	Mandante
FASCE PROGETTUALI		STRABAG A.G.	Impresa costruzioni Giuseppe Maltauro S.p.A.
LOTTO	ZONA	OPERA	TRATTO D'OPERA
A	1	ADX	BS000
			0
			BS
			PC
			014
			TE
			REVISIONE

Scala: var

DATA	DESCRIZIONE	REV
Genaro 2016	Emissione	E

PROGETTISTA - PROGETTO ESECUTIVO DI DETTAGLIO

RAGGRUPPAMENTO TEMPORANEO PROGETTISTI:

Mandatario	Mandante	Mandante	Mandante
3TI PROGETTI ITALIA S.p.A.	GP	Autstrada Padanese Lombarda	Autstrada Padanese Lombarda

CONCEDENTE
 CONCESSIONARI AUTOSTRADALI LOMBARDE

CONCESSIONARIO
 Autostrada Padanese Lombarda
 Direttore Tecnico: Ing. Enrico Anzi
 Referente Tecnico: Ing. Sabrina Lattuada

APPROVATO
 Autostrada Padanese Lombarda
 Il Direttore dei Lavori: Ing. Francesco Domonico

ELABORAZIONE PROGETTUALE

PROGETTISTA:
 3TI PROGETTI ITALIA S.p.A.

RESPONSABILE DI PROGETTO ED INCARICATO DELL'INTEGRAZIONE FRA LE VARIE PRESTAZIONI:
 Ing. Alberto Cecchini

3TI ITALIA S.p.A.
 DIRETTORE TECNICO
 Ing. Stefano Luca Passati
 Ordine degli Ingegneri
 Provincia di Roma n. 20809

Redatto: La Torre Verificato: Lopes Approvato: Passati