


BARRIERE DI PROGETTO

LEGENDA

- BARRIERA NJ CLS CLASSE "H4" DA BORDO PONTE CON PROFILO METALLICO
- BARRIERA NJ CLS CLASSE "H4" SIMMETRICA PER SPARTITRAFFICO
- H4BP BARRIERA METALLICA CLASSE "H4" DA BORDO PONTE
- H3BP BARRIERA METALLICA CLASSE "H3" DA BORDO PONTE
- H3BL BARRIERA METALLICA CLASSE "H3" DA BORDO LATERALE
- H2BL BARRIERA METALLICA CLASSE "H2" DA BORDO LATERALE
- H2BP BARRIERA METALLICA CLASSE "H2" DA BORDO PONTE
- REDIR PROFILO REDIRETTIVO
- BARRIERA AMMOVIBILE PER VARCHI
- TRANSIZIONE
- ▲ ATTENUATORE D'URTO CLASSE 100 REDIRETTIVO
- ▲ ATTENUATORE D'URTO CLASSE 80 REDIRETTIVO
- ◆ TERMINALI DI AVVIO E FINE INSTALLAZIONE

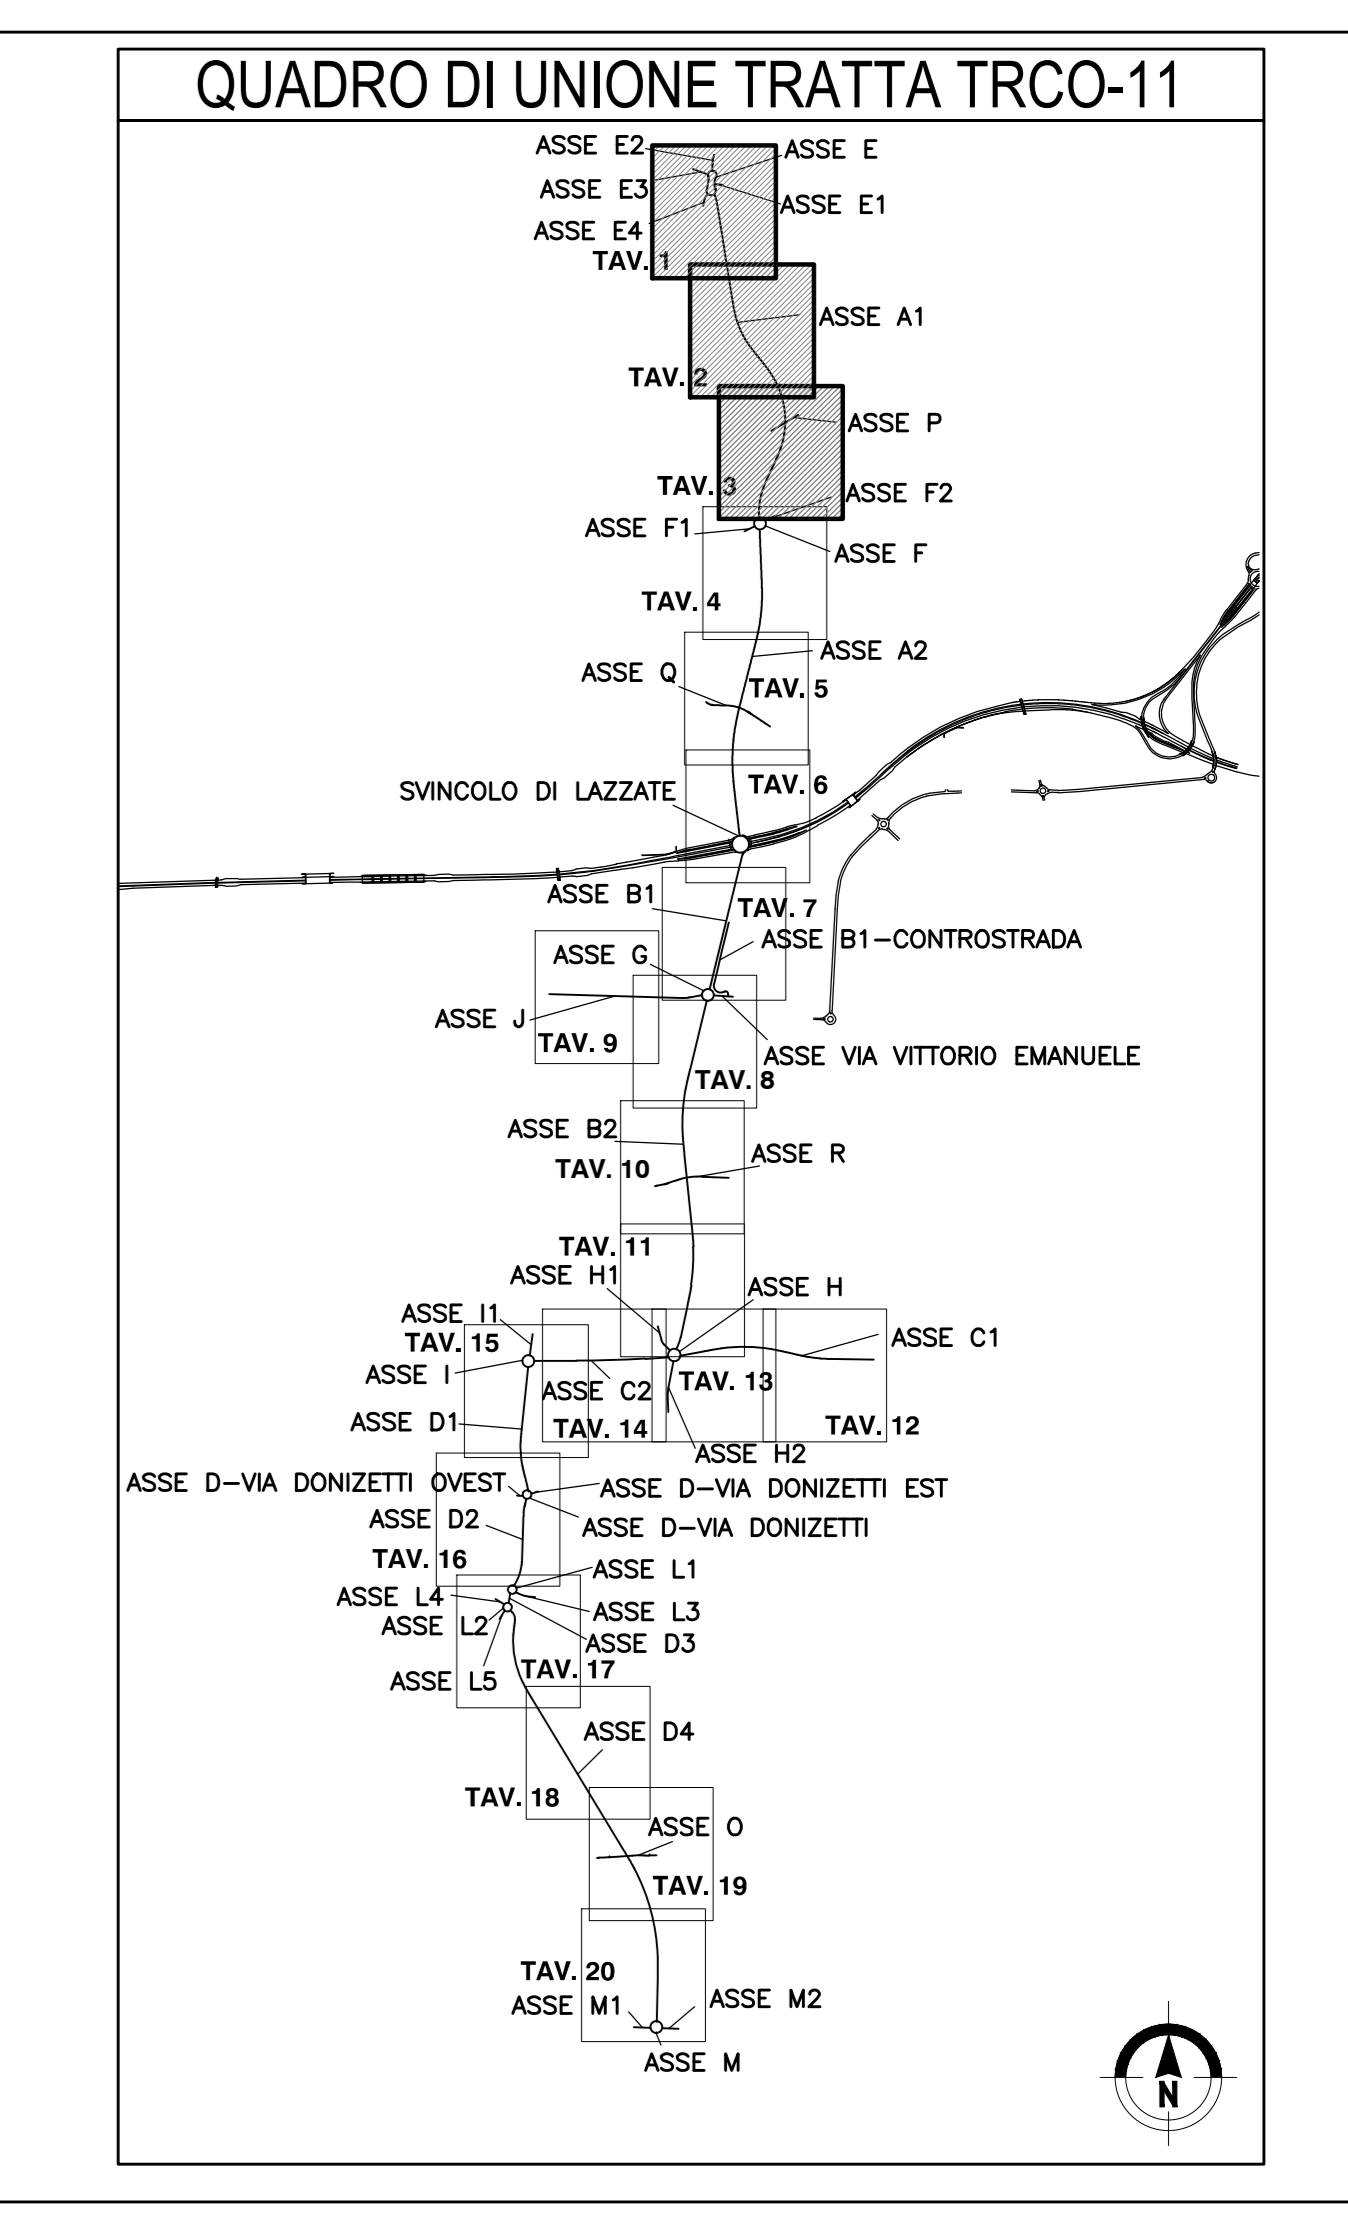

MATRICE DI REVISIONE

REV	DATA	DESCRIZIONE MODIFICA

N.B.: LA TAVOLA SOSTITUISCE QUELLA RELATIVA AL CODICE [E] DEL PROGETTO ESECUTIVO

COLLEGAMENTO AUTOSTRADALE DALMINE - COMO - VARESE - VALICO DEL GAGGIOLIO E OPERE AD ESSO CONNESSE
CODICE C.U.P. F1194600270017
TRATTE B1, B2, C, D, TRV13+14, GREENWAY
AS BUILT
TRATTA B1
SICUREZZA STRADALE
BARRIERE DI SICUREZZA
OPERA CONNESSA TRCO11 - ASSE A1
PLANIMETRIA DI INQUADRAMENTO

IDENTIFICAZIONE ELABORATO CODICE PROGETTO F101078	IMPRESA RAGGRUPPAMENTO TEMPORANEO IMPRESE: STRABAG A.G. - GLF Grandi Lavori Fininvest S.p.A. - ICM - STRABAG
FASE PROGETTUALE LAVORI IN CORSO	PROGETTISTA - PROGETTO ESECUTIVO DI DETTAGLIO RAGGRUPPAMENTO TEMPORANEO PROGETTISTI: STI
CONCESSIONARIO CONTRATTO AUTOSTRADALI COMASIS	ELABORAZIONE PROGETTUALE PROGETTISTA: STI PROGETTI ITALIA S.p.A.

3TI ITALIA S.p.A.
DIRETTORE TECNICO
Arch. Salvatore Vermiglio
Via degli Ingegneri
Prato di Rocca n. 208/9
06049

Redatto da: CELE Verificato da: SORZE Approvato: Posati