

A9

LIMITE INTERVENTO


PROVINCIA: Monza e Brianza
COMUNE: Lazzate

SCHEMA S10 marg. dx
SCHEMA S10 marg. sx

TANGENZIALE DI LAZZATE
V. ELABORATO
E. 1109 BS0000 BS_PR1003.A

LENTATE

QUADRO DI UNIONE TRATTA B1

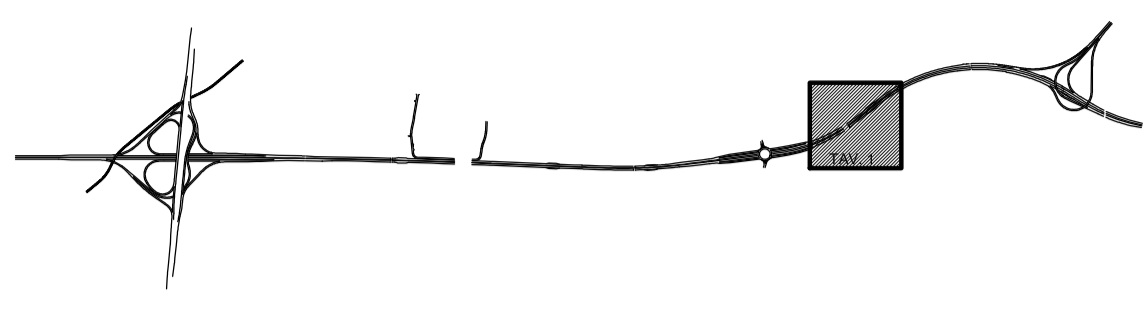

BARRIERE DI PROGETTO

- NEW100 BARRIERE IN CLS BIFILARI TIPO NEW JERSEY DI CLASSE "H4"
- NEW100 ACCOMPAGNAMENTO DI 2 BARRIERE IN CLS MONOFILARI TIPO NEW JERSEY DI CLASSE "H4" NON INTERFERENTI
- NEW100 ACCOMPAGNAMENTO DI 2 BARRIERE IN ACCIAIO MONOFILARI TIPO NEW JERSEY DI CLASSE "H4" DA BORDO PONTE NON INTERFERENTI
- H4BP600 BARRIERA METALLICA CLASSE "H4BP600" DA BORDO PONTE
- H4BL300 BARRIERA METALLICA CLASSE "H4BL300" DA BORDO LATERALE
- H3BP300 BARRIERA METALLICA CLASSE "H3BP300" DA BORDO PONTE
- H3BL400 BARRIERA METALLICA CLASSE "H3BL400" DA BORDO LATERALE
- H2BL300 BARRIERA METALLICA CLASSE "H2BL300" DA BORDO LATERALE
- H2BP400 BARRIERA METALLICA CLASSE "H2BP400" DA BORDO PONTE
- H1BL300 BARRIERA METALLICA CLASSE "H1BL300" DA BORDO LATERALE
- H1BL400 BARRIERA METALLICA CLASSE "H1BL400" DA BORDO LATERALE
- REDIR PROFILO REDIRETIVO IN GALLERIA
- BAV BARRIERA AMMOBILE PER VARCHI [BAV]
- TRANSIZIONE
- ATTENUATORE D'URTO CLASSE 100 REDIRETIVO
- ATTENUATORE D'URTO CLASSE 50 REDIRETIVO
- BARRIERA NEW JERSEY IN CLS INSTALLATA A CHIUSURA DELLE RAMPE DI SVINCOLO

SIMBOLI

- TERMINALE DI INIZIO IMPIANTO IN RILEVATO
- TERMINALE DI INIZIO IMPIANTO IN TRINCEA
- TERMINALE DI FINE IMPIANTO
- TERMINALE SPECIALE TESTATO DI CLASSE ≥ P2 BFACCIALE
- TERMINALE SPECIALE TESTATO DI CLASSE ≥ P2 MONOFACCIALE
- ANCORAGGIO AL MURO
- Cordolo in c.a. su rilevato (70x70)
- Richiami alle MODALITA' DI INSTALLAZIONE
- SCHEMA DI INSTALLAZIONE
- Limite di intervento progetto stradale

OPERE DI COMPLETAMENTO

- PMV TIPO "G1" - (PMV 4 RIGHE + PITTORGRAMMA A 150 m IMBUCCHI GALLERIA)
- PMV TIPO "T1" - (SEGNALETICA IN ITINERE A 200m DA SVINCOLI IN USCITA)
- PMV TIPO "T2" - (PMV 4 RIGHE + LANTERNE SEMAFORICHE AD OGNI INGRESSO)
- COLONNINA EMERGENZA SOS
- PALO CON TELECAMERA
- PALO DI ILLUMINAZIONE CON TELECAMERA
- IMPIANTI DI ILLUMINAZIONE
- SUPPORTI PER SEGNALETICA NON CEDEVOLE

ELABORATI DI RIFERIMENTO

BS - TIPOLOGICI - MODALITA' DI INSTALLAZIONE - TAV 1 e 2
 BS - TIPOLOGICI - SCHEMI DI INSTALLAZIONE - TAV. 1, 2, 3, 4
 BS - TIPOLOGICI - SCHEMI DI INSTALLAZIONE - TAV. 5, 6, 7
 BS - TIPOLOGICI - DETTAGLI COSTRUTTIVI - TAV 1 e 2
 BS - TIPOLOGICI - TRANSIZIONI - TAV. 1, 2, 3

E_1_A0X_BS0000_0_BS_PC001; PC002
 E_1_A0X_BS0000_0_BS_PC003; PC004; PC005; PC006
 E_1_A0X_BS0000_0_BS_PC007; PC008; PC009
 E_1_A0X_BS0000_0_BS_PC010; PC011
 E_1_A0X_BS0000_0_BS_PC012; PC013; PC014; PC015

MATRICE DI REVISIONE

REV	DATA	DESCRIZIONE MODIFICA

N.B.: LA TAVOLA SOSTITUISCE QUELLA RELATIVA AL CODICE [] DEL PROGETTO ESECUTIVO

CONCESSIONARI AUTOSTRADALI LOMBARDE
 Autstrada Pademontana Lombardia

COLLEGAMENTO AUTOSTRADALE DALMINE - COMO - VARESE - VALICO DEL GAGGIOLO E OPERE AD ESSO CONNESSE
 CODICE C.U.P. F1180900027007

TRATTE B1, B2, C, D, TRVA13+14, GREENWAY

AS BUILT

TRATTA B1
 SICUREZZA STRADALE
 BARRIERE DI SICUREZZA
 PLANIMETRIA VIA CARDUCCI

IDENTIFICAZIONE ELABORATO
 CODICE PROGETTO: F00107B
 WBS

FASE PROGETTUALE	LOTTO	ZONA	OPERA	TRATTO D'OPERA	IMBITO	TIPO ELABORATO	PROGRESSIVO	REVISIONE
A	1	107	BS0000	0	BS	PI	001	m

Scale: 1:1000

IMPRESA
 RAGGRUPPAMENTO TEMPORANEO IMPRESE:

Mandatario	STRABAG A.G.	Mandante	GLE Grandi Lavori Fincosit S.p.A.	Mandante coadiuva	STRABAG S.p.A.
------------	--------------	----------	-----------------------------------	-------------------	----------------

PROGETTISTA - PROGETTO ESECUTIVO DI DETTAGLIO
 RAGGRUPPAMENTO TEMPORANEO PROGETTISTI:

Mandatario	3TI PROGETTI ITALIA S.p.A.	Mandante	GP Progettazione e gestione progetti in itinere	Mandante	Arch. Salvatore Vermiglio
------------	----------------------------	----------	---	----------	---------------------------

CONCEDENTE
 CONCESSIONARI AUTOSTRADALI LOMBARDE

CONCESSIONARIO
 Autstrada Pademontana Lombardia
 Direttore Tecnico: Ing. Giuseppe Sambro
 Referente Tecnico: Ing. Sabrina Lattuada

APPROVATO
 Autstrada Pademontana Lombardia
 Il Direttore dei Lavori: Ing. Francesco Domonico

RESPONSABILE DI PROGETTO ED INCARICATO DELL'INTEGRAZIONE FRA LE VARIE PRESTAZIONI:
 Ing. Alberto Cecchini

ELABORAZIONE PROGETTUALE
PROGETTISTA:
 3TI PROGETTI ITALIA S.p.A.

DIRETTORE TECNICO:
 Ing. Stefano Sacro Presenti
 Ordine degli Ingegneri Provincia di Roma n. 20809

Redatto: G. Savino Verificato: Sorge Approvato: Possati