


QUADRO DI UNIONE VIABILITA' INTERFERITE

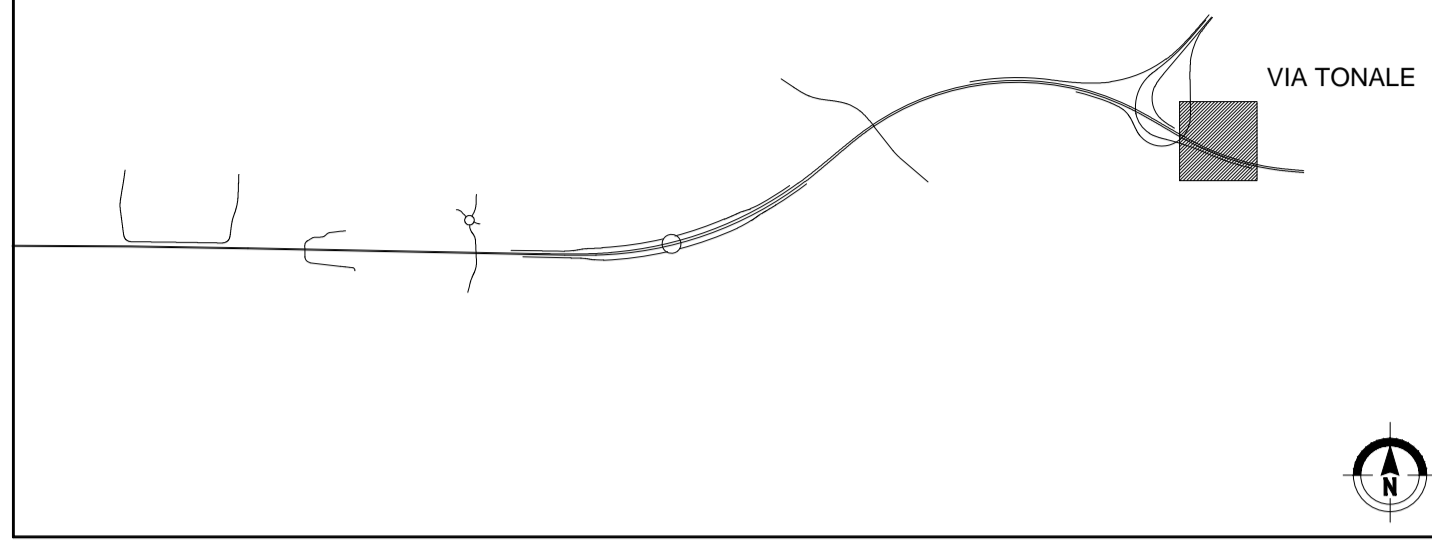

BARRIERE DI PROGETTO E SIMBOLI

LEGENDA

- H2BL300 BARRIERA METALLICA CLASSE "H2BL300" DA BORDO LATERALE
- H2BL300 BARRIERA METALLICA CLASSE "H2BL300" DA BORDO LATERALE
- H2BP400 BARRIERA METALLICA CLASSE "H2BP400" DA BORDO PONTE
- H2BL400 BARRIERA METALLICA CLASSE "H2BL400" DA BORDO LATERALE
- H2BL400 BARRIERA METALLICA CLASSE "H2BL400" DA BORDO LATERALE
- H2BP300 BARRIERA METALLICA CLASSE "H2BP300" DA BORDO PONTE
- BROH3BL6 BARRIERA METALLICA CLASSE "BROH3BL6"
- REDIR PROFILO REDIRETTIVO
- TRANSIZIONE
- RETE RMP ANTILANCIO
- TERMINALE DI INIZIO IMPIANTO
- TERMINALE DI FINE IMPIANTO

MATRICE DI REVISIONE

REV	DATA	DESCRIZIONE MODIFICA

N.B.: LA TAVOLA SOSTITUISCE QUELLA RELATIVA AL CODICE [] DEL PROGETTO ESECUTIVO

CONCESSIONI AUTOSTRADALI LOMBARDE

COLLEGAMENTO AUTOSTRADALE DALMINE - COMO - VARESE - VALICO DEL GAGGIOLO E OPERE AD ESSO CONNESSE
 CODICE C.U.P. F1180600270007

TRATTE B1, B2, C, D, TRVA13+14, GREENWAY

AS BUILT

TRATTA B1
 SICUREZZA STRADALE
 BARRIERE DI SICUREZZA
 VIABILITA' SECONDARIA
 Planimetria Intersezione Via Tonale

<p>IDENTIFICAZIONE ELABORATO CODICE PROGETTO: F00107B WBS</p> <table border="1" style="width: 100%; text-align: center;"> <tr> <td>FASE PROGETTUALE</td> <td>LOTTO</td> <td>ZONA</td> <td>OPERA</td> <td>TRATTO D'OPERA</td> <td>IMBITO</td> <td>TIPO ELABORATO</td> <td>PROGRESSIVO</td> <td>REVISIONE</td> </tr> <tr> <td>A</td> <td>2</td> <td>A0X</td> <td>BS200</td> <td>0</td> <td>B2</td> <td>P1</td> <td>020</td> <td>E.01</td> </tr> </table> <p>Scala: 1:1000</p> <table border="1" style="width: 100%; text-align: center;"> <tr> <th>DATA</th> <th>DESCRIZIONE</th> <th>REV</th> </tr> <tr> <td>Maggio 2018</td> <td>Emissione</td> <td>E</td> </tr> <tr> <td>Giugno 2018</td> <td>Seconda Emissione</td> <td>E.01</td> </tr> </table> <p>CONCEDENTE CONCESSIONI AUTOSTRADALI LOMBARDE</p> <p>CONCESSIONARIO Autostrade Pedemontana Lombarda Direttore Tecnico: Ing. Giuseppe Sando Referente Tecnico: Ing. Mirko Marozzi</p> <p>APPROVATO Autostrade Pedemontana Lombarda Il Direttore dei Lavori: Ing. Francesco Domenico</p>	FASE PROGETTUALE	LOTTO	ZONA	OPERA	TRATTO D'OPERA	IMBITO	TIPO ELABORATO	PROGRESSIVO	REVISIONE	A	2	A0X	BS200	0	B2	P1	020	E.01	DATA	DESCRIZIONE	REV	Maggio 2018	Emissione	E	Giugno 2018	Seconda Emissione	E.01	<p>IMPRESA RAGGRUPPAMENTO TEMPORANEO IMPRESE:</p> <table border="0" style="width: 100%;"> <tr> <td>Mandatario</td> <td>Mandatario</td> <td>Mandatario</td> <td>Mandatario cooptato</td> </tr> <tr> <td>STRABAG A.G.</td> <td>GLF Grandi Lavori Fincosit S.p.A.</td> <td>ICM S.p.A.</td> <td>STRABAG S.p.A.</td> </tr> </table> <p>STRABAG GRANDI LAVORI FINCOSIT ICM STRABAG</p> <p>PROGETTISTA - PROGETTO ESECUTIVO DI DETTAGLIO RAGGRUPPAMENTO TEMPORANEO PROGETTISTI:</p> <table border="0" style="width: 100%;"> <tr> <td>Mandatario</td> <td>Mandatario</td> <td>Mandatario</td> <td>Mandatario</td> </tr> <tr> <td>3TI PROGETTI ITALIA INGEGNERIA MEDIANA S.p.A.</td> <td>GP Progettista - direzione progetti in assistenza</td> <td>ALBERTI VERMIGLIO</td> <td>Arch. Salvatore Vermiglio</td> </tr> </table> <p>RESPONSABILE DI PROGETTO ED INCARICATO DELL'INTEGRAZIONE FRA LE VARIE PRESTAZIONI: Ing. Alberto Cecchini</p> <p>ELABORAZIONE PROGETTUALE PROGETTISTA: 3TI PROGETTI ITALIA S.p.A.</p> <p>3TI ITALIA S.p.A. DIRETTORE TECNICO Ing. Stefano Lacroi Presenti Ordine degli Ingegneri Provincia di Roma n. 20809</p> <p>Redatto: Schiavi Verificato: Lopes Approvato: Possati</p>	Mandatario	Mandatario	Mandatario	Mandatario cooptato	STRABAG A.G.	GLF Grandi Lavori Fincosit S.p.A.	ICM S.p.A.	STRABAG S.p.A.	Mandatario	Mandatario	Mandatario	Mandatario	3TI PROGETTI ITALIA INGEGNERIA MEDIANA S.p.A.	GP Progettista - direzione progetti in assistenza	ALBERTI VERMIGLIO	Arch. Salvatore Vermiglio
FASE PROGETTUALE	LOTTO	ZONA	OPERA	TRATTO D'OPERA	IMBITO	TIPO ELABORATO	PROGRESSIVO	REVISIONE																																				
A	2	A0X	BS200	0	B2	P1	020	E.01																																				
DATA	DESCRIZIONE	REV	
Maggio 2018	Emissione	E	
Giugno 2018	Seconda Emissione	E.01	
Mandatario	Mandatario	Mandatario	Mandatario cooptato	
STRABAG A.G.	GLF Grandi Lavori Fincosit S.p.A.	ICM S.p.A.	STRABAG S.p.A.	
Mandatario	Mandatario	Mandatario	Mandatario	
3TI PROGETTI ITALIA INGEGNERIA MEDIANA S.p.A.	GP Progettista - direzione progetti in assistenza	ALBERTI VERMIGLIO	Arch. Salvatore Vermiglio	