

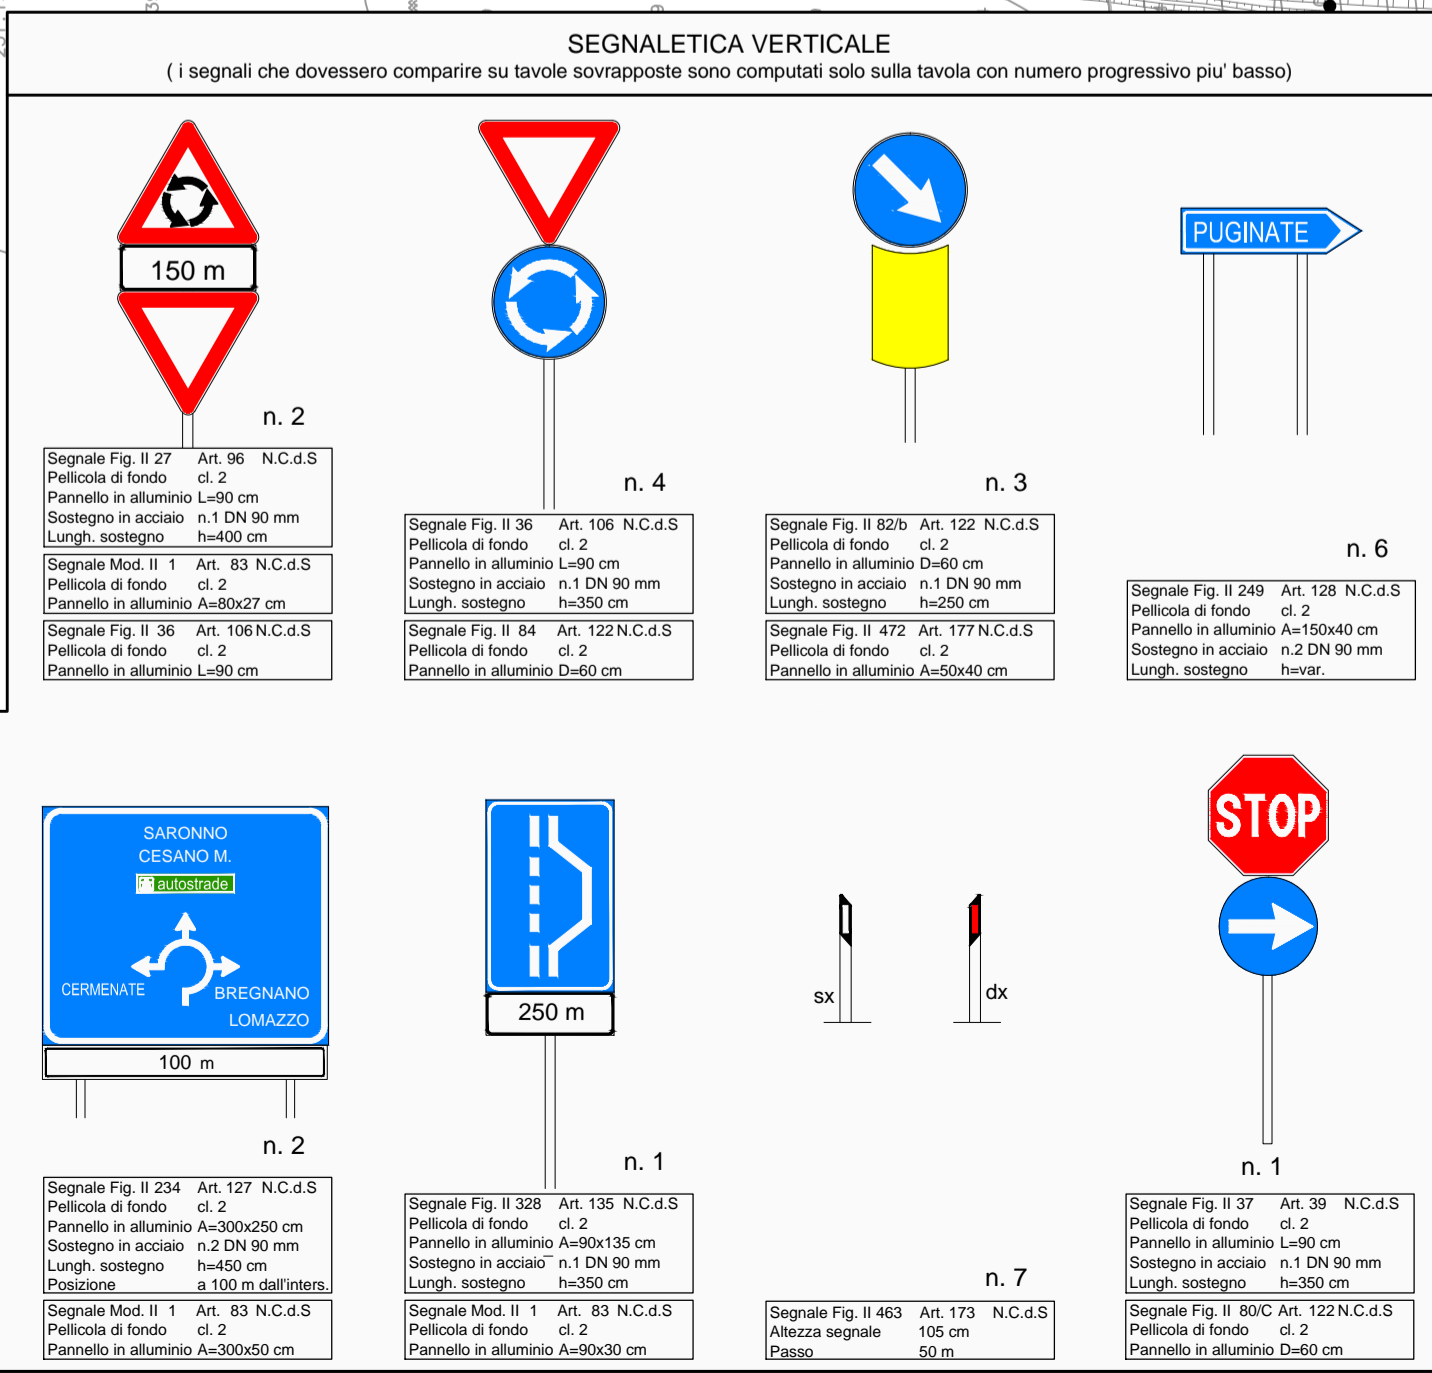
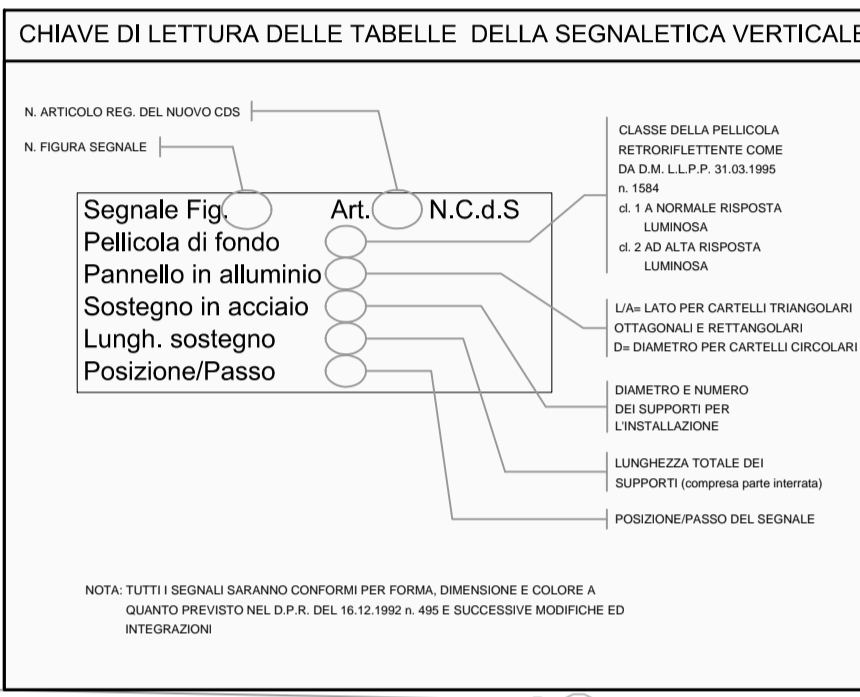
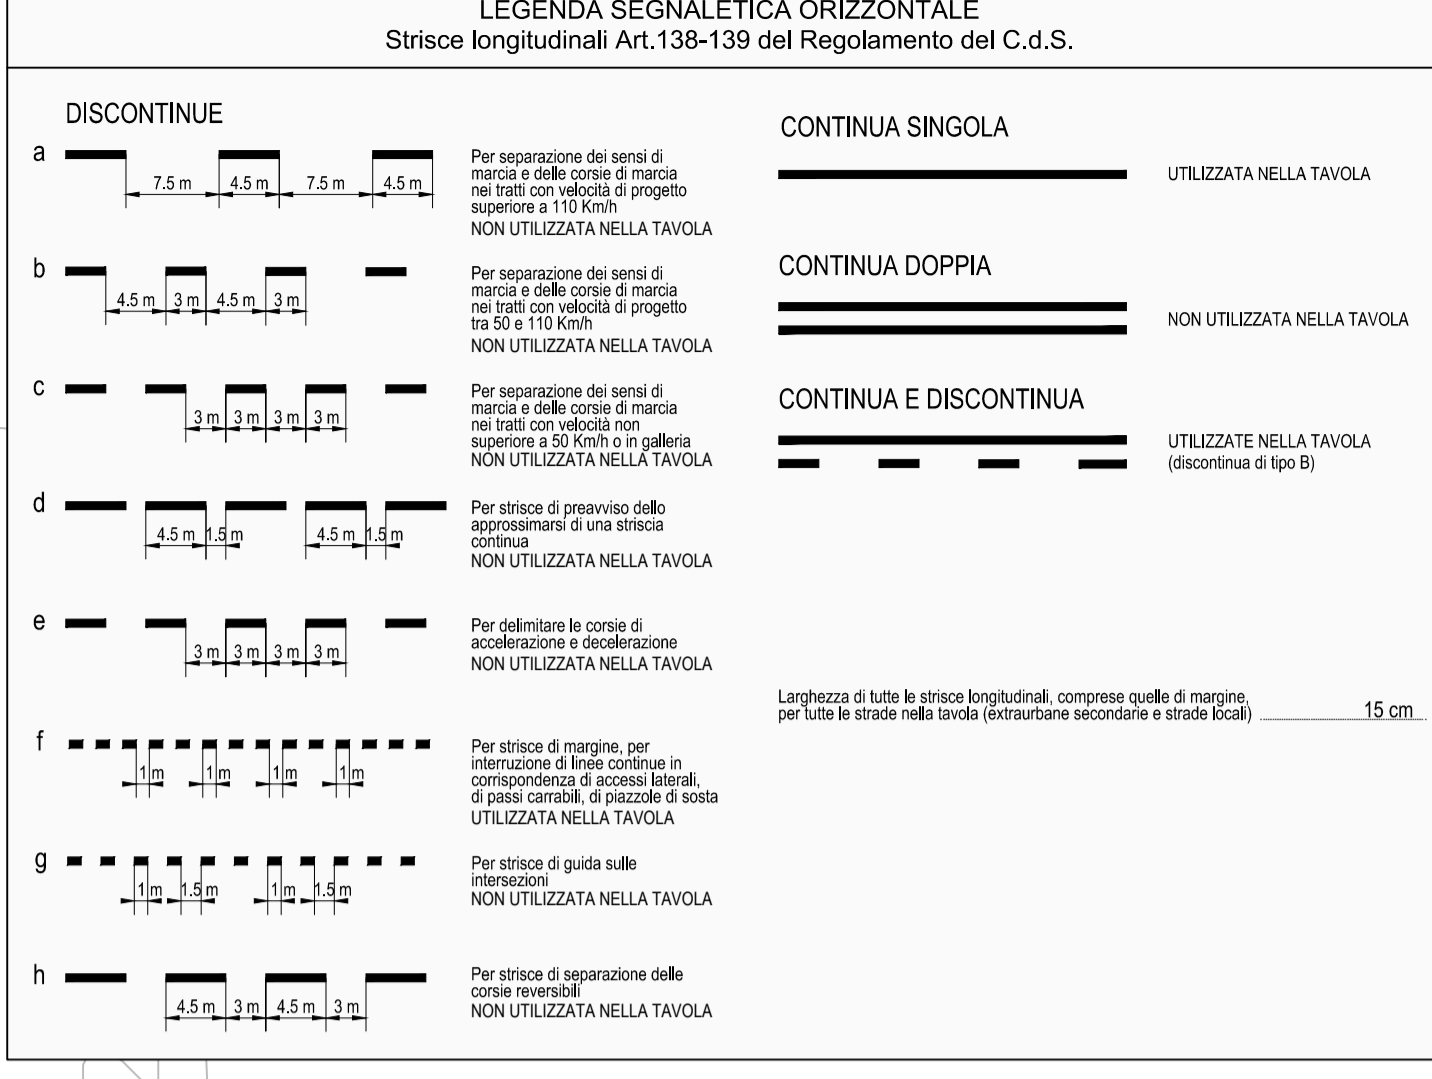


PROVINCIA : Monza e Brianza  
 COMUNE : Lazzate

PROVINCIA : Como  
 COMUNE : Rovellasca

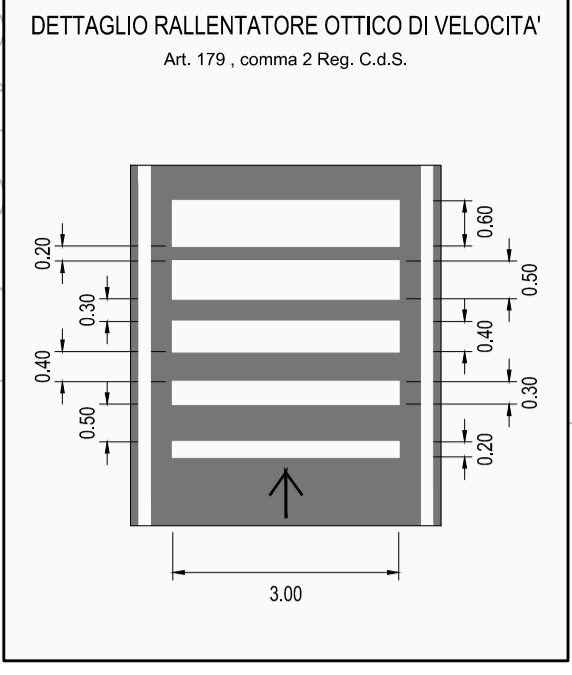

QUADRO DI UNIONE TRATTA TRCO-11

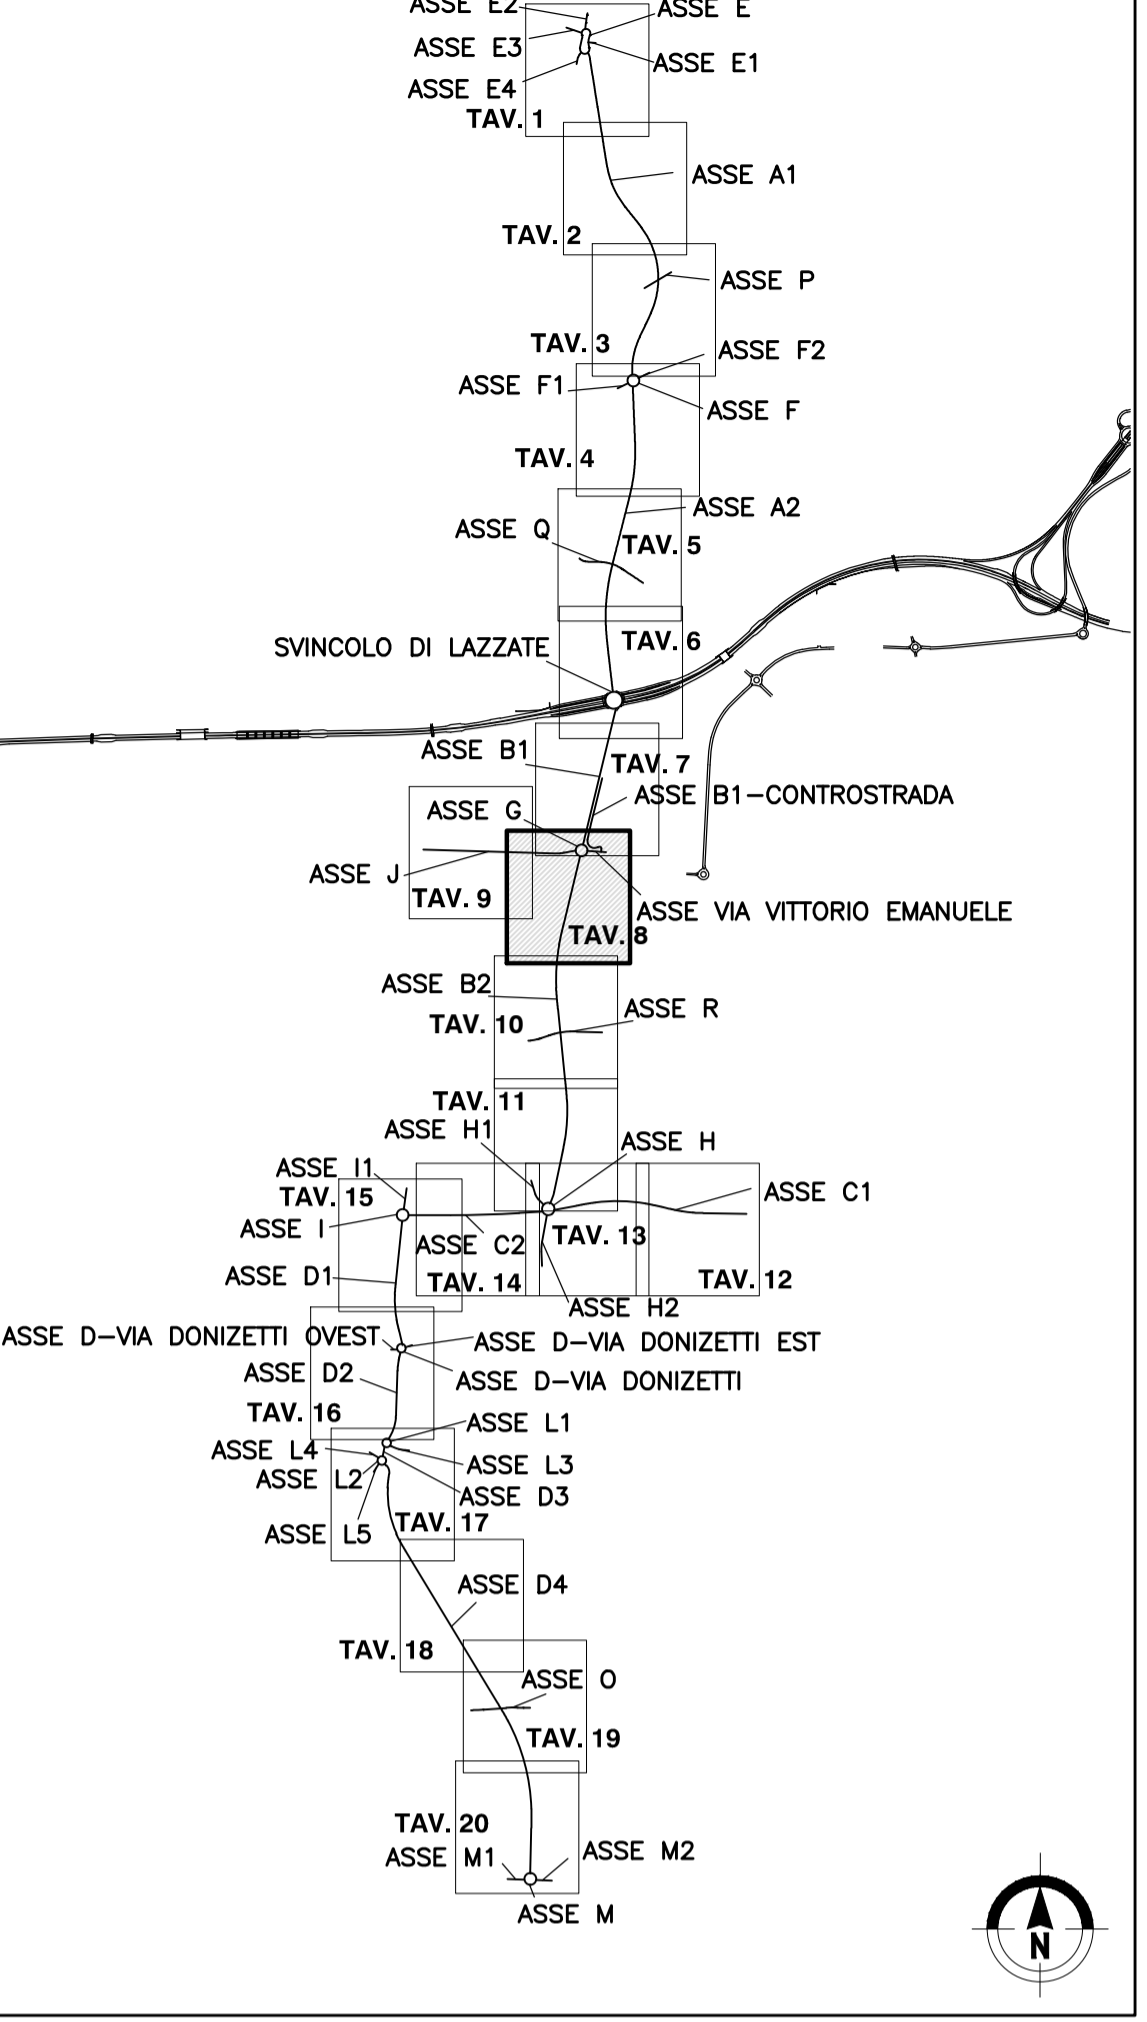

MATRICE DI REVISIONE

REV	DATA	DESCRIZIONE MODIFICA

N.B.: LA TAVOLA SOSTITUISCE QUELLA RELATIVA AL CODICE E [ ] DEL PROGETTO ESECUTIVO

COLLEGAMENTO AUTOSTRADALE  
 DALMINE - COMO - VARESE - VALICO DEL GAGGIOLO E OPERE AD ESO CONNESSE  
 CODICE C.U.P. F11B060027007

TRATTE B1, B2, C, D, TRVA13-14, GREENWAY  
**AS BUILT**  
 TRATTA B1  
 SICUREZZA STRADALE  
 SEGNALETICA ORIZZONTALE E VERTICALE  
 PLANIMETRIA OPERA CONNESSE TRCO11  
 TAVOLA 8

IDENTIFICAZIONE ELABORATO  
 CODICE PROGETTO: F00107B

IMPRESA  
 RAGGRUPPAMENTO TEMPORANEO IMPRESE:

Mandatario: STRABAG A.G.  
 Mandatario: GLF Grandi Lavori Fincosit S.p.A.  
 Mandatario: ICM S.p.A.  
 Mandatario cooptato: STRABAG S.p.A.

CONCEDENTE  
 CONCESSIONARI AUTOSTRADALI LOMBARDE

CONCESSARIO  

APPROVATO  

PROGETTISTA - PROGETTO ESECUTIVO DI DETTAGLIO  
 RAGGRUPPAMENTO TEMPORANEO PROGETTISTI:  
 Mandatario: 3TI PROGETTI ITALIA  
 Mandatario: GP  
 Mandatario: COLM

RESPONSABILE DI PROGETTO ED INCARICATO DELL'INTEGRAZIONE FRA LE VARIE PRESTAZIONI:  
 Ing. Alberto Cecchini

ELABORAZIONE PROGETTUALE  
 PROGETTISTA:  
 3TI PROGETTI ITALIA S.p.A.

Redatto: Donatello Verificato: Sorge Approvato: Possati