


QUADRO DI UNIONE TRATTA TRCO-11

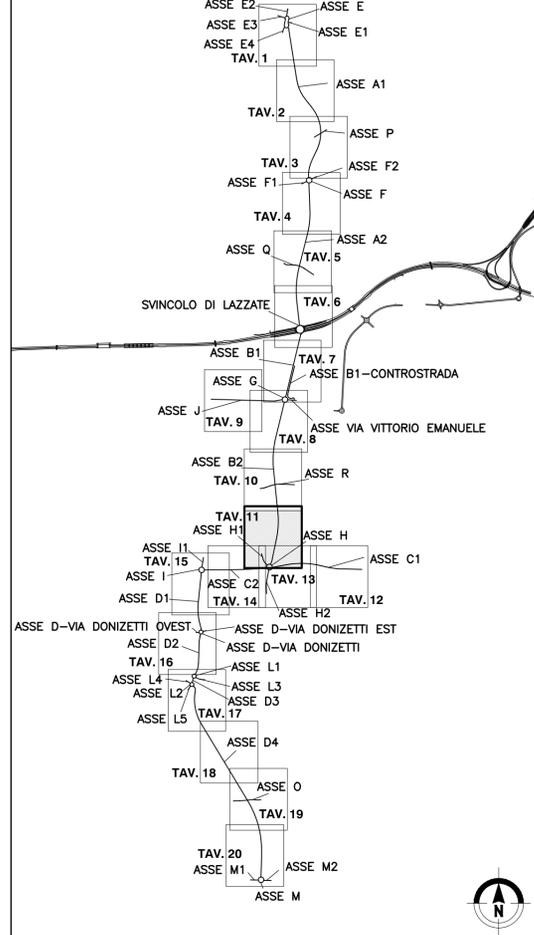

MATRICE DI REVISIONE

| REV | DATA | DESCRIZIONE MODIFICA |
|-----|------|----------------------|
| | | |
| | | |
N.B.: LA TAVOLA SOSTITUISCE QUELLA RELATIVA AL CODICE [] DEL PROGETTO ESECUTIVO

COLLEGAMENTO AUTOSTRADALE DALMINE - COMO - VARESE - VALICO DEL GAGGIOLO E OPERE AD ESSO CONNESSE
 CODICE C.U.P. F11B0600270007
TRATTE B1, B2, C, D, TRVA13+14, GREENWAY
AS BUILT
TRATTA B1
 SICUREZZA STRADALE
 SEGNALETICA ORIZZONTALE E VERTICALE
 PLANIMETRIA OPERA CONNESSA TRCO11
 TAVOLA 11

IMPRESA
RAGGRUPPAMENTO TEMPORANEO IMPRESE:
 Mandataria: STRABAG A.G.
 Mandante: GLF Grandi Lavori Fincosit S.p.A.
 Mandante coproata: ICM S.p.A.
 Mandante: STRABAG S.p.A.

CONCESSIONARIO
 Concessionari Autostradali Lombarde
 Direttore Tecnico: Ing. Stefano Emilio Frignio
 Referente Tecnico: Ing. Sabina Lettauda

APPROVATO
 Direttore dei Lavori: Ing. Francesco Domenico Lombardo

PROGETTISTA - PROGETTO ESECUTIVO DI DETTAGLIO
RAGGRUPPAMENTO TEMPORANEO PROGETTISTI:
 Mandataria: 3TI PROGETTI ITALIA S.p.A.
 Mandante: G.P. Progettazione e Gestione di Opere Pubbliche S.p.A.
 Mandante: ALBERTI VERGILIO

CONCESSIONE
 Concessionari Autostradali Lombarde
 RESPONSABILE DI PROGETTO ED INCARICATO DELL'INTEGRAZIONE FRA LE VARIE PRESTAZIONI:
 Ing. Alberto Cecchini

ELABORAZIONE PROGETTUALE
PROGETTISTA:
 3TI ITALIA S.p.A.
DIRETTORE TECNICO
 Arch. Salvatore Vergiglio
 Ordine degli Ingegneri Provincia di Roma n. 20809

Redatto: Donatello Verificato: Sorge Approvato: Possati

