


- LEGGENDA:
- Recinzione in rete plastica su picchetti, h=1m
 - Recinzione in rete plastica su picchetti, h=2m

QUADRO DI UNIONE TRATTA TRCO-11

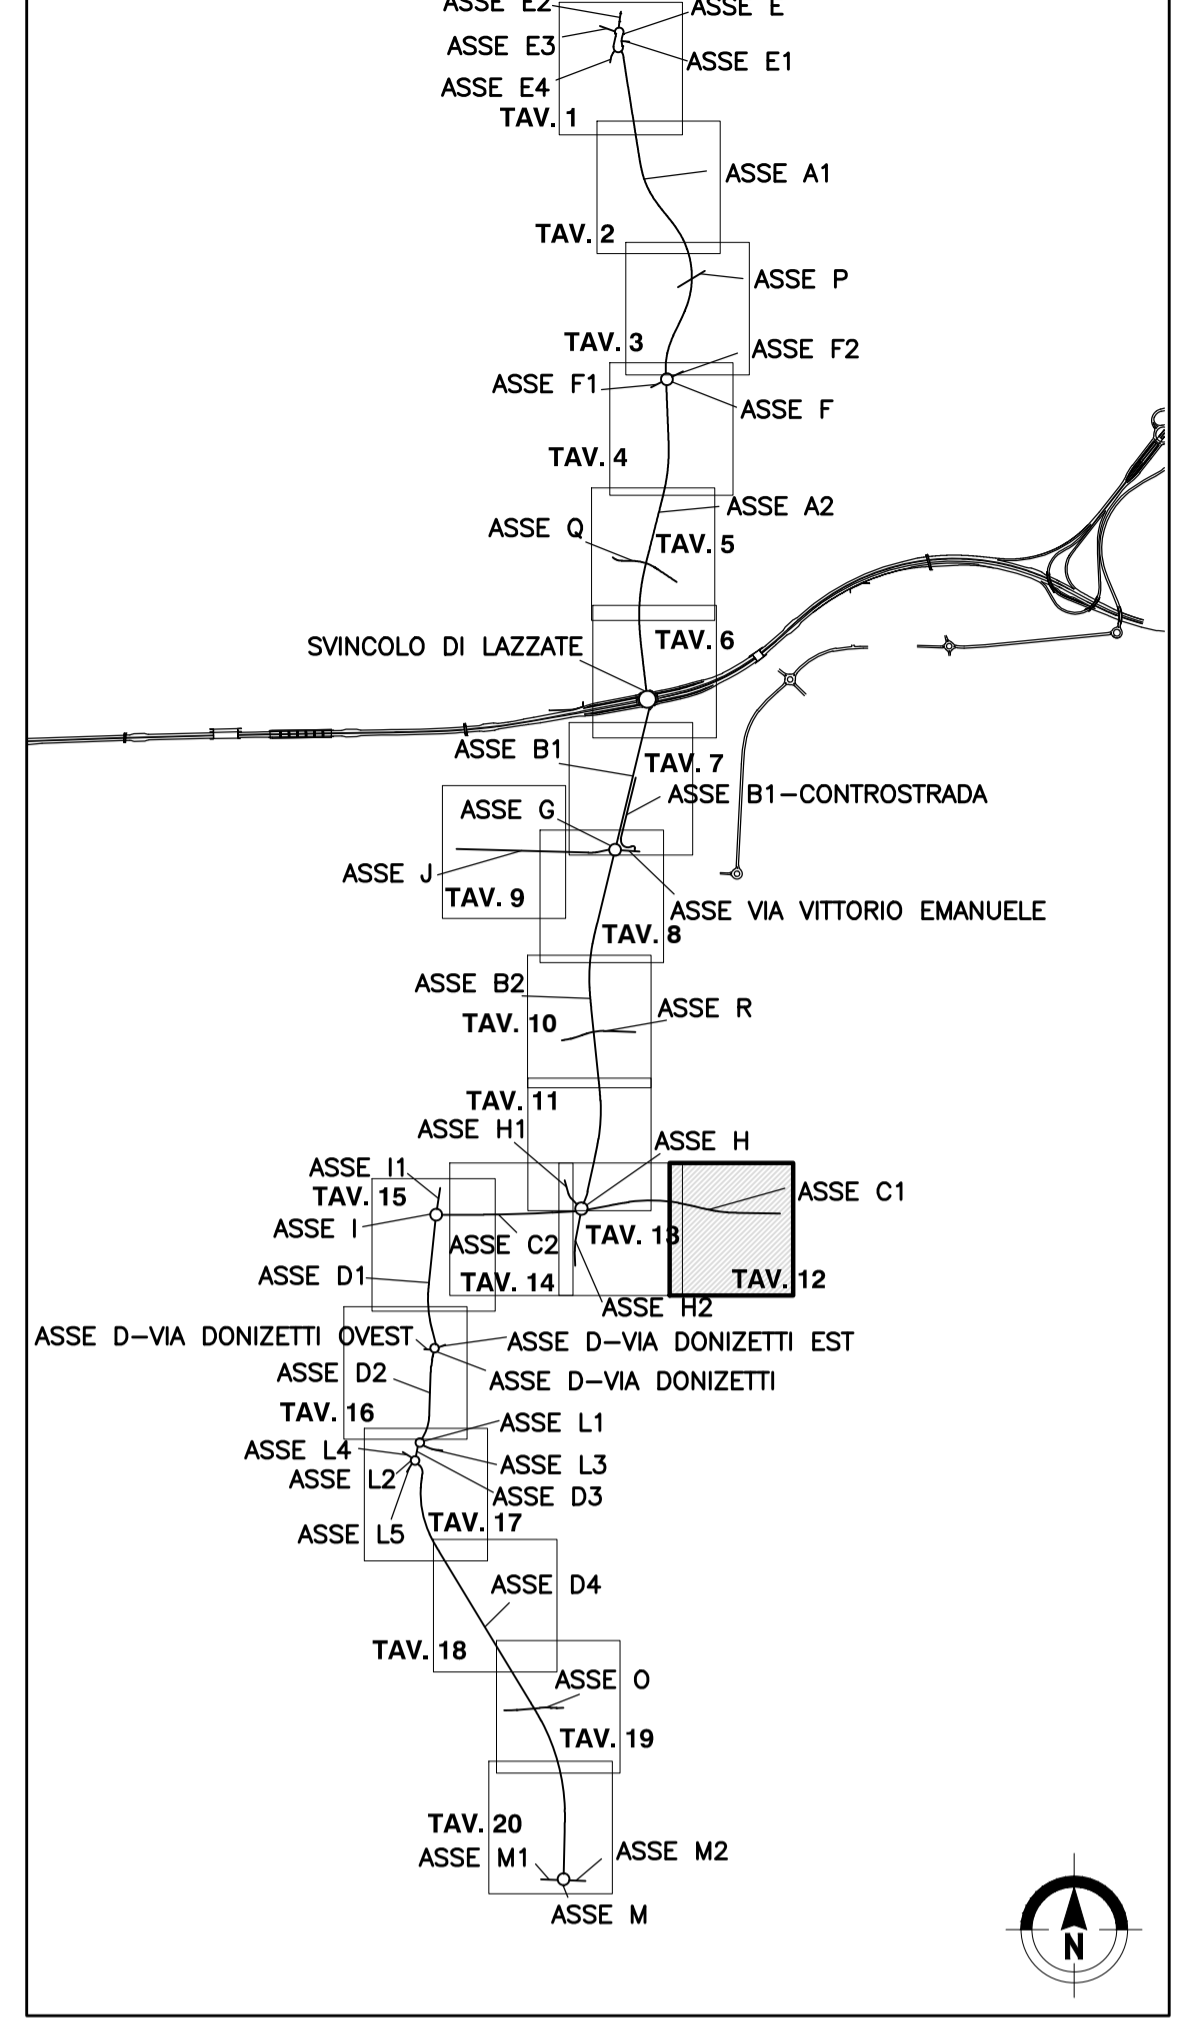

MATRICE DI REVISIONE

REV	DATA	DESCRIZIONE MODIFICA

N.B.: LA TAVOLA SOSTITUISCE QUELLA RELATIVA AL CODICE E [] DEL PROGETTO ESECUTIVO

CONCESSIONARI AUTOSTRADALI LOMBARDE

COLLEGAMENTO AUTOSTRADALE DALMINE - COMO - VARESE - VALICO DEL GAGGIOLO E OPERE AD ESSO CONNESSE
 CODICE C.U.P. F11B06000270007

TRATTE B1, B2, C, D, TRVA13+14, GREENWAY

AS BUILT

TRATTA B1
 SICUREZZA STRADALE
 SEGNALETICA ORIZZONTALE E VERTICALE
 PLANIMETRIA OPERA CONNESSA TRCO11
 TAVOLA 12

IDENTIFICAZIONE ELABORATO CODICE PROGETTO: F00107B WBS		IMPRESA RAGGRUPPAMENTO TEMPORANEO IMPRESE: Mandataria: STRABAG A.G. Mandante: GLF Grandi Lavori Fincoist S.p.A. Mandante ICM S.p.A. Mandante cooptata: STRABAG S.p.A.	
FASE PROGETTUALE LOTTO: A ZONA: 1 OPERA: HO2 TRATTO D'OPERA: SE000 AMBITO: 0 TIPO ELABORATO: SG PROGRESSIVO: 012 REVISIONE: E 01	STRABAG GRANDI LAVORI FINCOIST ICM STRABAG	PROGETTISTA - PROGETTO ESECUTIVO DI DETTAGLIO RAGGRUPPAMENTO TEMPORANEO PROGETTISTI: Mandataria: 3TI PROGETTI ITALIA S.p.A. Mandante: GP Progettati - servizio PROGETTI ESECUTIVI Mandante: Arch. Salvatore Vermiglio Mandante: Arch. Salvatore Vermiglio	
CONCEDENTE CONCESSIONARI AUTOSTRADALI LOMBARDE		RESPONSABILE DI PROGETTO ED INCARICATO DELL'INTEGRAZIONE FRA LE VARIE PRESTAZIONI: Ing. Alberto Cecchini	
CONCESSIONARIO Autostrada Padanese Direttore Tecnico: Ing. Giuseppe Sento Referente Tecnico: Ing. Sabrina Lettada		ELABORAZIONE PROGETTUALE PROGETTISTA: 3TI PROGETTI ITALIA S.p.A.	
APPROVATO Autostrada Padanese Direttore dei Lavori: Ing. Francesco Donnicci		RESPONSABILE DI PROGETTO ED INCARICATO DELL'INTEGRAZIONE FRA LE VARIE PRESTAZIONI: Ing. Stefano Luca Possati Ordine degli Ingegneri Provincia di Roma n. 20809	
Redatto: DE CEGLIE		Verificato: LOPES	
Approvato: Possati			