


QUADRO DI UNIONE TRATTA TRCO-11

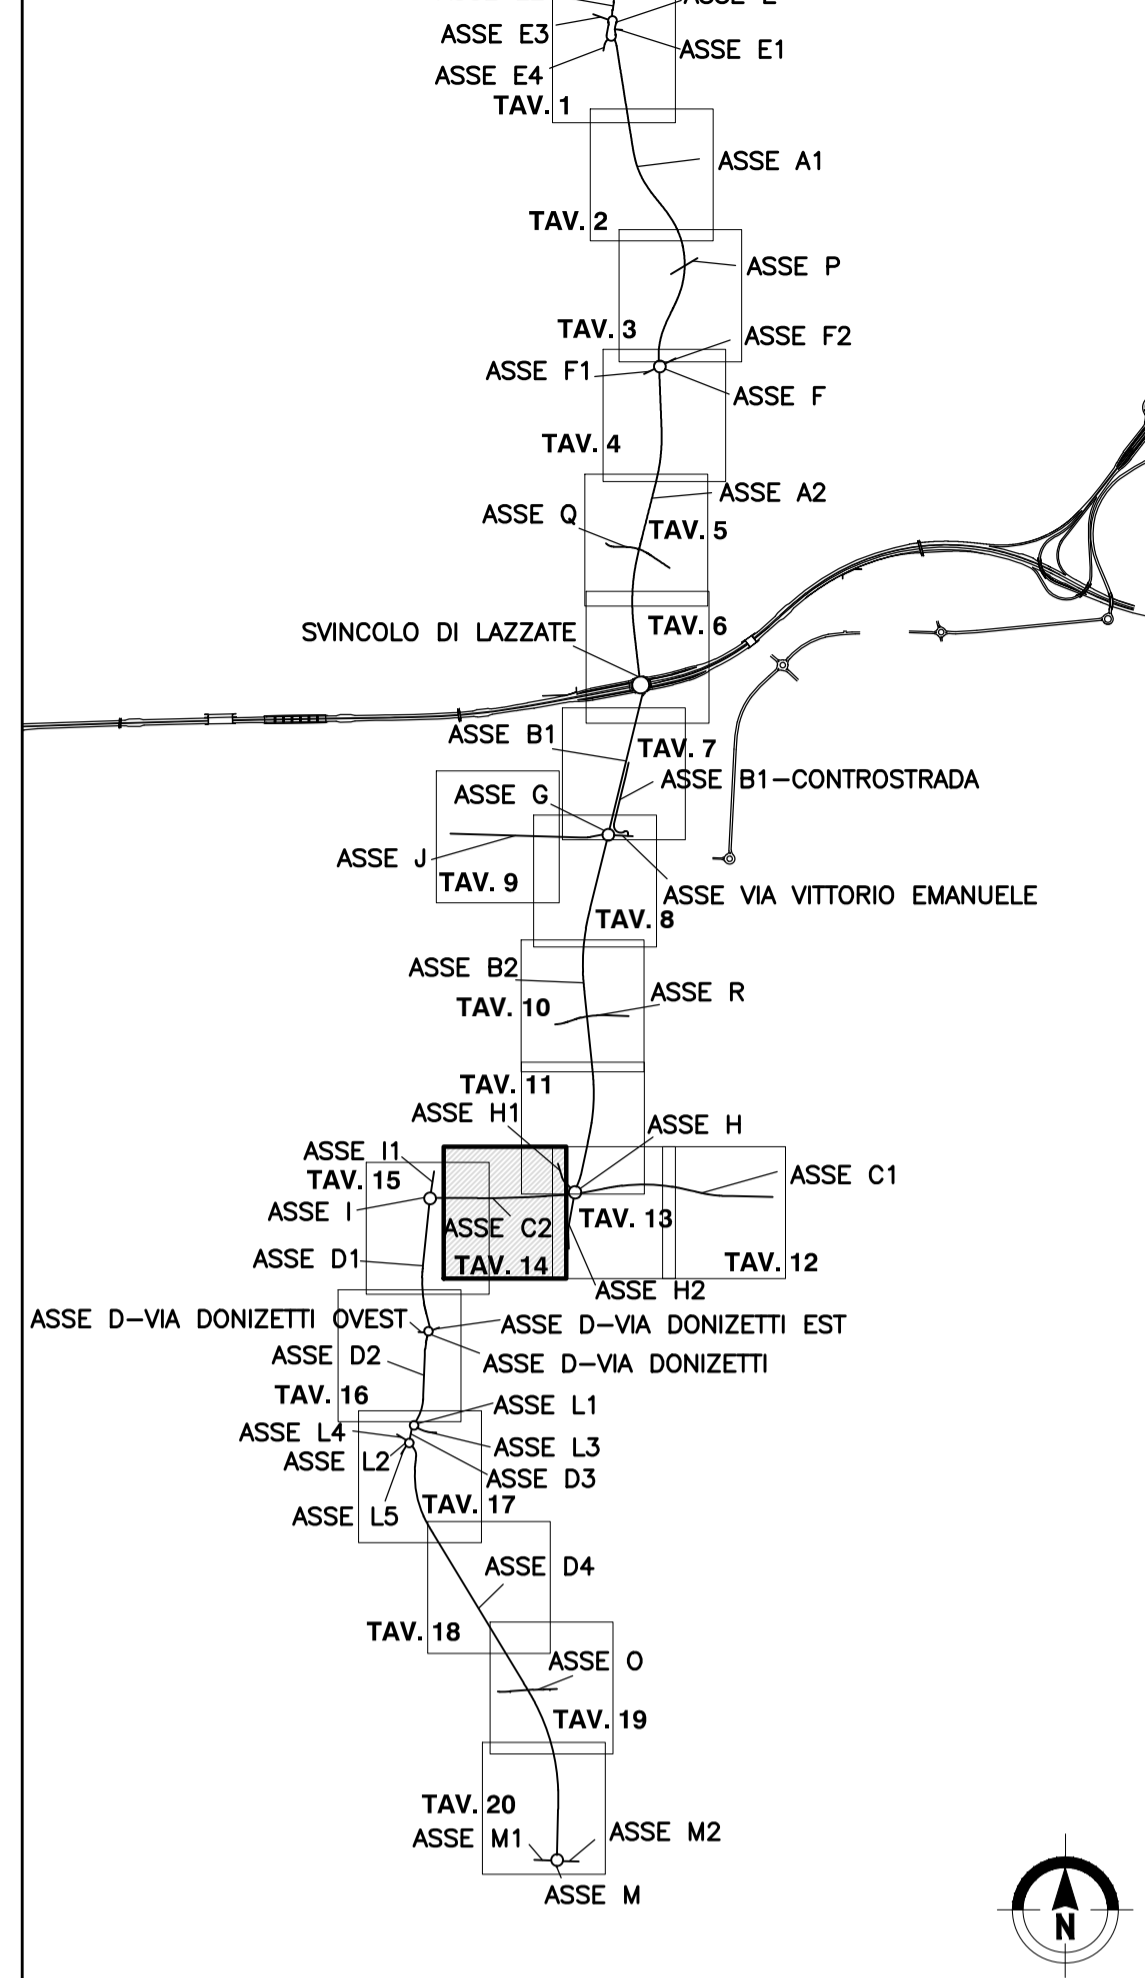


PROVINCIA : Monza e Brianza
 COMUNE : Misinto



PROVINCIA : Como
 COMUNE : Rovellasca

Segnali già computati nella Tav. 11


DETTAGLIO RALLENTATORE OTTICO DI VELOCITA'
 Art. 179, comma 2 Reg. C.d.S.

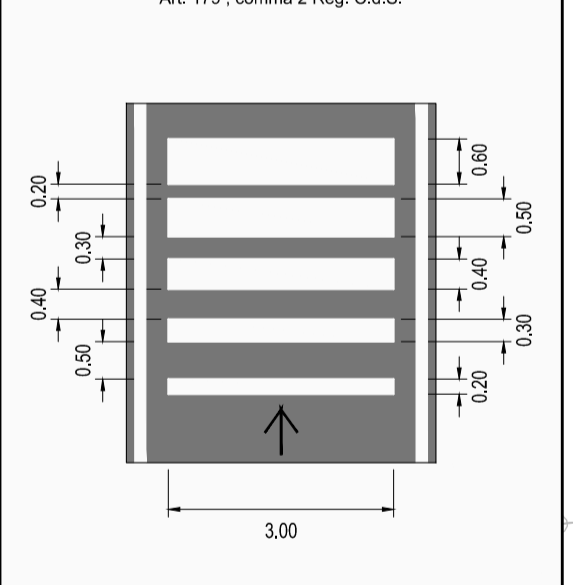


LEGENDA SEGNALETICA ORIZZONTALE
 Strisce longitudinali Art.138-139 del Regolamento del C.d.S.

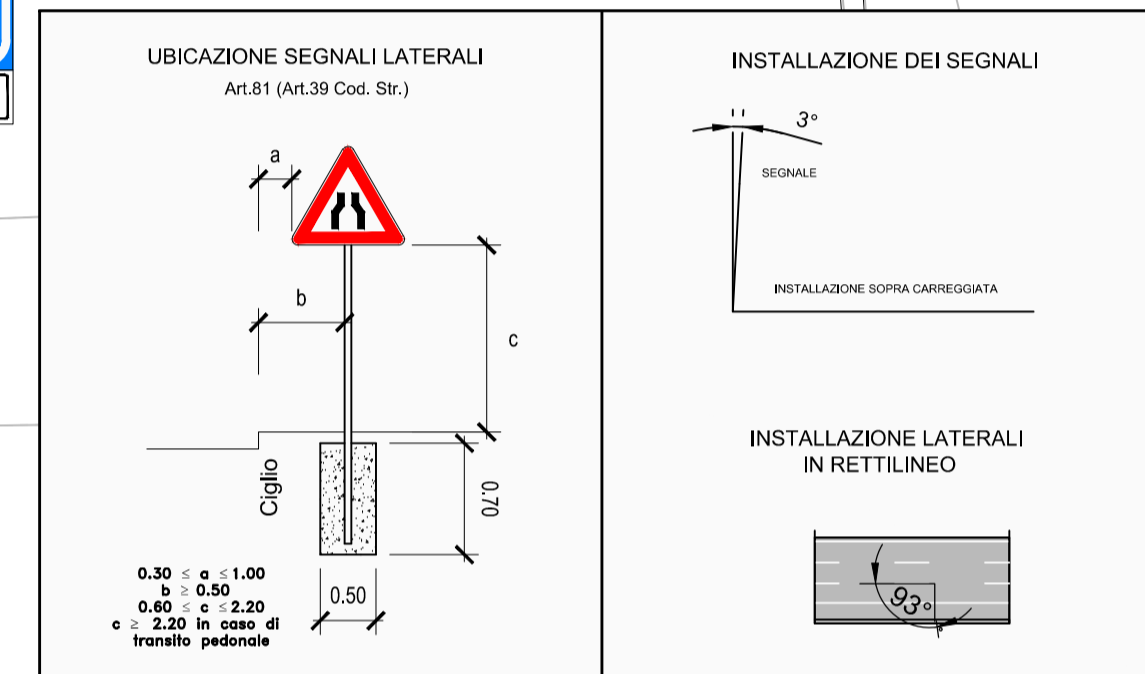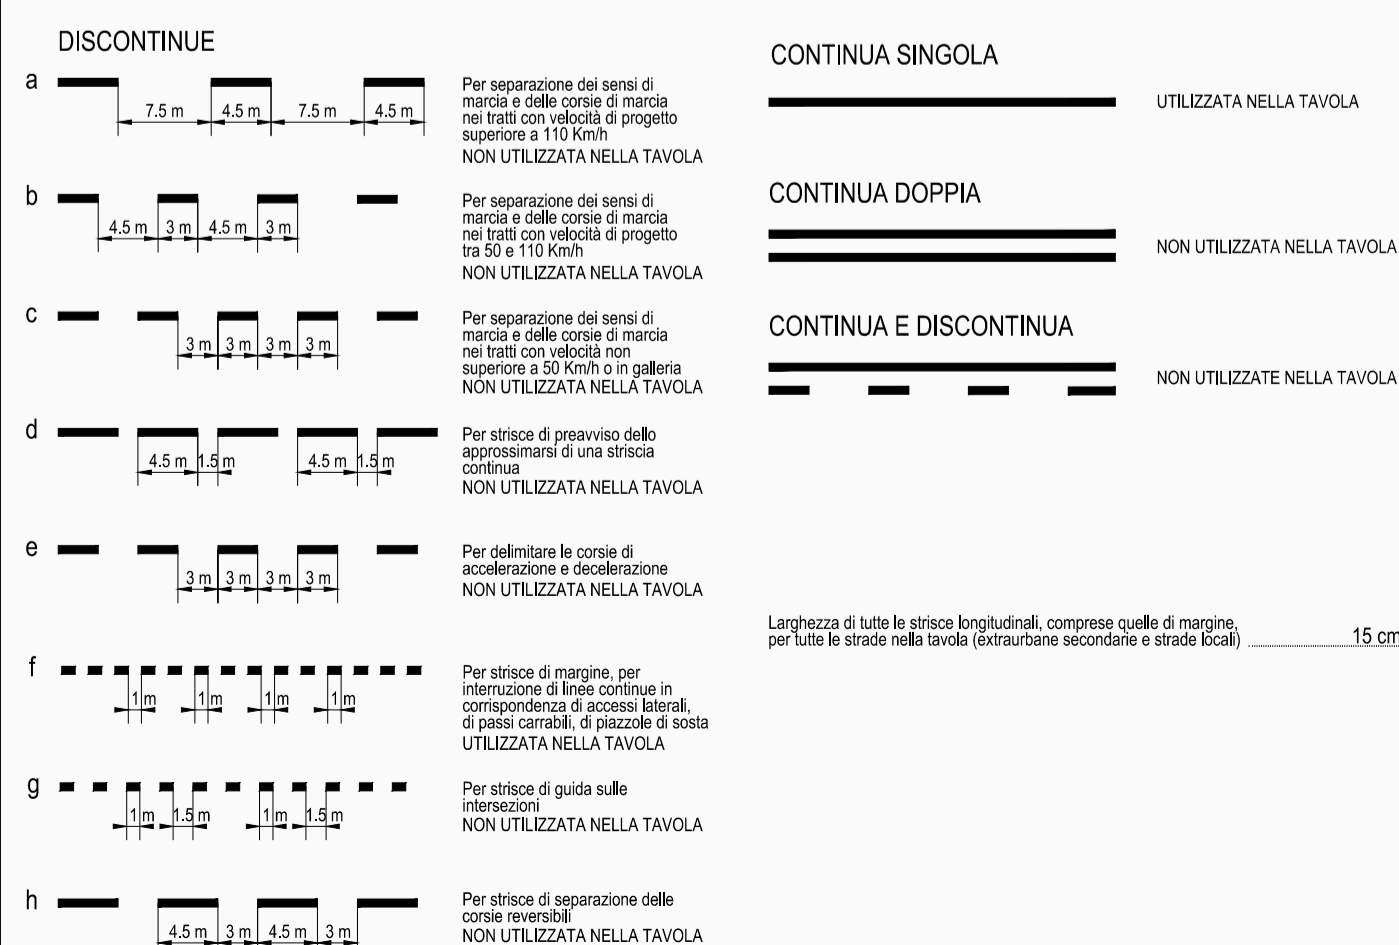

CHIAVE DI LETTURA DELLE TABELLE DELLA SEGNALETICA VERTICALE

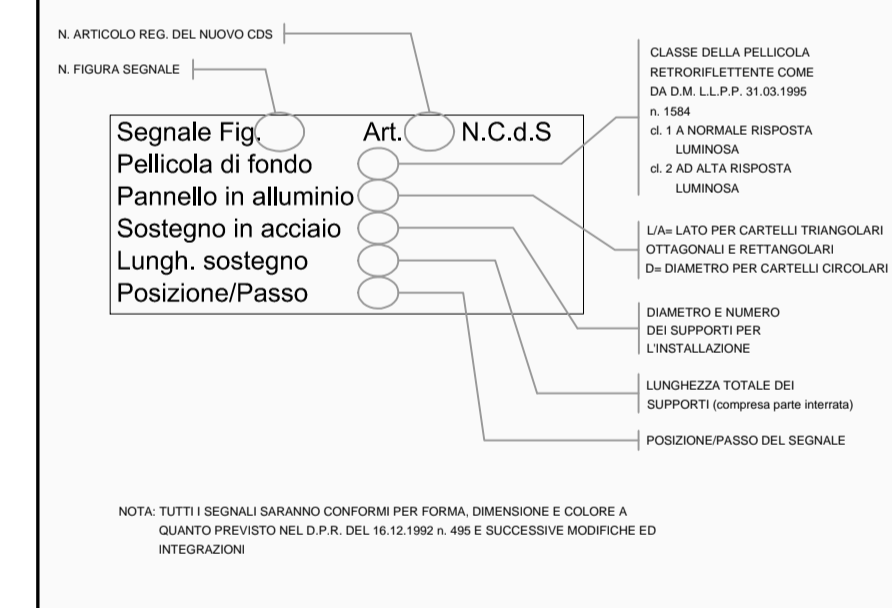

SEGNALETICA VERTICALE
 (I segnali che dovessero comparire su tavole sovrapposte sono computati solo sulla tavola con numero progressivo più basso)

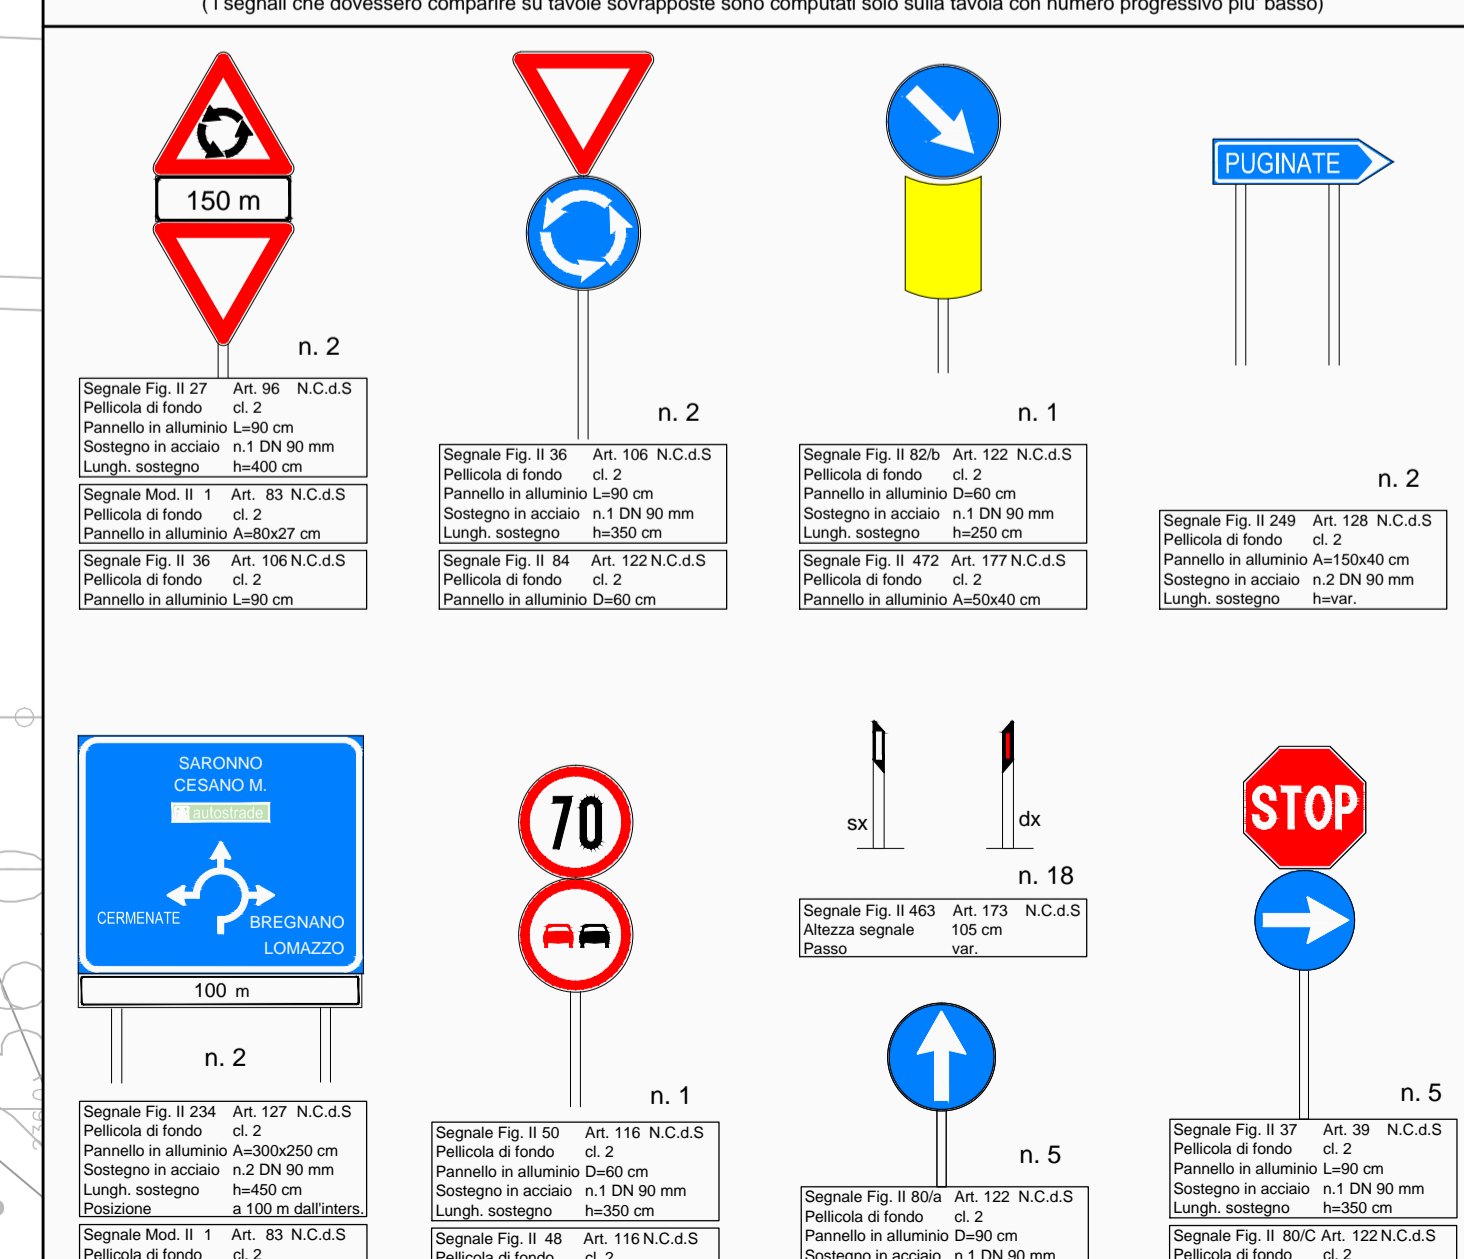

MATRICE DI REVISIONE

REV	DATA	DESCRIZIONE MODIFICA

N.B.: LA TAVOLA SOSTITUISCE QUELLA RELATIVA AL CODICE E DEL PROGETTO ESECUTIVO

COLLEGAMENTO AUTOSTRADALE DALMINE - COMO - VARESE - VALICO DEL GAGGIOLO E OPERE AD ESSO CONNESSE
 CODICE C.U.P. E8180900510004

TRATTE B1, B2, C, D, TRV143-14, GREENWAY

AS BUILT
 TRATTA B1
 SICUREZZA STRADALE
 SEGNALETICA ORIZZONTALE E VERTICALE
 PLANIMETRIA OPERA CONNESSA TRCO11
 TAVOLA 14

IDENTIFICAZIONE ELABORATO
 CODICE PROGETTO: F00107B

IMPRESA
RAGGRUPPAMENTO TEMPORANEO IMPRESE:
 Mandataria: STRABAG A.G.
 Mandatari: GLF Grandi Lavori Fincosit S.p.A., ICM S.p.A., STRABAG S.p.A.

CONCEDENTE
 CONCESSIONI AUTOSTRADALI LOMBARDE

CONCETTUALE
 Direzione Tecnica: Ing. Giuseppe Simbio
 Referente Tecnico: Ing. Sibma Lattuada

PROGETTISTA - PROGETTO ESECUTIVO DI DETTAGLIO
RAGGRUPPAMENTO TEMPORANEO PROGETTISTI:
 Mandataria: 3TI PROGETTI ITALIA
 Mandatari: Ing. Francesco Sarnio, Arch. Salvatore Verrigiglio

CONCETTUALE
 Responsabile di Progetto ed Incaricato dell'Integrazione fra le varie Prestazioni: Ing. Alberto Cecchini

ELABORAZIONE PROGETTUALE
PROGETTISTA:
 3TI PROGETTI ITALIA S.p.A.
Arch. Stefano Luca Passari
 Ordine degli Ingegneri Provincia di Roma n. 20809

Redatto: Donatello Verificato: Sorge Approvato: Possati