

MATRICE DI REVISIONE

REV	DATA	DESCRIZIONE MODIFICA

N.B.: LA TAVOLA SOSTITUISCE QUELLA RELATIVA AL CODICE E [] DEL PROGETTO ESECUTIVO

COLLEGAMENTO AUTOSTRADALE
DALMINE - COMO - VARESE - VALICO DEL GAGGIOLO E OPERE AD ESSO CONNESSE
CODICE C.U.P. F18B06000270007

TRATTE B1, B2, C, D, TRV13+14, GREENWAY

AS BUILT
TRATTA B1
SICUREZZA STRADALE
SEGNALETICA ORIZZONTALE E VERTICALE
PLANIMETRIA OPERA CONNESSA TRCO11
TAVOLA 16

IDENTIFICAZIONE ELABORATO
CODICE PROGETTO: F00107B
WBS

IMPRESA
RAGGRUPPAMENTO TEMPORANEO IMPRESE:

Mandataria: STRABAG A.G.
Mandante: GLF Grandi Lavori Fincostr S.p.A.
Mandante coopta: ICM S.p.A.
Mandante coopta: STRABAG S.p.A.

FASE PROGETTUALE
LOTTO: A
ZONA: H02
OPERA: SE000
TRATTO DOPERA: 0
AMBITO: SG
TIPO ELABORATO: P1
PROGRESSIVO: 016
REVISIONE: E

CONCESSIONARIO
CONCESSIONARI AUTOSTRADALI LOMBARDE

CONCETTORE
CONCESSIONARI AUTOSTRADALI LOMBARDE

PROGETTISTA - PROGETTO ESECUTIVO DI DETTAGLIO
RAGGRUPPAMENTO TEMPORANEO PROGETTISTI:
Mandatario: 3TI PROGETTI ITALIA S.p.A.
Mandante: GP (Gruppo Progettazione)


RESPONSABILE DI PROGETTO ED INCARICATO DELL'INTEGRAZIONE FRA LE VARIE PRESTAZIONI:
Ing. Alberto Cecchini

ELABORAZIONE PROGETTUALE
PROGETTISTA:
3TI PROGETTI ITALIA S.p.A.

APPROVATO
Autostradale Il Direttore dei Lavori:
Pedemontana Ing. Francesco Domenico
Lombarda

3TI ITALIA S.p.A.
DIRETTORE TECNICO
Ing. Stefano Luca Passati
Ordine degli Ingegneri
Provincia di Roma n. 20809

Redatto: Donatello Verificato: Sorge Approvato: Passati

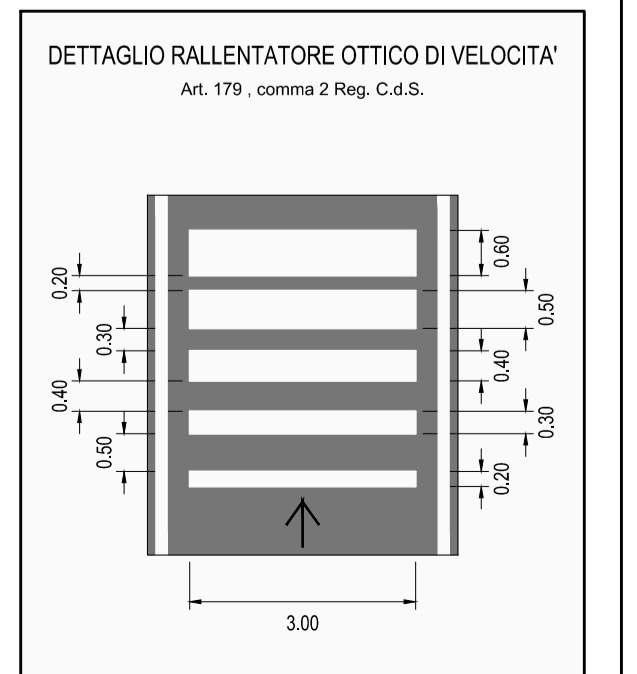

PROVINCIA : Como
COMUNE : Rovello Porro