



PROVINCIA : Como
COMUNE : Cernate

PROVINCIA : Milano
COMUNE : Lazzate

QUADRO DI UNIONE TRATTA B1

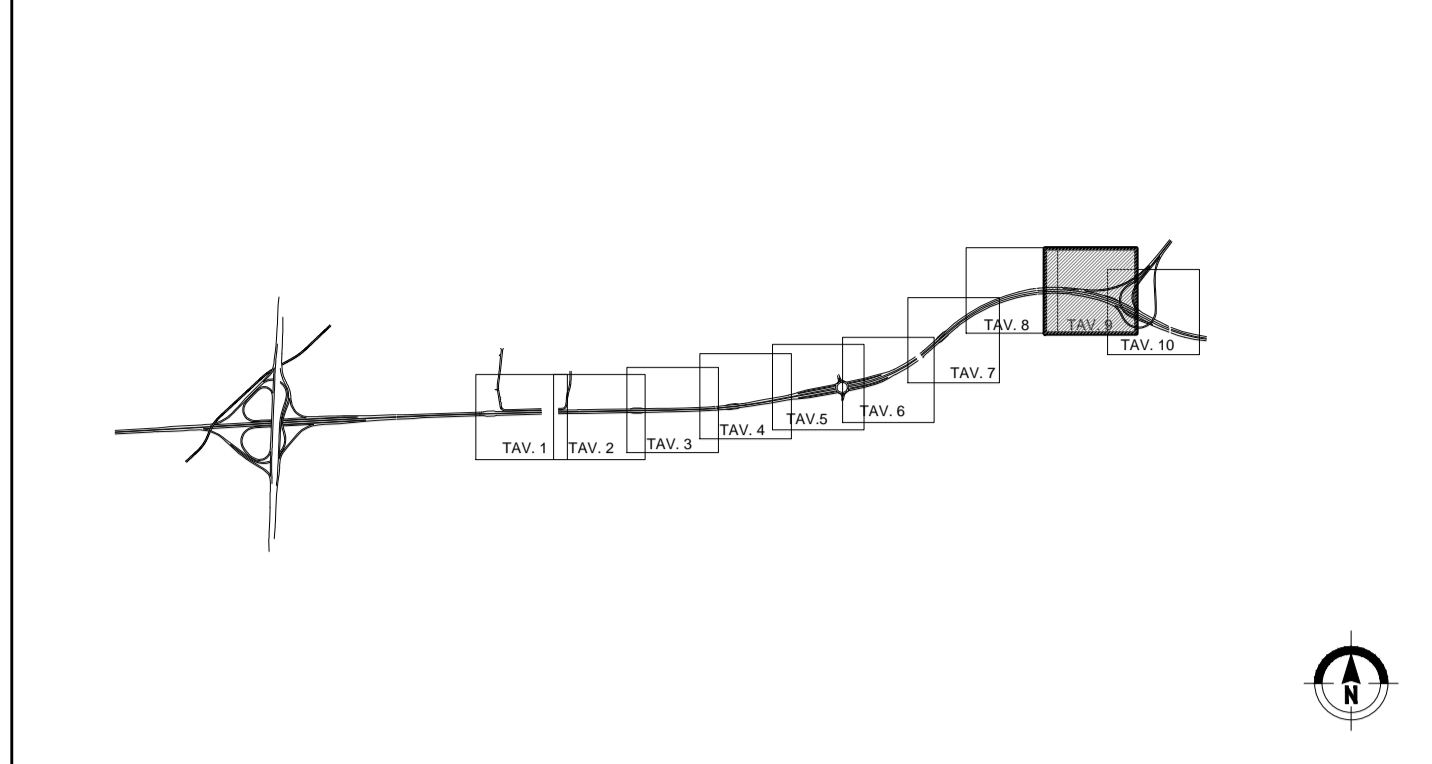

LEGENDA SEGNALETICA ORIZZONTALE
Strisce longitudinali Art.138-139 del Regolamento

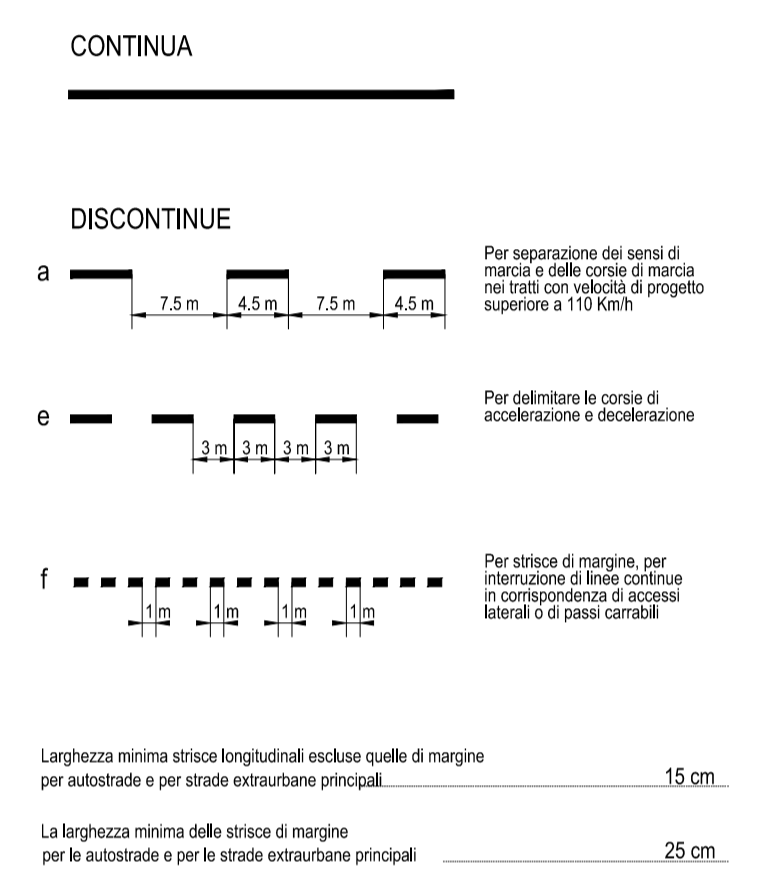

MATRICE DI REVISIONE

REV	DATA	DESCRIZIONE MODIFICA

N.B.: LA TAVOLA SOSTITUISCE QUELLA RELATIVA AL CODICE [] DEL PROGETTO ESECUTIVO

COLLEGAMENTO AUTOSTRADALE DALMINE - COMO - VARESE - VALICO DEL GAGGIOLO E OPERE AD ESSO CONNESSE
CODICE C.U.P. F1180600027007

TRATTE B1, B2, C, D, TRVA13+14, GREENWAY AS BUILT
TRATTA B1
SICUREZZA STRADALE
SEGNALETICA ORIZZONTALE E VERTICALE
PLANIMETRIA ASSE PRINCIPALE TAV. 9

IDENTIFICAZIONE ELABORATO
CODICE PROGETTO: F00107B
WBS

FASE	LOTTO	ZONA	OPERA	TRATTO D'OPERA	AMBITO	PROGRESSIVO	REVISIONE
A	1	A0X	SE000	0	SC	P1	009 E_01

Scala: 1:1000

DATA	DESCRIZIONE	REV
Gennaio 2016	Emissione	E
Febbraio 2019	Revisione	E_01

IMPRESA
RAGGRUPPAMENTO TEMPORANEO IMPRESE:

Mandatario	Mandante	Mandante coproista
STRABAG A.G.	GLE Grandi Lavori Fincosit S.p.A.	ICM S.p.A.
STRABAG	ICM	STRABAG

PROGETTISTA - PROGETTO ESECUTIVO DI DETTAGLIO
RAGGRUPPAMENTO TEMPORANEO PROGETTISTI:

Mandatario	Mandante	Mandante	Mandante
3TI PROGETTI ITALIA S.p.A.	GP Progettazione e Gestione Progetti di Infrastruttura	Arch. Salvatore Vermiglio	Arch. Salvatore Vermiglio

CONCEDENTE
CONCESSIONI AUTOSTRADALI LOMBARDE

CONCESSIONARIO
Direttore Tecnico: Ing. Giuseppe Samba
Referente Tecnico: Ing. Sabrina Lattuada

APPROVATO
Il Direttore dei Lavori: Ing. Francesco Domenico

RESPONSABILE DI PROGETTO ED INCARICATO DELL'INTEGRAZIONE FRA LE VARE PRESTAZIONI:
Ing. Alberto Cecchini

ELABORAZIONE PROGETTUALE
PROGETTISTA:
3TI PROGETTI ITALIA S.p.A.

3TI ITALIA S.p.A.
DIRETTORE TECNICO
Ing. Stefano Luzzi Pasqueti
Ordine degli Ingegneri
Provincia di Roma n. 20809

Redatto: Coppola Verificato: Sorge Approvato: Possati