




FRECCHE DIREZIONALI scala 1:50
(per strade di tipo A B C D di cui all' art. 2, comma 2 del codice)
(Art. 147 Reg. 495/1992 - Figura II 438/b)

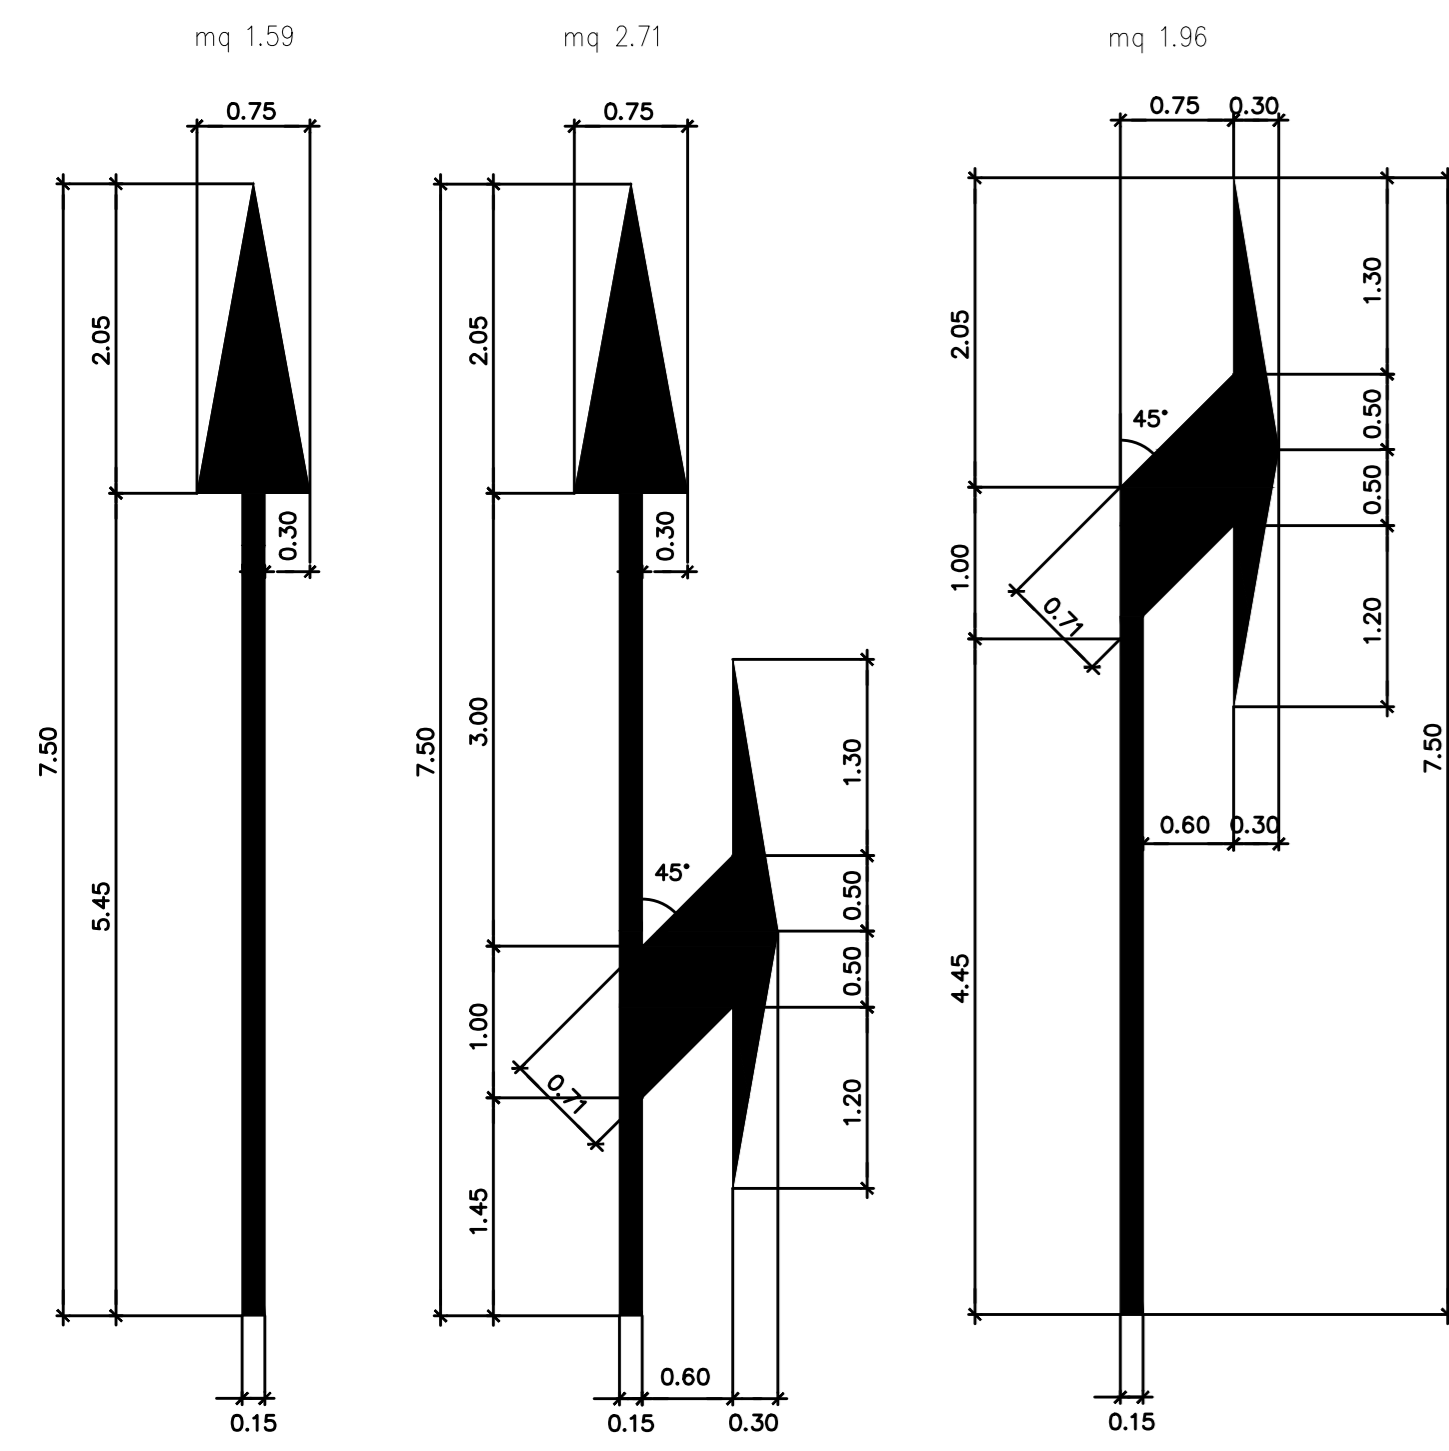


FRECCHE DIREZIONALI scala 1:100
CORSIE AUTOSTRADALI

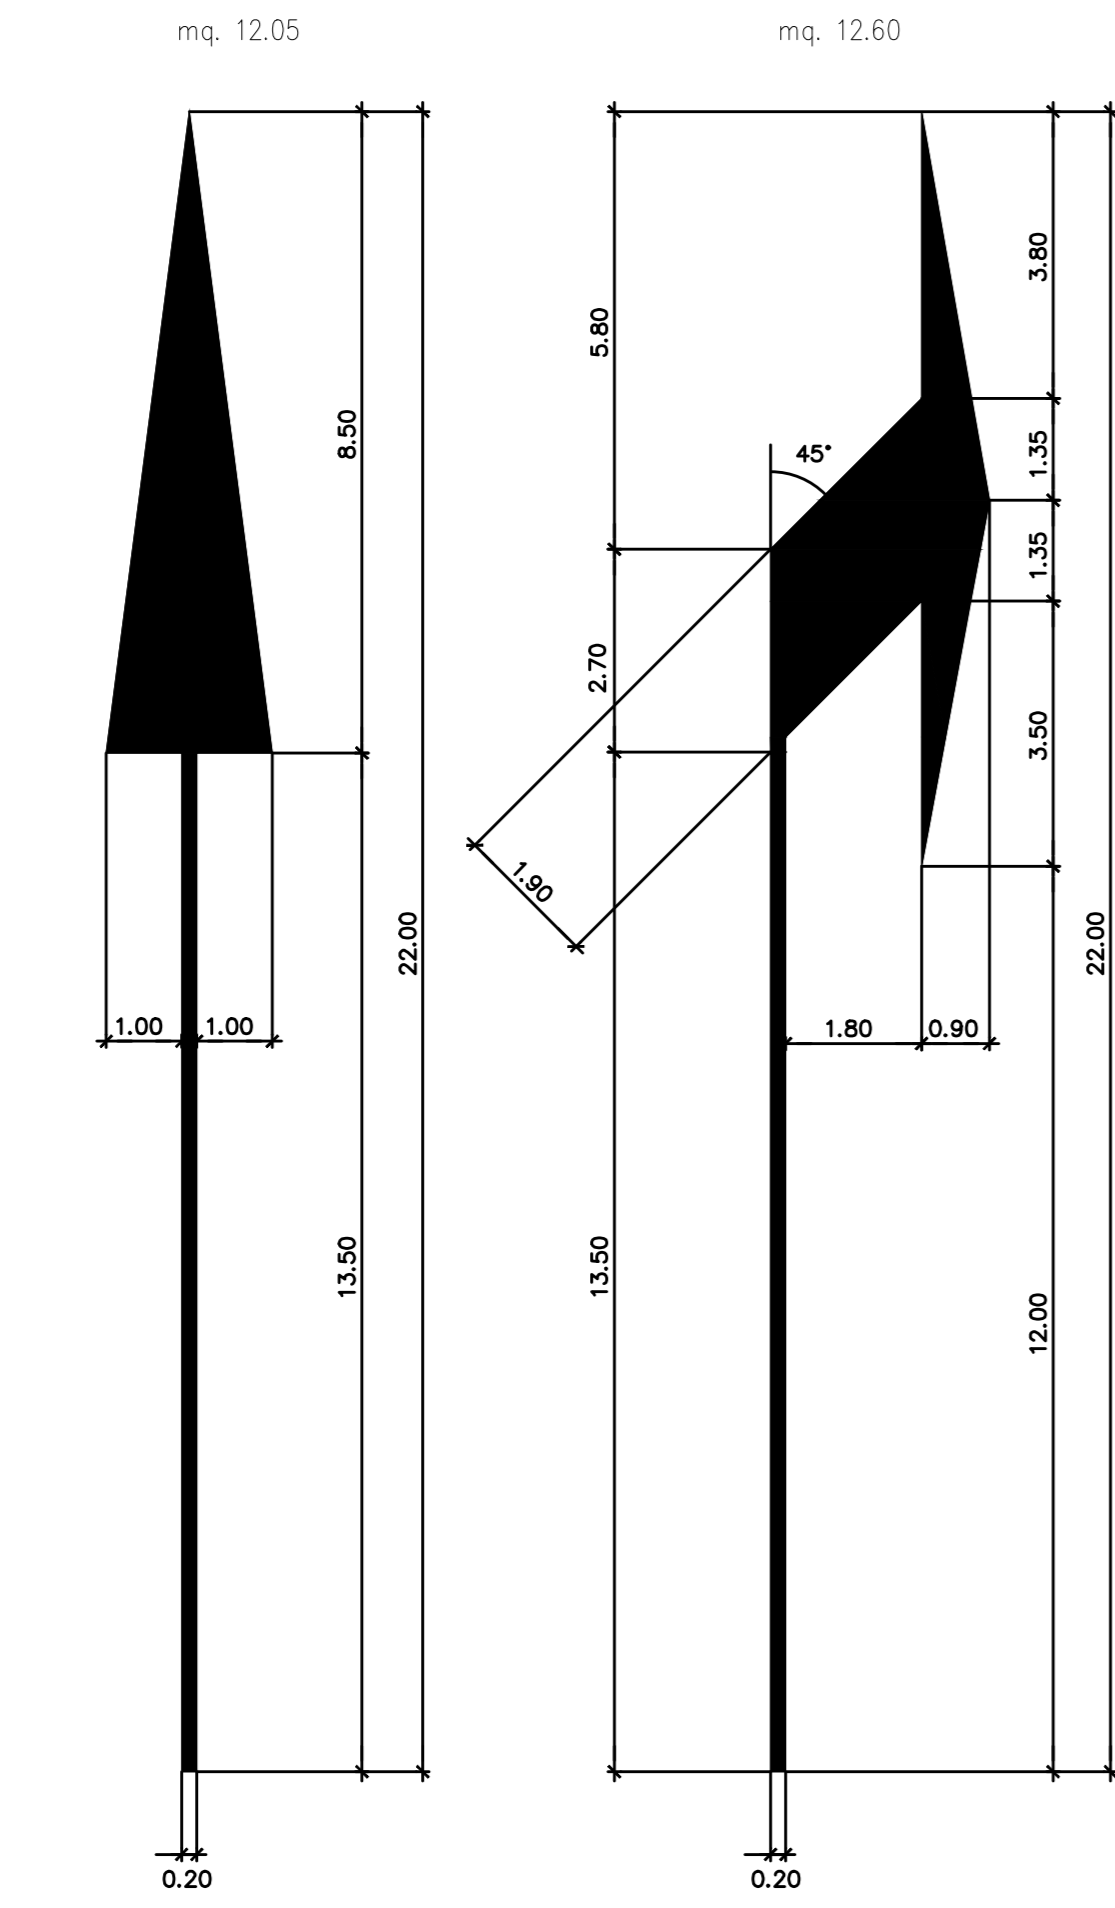


FRECCHE DI RIENTRO scala 1:100

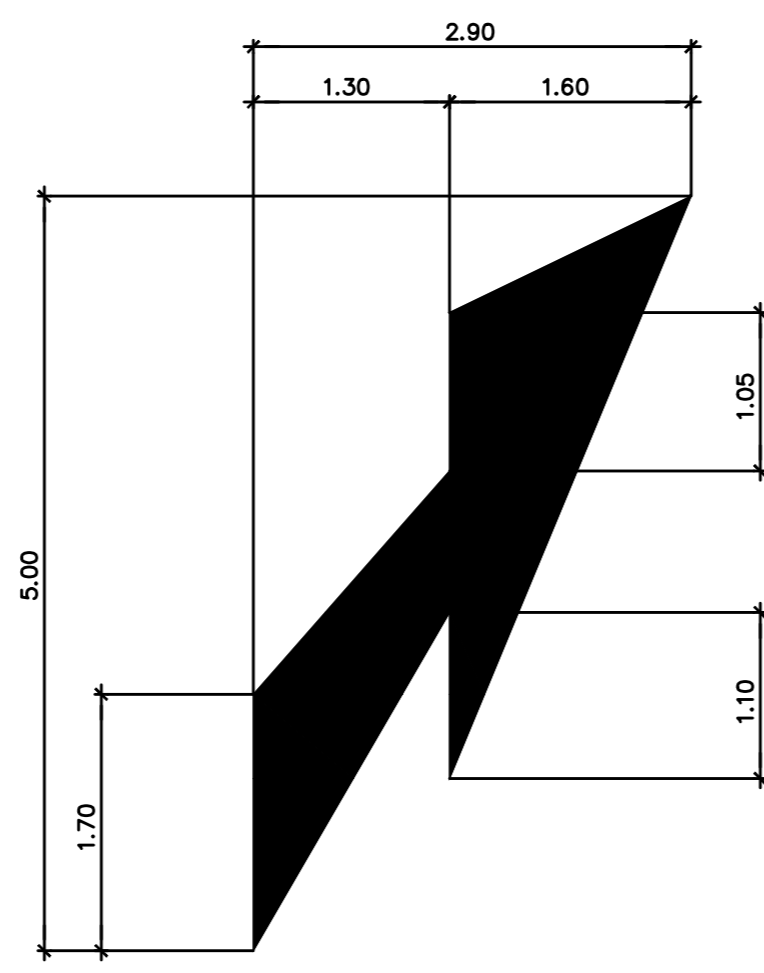


RALLENTATORE OTTICO scala 1:100

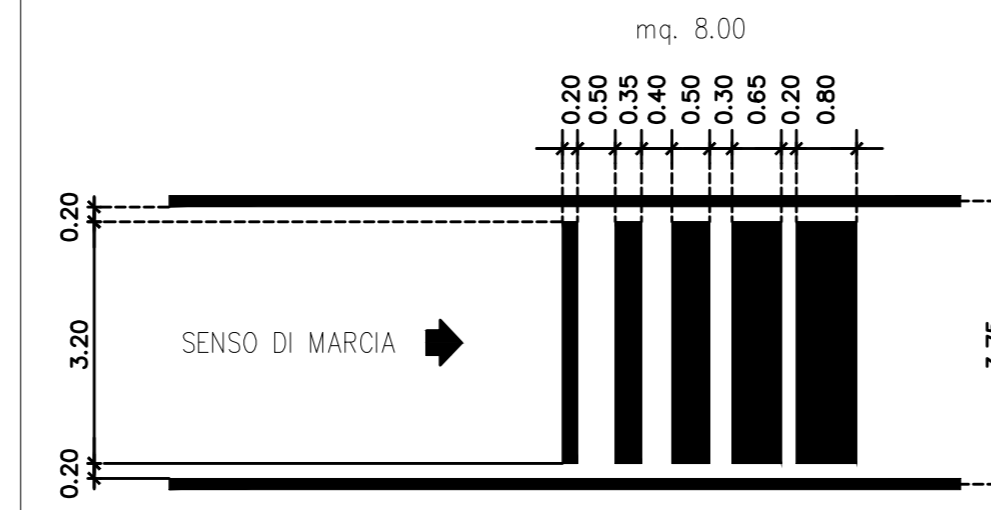


PARTICOLARI DELLE STRISCE LONGITUDINALI DELLE CARREGGiate scala 1:100
SEDE AUTOSTRADALE A TRE CORSIE DI MARCIA

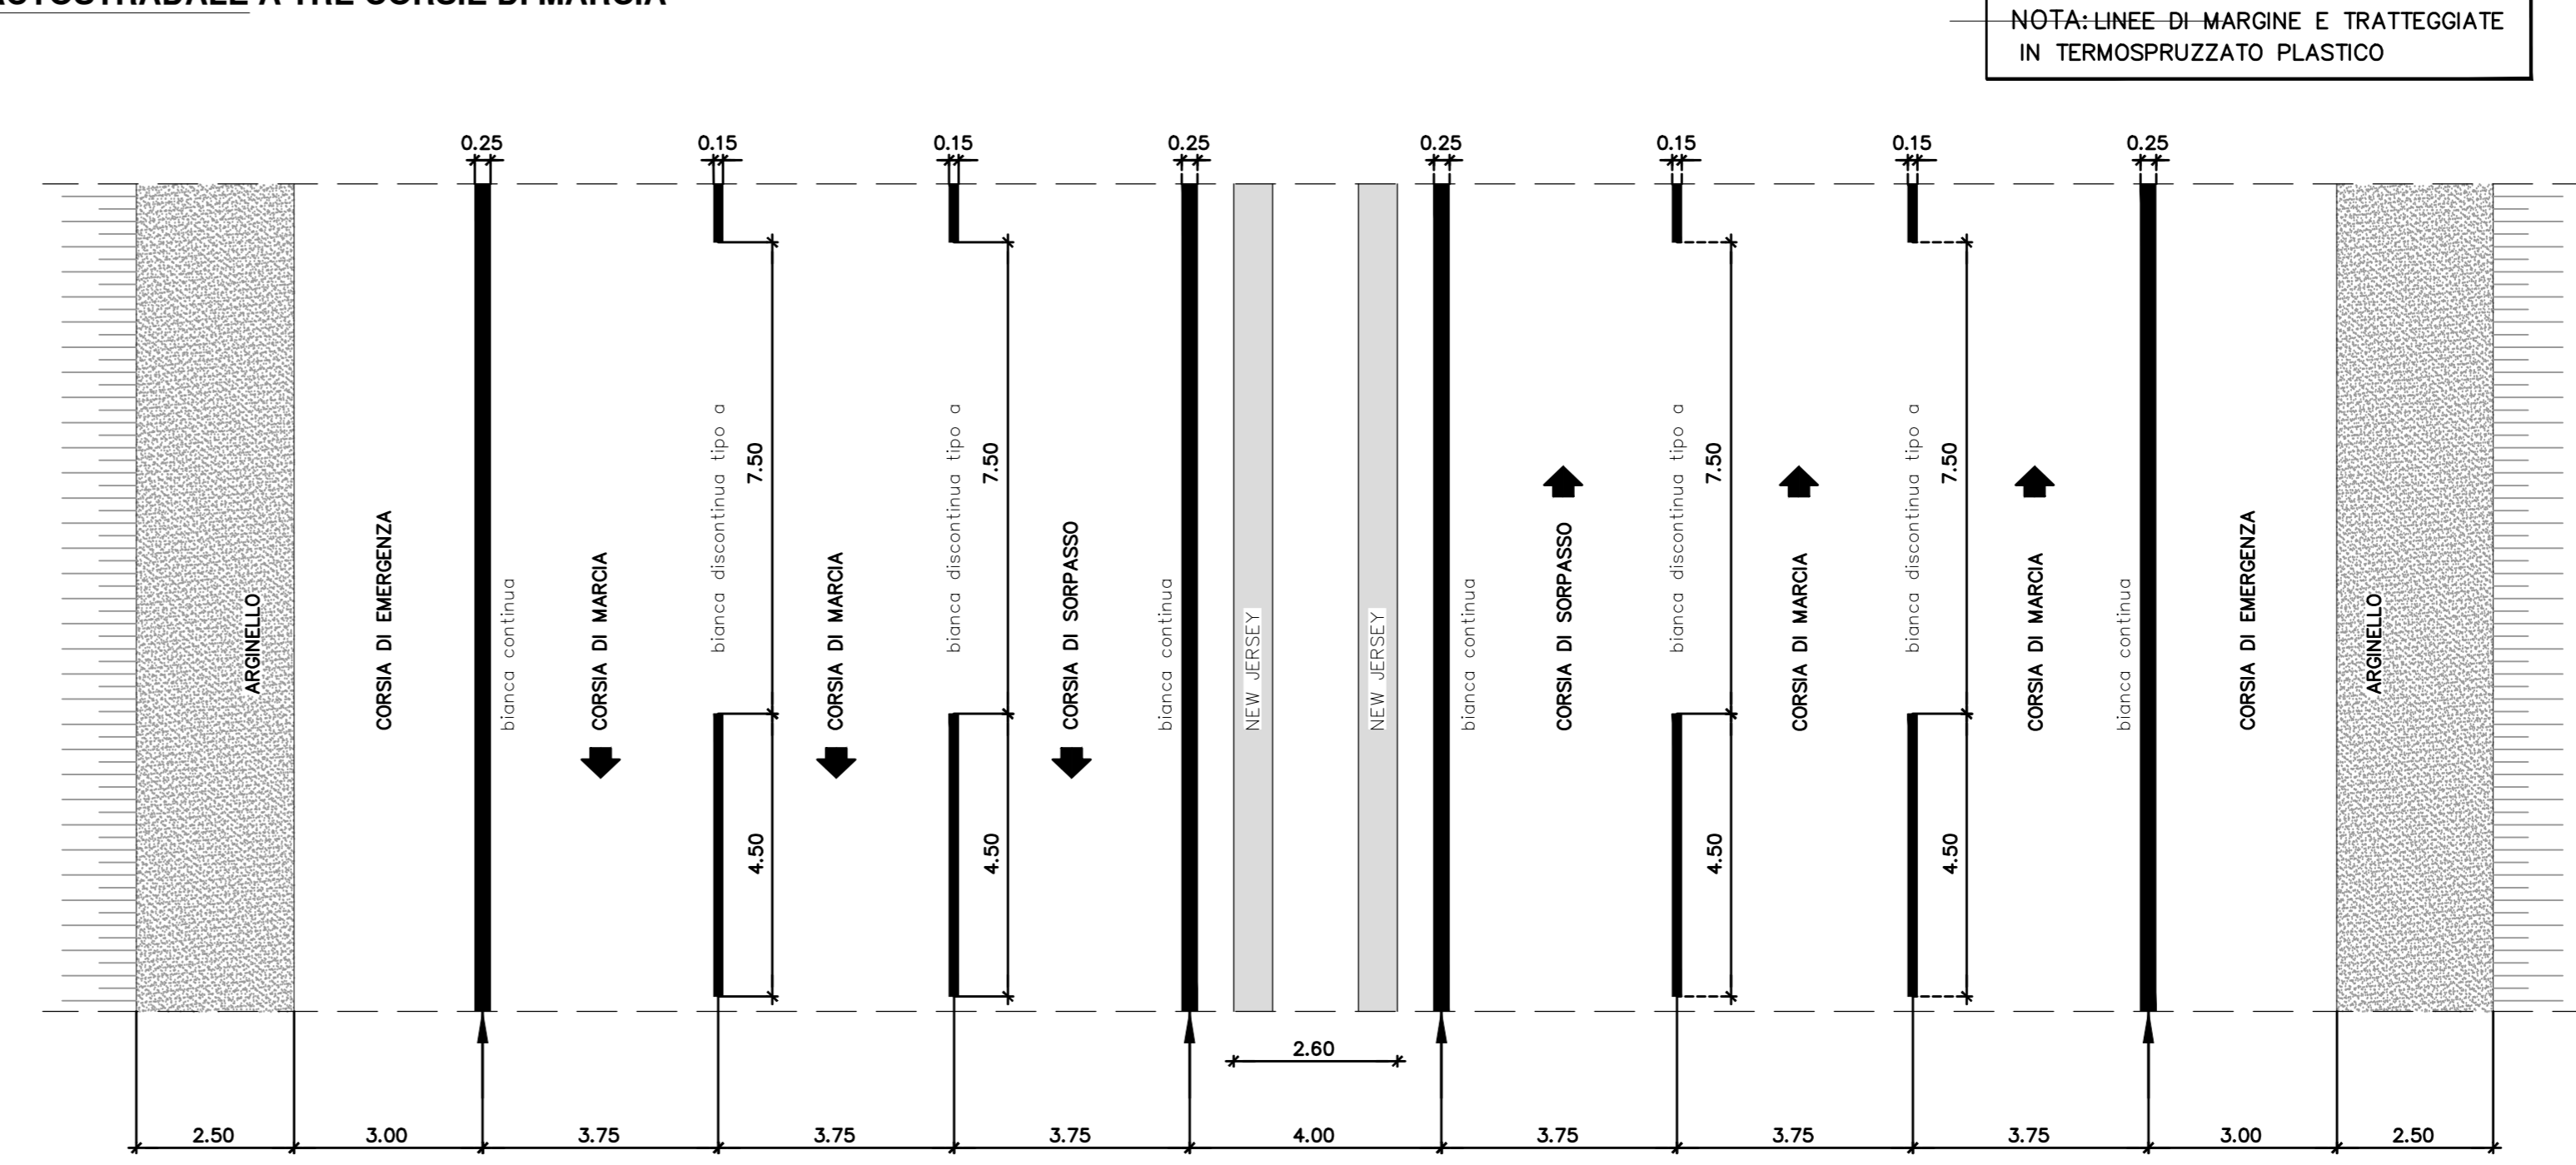

CARREGGIATA UNIDIREZIONALE DI SVINCOLO A DUE CORSIE DI MARCIA
VELOCITA' <= 50 km/h

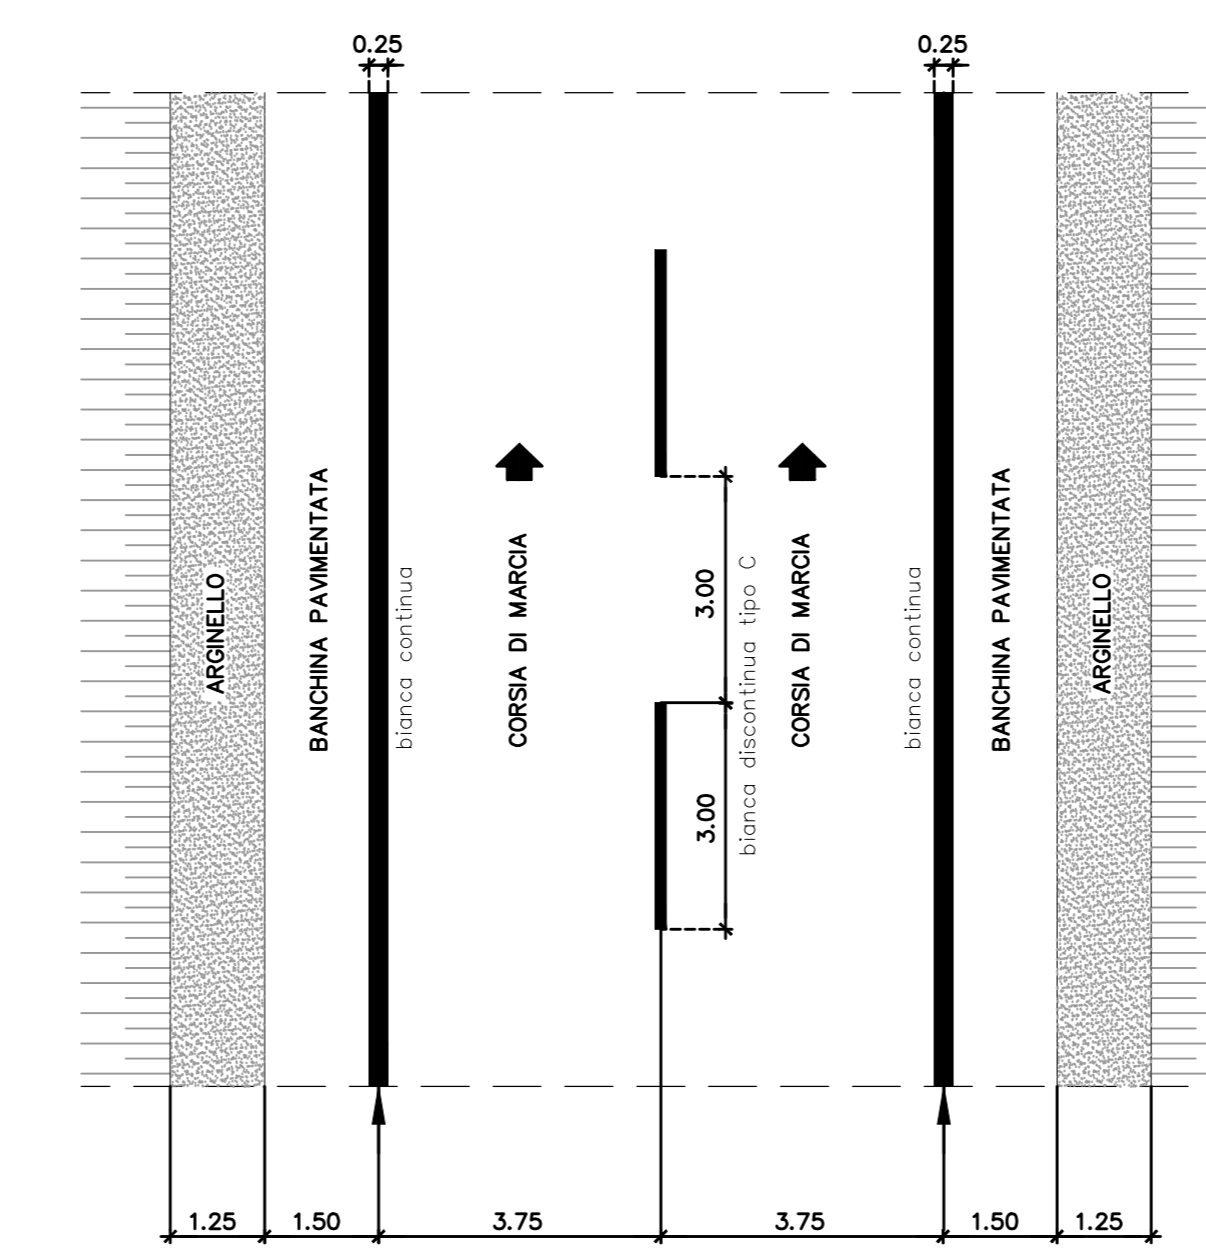

CARREGGIATA UNIDIREZIONALE DI SVINCOLO

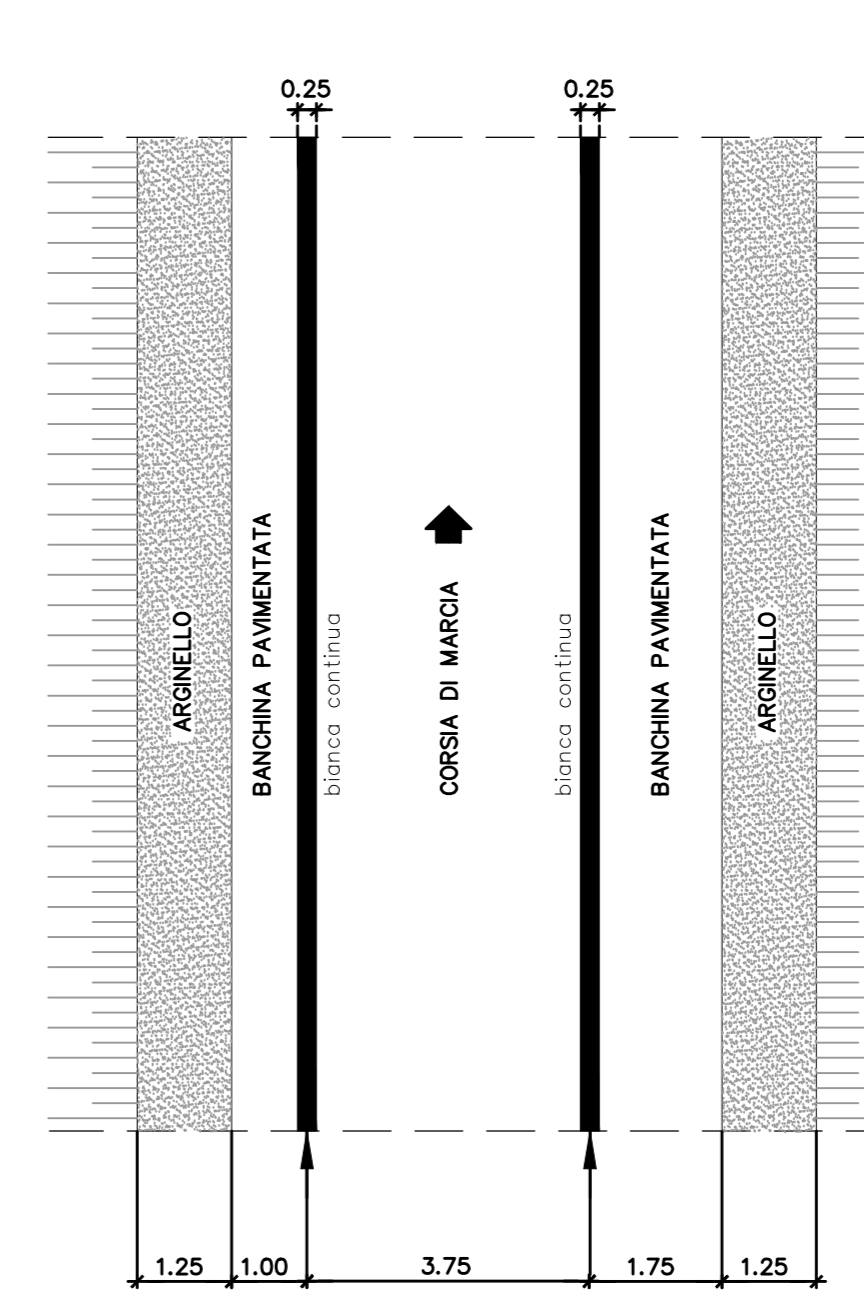


ISCRIZIONI scala 1:100
(Art. 148 Reg. 495/1992)



ISCRIZIONE SU STRADE DI TIPO A B C e D CON V >= 50 Km/h



ISCRIZIONE DI STOP

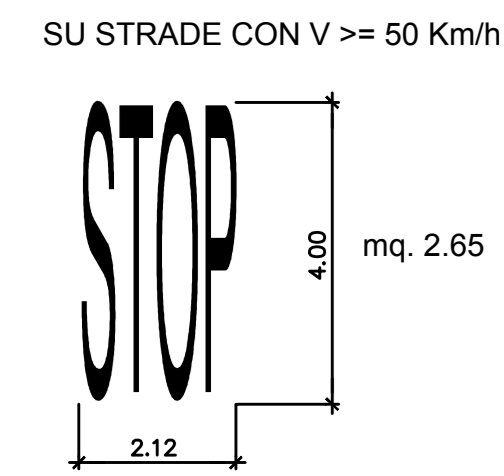


STRISCIA TRASVERSALE DI ARRESTO

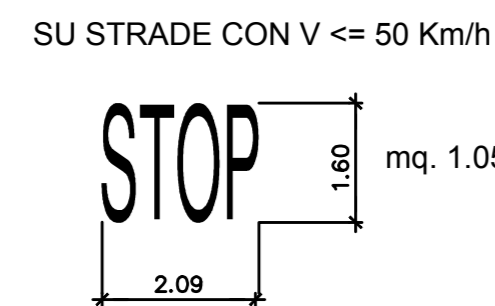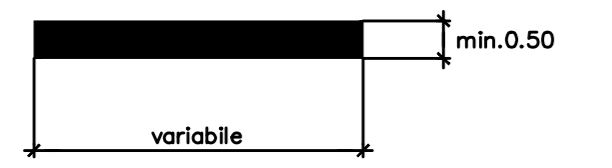


SIMBOLI DI DARE PRECEDENZA
STRISCIA TRASVERSALE DI DARE PRECEDENZA
STRADE TIPO C e D




TRIANGOLO ELONGATO STRADE A-B-C-D

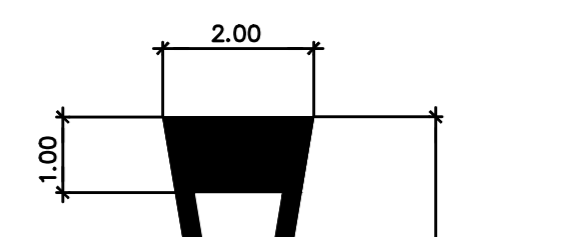


TRIANGOLO ELONGATO STRADE E e F

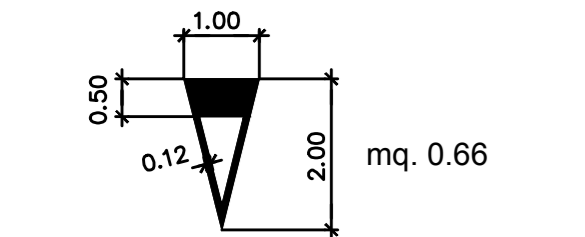

PARTICOLARE ATTRAVERSAMENTO PEDONALE (SCALA 1:50)

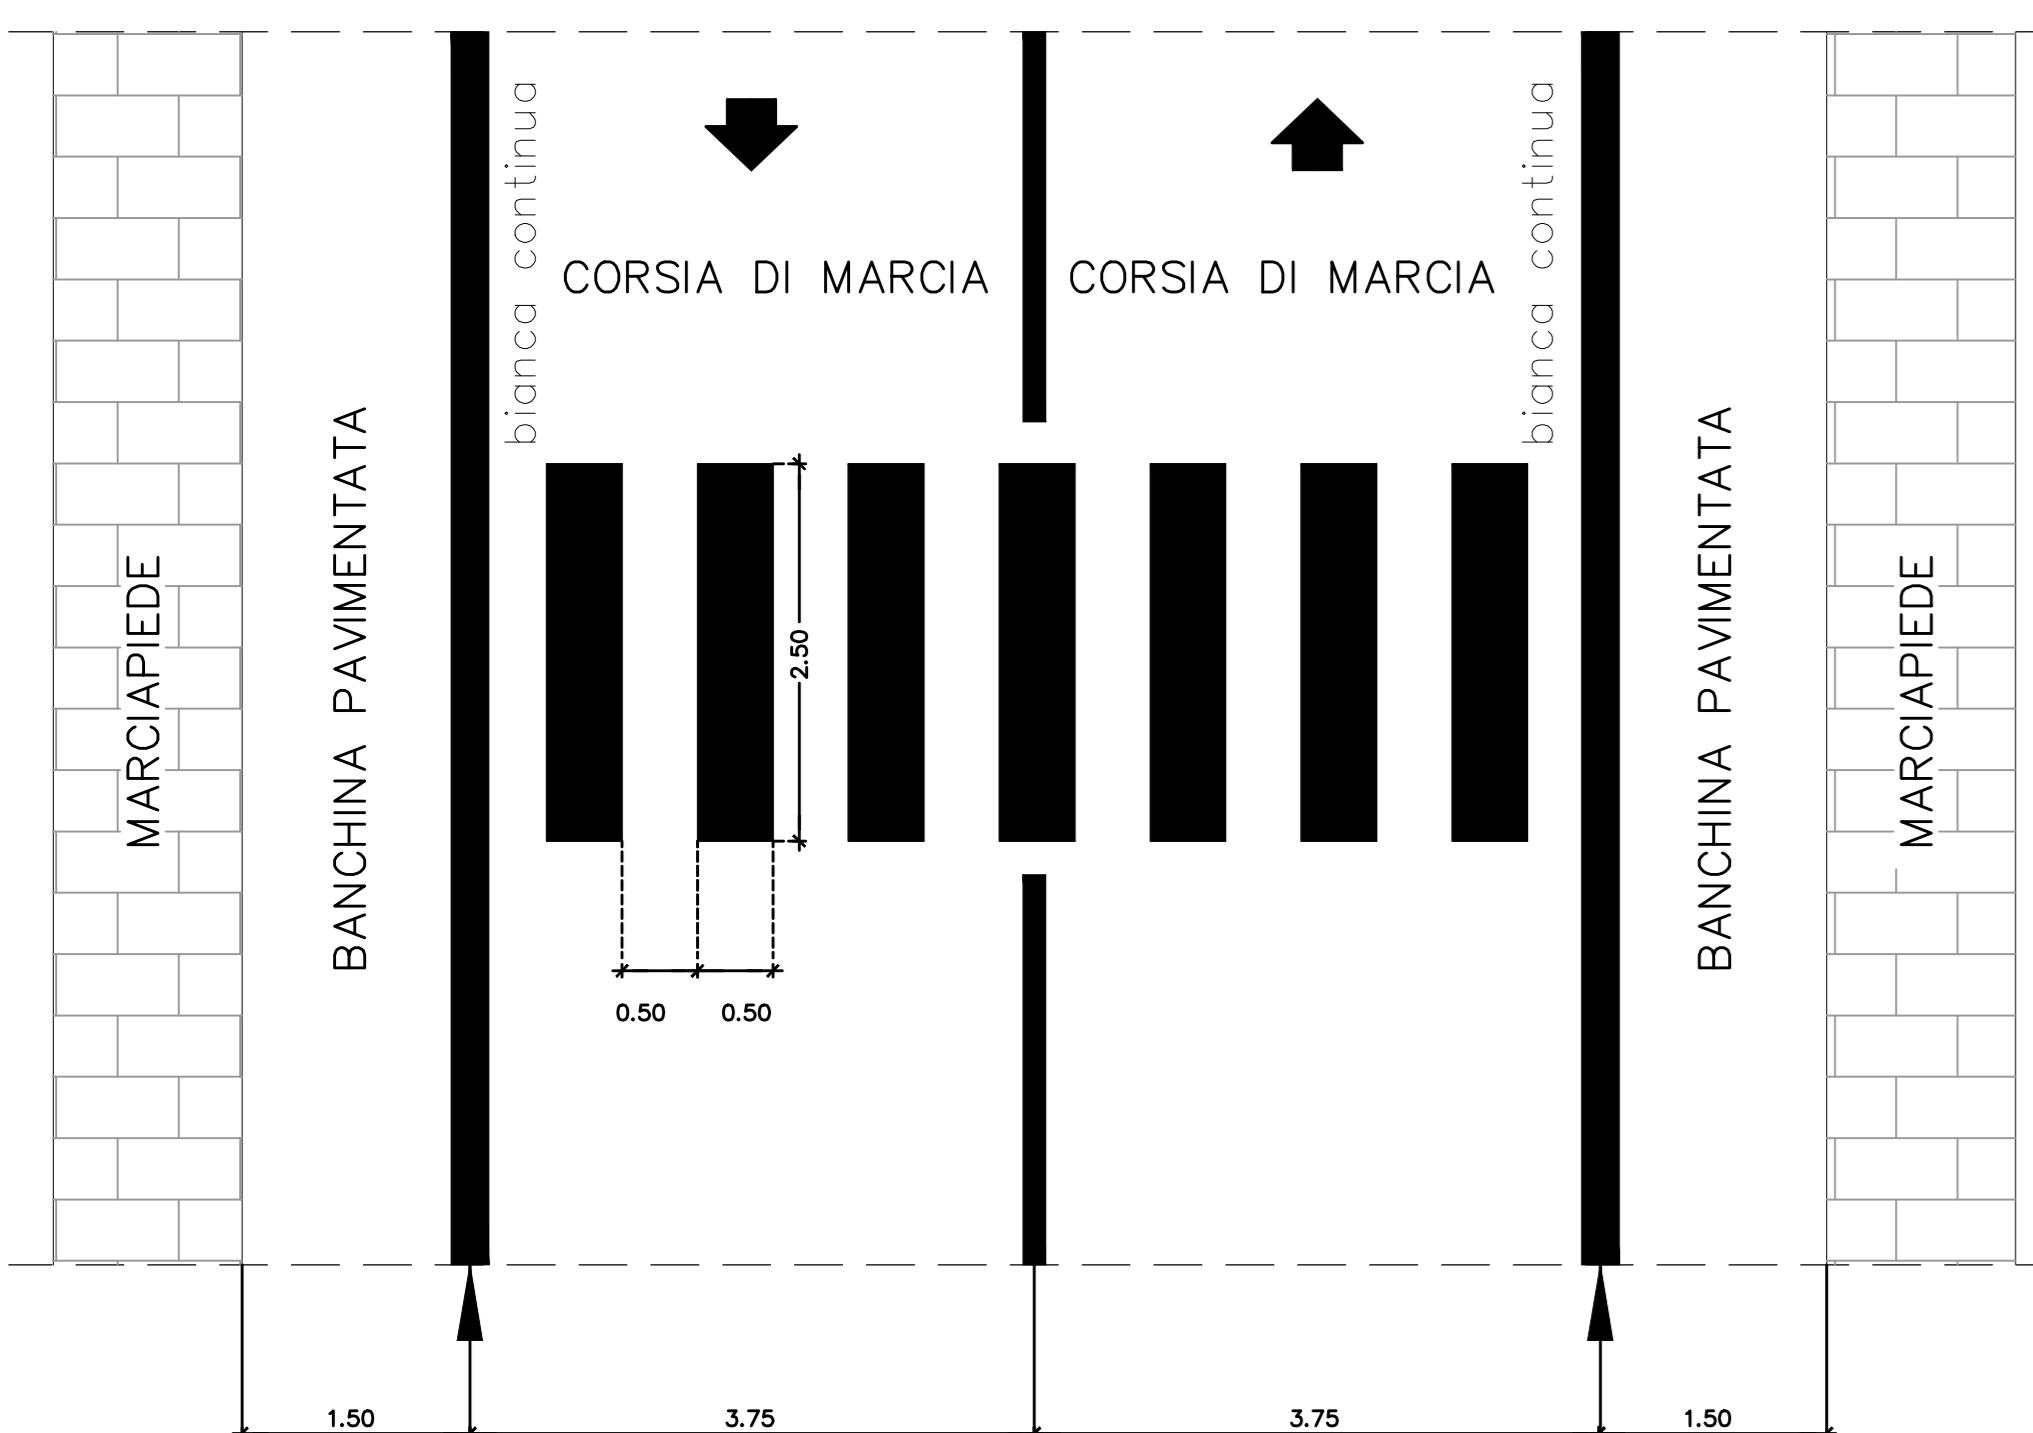


ISCRIZIONI scala 1:100
(R.R. LOMBARDA DEL 24/06/2006 - figura 3.B.6.17)
GEOMETRIA DEI MARGINI STRADALI

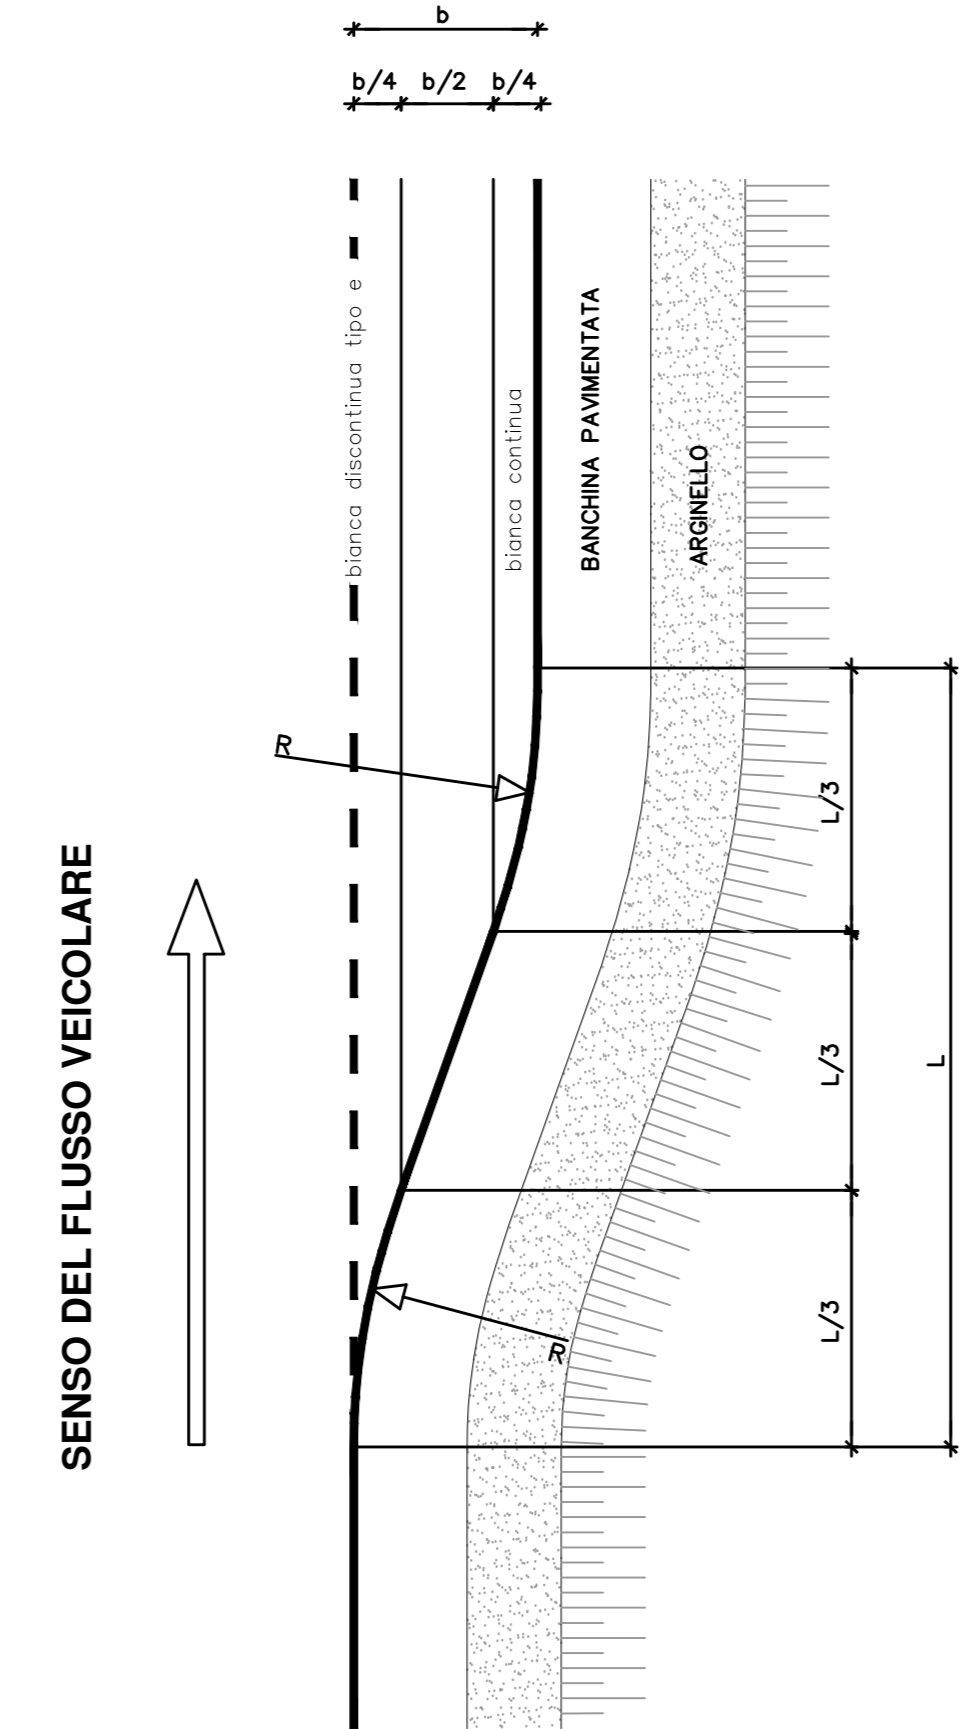


SENDO DEL FLUSSO VEICOLARE


CATEGORIA C1 EXTRAURBANE SECONDARIE

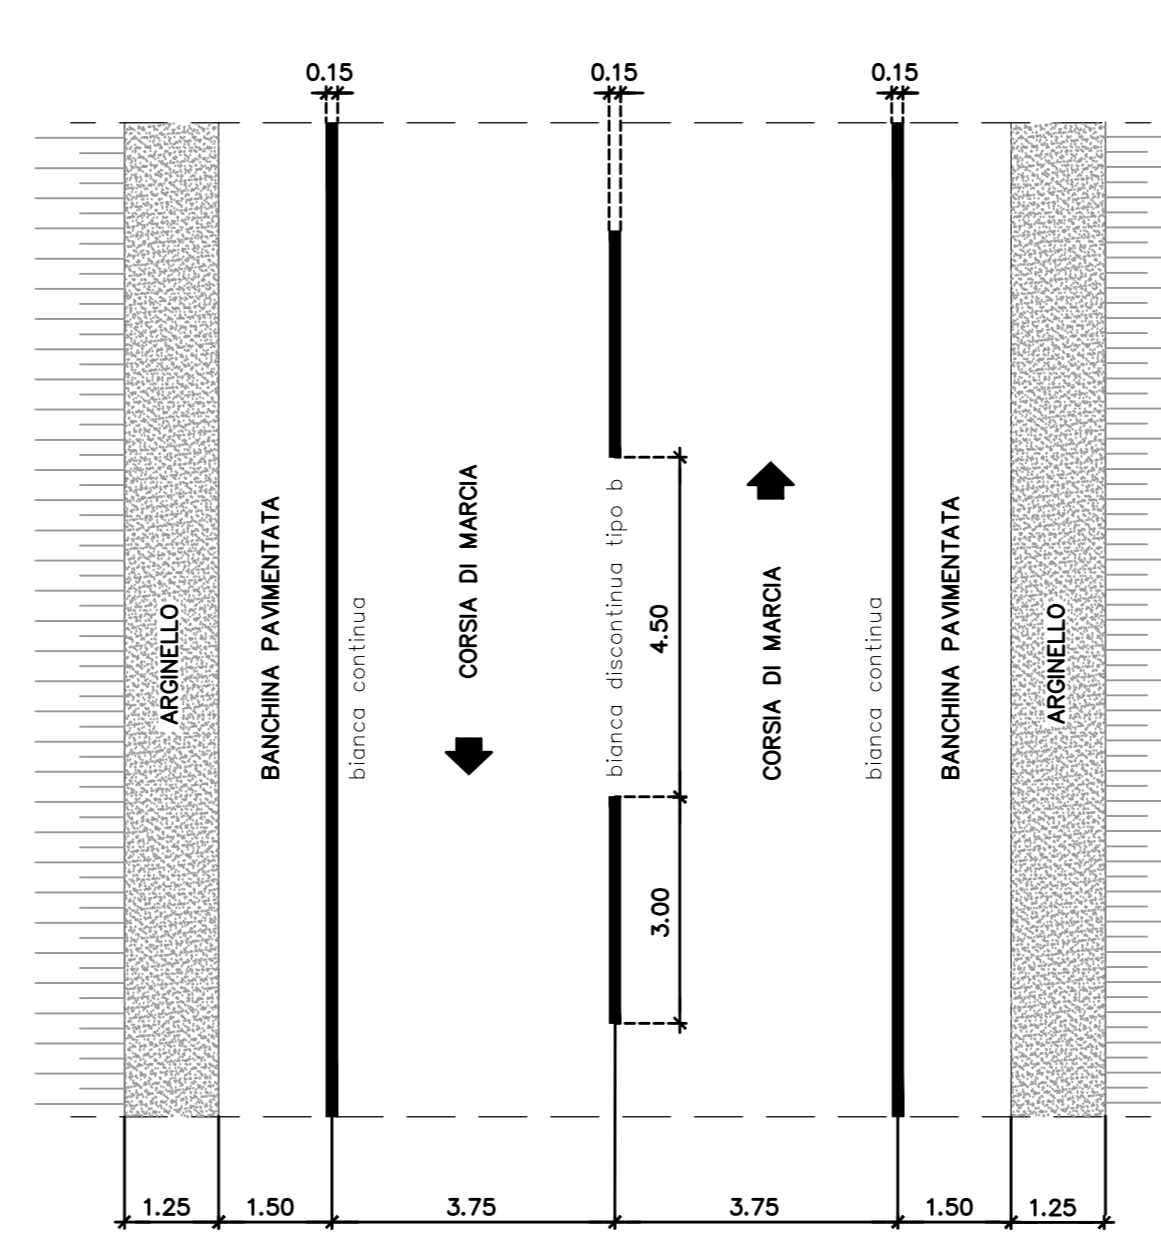


CATEGORIA C2 EXTRAURBANE SECONDARIE

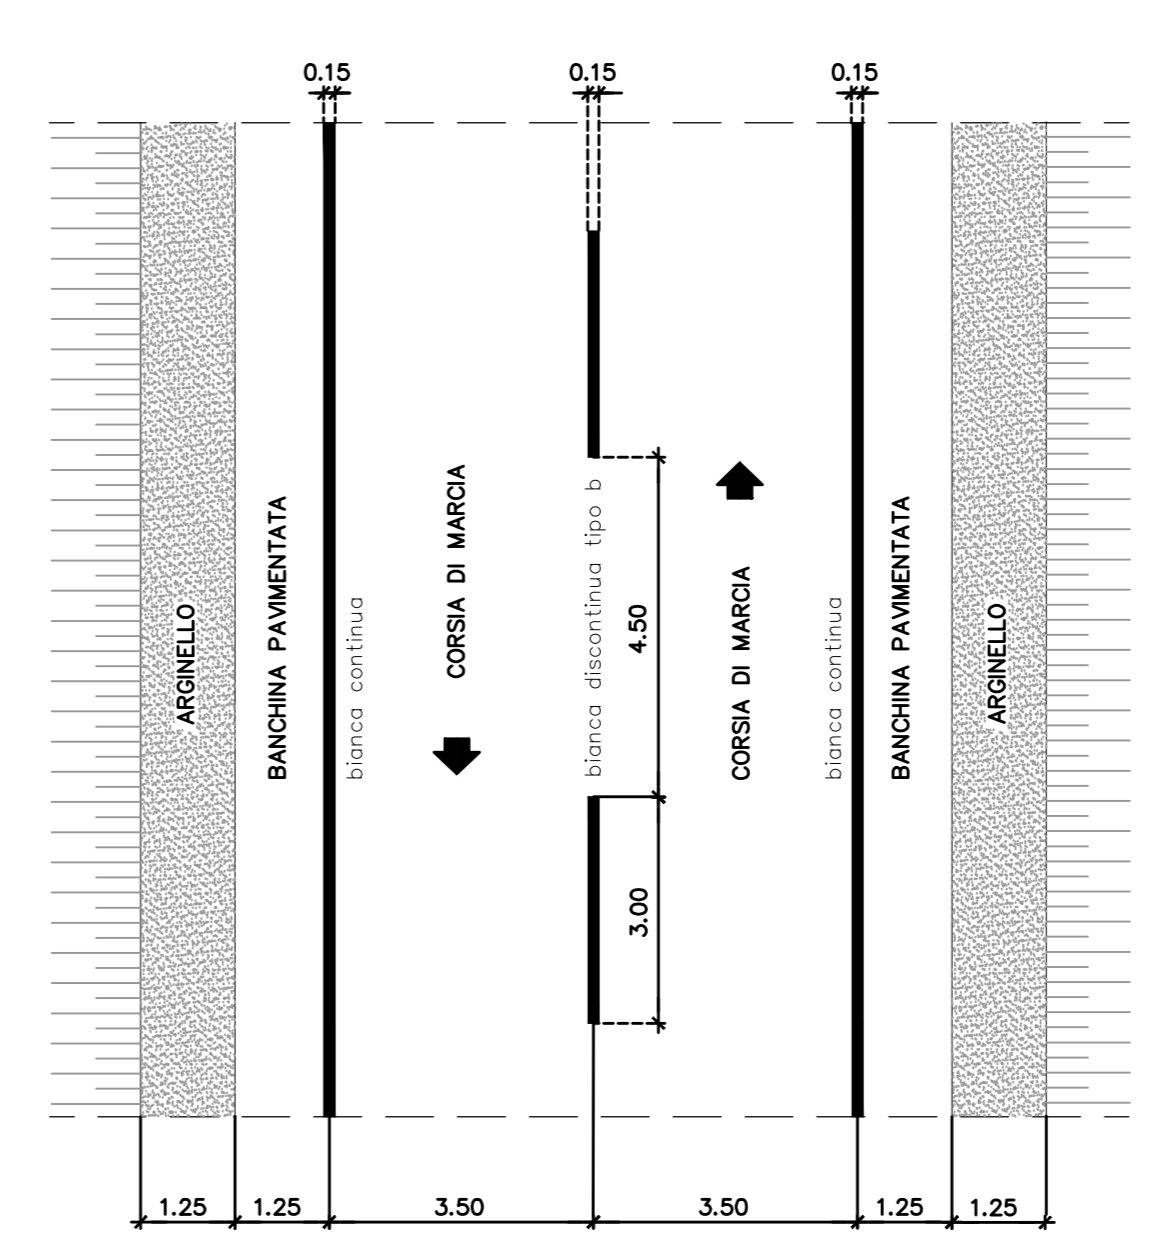

CATEGORIA F2 STRADE LOCALI IN AMBITO EXTRAURBANO

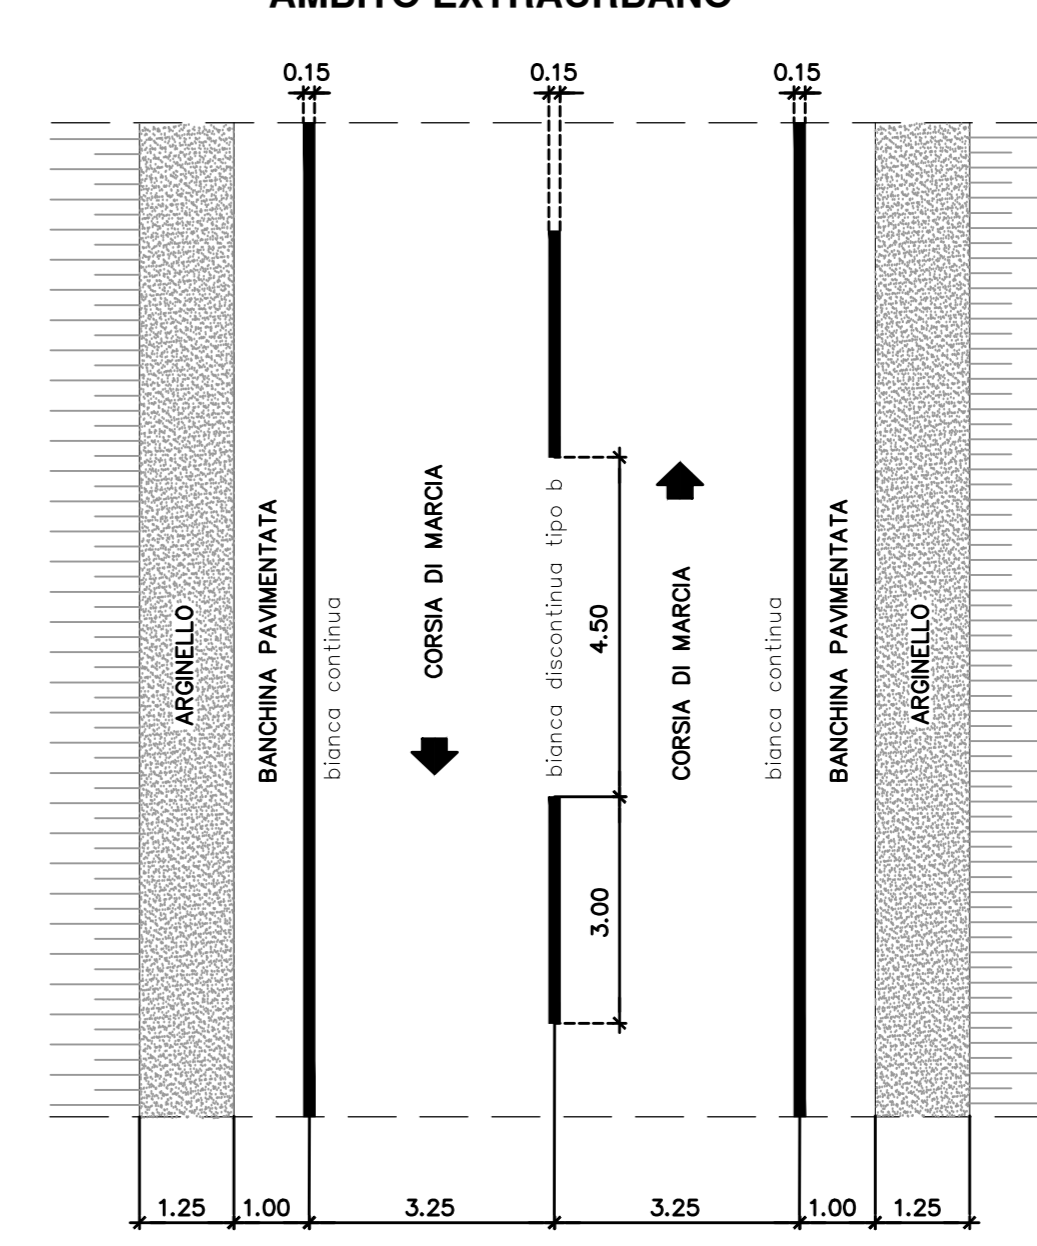

PARTICOLARE ZEBRATURE AUTOSTRADALI scala 1:200

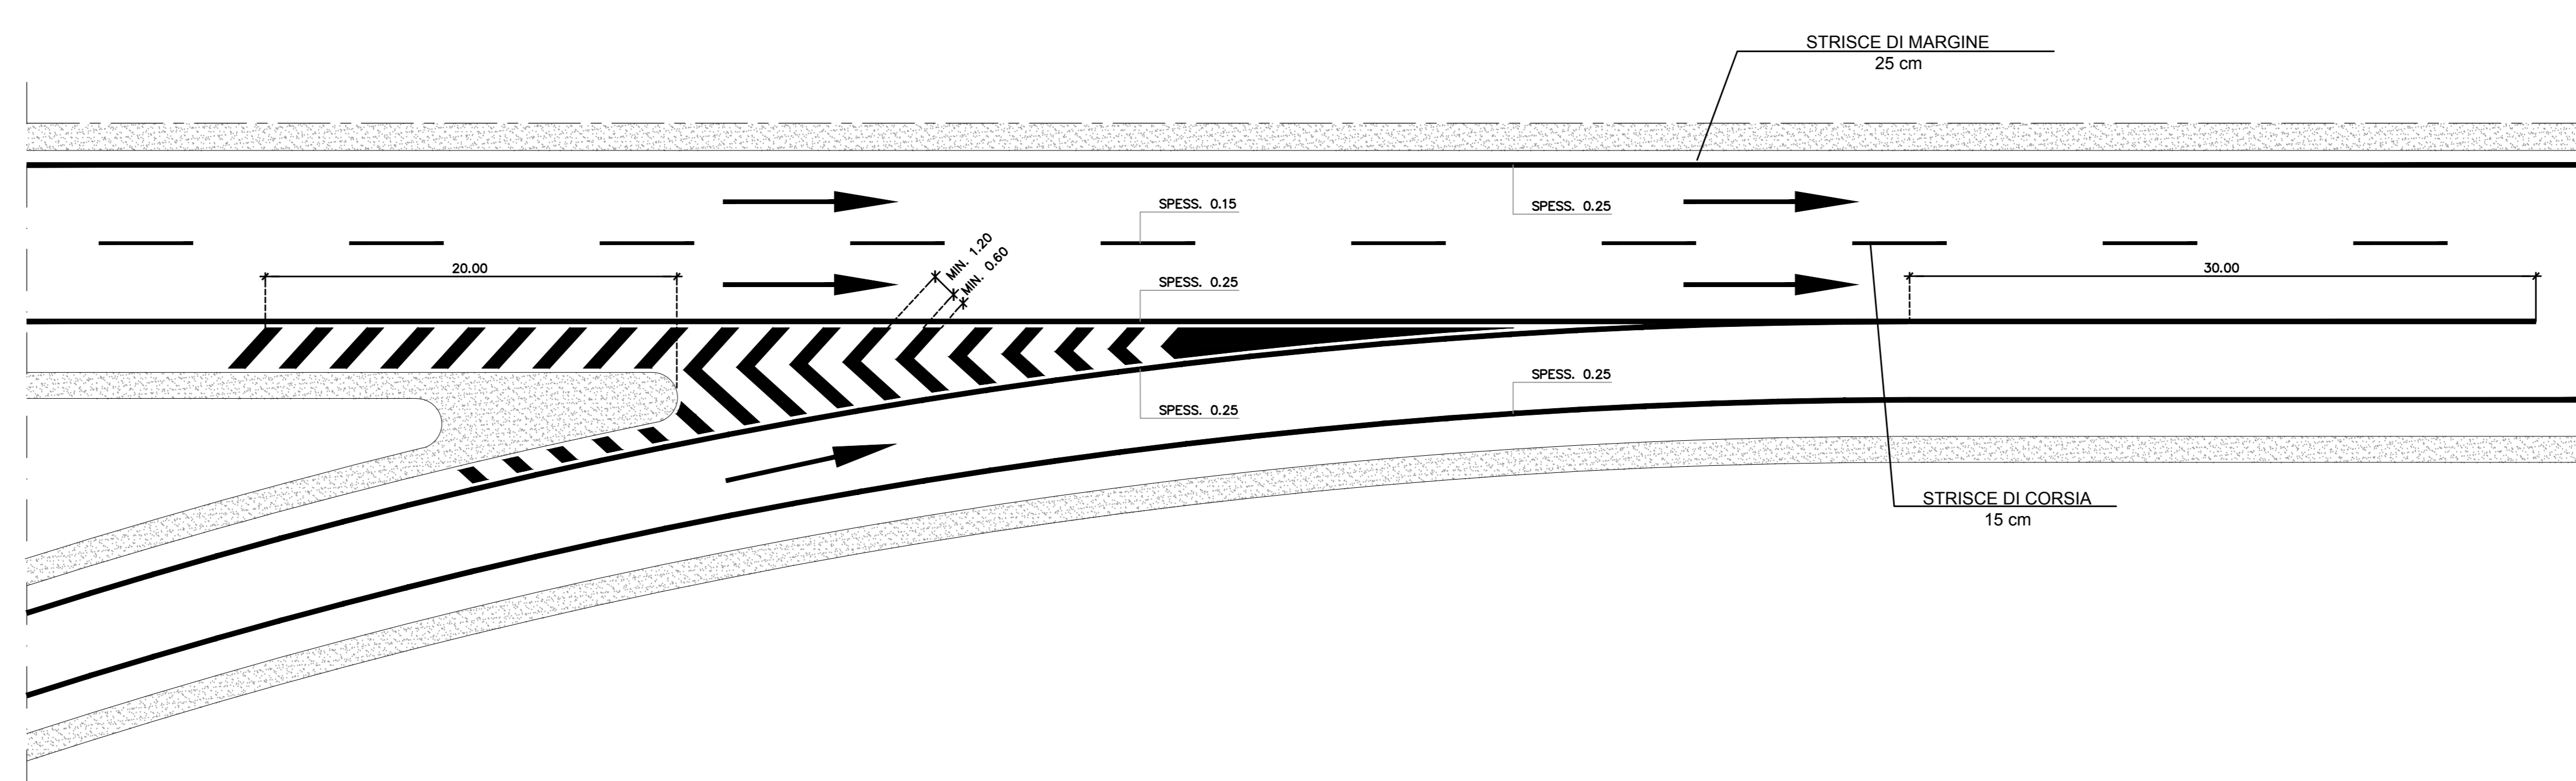

LA SEGNALETICA PREVISTA DEVE ESSERE CONFORME AI MODELLI E TIPI DI CUI AL D.P.R. DEL 16.12.1992 - n. 495 (REGOLAMENTO DI ESECUZIONE) E SUCCESSIVE MODIFICHE E/O INTEGRAZIONI CON PARTICOLARE RIFERIMENTO AI SEGUENTI ARTICOLI:

Segnaletica verticale: da art. 77 a 136 DPR495/92 - art. 39 D.lgs. 285/92
Segnaletica orizzontale: da art. 137 a 155 DPR495/92 - art. 40 D.lgs. 285/92
Segnali luminosi: da art. 156 a 171 DPR495/92 - art. 41 D.lgs. 285/92
Segnali complementari: da art. 172 a 180 DPR495/92 - art. 42 D.lgs. 285/92

MATRICE DI REVISIONE

REV	DATA	DESCRIZIONE MODIFICA

N.B.: LA TAVOLA SOSTITUISCE QUELLA RELATIVA AL CODICE [] DEL PROGETTO ESECUTIVO

COLLEGAMENTO AUTOSTRADALE DALMINE - COMO - VARESE - VALICO DEL GAGGIOLO E OPERE AD ESSENDO CONNESSE
CODICE C.A.P. P. 11060007000
TRATTE B1, B2, C, D, TRVA13-14, GREENWAY
AS BUILT
TRATTA B1
SICUREZZA STRADALE
SEGNALETICA ORIZZONTALE E VERTICALE
PARTICOLARI SEGNALETICA ORIZZONTALE

IDENTIFICAZIONE ELABORATO CODICE PROGETTO: FOTOFIT VISTO: [] CREDITO: [] ZONA: [] OPERA: [] INDIRIZIONE: [] STATO: [] DATA: []	IMPRESA RAGGRUPPAMENTO TEMPORANEO IMPRESE: Amministratore: STRABAG A.G. Amministratore: GLF Grandi Lavori Fincosit S.p.A. Amministratore: Impresa costruzioni Giuseppe Millauro S.p.A. Amministratore: STRABAG S.p.A.	RAGGRUPPAMENTO TEMPORANEO PROGETTISTI: Amministratore: STRABAG Amministratore: STALTAI RO. Amministratore: STRABAG
PROGETTISTA - PROGETTO ESECUTIVO DI DETAGLIO RESPONSABILE DI PROGETTO ED INCARICATO DELLA INTEGRAZIONE PER LE VARIE PRESTAZIONI: Ing. Alberto Casanova	RESPONSABILE DI PROGETTO ED INCARICATO DELLA INTEGRAZIONE PER LE VARIE PRESTAZIONI: 3TI PROGETTI ITALIA S.p.A.	RESPONSABILE DI PROGETTO ED INCARICATO DELLA INTEGRAZIONE PER LE VARIE PRESTAZIONI: 3TI ITALIA S.p.A. DIREZIONE TECNICA: Ing. Stefano Inaso Pissardi Ordine degli Ingegneri Provincia di Roma n. 20809
CONCEDENTARIO Autorizzata: [] Permessi: [] Autorizzata: []	REDAZIONE Direzione dei Lavori: Ing. Fortunato Sorrento	Redattore: [] Verificatore: [] Approvatore: []