


QUADRO DI UNIONE INTERCONNESSIONE EX S.S. 35

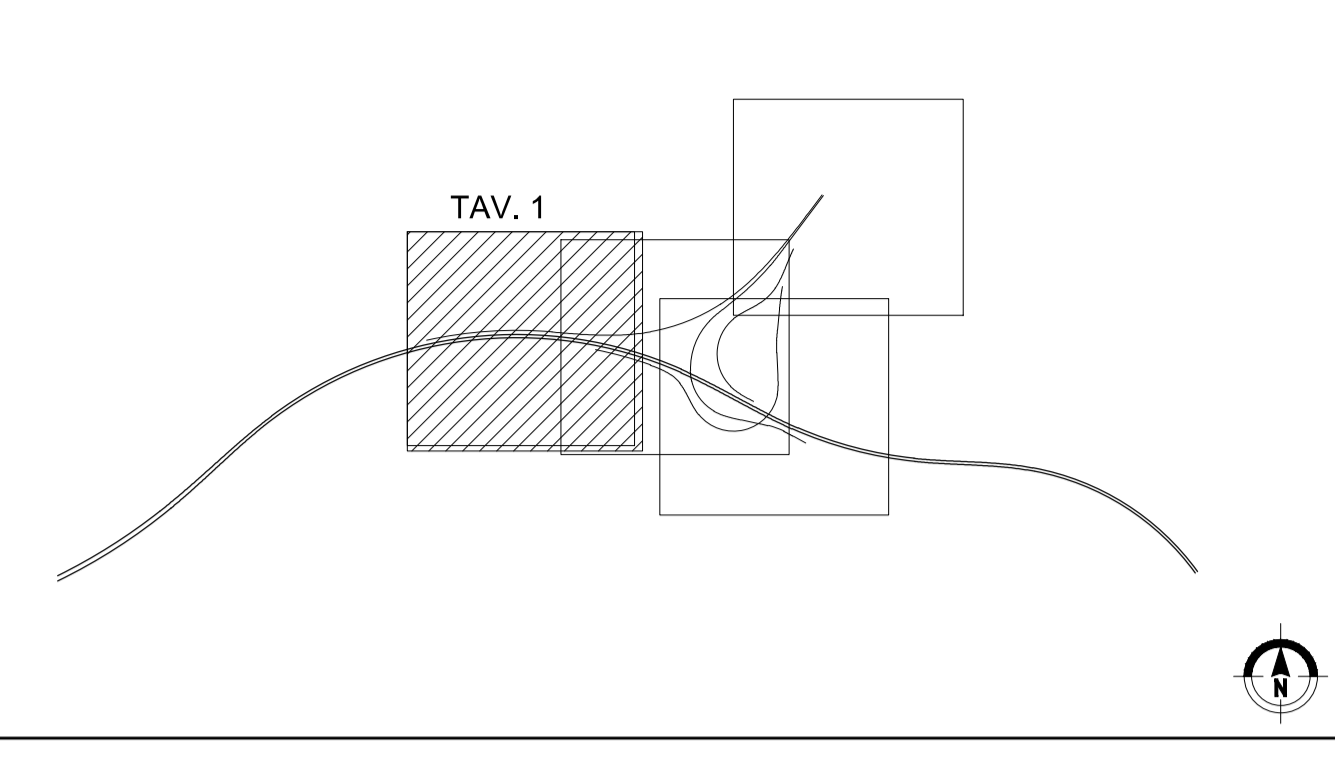

LEGENDA SEGNALETICA ORIZZONTALE  
Strisce longitudinali Art.138-139 del Regolamento

- CONTINUA**  
—
  - DISCONTINUE**
    - c** — — — — — Per separazione dei sensi di marcia e delle corsie di marcia nei tratti con velocità non superiore a 50 Km/h o in galleria
    - e** — — — — — Per delimitare le corsie di accelerazione e decelerazione
    - f** - - - - - Per strisce di margine, per interruzione di linee continue in corrispondenza di accessi laterali o di passi carrai
- Larghezza minima strisce longitudinali escluso quelle di margine per autostrade e per strade extraurbane principali: 15 cm.  
 La larghezza minima delle strisce di margine per le autostrade e per le strade extraurbane principali: 25 cm.

MATRICE DI REVISIONE

REV	DATA	DESCRIZIONE MODIFICA

N.B.: LA TAVOLA SOSTITUISCE QUELLA RELATIVA AL CODICE [ ] DEL PROGETTO ESECUTIVO

**COLLEGAMENTO AUTOSTRADALE DALMINE - COMO - VARESE - VALICO DEL GAGGILO E OPERE AD ESSO CONNESSE**  
 CODICE C.U.P. F11806000270007  
**TRATTE B1, B2, C, D, TRVA13+14, GREENWAY**  
**AS BUILT**  
**TRATTA B1**  
 SICUREZZA STRADALE  
 SEGNALETICA ORIZZONTALE E VERTICALE  
 PLANIMETRIA INTERCONNESSIONE EX SS35 TAV. 1

**IDENTIFICAZIONE ELABORATO**  
CODICE PROGETTO: F001078  
WBS

FASE	LOTTO	ZONA	OPERA	TRATTO D'OPERA	AMBITO	PROGRESSIVO	REVISIONE
A	1	D02	SE006	0	SC	P1	E_01

Scala: 1:100

**IMPRESA**  
RAGGRUPPAMENTO TEMPORANEO IMPRESE:  
 Mandatario: STRABAG A.G.  
 Mandante: GLE Grandi Lavori Fincostr S.p.A.  
 Mandatario coadiuto: ICM S.p.A.  
 Mandante coadiuto: STRABAG S.p.A.

DATA	DESCRIZIONE	REV
Gennaio 2016	Emissione	E
Febbraio 2018	Revisione	E_01

**PROGETTISTA - PROGETTO ESECUTIVO DI DETTAGLIO**  
RAGGRUPPAMENTO TEMPORANEO PROGETTISTI:  
 Mandatario: 3TI PROGETTI ITALIA S.p.A.  
 Mandante: GP Progettazione e Assistenza Tecnica S.p.A.  
 Mandatario: 3TI Progetti Italia S.p.A.  
 Arch. Salvatore Vermiglio

**CONCEDENTE**  
CONCESSIONARI AUTOSTRADALI LOMBARDA

**RESPONSABILE DI PROGETTO ED INCARICATO DELL'INTEGRAZIONE FRA LE VARIE PRESTAZIONI:**  
Ing. Alberto Cecchini

**ELABORAZIONE PROGETTUALE**  
**PROGETTISTA:**  
3TI PROGETTI ITALIA S.p.A.

**APPROVATO**  
Autostradale Pedemontana Lombardia  
 Il Direttore dei Lavori: Ing. Francesco Domenico  
 Il Direttore Tecnico: Ing. Giuseppe Samba  
 Referente Tecnico: Ing. Sabrina Lattuada

**3TI ITALIA S.p.A.**  
DIRETTORE TECNICO  
Ing. Stefano Luzzi  
Presidente  
Ordine degli Ingegneri  
Provincia di Roma n. 20809

Redatto: Coppola      Verificato: Sorge      Approvato: Possati