

PROVINCIA : Como
COMUNE : Cernenate

PROVINCIA : Como
COMUNE : Cernenate


PROVINCIA : Como
COMUNE : Bregnano

PROVINCIA : Como
COMUNE : Bregnano

BARRIERE DI PROGETTO

LEGENDA

- BARRIERA NJ CLS CLASSE "H4" DA BORDO PONTE CON PROFILO METALLICO
- BARRIERA NJ CLS CLASSE "H4" SIMMETRICA PER SPARTITRAFFICO
- BARRIERA METALLICA CLASSE "H4" DA BORDO PONTE
- H4BP BARRIERA METALLICA CLASSE "H4" DA BORDO PONTE
- H3BP BARRIERA METALLICA CLASSE "H3" DA BORDO PONTE
- H3BL BARRIERA METALLICA CLASSE "H3" DA BORDO LATERALE
- H2BL BARRIERA METALLICA CLASSE "H2" DA BORDO LATERALE
- H2BP BARRIERA METALLICA CLASSE "H2" DA BORDO PONTE
- REDIR PROFILO REDIRETTIVO
- BARRIERA AMMOBILE PER VARCHI
- TRANSIZIONE
- ATTENUATORE D'URTO CLASSE 100 REDIRETTIVO
- ATTENUATORE D'URTO CLASSE 80 REDIRETTIVO
- TERMINALI DI AVVIO E FINE INSTALLAZIONE

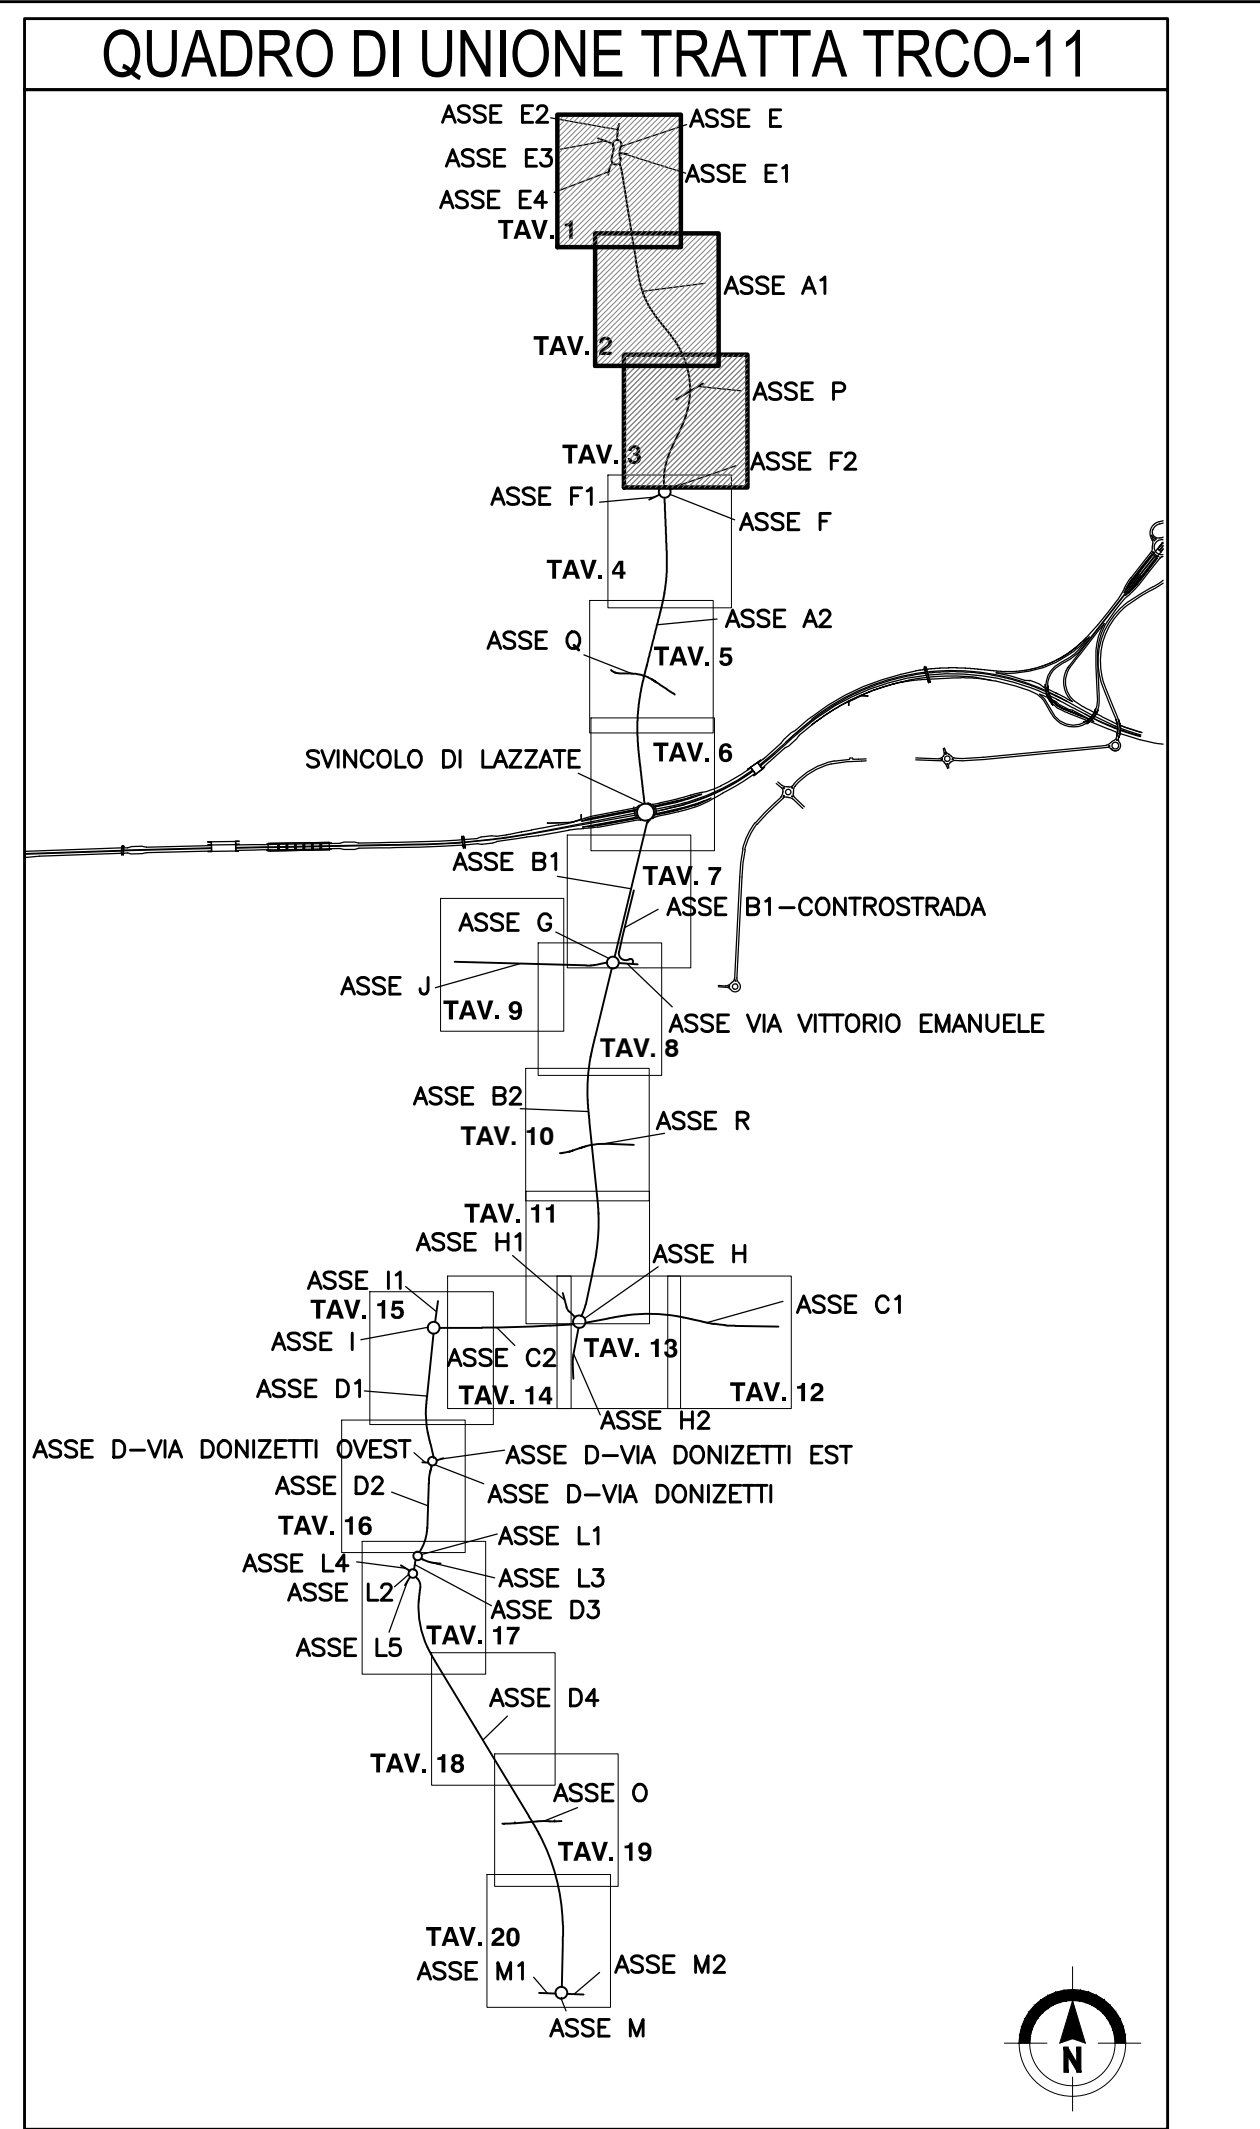

MATRICE DI REVISIONE

REV	DATA	DESCRIZIONE MODIFICA

N.B.: LA TAVOLA SOSTITUISCE QUELLA RELATIVA AL CODICE [] DEL PROGETTO ESECUTIVO

COLLEGAMENTO AUTOSTRADALE
DALMINE - COMO - VARESE - VALICO DEL GAGGIOLO E OPERE AD ESSO CONNESSE
CODICE CUP F11000029001

TRATTE B1, B2, C, D, TRAI13-14, GREENWAY

AS BUILT

TRATTA B1

SEGNALETICA VERTICALE E ORIZZONTALE
OPERA CONNESSA TRCO11 - ASSE A1
PLANIMETRIA DI INQUADRAMENTO

IDENTIFICAZIONE ELABORATO

LINEE PRODOTTE: VITE, ZONA, OPERA, TRATTO D'OPERA, AMBITO, INTERVENTO, PROCESSIONE, REVISIONE

IMPRESA
RAGGRUPPAMENTO TEMPORANEO IMPRESE:
STRABAG A.S., ICM S.p.A., STRABAG S.p.A.

CONCEDENTE
CONCESSIONE AUTOSTRADALE
RESPONSABILE DI PROGETTO ED INCARICATO DELL'INTEGRAZIONE PER LE VARESE PRESTAZIONI: Ing. Roberto Caraceni

CONCESSIONARIO
DIREZIONE DEI LAVORI
PROVINCIA DI COMO

PROGETTISTA
3TI PROGETTI ITALIA S.p.A.

REDAZIONE
Redatto da: CEGLIE

VERIFICAZIONE
Verificato da: SORGE

APPROVATO
Approvato da: Possati