




PROVINCIA : Como
 COMUNE : Cernate

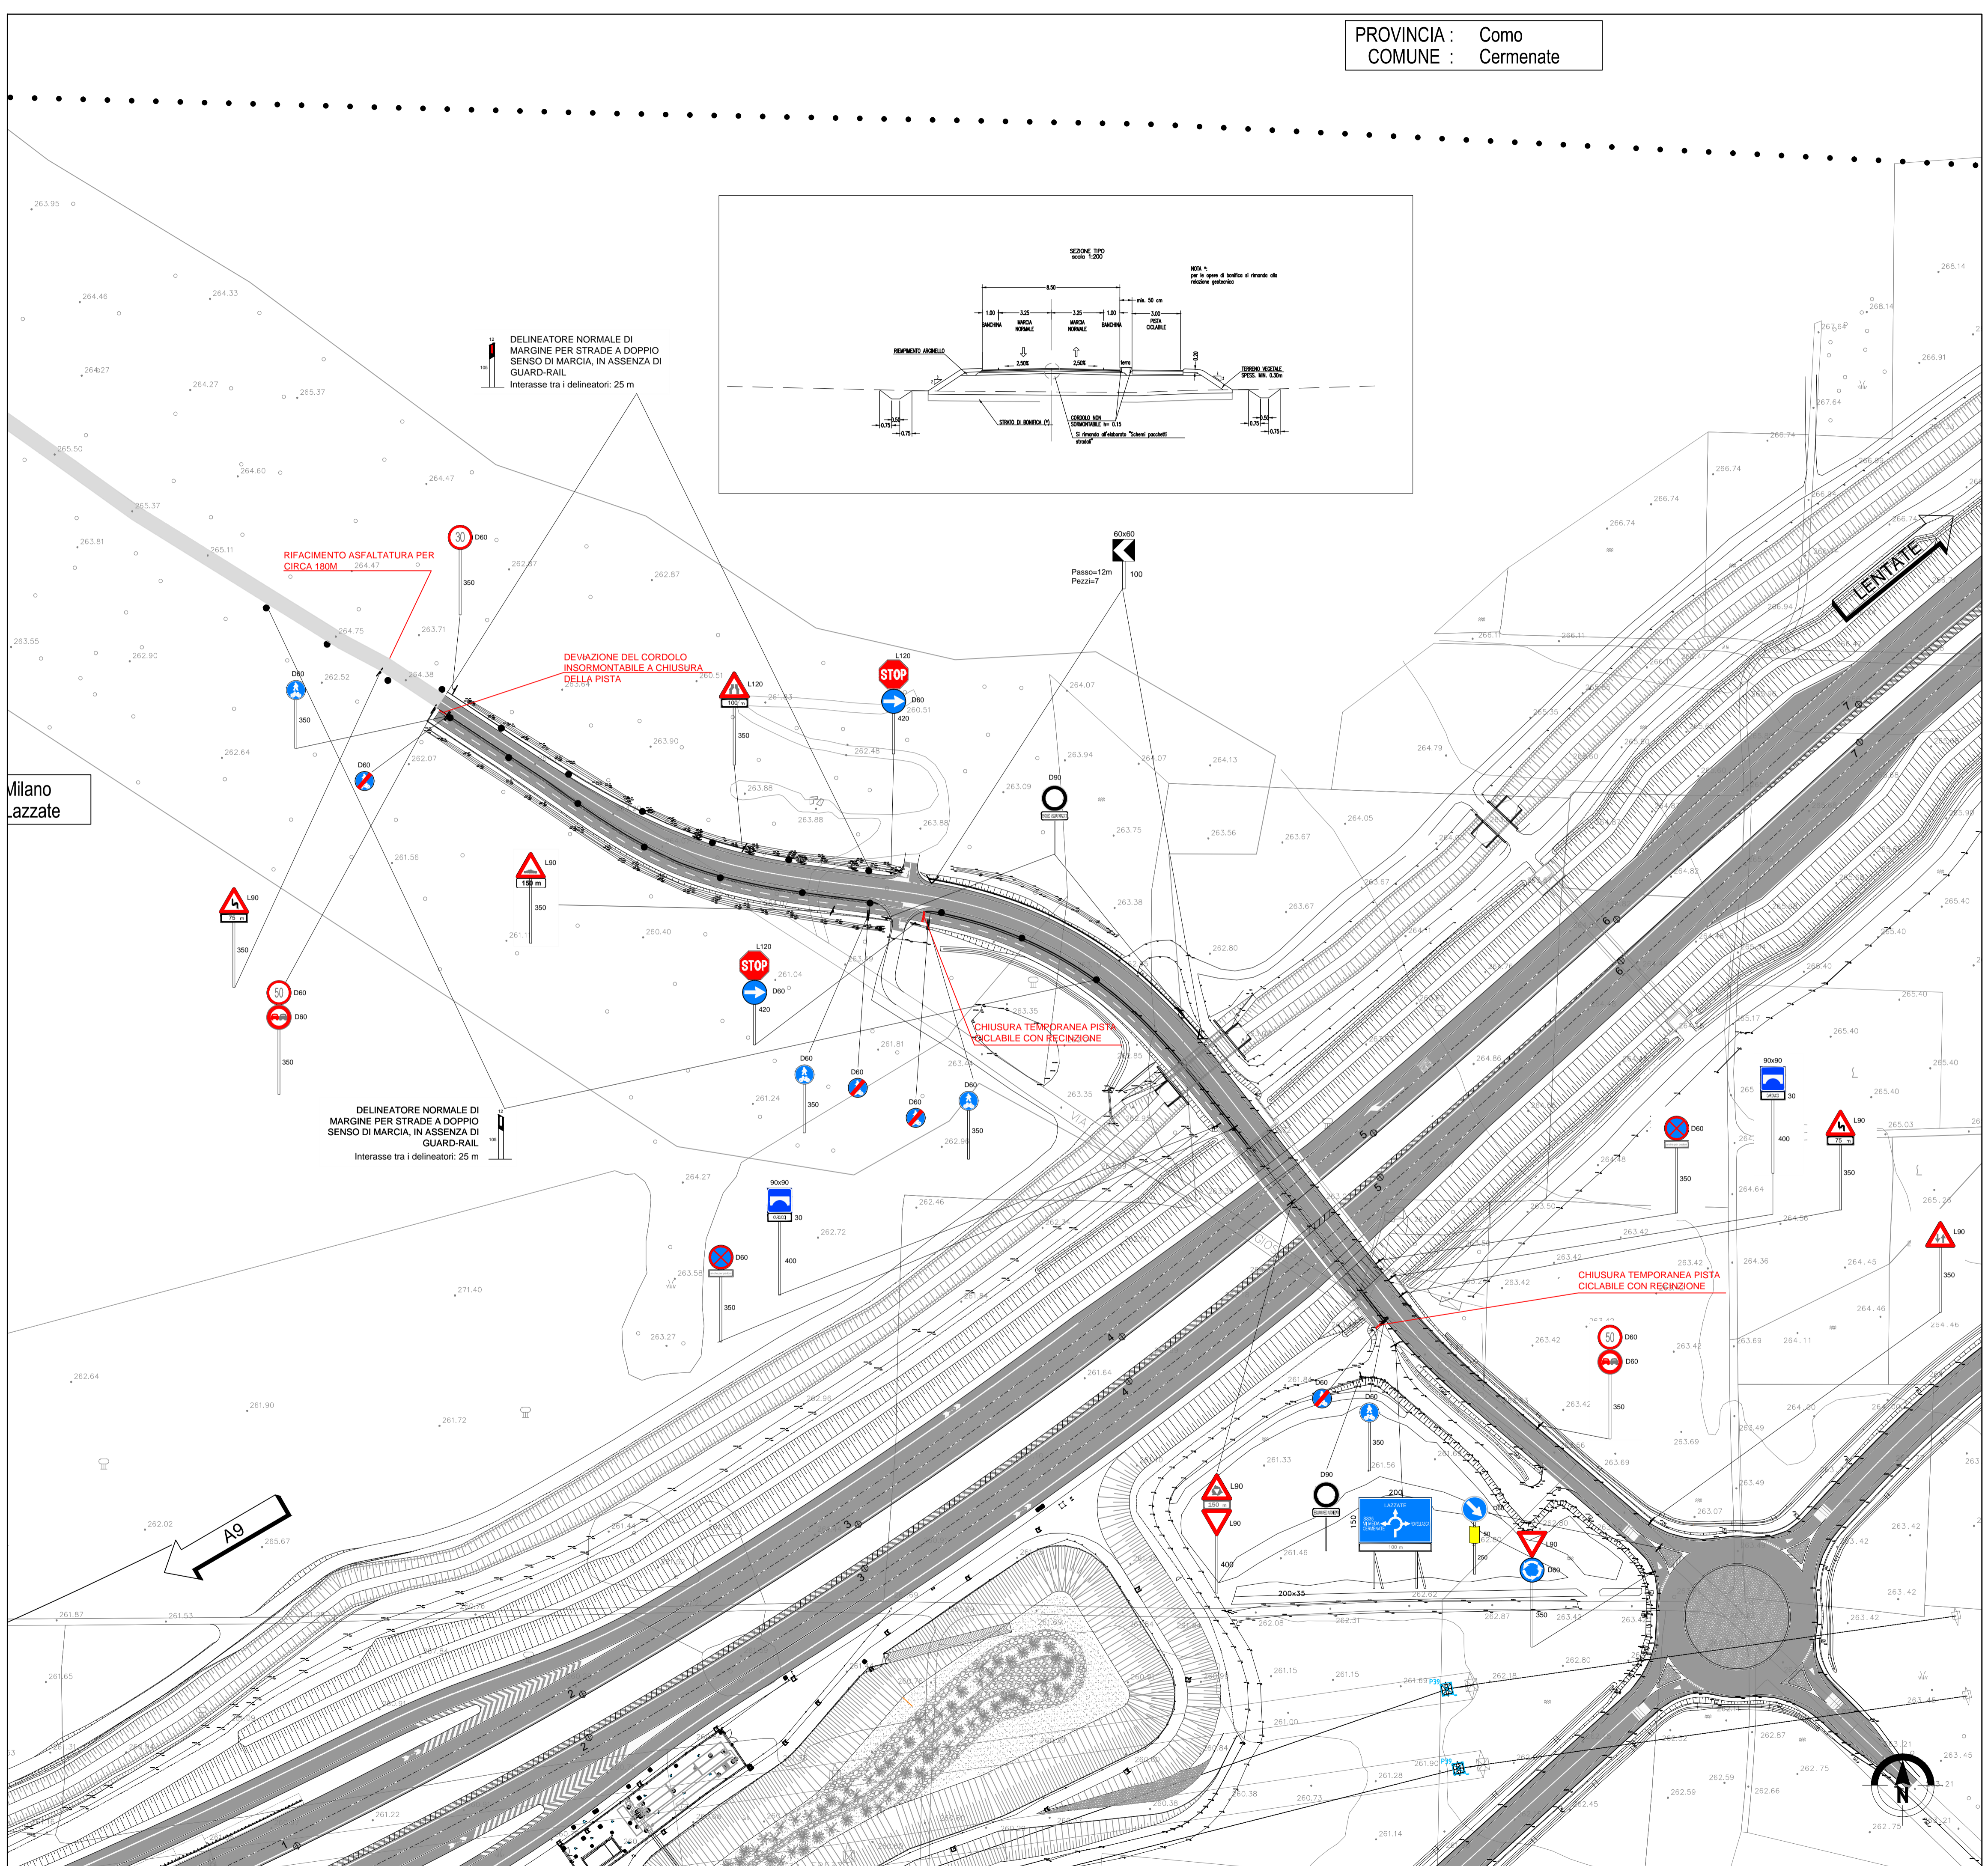

QUADRO DI UNIONE VIABILITA' INTERFERITE

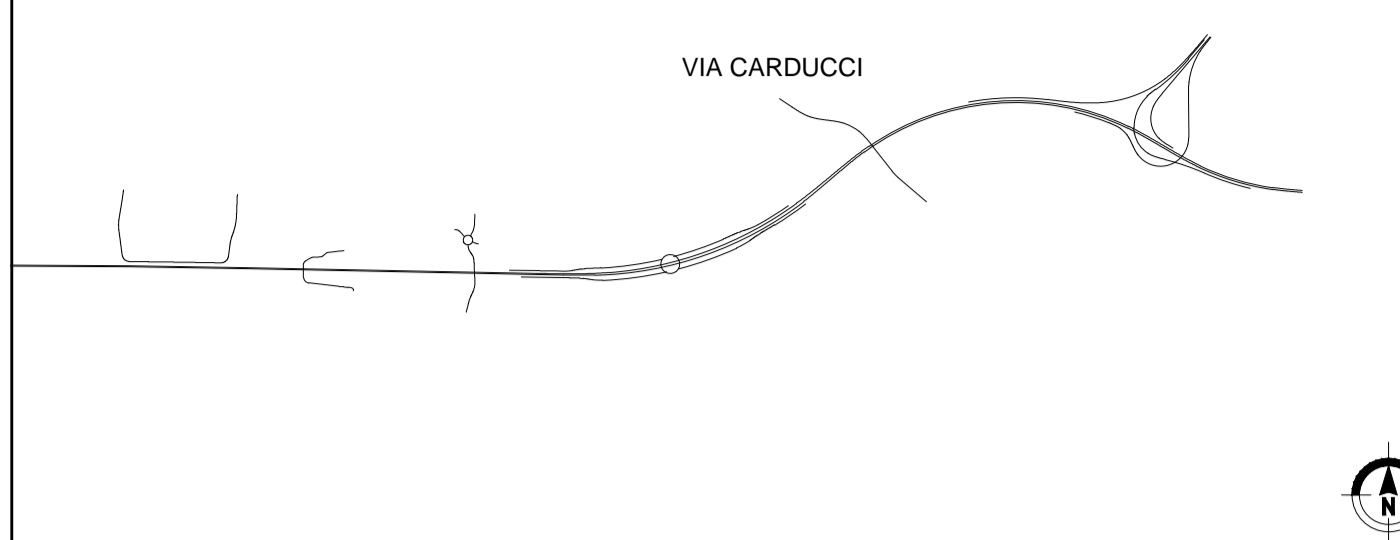

LEGENDA SEGNALETICA ORIZZONTALE
 Strisce longitudinali Art.138-139 del Regolamento

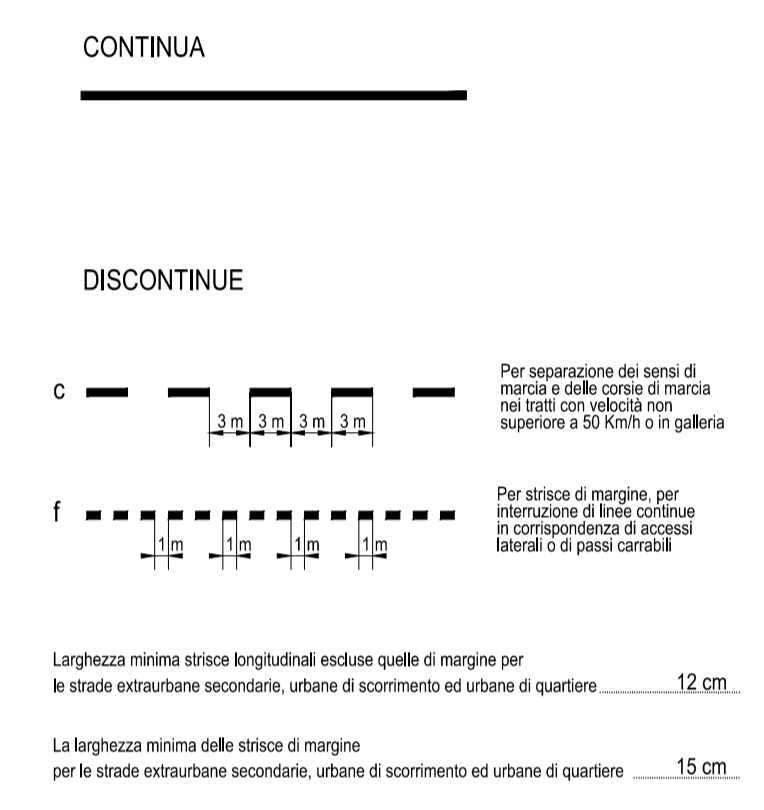

MATRICE DI REVISIONE

REV	DATA	DESCRIZIONE MODIFICA

N.B.: LA TAVOLA SOSTITUISCE QUELLA RELATIVA AL CODICE [] DEL PROGETTO ESECUTIVO

COLLEGAMENTO AUTOSTRADALE DALMINE - COMO - VARESE - VALICO DEL GAGGIOLO E OPERE AD ESSO CONNESSE
 CODICE C.U.P. F11806000270007
TRATTE B1, B2, C, D, TRVA13+14, GREENWAY
AS BUILT
TRATTA B1
 SICUREZZA STRADALE
 SEGNALETICA ORIZZONTALE E VERTICALE
 PLANIMETRIA VIA G. CARDUCCI

IDENTIFICAZIONE ELABORATO
 CODICE PROGETTO: F00107B
 WBS

IMPRESA
RAGGRUPPAMENTO TEMPORANEO IMPRESE:
 Mandatario: STRABAG A.G.
 Mandatario: GLF Grandi Lavori Fincoist S.p.A.
 Mandatario: ICM S.p.A.
 Mandatario co-progettista: STRABAG S.p.A.

CONCESSIONARIO
 Autostrade Pedemontane Lombarde
 Direttore Tecnico: Ing. Giuseppe Samba
 Referente Tecnico: Ing. Sabrina Lattuada

APPROVATO
 Autostrade Pedemontane Lombarde
 Direttore dei Lavori: Ing. Francesco Domenico

PROGETTISTA - PROGETTO ESECUTIVO DI DETTAGLIO
RAGGRUPPAMENTO TEMPORANEO PROGETTISTI:
 Mandatario: 3TI PROGETTI ITALIA
 Mandatario: GP
 Mandatario: Arch. Salvatore Vermiglio

CONCESSIONARIO
 Autostrade Pedemontane Lombarde
 Direttore Tecnico: Ing. Giuseppe Samba
 Referente Tecnico: Ing. Sabrina Lattuada

PROGETTISTA
 3TI PROGETTI ITALIA S.p.A.

ELABORAZIONE PROGETTUALE
PROGETTISTA:
 3TI PROGETTI ITALIA S.p.A.
DIRETTORE TECNICO
 Ing. Stefano Lacro Pavesi
 Ordine degli Ingegneri Provincia di Roma n. 20809

Redatto: G. Savino Verificato: Sorge Approvato: Possati