



QUADRO DI UNIONE TANGENZIALE DI LAZZATE

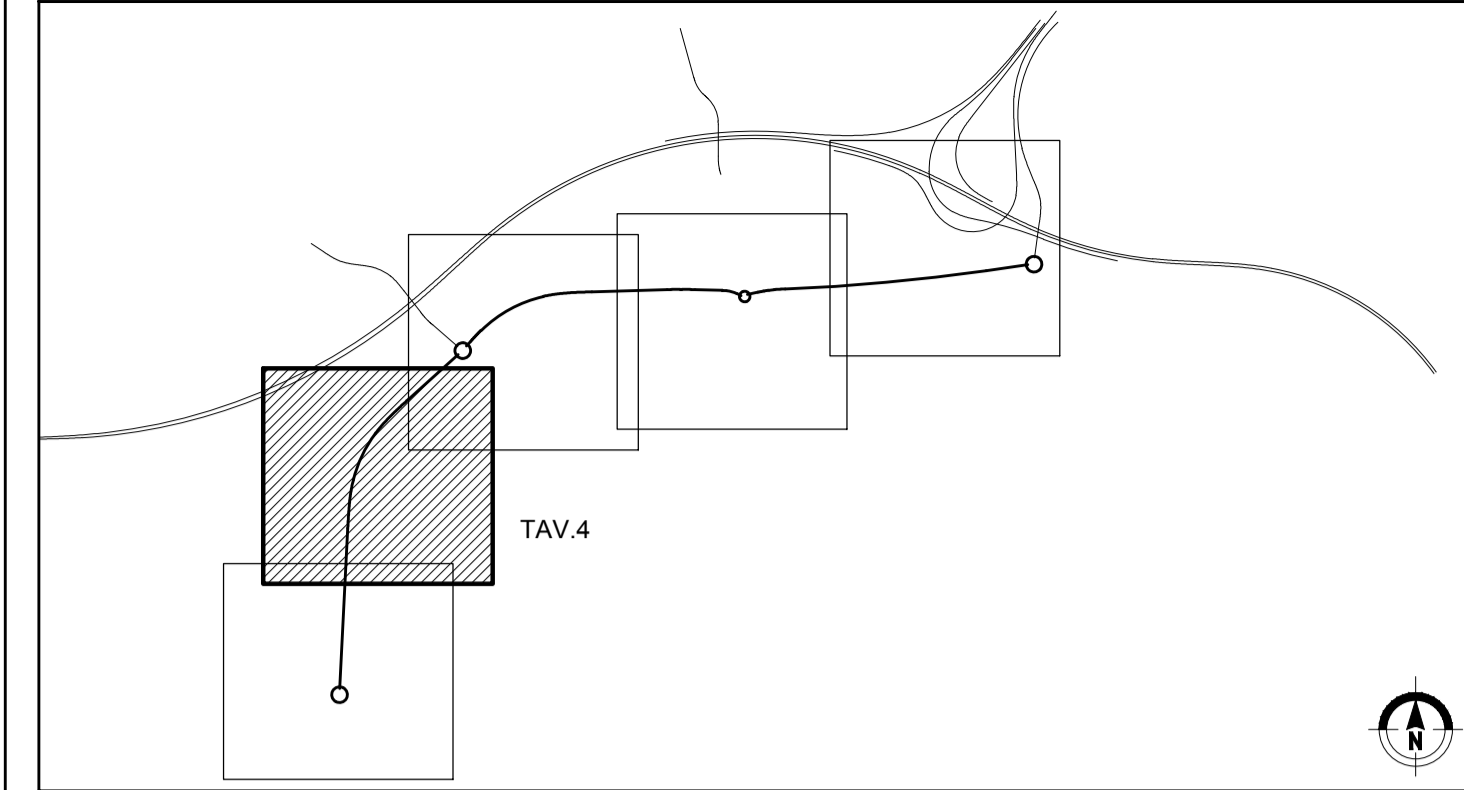

LEGENDA SEGNALETICA ORIZZONTALE
Strisce longitudinali Art.138-139 del Regolamento

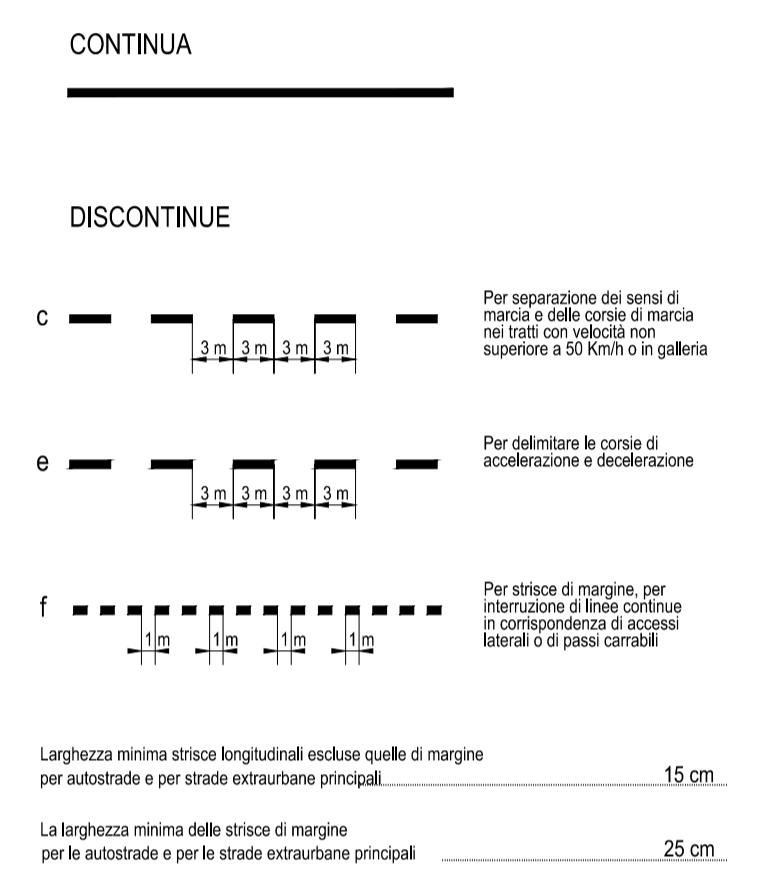

MATRICE DI REVISIONE

REV	DATA	DESCRIZIONE MODIFICA

N.B.: LA TAVOLA SOSTITUISCE QUELLA RELATIVA AL CODICE DEL PROGETTO ESECUTIVO

**COLLEGAMENTO AUTOSTRADALE
DALMINE - COMO - VARESE - VALICO DEL GAGGIOLO E OPERE AD ESSO CONNESSE**
CODICE C.U.P. F11B0600027007

**TRATTE B1, B2, C, D, TRVA13+14, GREENWAY
AS BUILT**

**TRATTA B1
SICUREZZA STRADALE
SEGNALETICA ORIZZONTALE E VERTICALE
PLANIMETRIA TANGENZIALE DI LAZZATE TAV. 4**

FASE PROGETTUALE	LOTTO	1	109	SE000	0	SG	REVISIONE
	ZONA						

Scala: 1:1000

DATA	DESCRIZIONE	REV
Luglio 2015	Esistenza	B

CONCEDENTE: CONCESSIONI AUTOSTRADALI LOMBARDE

CONCESSIONARIO: Autostadale Pademontana Lombardia
Direttore Tecnico: Ing. Enrico Anni
Referente Tecnico: Ing. Sabrina Letta

APPROVATO: Autostadale Pademontana Lombardia
Il Direttore dei Lavori: Ing. Francesco Domenico

IMPRESA: RAGGRUPPAMENTO TEMPORANEO IMPRESE:
Mandatario: STRABAG A.G.
Mandante: GLF Grandi Lavori Fincosit S.p.A.
Mandante: Impresa costruzioni Giuseppe Maltauro S.p.A.
Mandante cooptata: STRABAG S.p.A.

PROGETTISTA - PROGETTO ESECUTIVO DI DETTAGLIO: RAGGRUPPAMENTO TEMPORANEO PROGETTISTI:
Mandatario: 3TI PROGETTI ITALIA
Mandante: GP
Mandante: ALBERTI VERMIGLIO

RESPONSABILE DI PROGETTO ED INCARICATO DELL'INTEGRAZIONE FRA LE VARIE PRESTAZIONI: Ing. Alberto Cecchini

ELABORAZIONE PROGETTUALE: PROGETTISTA: 3TI PROGETTI ITALIA S.p.A.
3TI ITALIA S.p.A. DIRETTORE TECNICO: Ing. Stefano Luzzi
Ordine degli Ingegneri Provincia di Roma n. 20809

Redatto: Brau
Verificato: Lopes
Approvato: Possati