


PLANIMETRIA  
Scala 1 : 500

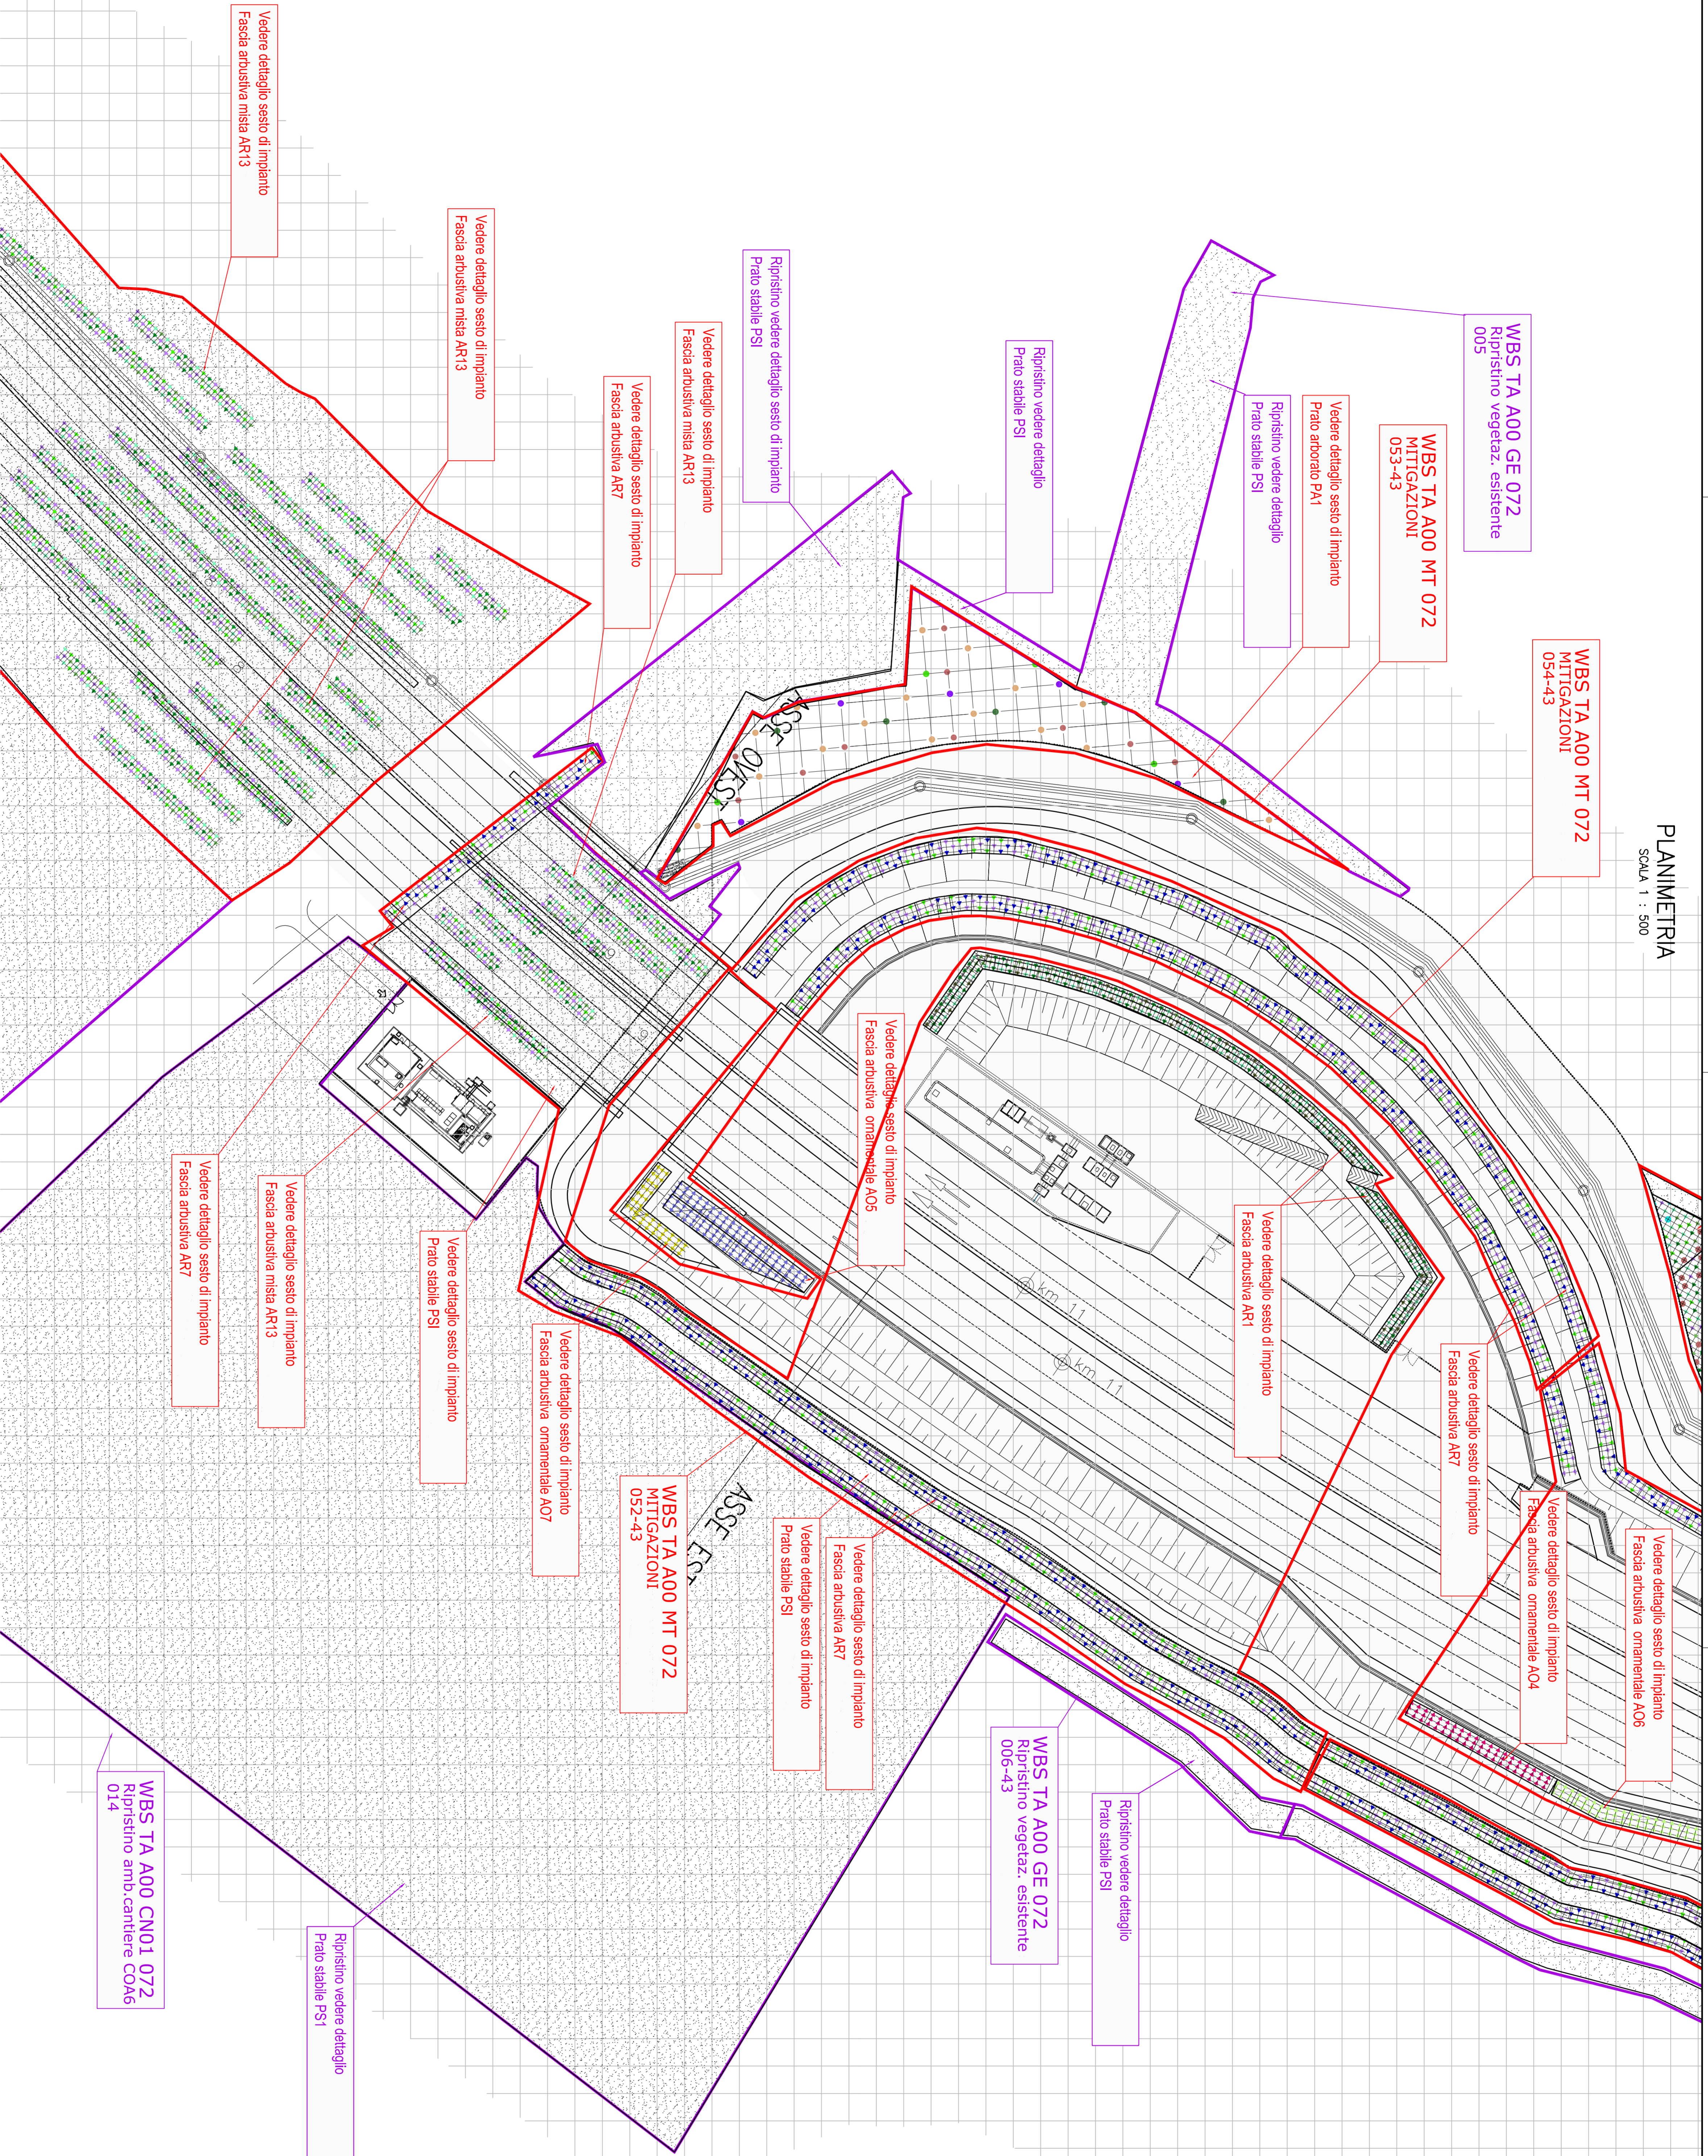


**QUADRO DI UNIONE TRATTAIA**

Numero	Descrizione	Area (mq)
WBS TA A00 GE 072	...	...
WBS TA A00 MT 072	...	...
WBS TA A00 CN01 072	...	...

**COLLEGAMENTO AUTOSTRADALE**  
PROGETTO AS BUILT

**INTERVENTI DI INSERIMENTO PAESISTICO AMBIENTALE**  
ASSE PRINCIPALE E SINCOCCI

**PLANIMETRIA DI PROGETTO E DETTAGLI COSTRUTTIVI - TAV.43**


**TRATTAIA**

PROGETTO PER L'AMBITO L.P. N. 120/2020

