

INTERVENTI DI PROLUNGAMENTO PISTA DI VOLO RWY 07/25 E VIA DI RULLAGGIO "T"  
 SCHEDA APQ BA-05  
**1° STRALCIO FUNZIONALE**

**COMMITTENTE:**  

**AEROPORTI DI PUGLIA**  
 Aeroporto "Kard. Wojtyła" di Bari Palese  
 Viale Enzo Ferrari, 70057 PALESE (BA)  
 tel. 080/5835111 telefax 080/5835225  
 IL RESPONSABILE DEL PROCEDIMENTO:  
 Dott. Ing. Roberto Scaravaglione

**DIREZIONE LAVORI:**  
 CAPOGRUPPO MANDATARIA:  
**TECNO ENGINEERING 2C S.r.l.**  
 TE2C - SOCIETÀ DI INGEGNERIA - ROMA  
 MANDANTE:  
**STUDIO VALLE**  
 ASS. di PROF. in STUDIO VALLE PROGETTAZIONI - ROMA  
 MANDANTE:  

**PRO.SAL. PROGETTAZIONI SALENTINE S.r.l. - LECCE**

**OGGETTO/TITOLO:**  
 OPERE E SISTEMAZIONI IDRAULICHE  
 VASCHE DI TRATTAMENTO

**DATA:**  
 DICEMBRE 2010


**SCALA:**  
 VARIE

**AS-BUILT:**  
 CAVALLERI OTTAVIO S.p.A.




**L'IMPRESA ESECUTRICE:**  
 CAVALLERI OTTAVIO S.p.A.  

**REVISIONE:**  
 REV 02

**IMPIANTI DI TRATTAMENTO IT1** (scala 1:50)

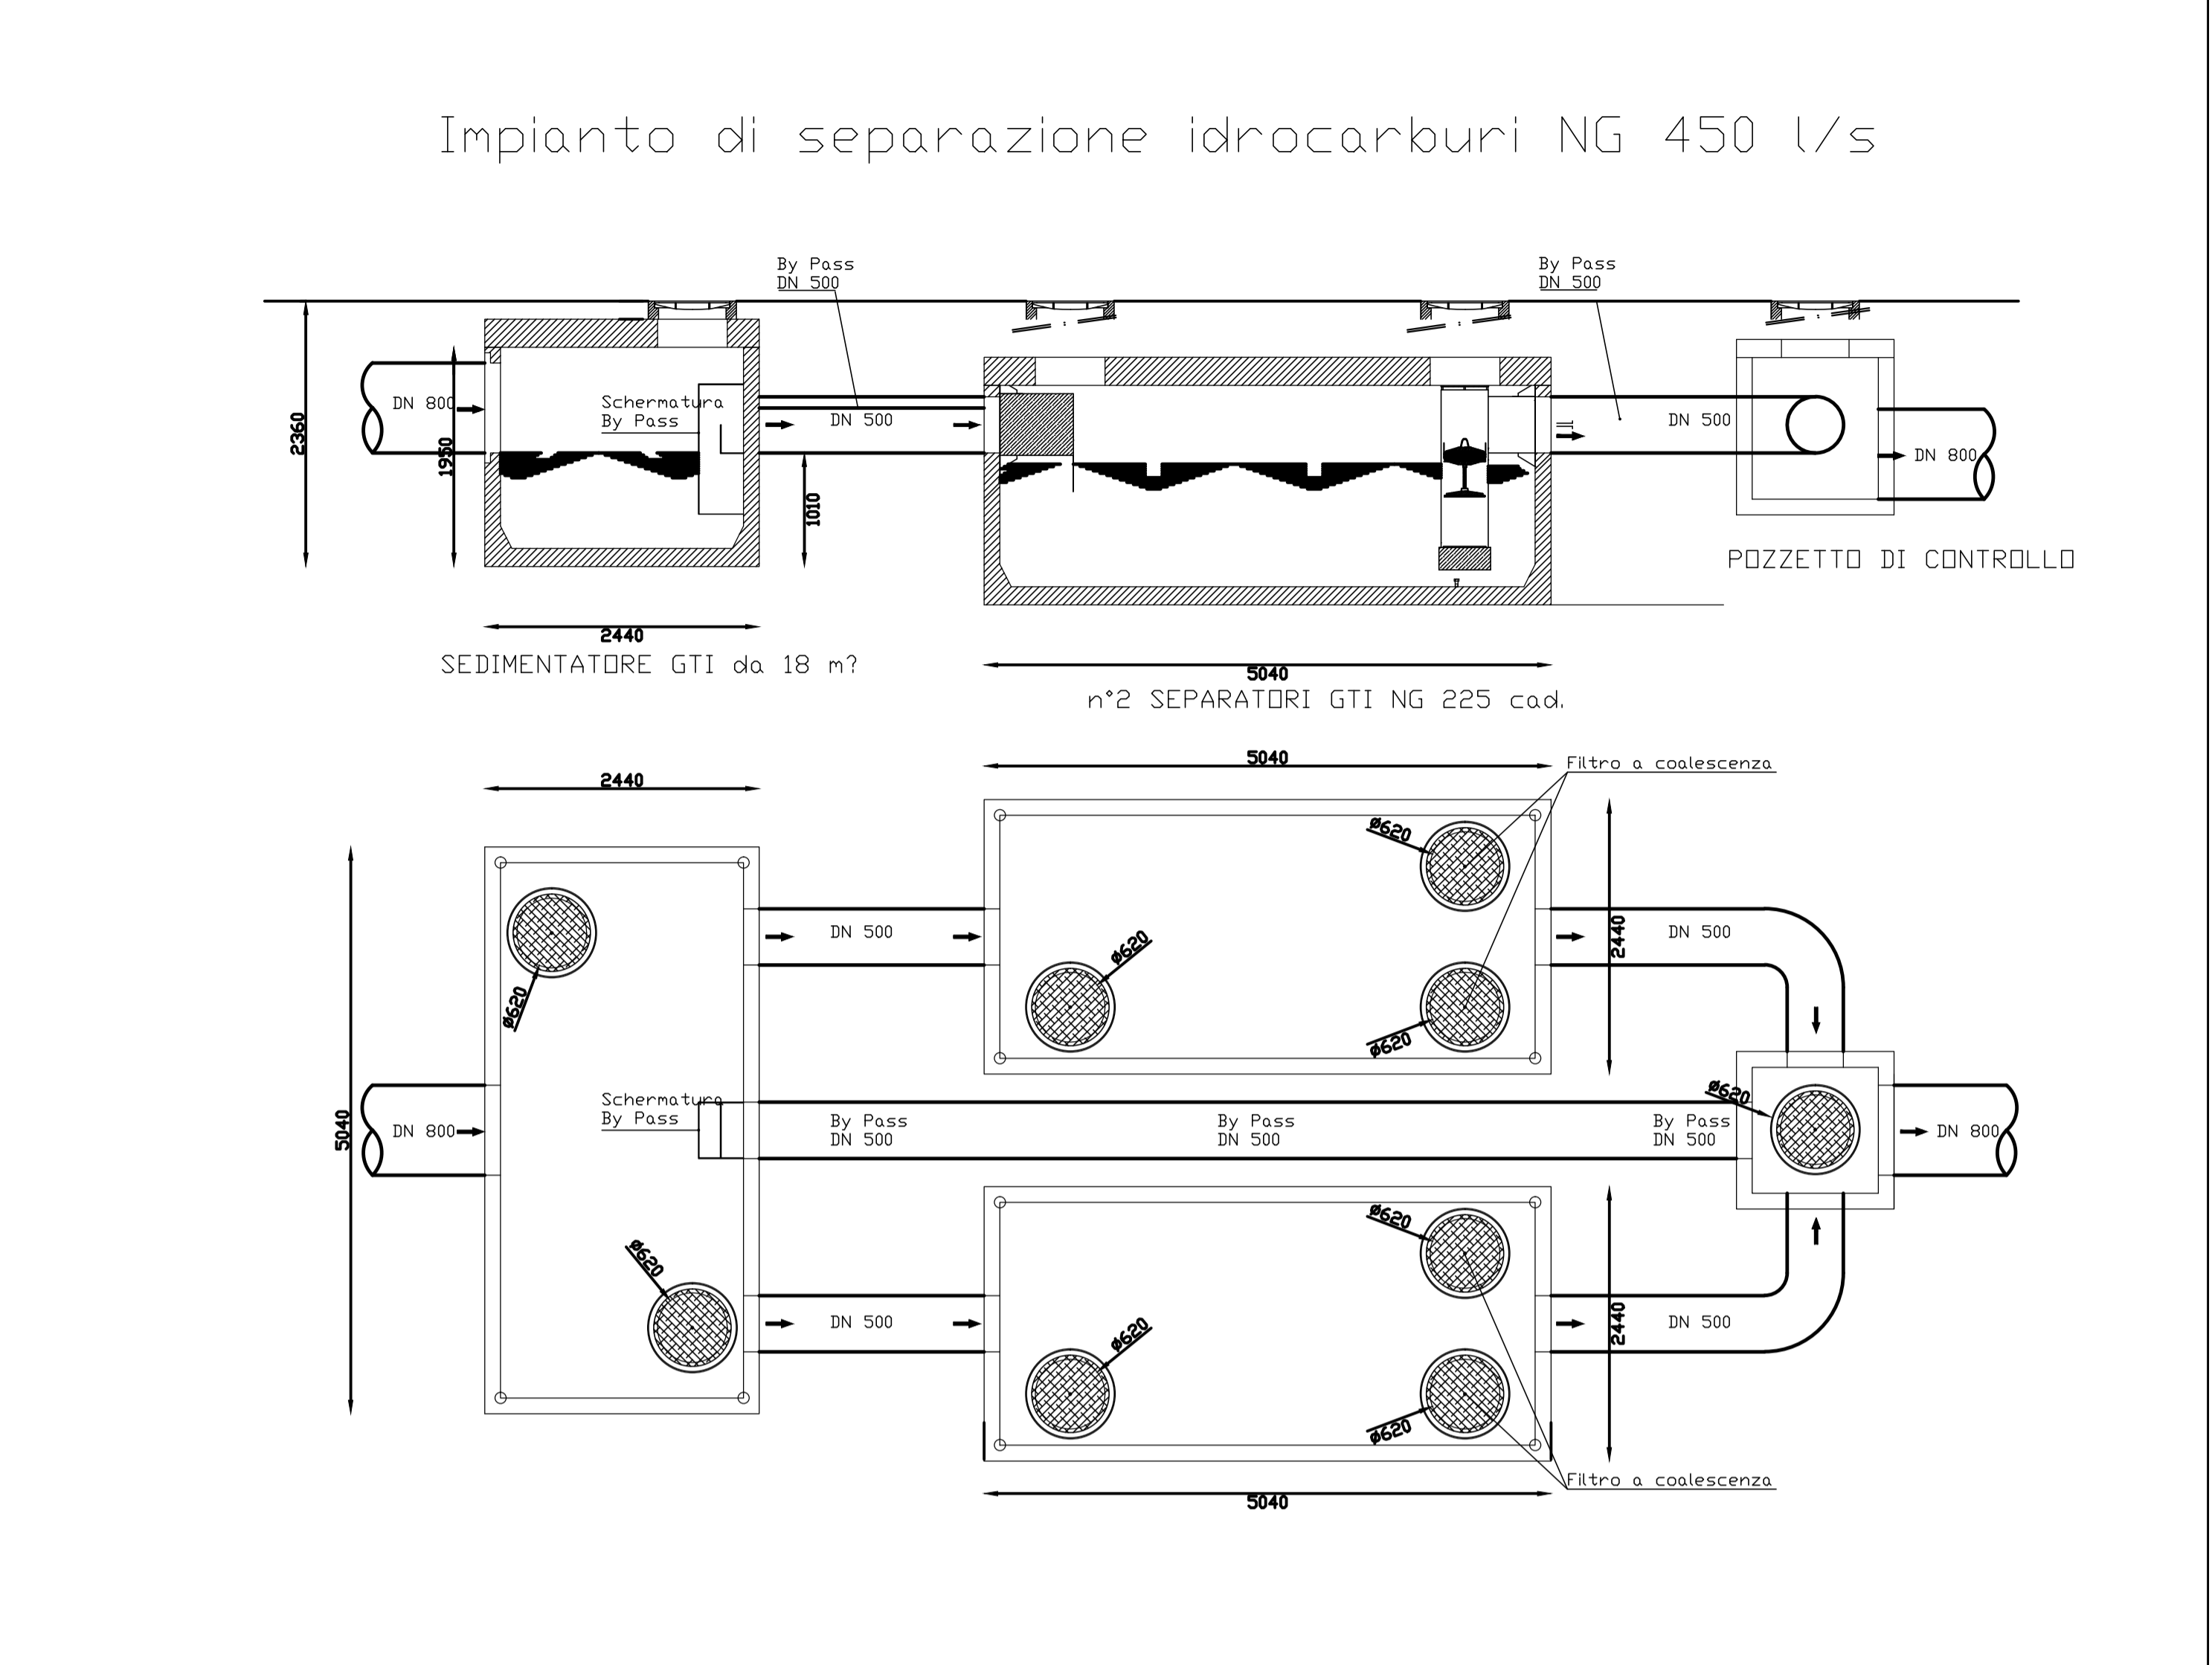


**IMPIANTI DI TRATTAMENTO IT2** (scala 1:50)

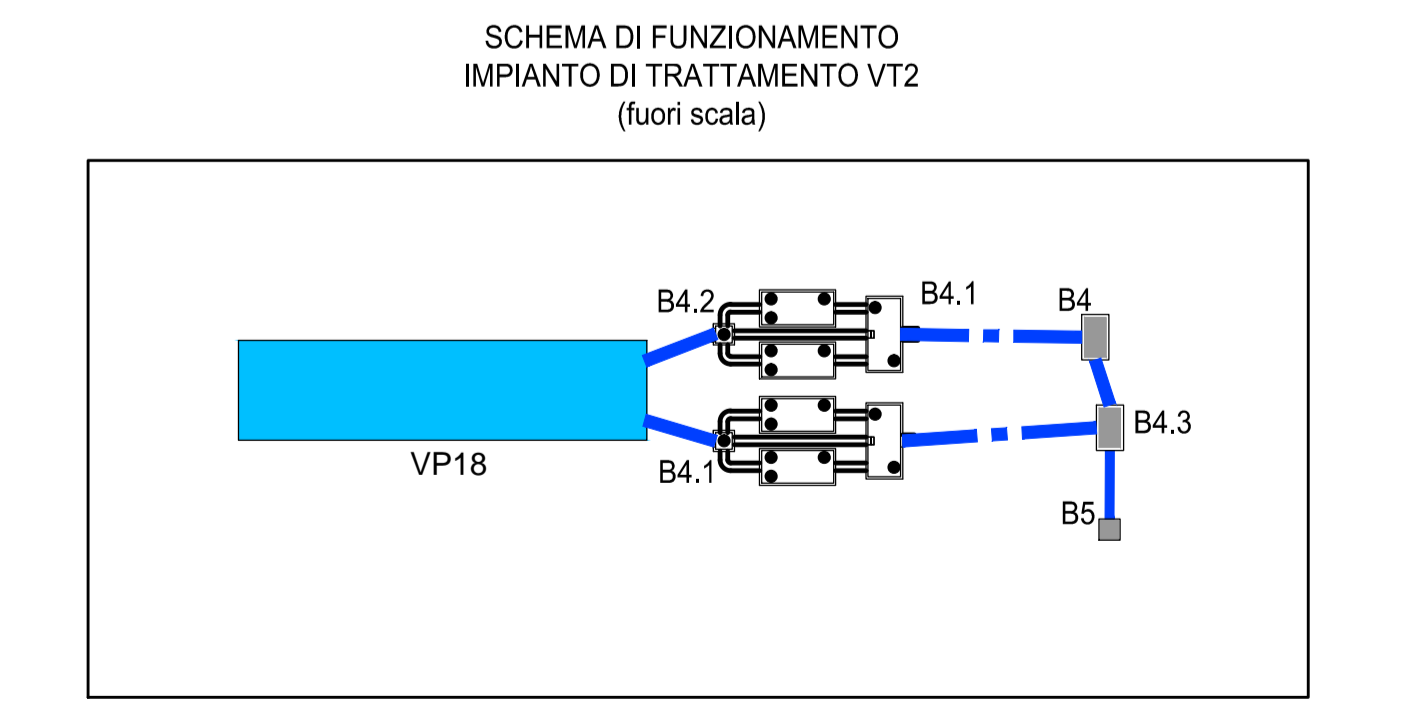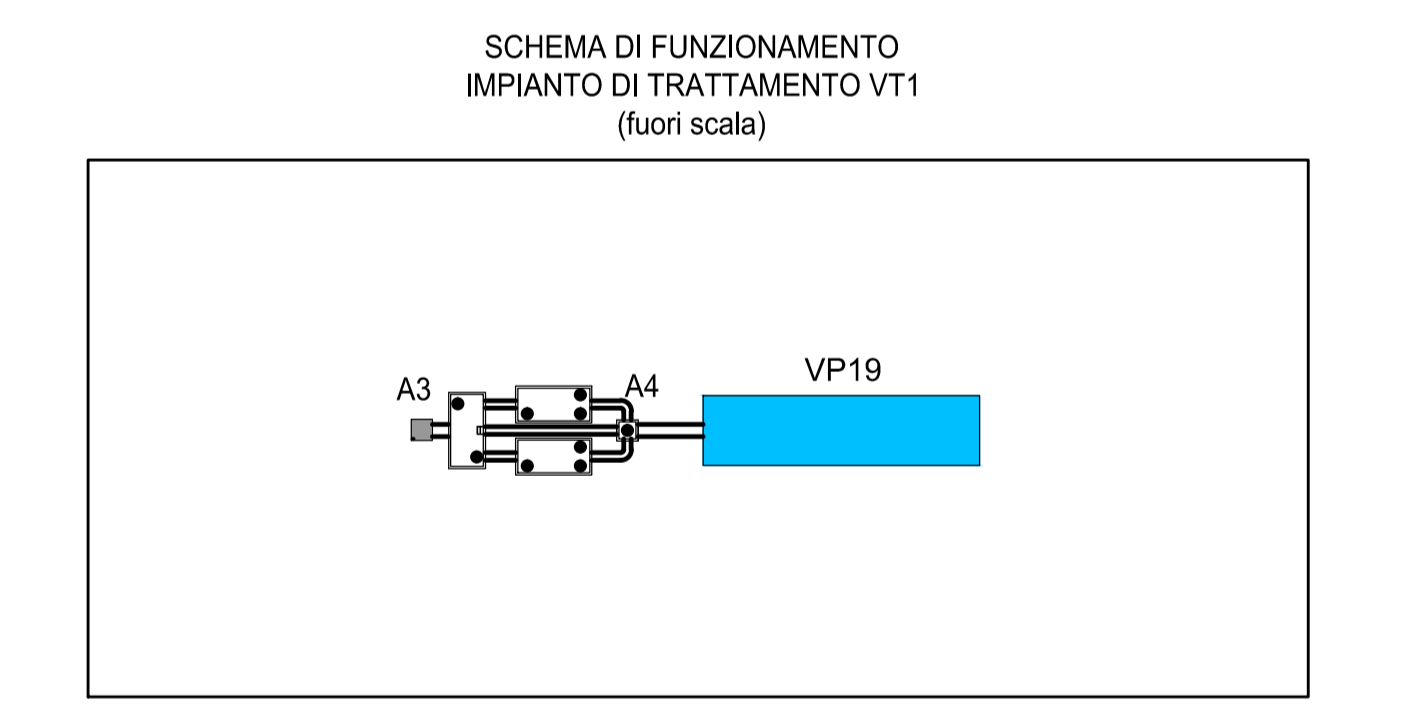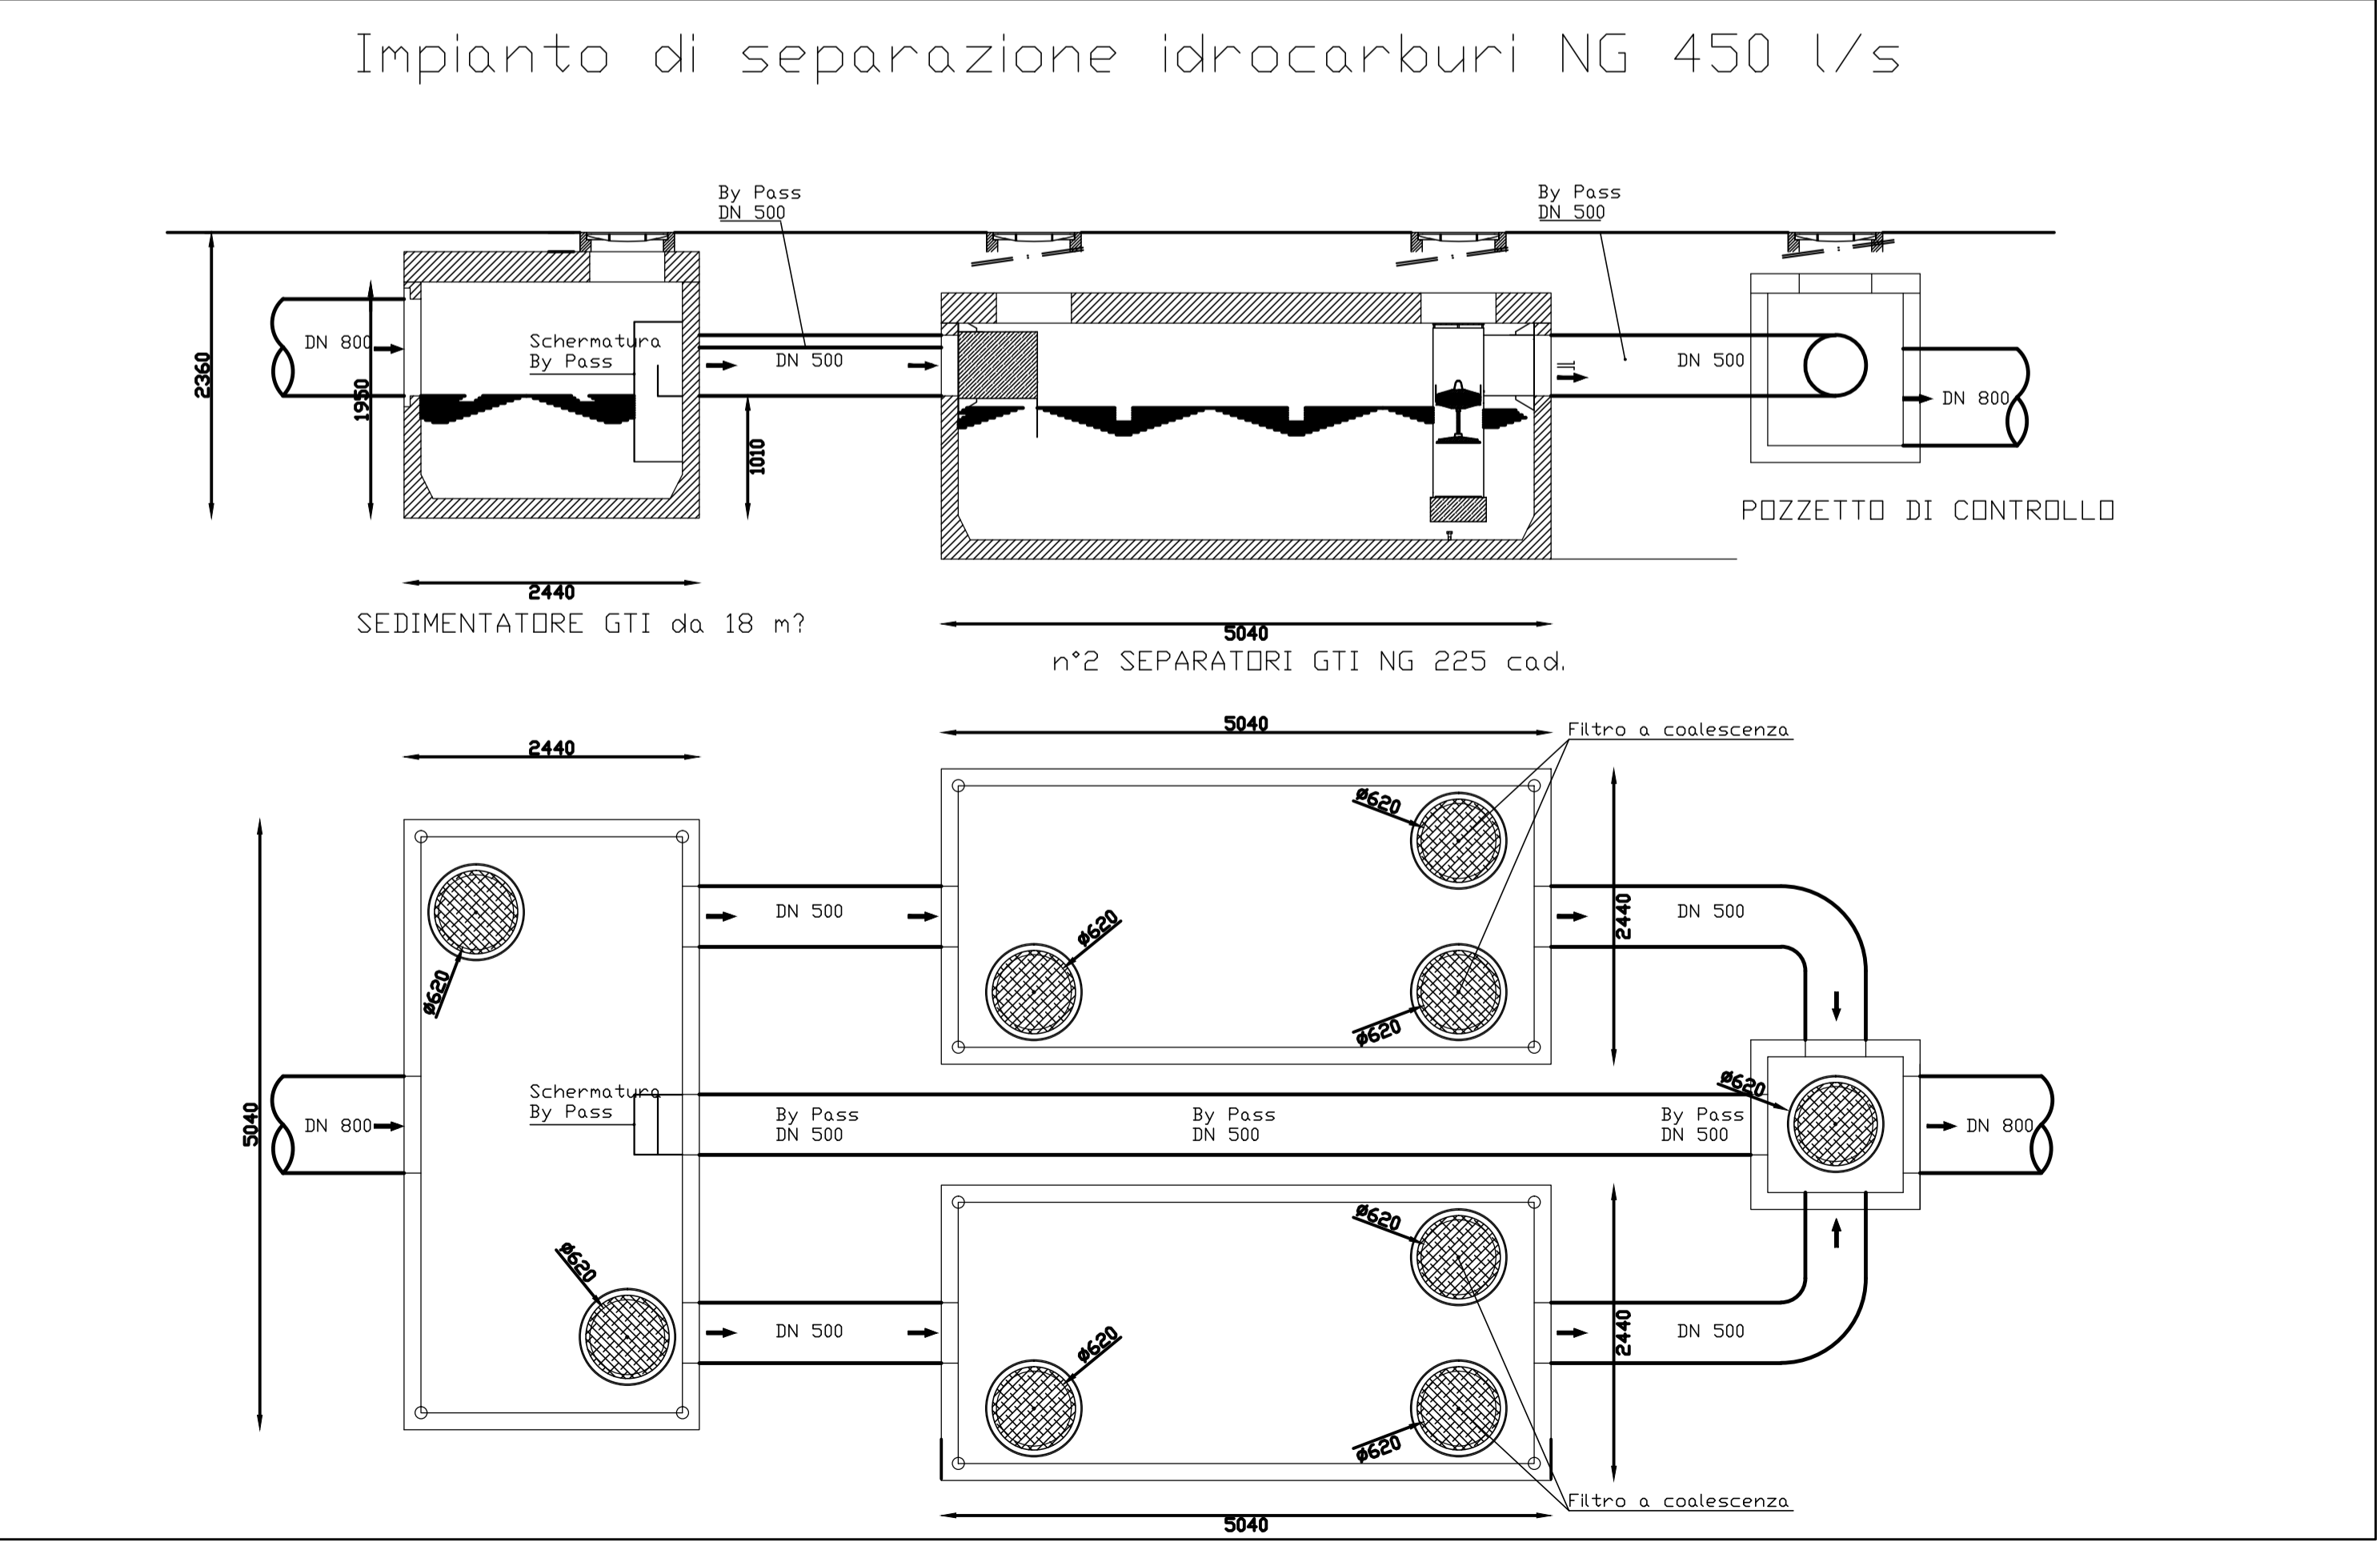

**SCHEMA ARMATURE VASCHE DI TRATTAMENTO ACQUE**

**FONDO VASCA**

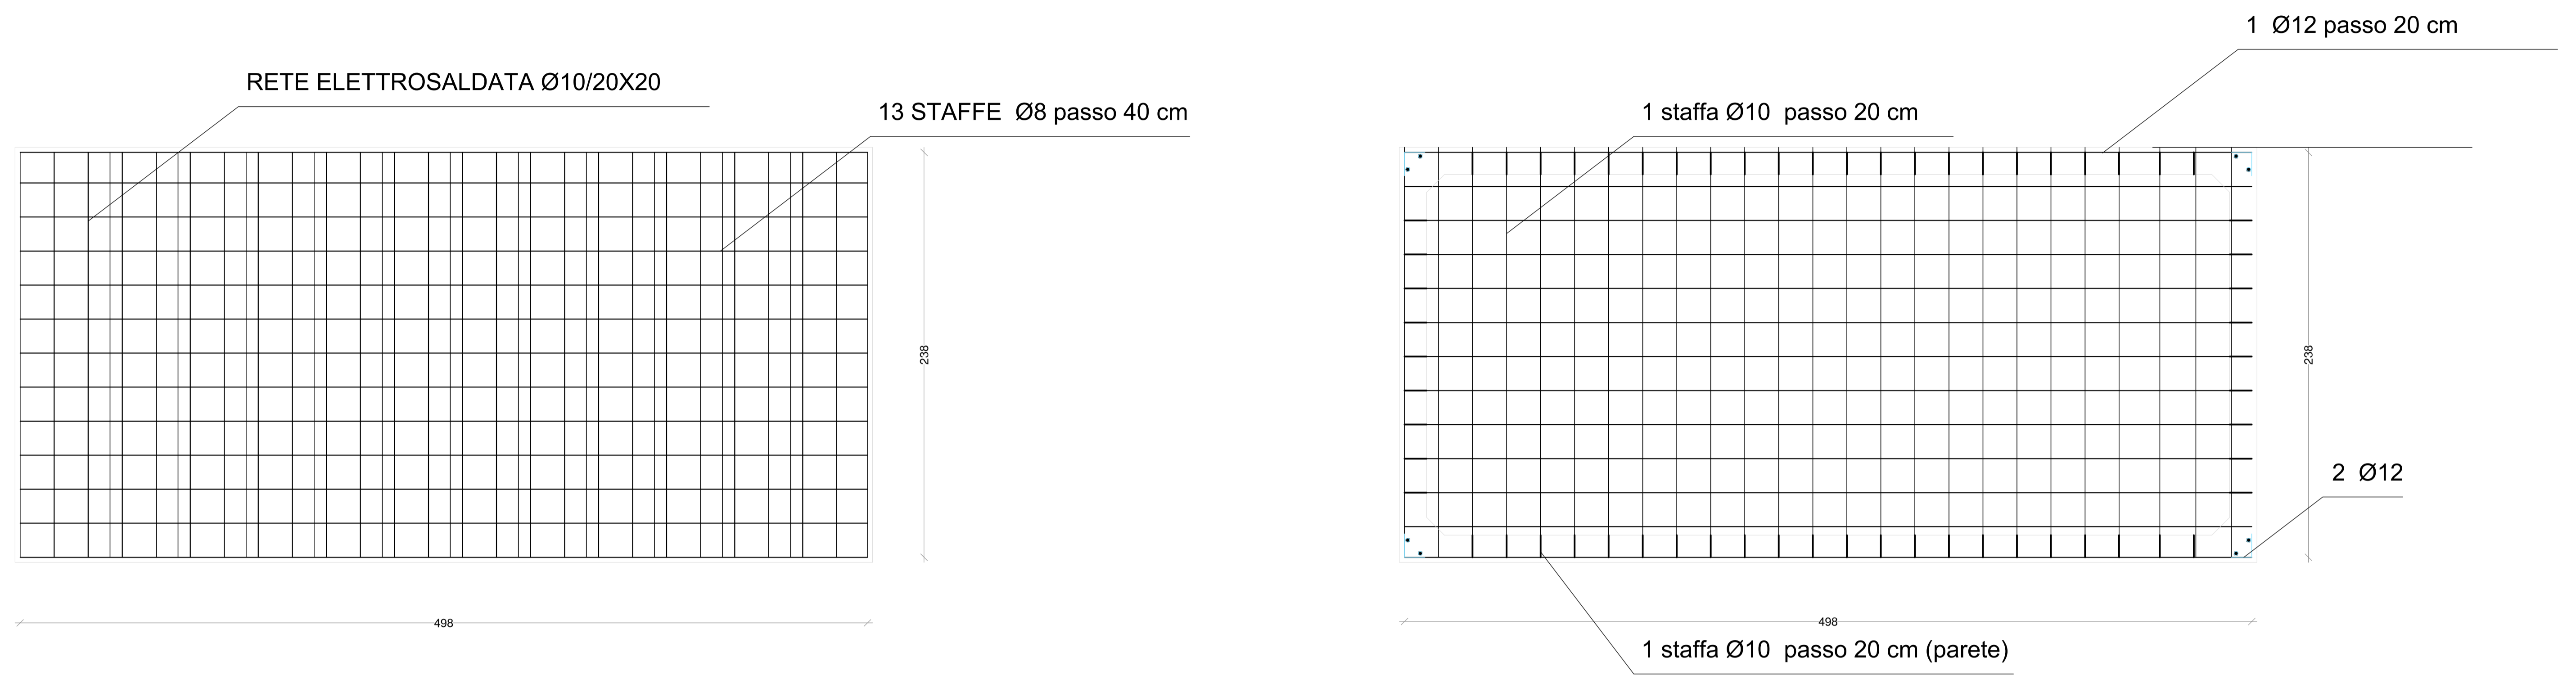

**PARTE SUP. VASCA**

