




SEZIONE TRASVERSALE A-A (MINIMA)  
scala 1:50

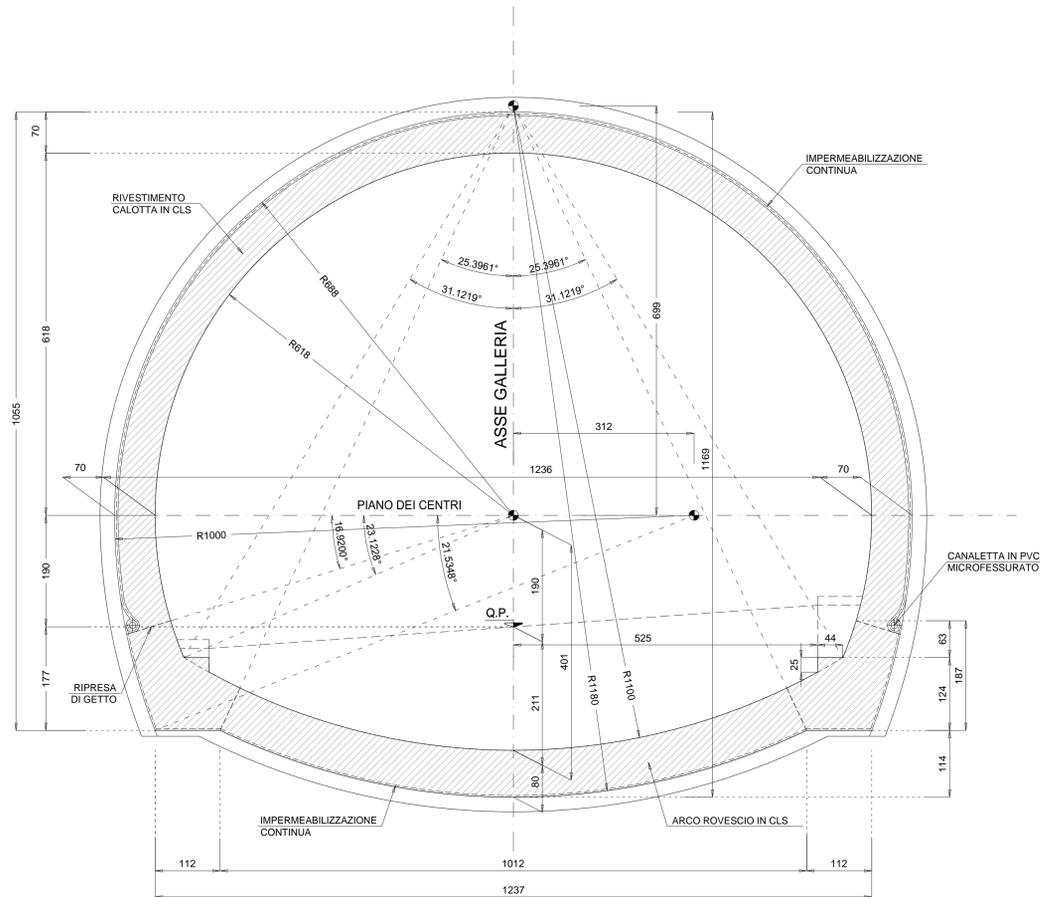

SEZIONE TRASVERSALE B-B (MASSIMA)  
scala 1:50

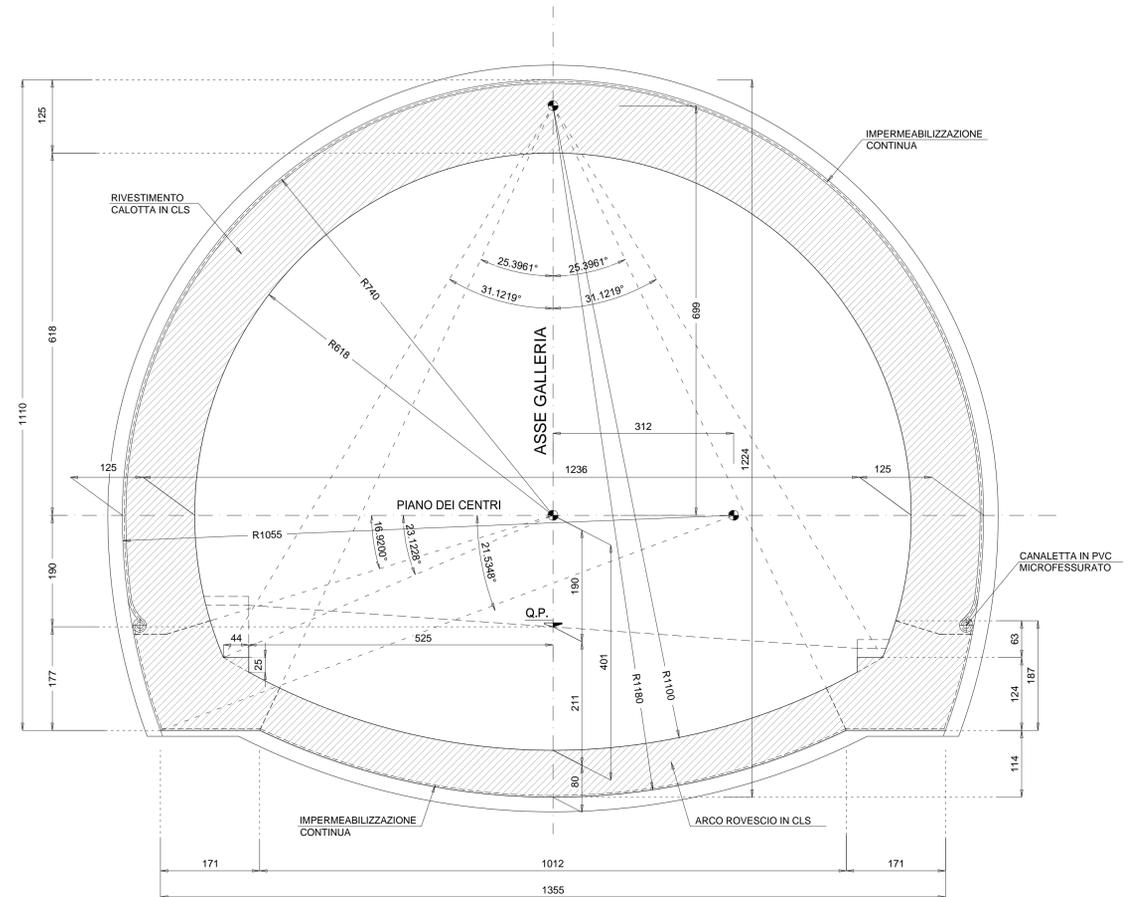

SEZIONE LONGITUDINALE  
scala 1:50

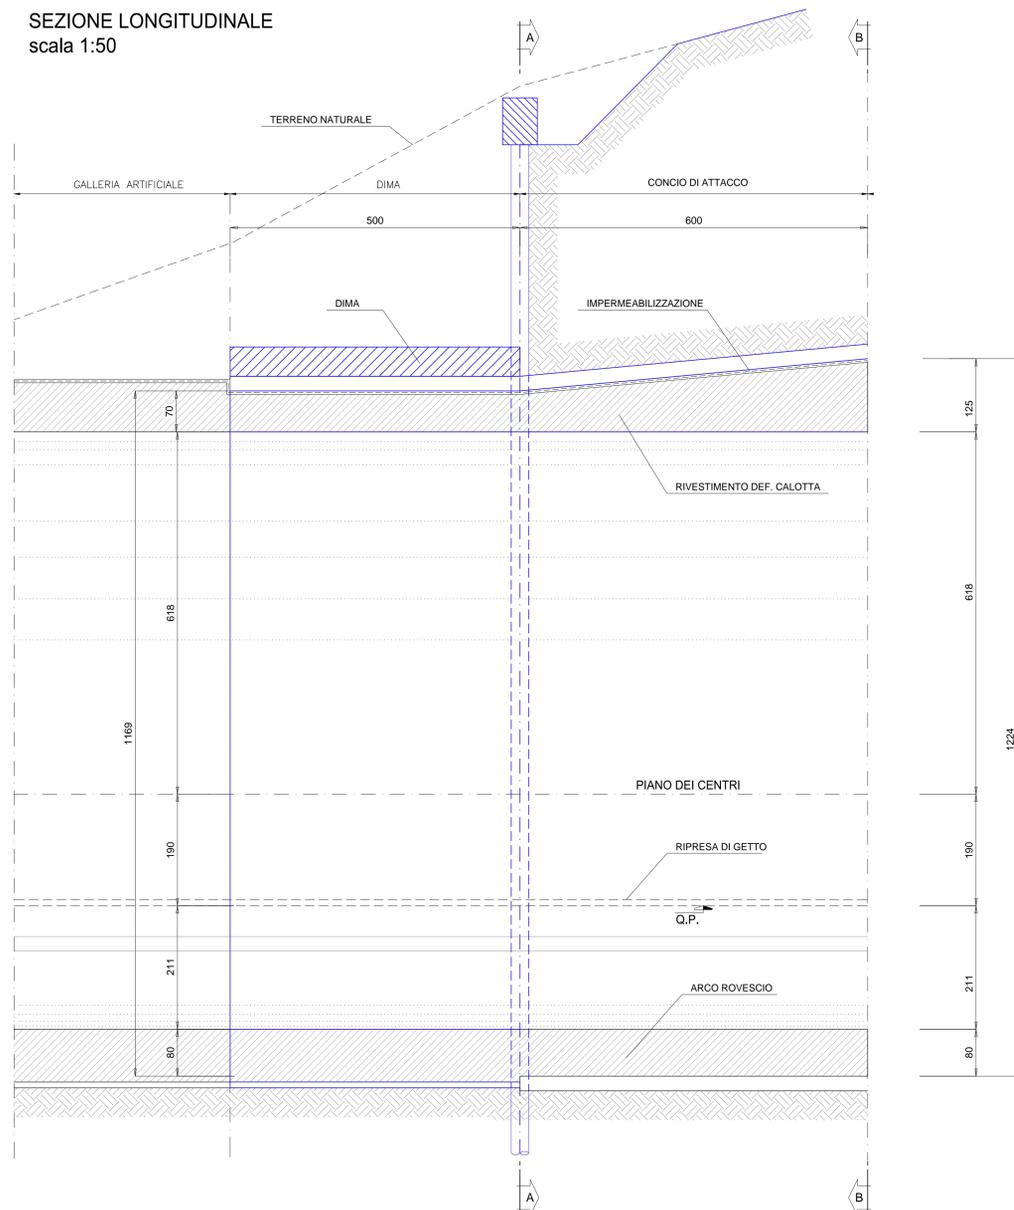

NOTA:  
IL PRIMO CONCIO IN SOTTERRANEO RISULTA REALIZZATO. SI  
RIPORTA QUESTA TAVOLA DI AS-BUILT PER COMPLETEZZA.

LEGGENDA  
— OPERE REALIZZATE

CARATTERISTICHE DEI MATERIALI	
CALCESTRUZZO MAGRO PER SOTTOFONDO	
-	CONFORME ALLA EN 206-1:2006
-	CLASSE DI RESISTENZA MINIMA A COMPRESIONE: C 10/15
CALCESTRUZZO PER GETTO IN OPERA	
RIVESTIMENTO DEFINITIVO	
-	A PRESTAZIONE GARANTITA CONFORME ALLA UNI EN 206-1:2006
-	CLASSE DI RESISTENZA MINIMA A COMPRESIONE: C 30/37
-	CEMENTO 32,5N - 32,5R
-	CLASSE DI CONSISTENZA SLUMP: S4
-	CLASSE DI ESPOSIZIONE: XS1
-	DIMENSIONE MASSIMA DEGLI AGGREGATI: D <sub>max</sub> 31
-	CLASSE DI CONTENUTO IN CLORURI: Cl 0,20
-	RAPPORTO A/C MAX: 0,50
-	CONTENUTO MINIMO DI CEMENTO 300 Kg/m <sup>3</sup>
-	COPRIFERRO: 50mm
ACCIAIO DI ARMATURA	
-	ARMATURA ORDINARIA: B450C AD ADERENZA MIGLIORATA CONFORME AL D.M.14.01.2008

NOTE:

- L'IMPERMEABILIZZAZIONE SOTTOSTANTE L'ARCO ROVESCIO SARA' REALIZZATA ESCLUSIVAMENTE NEI TRATTI IN CUI VERRA' RISCONTRATA LA PRESENZA DI VENUTE D'ACQUA/PRESENZA DI FALDA INTERCETTATE DAI DRENAGGI ESEGUITI IN FASE AVANZAMENTO DEGLI SCAVI.
- L'INTERASSE DELLE CENTINE POTRA' SUBIRE UNA VARIAZIONE PARI A ±20% IN BASE ALLE CARATTERISTICHE DELL'AMMASSO RISCONTRATE

**ANAS S.p.A.**  
Direzione Progettazione e Realizzazione Lavori

VARIANTE ALLA S.S.1 AURELIA (AURELIA BIS)  
VIABILITA' DI ACCESSO ALL' HUB PORTUALE DI LA SPEZIA  
INTERCONNESSIONE TRA I CASELLI DELLA A-12 E IL PORTO DI LA SPEZIA  
3° LOTTO TRA FELETTINO E IL RACCORDO AUTOSTRADALE

PROGETTO ESECUTIVO DI STRALCIO E COMPLETAMENTO C - 3° TRATTO

**PROGETTO ESECUTIVO** GE265

VISTO: IL RESPONSABILE DEL PROCEDIMENTO: Ing. Fabrizio CARDONE

RESPONSABILE DELL'INTEGRAZIONE DELLE PRESTAZIONI SPECIALISTICHE: Ing. Alessandro RODINO

PROGETTISTA SPECIALISTA: Ing. Alessandro RODINO

IL COORDINATORE DELLA SICUREZZA IN FASE DI PROGETTAZIONE: Dott. Domenico TRIMBOLI

**OPERE MAGGIORI**  
GALLERIE NATURALI  
GALLERIA NATURALE FELETTINO III  
OPERE IMBOCCO NORD  
PRIMO CONCIO IN SOTTERRANEO - CARPENTERIA

CODICE PROGETTO	NOME FILE	REVISIONE	SCALA:
DPGE0265	0000_P00GN03STRCP03_B	B	1:50

C	REVISIONE A SEGUITO ISTRUTTORIA ANAS	Ottobre 2021	M. Barale	A. Rodino	
A	EMISSIONE	Marzo 2021	G. Naretto	M. Barale	A. Rodino
REV.	DESCRIZIONE	DATA	REDATTO	VERIFICATO	APPROVATO