




PARATIA "4b" - PROFILO LONGITUDINALE  
scala 1:100

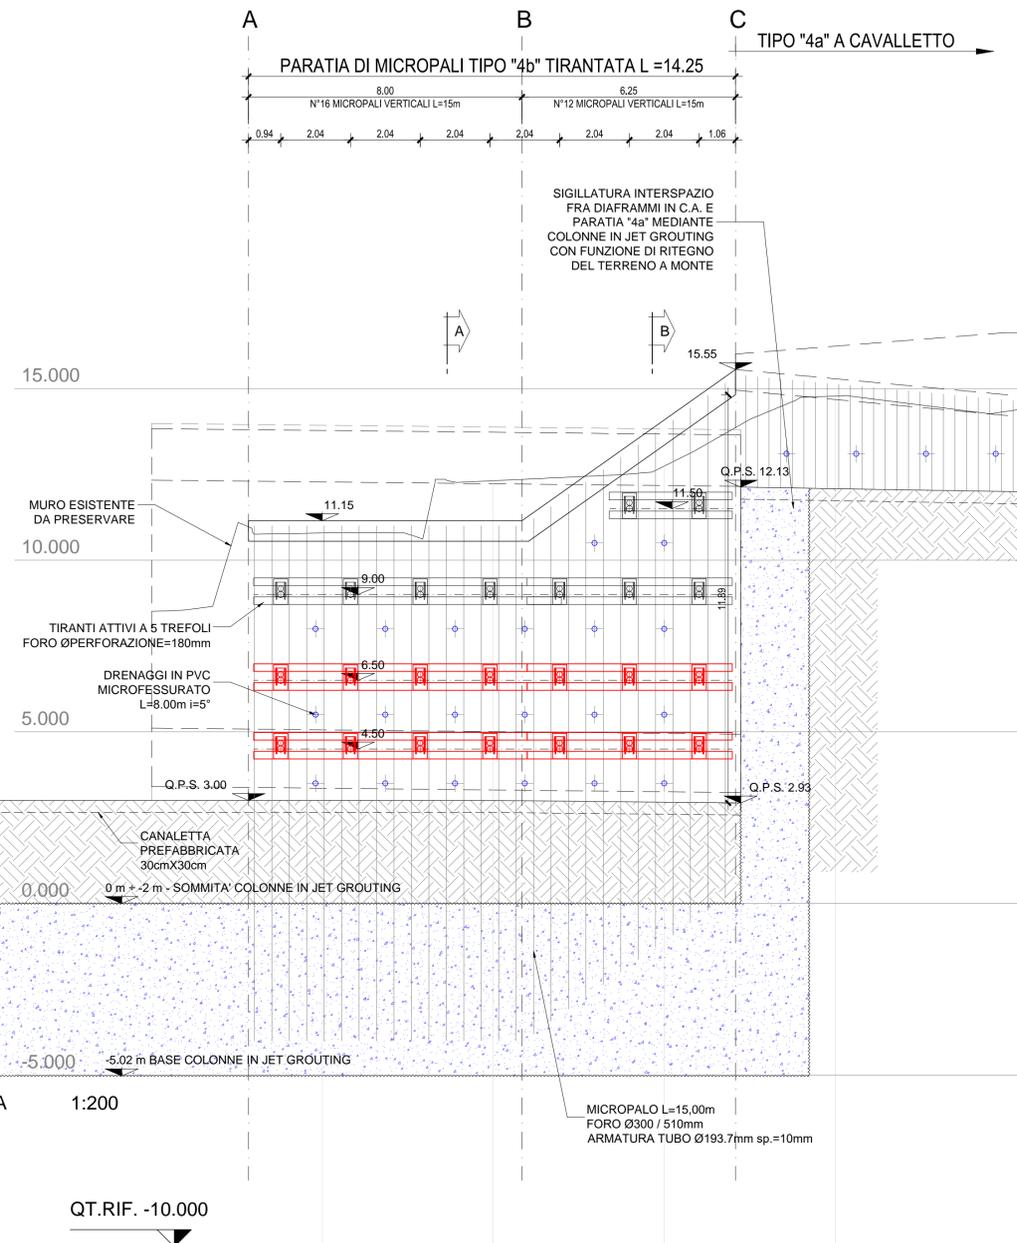

SEZIONE "A"  
Scala 1:100

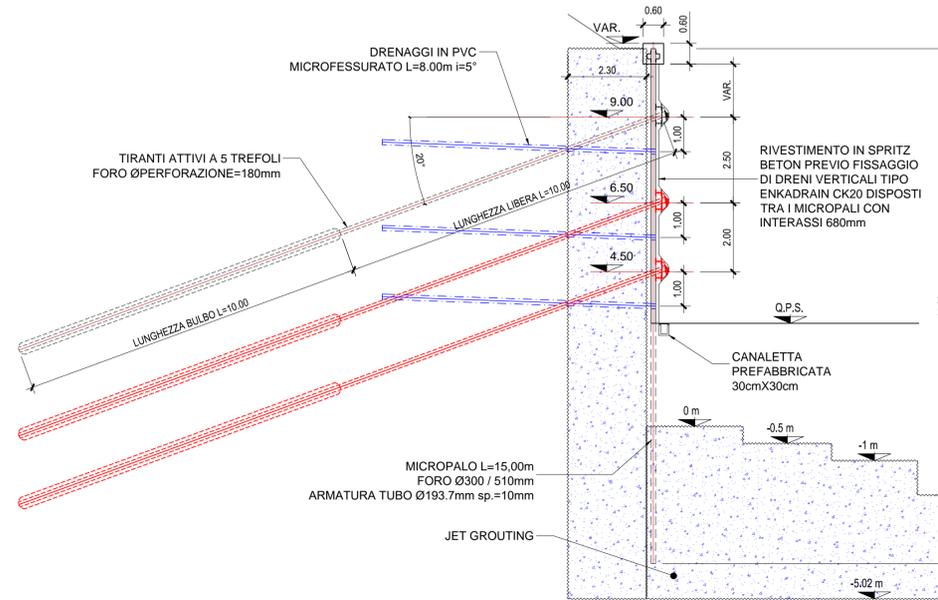

SEZIONE "B"  
Scala 1:100

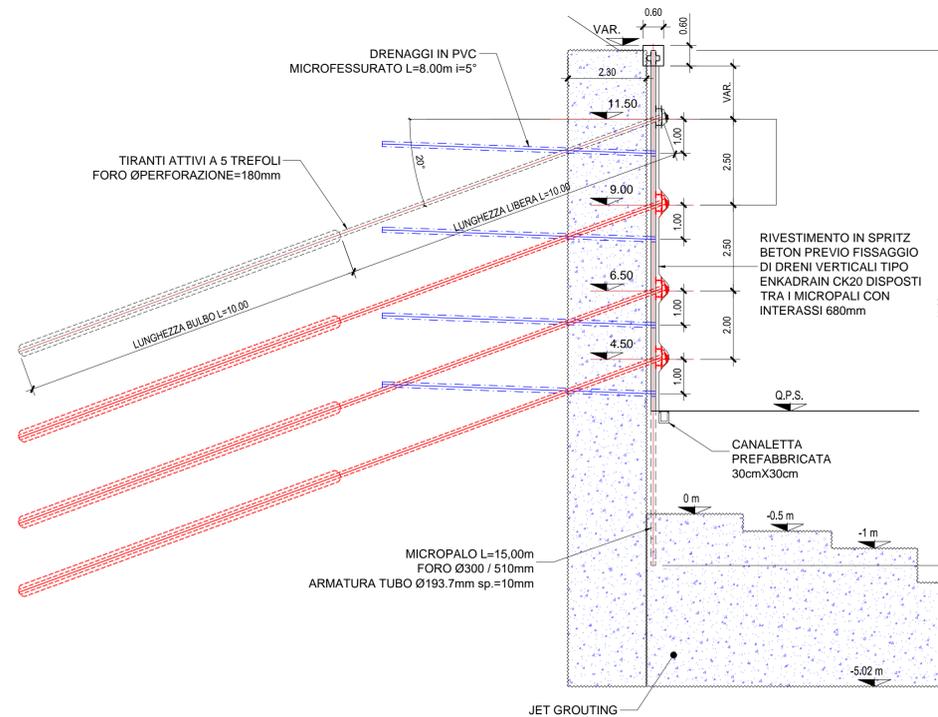

LEGGENDA  
 PARTI DA REALIZZARE

NOTA  
 Il presente elaborato viene allegato al fine di garantire la completezza e migliorare la comprensione del Progetto Esecutivo di Completamento e fa riferimento ai contenuti presenti nell'elaborato di As-Built fornito dalla stazione appaltante (Rif.: P00GA03STRFP07\_L)

**ANAS S.p.A.**  
 Direzione Progettazione e Realizzazione Lavori

**VARIANTE ALLA S.S.1 AURELIA (AURELIA BIS)  
 VIABILITA' DI ACCESSO ALL' HUB PORTUALE DI LA SPEZIA  
 INTERCONNESSIONE TRA I CASELLI DELLA A-12 E IL PORTO DI LA SPEZIA  
 3° LOTTO TRA FELETTINO E IL RACCORDO AUTOSTRADALE**

**PROGETTO ESECUTIVO DI STRALCIO E COMPLETAMENTO C - 3° TRATTO**

**PROGETTO ESECUTIVO**
**GE265**

VISTO: IL RESPONSABILE DEL PROCEDIMENTO

Ing. Fabrizio CARDONE

RESPONSABILE DELL'INTEGRAZIONE DELLE PRESTAZIONI SPECIALISTICHE

Ing. Alessandro RODINO

PROGETTISTA SPECIALISTA

Ing. Alessandro RODINO

IL COORDINATORE DELLA SICUREZZA IN FASE DI PROGETTAZIONE

Dot. Domenico TRIMBOLI

**OPERE MAGGIORI**  
**GALLERIE ARTIFICIALI**  
**GALLERIA ARTIFICIALE SCATOLARE LE FORNACI 2**  
**OPERE PROVVISORIALI - PARATIA 4B: PROFILO LONGITUDINALE E SEZIONI TIPO**

CODICE PROGETTO	NOME FILE	REVISIONE	SCALA:
DPGE0265	0000_P00GA03STRFP03_B	B	1:100
PROGETTO	LIV. PROG. N. PROG.	CODICE ELAB.	
	E 20	P00GA03STRFP03	

C					
B	REVISIONE A SEGUITO ISTRUTTORIA ANAS	Ottobre 2021	G. Naretto	M. Barale	A. Rodino
A	EMISSIONE	Marzo 2021	G. Naretto	M. Barale	A. Rodino
REV.	DESCRIZIONE	DATA	REDATTO	VERIFICATO	APPROVATO