



STAZIONE: TARANTO CENTRALE LATO BRINDISI

disegnato	Melino Euplio	---
verificato	Donato Artuso	---
approvato	---	---

N.PR.	ANNO	COMMESSA	LOCAL. TEDN.	FASE	SETTORE T.D.	REV.	FOGLIO
							di
CODICE E.S.I.M.							

4							
3							
2							
1							
IND							

ESJM Sede legale Bari: Via degli Ebanisti, 1 70123 Bari


PROG.	---
LUC.	---
DIS.	---
RESP.UFF.	---

Piano cavi nella stazione di Taranto C.le lato Brindisi

AS BUILT


TAV. _____

NOTE FILE: _____

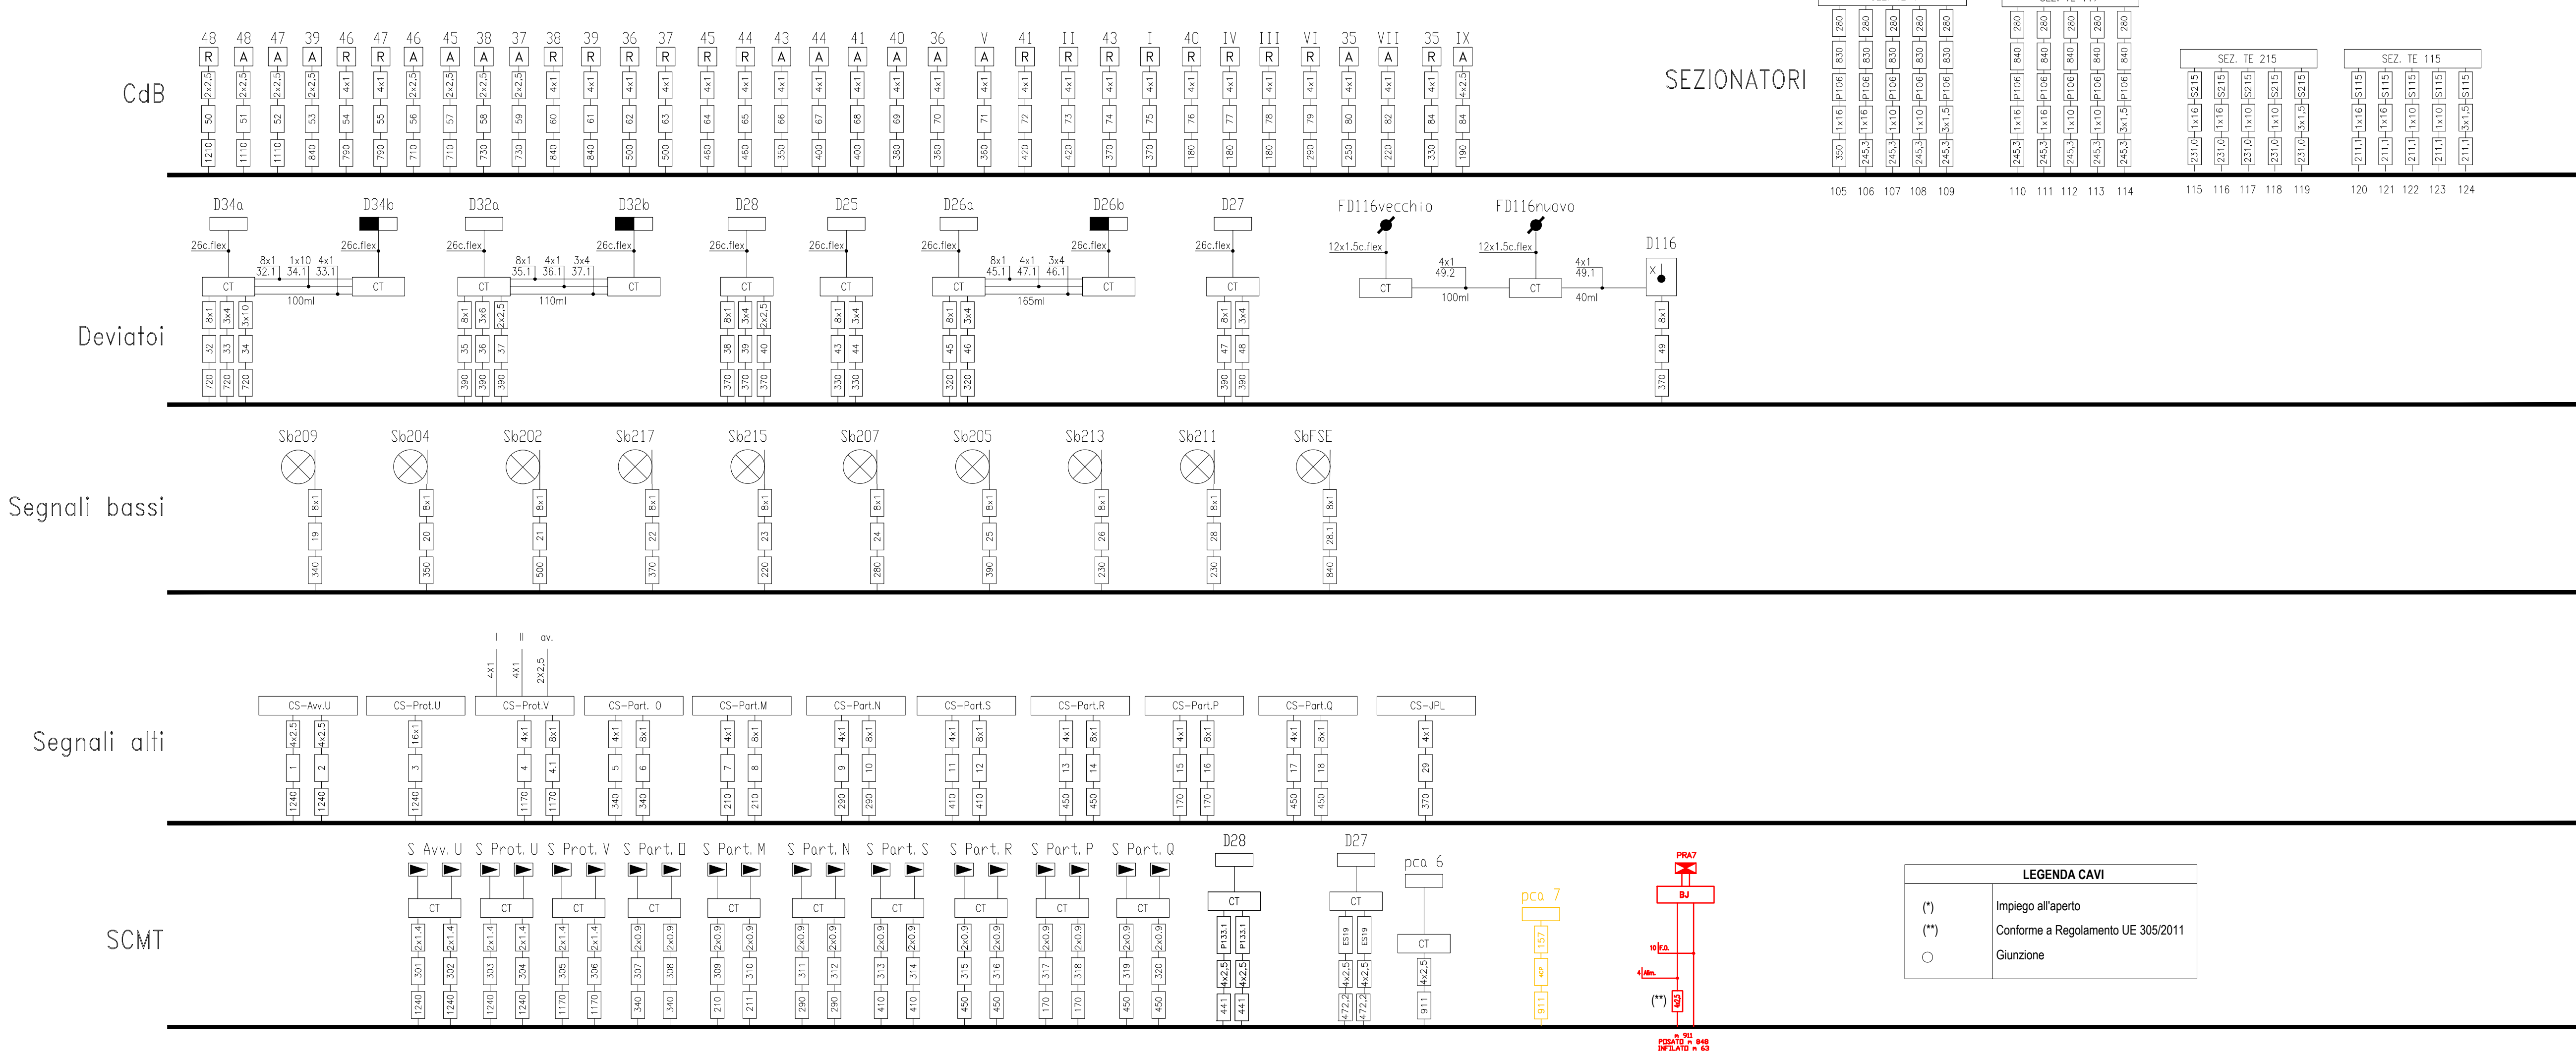

SALA RELE


SEZIONATORI

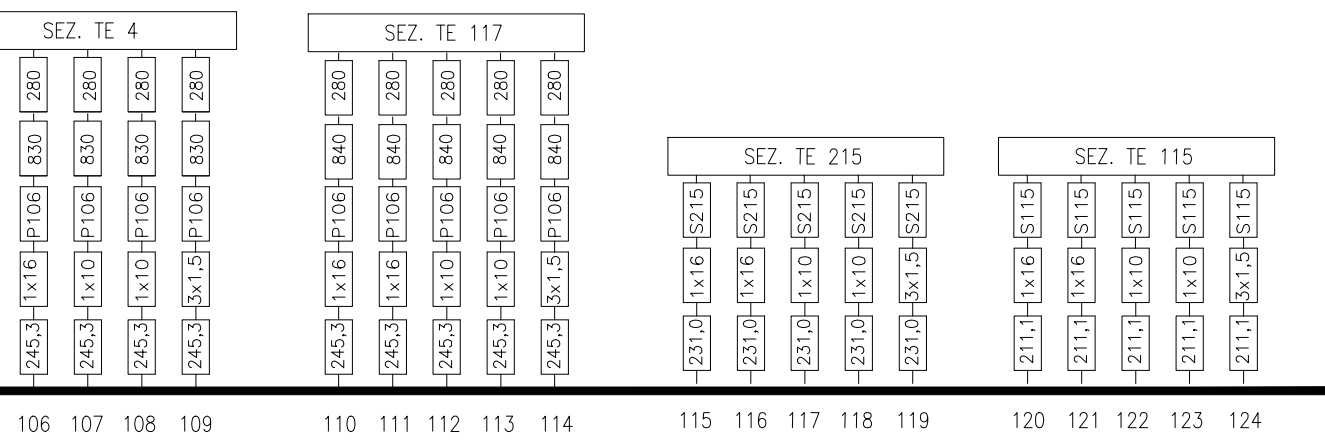

105 106 107 108 109 110 111 112 113 114 115 116 117 118 119 120 121 122 123 124

LEGENDA CAVI

- (*) Impiego all'aperto
- (**) Conforme a Regolamento UE 305/2011
- Giunzione

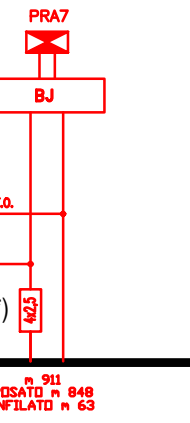

COMMITTENTE:

RFI
RETE FERROVIARIA ITALIANA
GRUPPO FERROVIE DELLO STATO ITALIANE
DIREZIONE INVESTIMENTI
DIREZIONE INVESTIMENTI PROGETTI TECNOLOGICI
PROGETTI.SUD

PROGETTAZIONE:

ITALFERR
GRUPPO FERROVIE DELLO STATO ITALIANE

U.O. IMPIANTI DI SEGNALAMENTO

PROGETTO DEFINITIVO

LINEA TARANTO-BRINDISI
NUOVA STAZIONE DI TARANTO NASISI

Piano Cavi IS (R/G) ACEI Taranto (nuovo BCA lato Nasisi)

SCALA:

COMMESSA	LOTTO	FASE	ENTE	TIPO DOC.	OPERA/DISCIPLINA	PROGR.	REV.
IA8E	00	D	67	PX	AC0106	001	A

Rev.	Descrizione	Redatto	Data	Verificato	Data	Approvato	Data	Autorizzato Data
A	Emissione esecutiva	P. De Luca Bossio P. De Luca Bossio	Luglio 2021	A. Lavina G. G. G.	Luglio 2021	G. Lestringi G. Lestringi	Luglio 2021	ing. M. Gambaro Luglio 2021

File: IA8E00D67PXAC0106001A_PC_IS_ACEI_Taranto.dwg n. Elab.: X