



PLANIMETRIA GENERALE

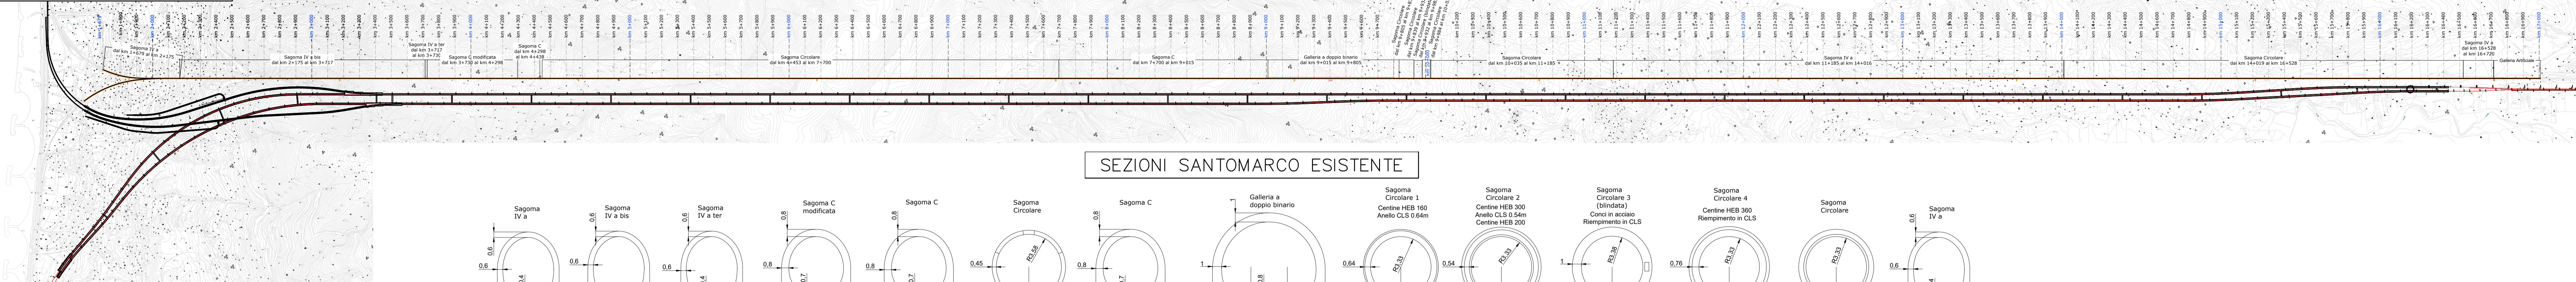


SEZIONI SANTOMARCO ESISTENTE

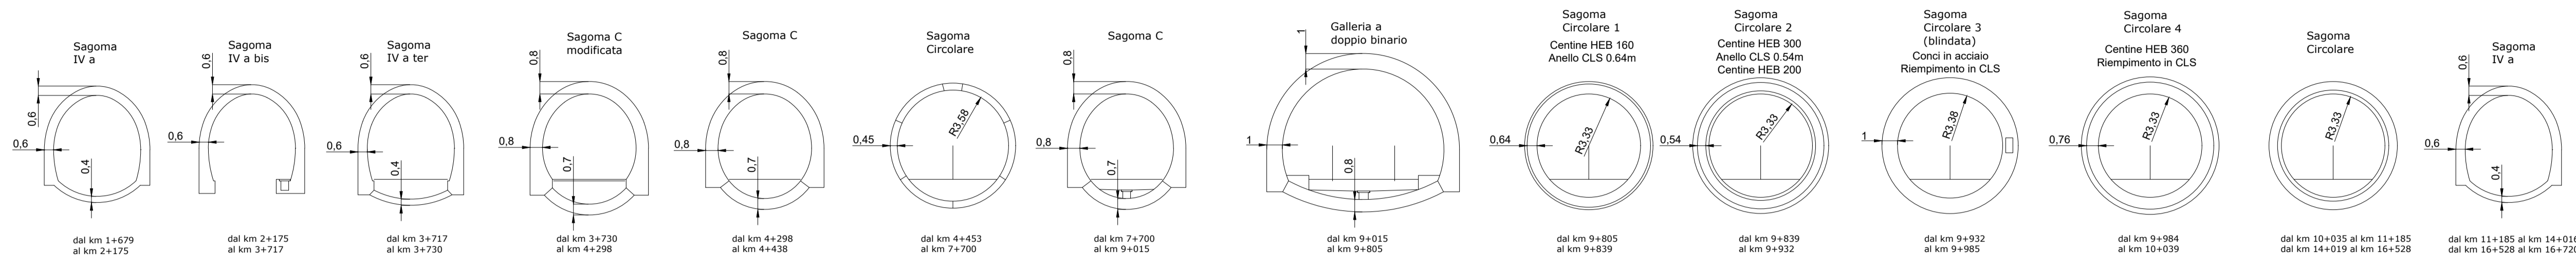

GALLERIA SANTOMARCO

SCALA 1:20000 /1 0000
 PROFILO GEOTECNICO ESISTENTE
 PAOLA ←
 10.000
 20.000
 Q.Rif.: 0,00 m slm

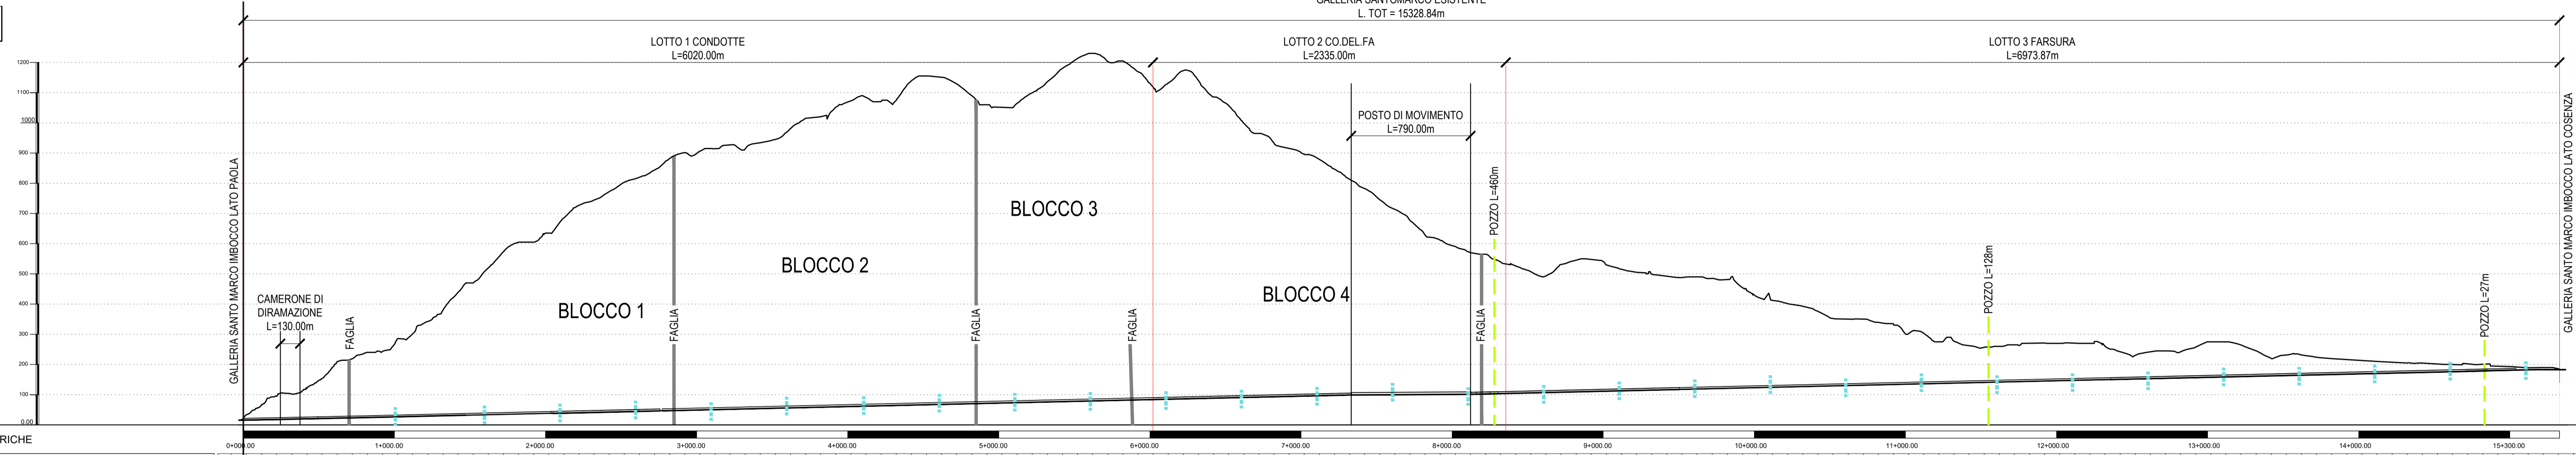

COSENZA →

LEGENDA UNITA' GEOTECNICHE	LEGENDA UNITA' GEOTECNICHE
Depositi marini terrazzati (gn)	G Ghiaie in matrice sabbiosa e limosa
Depositi marini attuali e recenti (g2)	SMD Sabbie e sabbie limose
Sabbie e conglomerati di Cozzo della Mola (SCM)	SCM Sabbie e conglomerati
Argille limose del torrente Settimo (stofaces ATS)	ATS Argille limoabbiose
Argille limose del torrente Lavandoso (ALD)	ALD Argille marnose e marne argillose
Argille marnose del torrente Scumlatte (ASM)	ASM Argille limose e argille marnose
Sisti epidiotici di Bosco dei Gesuti (EBG)	EBG Scisti
Sisti muscovitici di Greco (MGR)	MGR Scisti
Filladi di San Giovanni (FSG)	FSG Scisti filladici e filladi
Gneiss di Cozzo Lupareolo (GCL)	GCL Gneiss e scisti
Graniti di Varco Ceraso (GVC)	GVC Graniti
Arenarie di Paola (RPL)	RPL Arenarie
Conglomerati di San Fili (CFL)	CFL Conglomerati

SIMBOLOGIA

Stato: **Elementi strutturali e tettonici**

- Limite stratigrafico, a tratteggio se presunto e/o sepolto
- Faglia di cinematica sconosciuta, a tratteggio se presunta e/o sepolta
- Faglia diretta, a tratteggio se presunta e/o sepolta
- Sovraccorrimiento, a tratteggio se presunto e/o sepolto
- Fascia cataclastica

Sondaggi Campagna indagini

LT-SIBIST1 (quota 30m, lunghezza 400m, f.a. 30m sx)

ITALFERR 2021, ITALFERR 2012, ANAS 2020, RFI 2015/17, ANAS 2013


Livello piezometrico massimo misurato nel periodo di monitoraggio: **-x-3.75**

Superficie piezometrica principale

(1) Rischio: NULLO, BASSO, MEDIO, ELEVATO

(2) Condizione / Intervento: Prevalente, Eventuale

RICOSTRUZIONE AS BUILT	PROBLEMATICHES		MODALITA' DI AVANZAMENTO		SEZIONI APPLICATE	
VERSO AVANZAMENTO						
MODALITA' DI AVANZAMENTO						
SEZIONI APPLICATE						

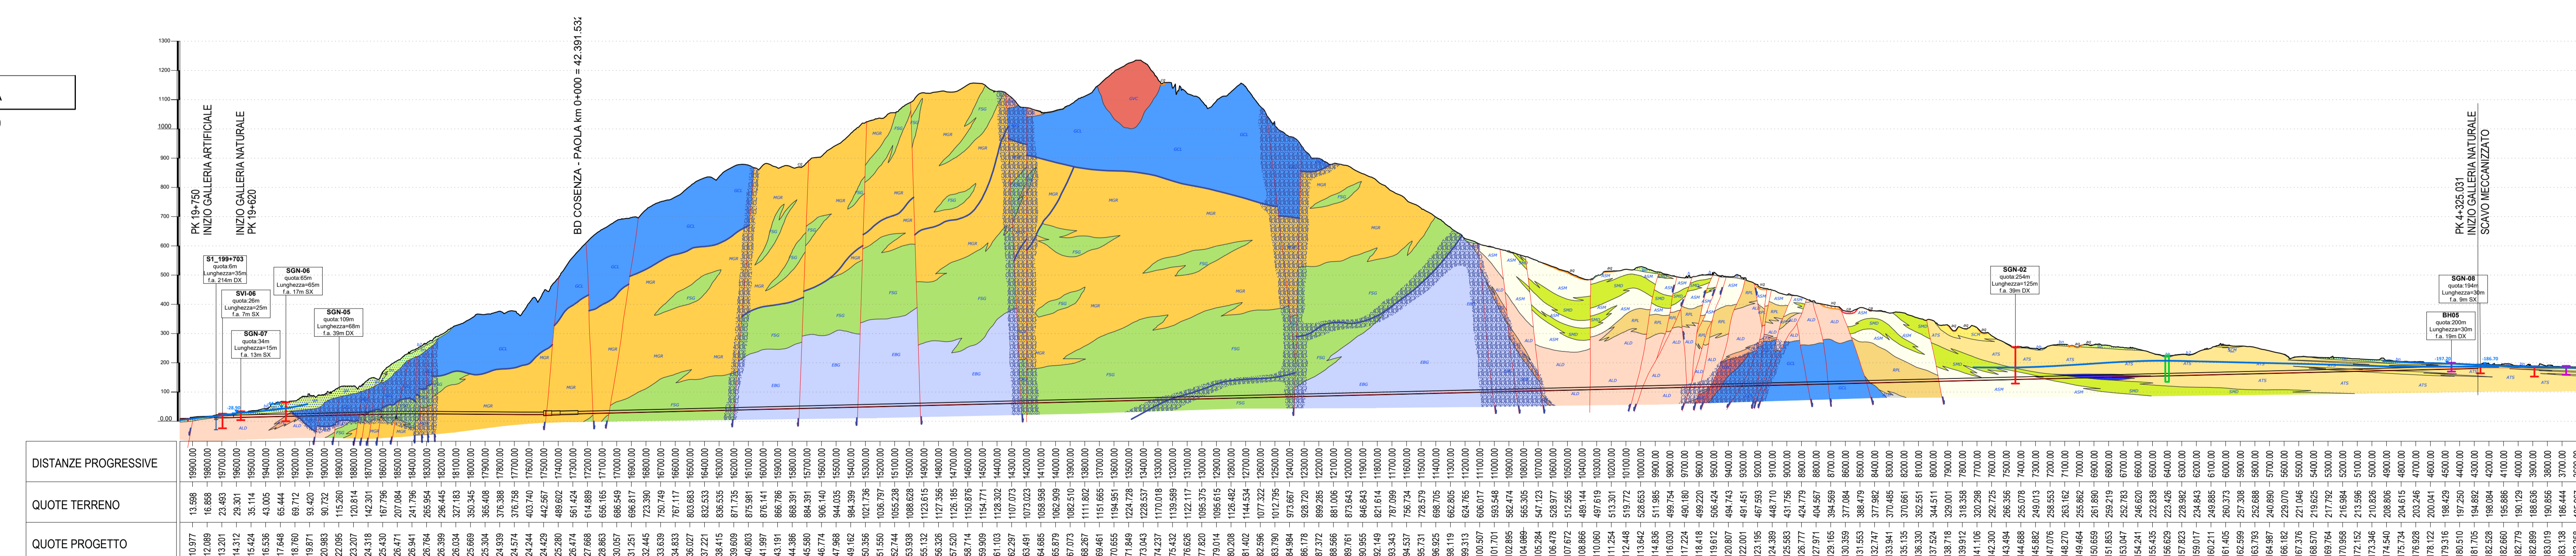

GALLERIA NUOVA

SCALA 1:20000 /1 0000
 PROFILO GEOTECNICO ASSE 1
 PAOLA ←
 10.000
 20.000
 Q.Rif.: 0,00 m slm

COSENZA →

FASCE CONOSCITIVE	INTERFERENZE COPERTURE (m)		DISTANZE PROGRESSIVE		QUOTE TERRENO		QUOTE PROGETTO	


PROGETTAZIONE: **ITALFERR**

U.O. GALLERIE

PROGETTO DI FATTIBILITA' TECNICA ED ECONOMICA

LINEA COSENZA - PAOLA / S. LUCIDO
NUOVA LINEA AV. SALERNO - REGGIO CALABRIA
RADDOPPIO COSENZA - PAOLA / S. LUCIDO

GALLERIE DI LINEA E GALLERIE D'INTERCONNESSIONE DI PAOLA

Risultanze derivanti dalla galleria Santomarco esistente

SCALA: 20000/10000

COMMESSA LOTTO FASE ENTE TIPO DOC. OPERADISCIPLINA PROG. REV.

Rev.	Descrizione	Redatto	Verificato	Data	Approvato	Data	Autore/Revizore

File: R1C103807F25A-00000018.DWG n. Esib.