



# COMUNE DI MANDURIA

PROVINCIA DI TARANTO



REGIONE PUGLIA



**REALIZZAZIONE DI UN IMPIANTO SOLARE FOTOVOLTAICO CONNESSO  
ALLA RETE DELLA POTENZA DI PICCO PARI  
A 15.379,00 kW E POTENZA IN IMMISSIONE PARI A 11.998,00 kW,  
COLLEGATO AD UN PIANO AGRONOMICO PER L'UTILIZZO A SCOPI  
AGRICOLI DELL'AREA**

Denominazione Impianto:

**MANDURIA 1**

Ubicazione:

Comune di Manduria (TA)  
Contrada Giannangelo

**ELABORATO  
10.1-PDEG**

**ISTANZA DI RIPERIMETRAZIONE DEL PPTR**

Cod. Doc.: 10.1-PDEG

**COMET ENERGY  
POWER**

**Project - Commissioning – Consulting**

Municipiul Bucuresti Sector 1  
Str. HRISOVULUI Nr. 2-4, Parter, Camera 1, Bl. 2, Ap. 88  
RO41889165

Scala: --

**PROGETTO**

Data:  
**28/01/2021**

PRELIMINARE



DEFINITIVO



AS BUILT



Richiedente:

**MANDURIA S.r.l.**

Piazza Walther Von Vogelweide, 8  
39100 Bolzano  
Provincia di Bolzano  
P.IVA 03070950211

Tecnici e Professionisti:

*Ing. Luca Ferracuti Pompa:  
Iscritto al n.A344 dell'Albo degli Ingegneri  
della Provincia di Fermo*

Revisione	Data	Descrizione	Redatto	Approvato	Autorizzato
01	14/04/2020	Progetto Definitivo	F.P.L.	F.P.L.	F.P.L.
02	28/01/2021	Revisione	F.P.L.	F.P.L.	F.P.L.
03					
04					

**Il Tecnico:**

Dott. Ing. Luca Ferracuti Pompa  
(Iscritto al n. A344, dell'Albo dell'Ordine degli Ingegneri della Provincia di Fermo)



**Il Richiedente:**

**MANDURIA S.r.l.**

Piazza Walther Von Vogelweide n.8 – 39100 Bolzano (BZ)  
P.IVA: 03070950211

ELABORATO.: 1.12-IST	<b>COMUNE di MANDURIA</b> PROVINCIA di TARANTO	Rev.: 01/20
	<i>PROGETTO DEFINITIVO</i> <b>REALIZZAZIONE DI UN IMPIANTO SOLARE FOTOVOLTAICO DELLA POTENZA DI PICCO PARI A 15.735,36 kWp E POTENZA IN IMMISSIONE PARI A 11.998,00 kW, COLLEGATO AD UN PIANO AGRONOMICO PER L'UTILIZZO A SCOPI AGRICOLI DELL'AREA</b>	Data: 14/04/2020
	<b>ISTANZA DI RIPERIMETRAZIONE DEL PTPR</b>	Pagina 2 di 2

## 1. OGGETTO

Il Presente documento è redatto quale allegato alla documentazione per l'autorizzazione ai sensi dell'art. 152 D.Lgs 152/2006 relativa ad un impianto fotovoltaico, di potenza nominale e potenza di picco pari a 15.379,00 kWp da realizzare nel Manduria (TA), ai fini della costruzione di un impianto conforme alle vigenti prescrizioni di legge.

L'impianto sarà del tipo Grid Connected e l'energia elettrica prodotta sarà riversata completamente in rete, con allaccio in Media Tensione alla Rete Elettrica Nazionale attraverso una Cabina Primaria esistente.

Il Produttore e Soggetto Responsabile, è la MANDURIA S.r.l., la quale dispone dell'autorizzazione all'utilizzo dell'area su cui sorgerà l'impianto in oggetto. La denominazione dell'impianto, prevista nell'iter autorizzativo, è "MANDURIA 1".

Allegati:

- Istanza di Riperimetrazione del PTPR

Bolzano li 28.01.2021

In Fede  
Il Tecnico  
(Dott. Ing. Luca Ferracuti Pompa)

Da "Posta Certificata InnovaPuglia" <posta-certificata@pec.rupar.puglia.it>

A "luca.ferracutipompa@ingpec.eu" <luca.ferracutipompa@ingpec.eu>

Data sabato 2 maggio 2020 - 16:39

---

**CONSEGNA: Regione Puglia - Sezione Assetto del Territorio - Richiesta di rettifica degli elaborati del PPTR**

---

**Ricevuta di avvenuta consegna**

Il giorno 02/05/2020 alle ore 16:39:29 (+0200)  
il messaggio "Regione Puglia - Sezione Assetto del Territorio - Richiesta di rettifica degli elaborati del PPTR"  
proveniente da "luca.ferracutipompa@ingpec.eu"  
ed indirizzato a "servizio.assettoterritorio@pec.rupar.puglia.it"  
è stato consegnato nella casella di destinazione.

Identificativo messaggio: opec292.20200502163846.28149.258.1.65@pec.aruba.it

---

**Allegato(i)**

dati-cert.xml (1002 bytes)

postacert.eml (21155 Kb)

smime.p7s (8 Kb)



Il Sottoscritto **D'APRILE FRANCESCO**, nata a **NOCI (BA)** il **04/05/1952**, C.F. **DPR FNC 52E04 F915A**, ed ivi residente alla Via Zona C62, in qualità di proprietario del fondo Rustico in agro del Comune di **MANDURIA (TA)**, identificato al catasto dello stesso comune al Foglio 66 Particelle 50, 569, 613 e 623

### **DELEGA**

L'Ing. Luca Ferracuti Pompa, nato a Montegiorgio (FM) il 24/02/1972 ed ivi residente in Via Mazzini n.69, C.F. FRRLCU72B24F520V, documento di identità Cl. N. AT7997842 con scadenza il 24.02.2023, in qualità di Tecnico, alla presentazione presso gli Enti Pubblici competenti dell'Istanza di rettifica del P.P.T.R. ai fini della realizzazione di un Impianto Fotovoltaico in comune di Manduria (TA) in Località Giannangelo. La Trasmissione del Progetto potrà avvenire anche attraverso l'indirizzo di posta elettronica certificata del Tecnico.

**LUOGO E DATA**

**NOCI, li 21/04/2020**

**FIRMA DEL DELEGANTE**

**Francesco D'Aprile**

A handwritten signature in black ink, appearing to read 'Francesco D'Aprile', written over a horizontal line.

Cognome D'APRILE  
 Nome FRANCESCO  
 nato il 04-05-1952  
 (atto n. 109 P. 1. S. A.)  
 a NOCI (BA) ( )  
 Cittadinanza ITALIANA  
 Residenza NOCI (BA)  
 Via ZONA C. N.62  
 Stato civile  
 Professione ARTIGIANO  
 CONNOTATI E CONTRASSEGNI SALIENTI  
 Statura 1.74  
 Capelli BRIZZOLATI  
 Occhi VERDI  
 Segni particolari N.N.



Firma del titolare *Francesco D'Aprile*  
 NOCI / li 09-10-2014

Impronta del dito  
 indice sinistro

IL SINDACO

Collaboratore amm.vo delegato  
 Ins. Maria Consolo



*Maria Consolo*

REPUBBLICA ITALIANA  
 TESSERA SANITARIA

Codice Fiscale DPRFNC52E04F915A  
 Data di scadenza 21/09/2016

Cognome D'APRILE  
 Nome FRANCESCO  
 Sesso M

Luogo di nascita NOCI  
 Provincia BA  
 Data di nascita 04/05/1952

Dati sanitari regionali

Scadenza 04-05-2025

Totale diritti Euro 5,42

AU 4717772

IPZS spa - O.C.V. ROMA

REPUBBLICA ITALIANA



COMUNE DI

NOCI

CARTA D'IDENTITA'

N° AU 4717772

DI

D'APRILE

FRANCESCO

TESSERA EUROPEA DI ASSICURAZIONE MALATTIA

3. Cognome D'APRILE  
 4. Nome FRANCESCO  
 5. Data di nascita 04/05/1952  
 6. Numero di identificazione personale DPRFNC52E04F915A  
 7. Numero di documento di identificazione personale SSN-MIN SALUTE - 500001  
 8. Numero di identificazione personale 803800016000046547944  
 9. Scadenza 21/09/2016

Scadenza: 24.02.2023

Diritti Segreteria E. 5,42  
AT 7997842



IPZS.194 - O.C.V. - ROMA

REPUBBLICA ITALIANA



COMUNE DI  
PORTO SAN GIORGIO

CARTA D'IDENTITA'

N° AT 7997842

DI  
FERRACUTI POMPA LUCA

Cognome FERRACUTI POMPA  
Nome LUCA  
nato il 24.02.1972  
(atto n. 27 P. 1 S. A 1972 )  
a MONTEGIORGIO AP  
Cittadinanza ITALIANA  
Residenza PORTO SAN GIORGIO (FM)  
Via VIALE FELICE CAVALLOTTI 1  
Stato civile ---  
Professione INGEGNERE MECCANICO  
CONNOTATI E CONTRASSEGNI SALIENTI  
Statura 168  
Capelli CASTANO SCURO  
Occhi MARRONI  
Segni particolari NESSUNO



Firma del titolare 

PORTO SAN GIORGIO 15.01.2013

Impronta del dito  
indice sinistro

IL SINDACO  
D'ORDINE DEL SINDACO  
(Sig. Paolo Piattoni)



Il richiedente, consapevole delle pene stabilite per false attestazioni e mendaci dichiarazioni ai sensi dell'articolo 76 del d.P.R. 28 dicembre 2000, n. 445 e degli artt. 483,495 e 496 del Codice Penale, sotto la propria responsabilità

### DICHIARA

di aver letto l'informativa sul trattamento dei dati personali posta al termine del presente modulo.

### CHIEDE LA RETTIFICA DEGLI ELABORATI DEL PPTR di cui all'art. 104 NTA PPTR

a) Localizzazione dell'intervento (sezione ripetibile in caso di interventi che interessano più comuni)

che l'intervento interessa l'area o l'immobile sito nel Comune di **MANDURIA** prov. **TARANTO**

in via /località **GIANNANGELO** n. \_\_\_\_\_

piano \_\_\_\_\_ interno \_\_\_\_\_

(indicate **TUTTE** le particelle interessate)

Data riferimento catastale:				
(sezione)	Foglio	particelle	sub	Cat.
	66	50		
	66	569		
	66	613		
	66	623		

a) Descrizione dell'intervento e delle caratteristiche dell'opera

Le particelle oggetto di studio, sono caratterizzate dalla presenza di vegetazione a macchia sporadica, dove la mancanza di cure colturali ha determinato l'affermarsi di specie spontanee. Le particelle sopra descritte, non presentano le caratteristiche strutturali dei boschi così come previsto dal Decreto Legislativo 18 maggio 2001 n. 227, pertanto si ritiene non idonea la perimetrazione eseguita sulle particelle 50, 569, 613, 623 del foglio di mappa 66 del Comune di Manduria (TA).

Cfr. Vedi allegato tecnico 5 e 6

b) Bene tutelato

	Digs 42/2004 art.	NTA del PPTR Definizione
<b>6.1 - STRUTTURA IDRO-GEO-MORFOLOGICA</b>		
<b>6.1.1 - Componenti geomorfologiche</b>		<b>art. 49</b>
<input type="checkbox"/> UCP - Versanti	art. 143, co. 1, lett. e)	art. 50 - 1)
<input type="checkbox"/> UCP - Lame e gravine	art. 143, co. 1, lett. e)	art. 50 - 2)
<input type="checkbox"/> UCP - Doline	art. 143, co. 1, lett. e)	art. 50 - 3)
<input type="checkbox"/> UCP - Grotte (100m)	art. 143, co. 1, lett. e)	art. 50 - 4)
<input type="checkbox"/> UCP - Geositi (100m)	art. 143, co. 1, lett. e)	art. 50 - 5)
<input type="checkbox"/> UCP - Inghiottitoi (50m)	art. 143, co. 1, lett. e)	art. 50 - 6)
<input type="checkbox"/> UCP - Cordoni dunari	art. 143, co. 1, lett. e)	art. 50 - 7)
<b>6.1.2 - Componenti idrologiche</b>		<b>art. 40</b>
<input type="checkbox"/> BP - Territoti costieri (300m)	art. 142, co. 1, lett. a)	art. 41 - 1)
<input type="checkbox"/> BP - Territori contermini ai laghi (300m)	art. 142, co. 1, lett. b)	art. 41 - 2)
<input type="checkbox"/> BP - Fiumi, torrenti, corsi d'acqua iscritti negli elenchi delle acque pubbliche (150m) (specificare) _____ _____ _____	art. 142, co. 1, lett. c)	art. 41 - 3)
<input type="checkbox"/> UCP - Reticolo idrografico di connessione della R.E.R. (100m)	art. 143, co. 1, lett. e)	art. 42 - 1)
<input type="checkbox"/> UCP - Sorgenti (25m)	art. 143, co. 1, lett. e)	art. 42 - 2)
<input type="checkbox"/> UCP - Aree soggette a vincolo idrogeologico	art. 143, co. 1, lett. e)	art. 42 - 3)
<b>6.2 - STRUTTURA ECOSISTEMICA - AMBIENTALE</b>		
<b>6.2.1 - Componenti botanico-vegetazionali</b>		<b>art. 57</b>
<input checked="" type="checkbox"/> BP - Boschi	art. 142, co. 1, lett. g)	art. 58 - 1)
<input type="checkbox"/> BP - Zone umide Ramsar (specificare) _____ _____ _____	art. 142, co. 1, lett. i)	art. 58 - 2)
<input type="checkbox"/> UCP - Aree umide (specificare) _____ _____ _____	art. 143, co. 1, lett. e)	art. 59 - 1)
<input type="checkbox"/> UCP - Prati e pascoli naturali	art. 143, co. 1, lett. e)	art. 59 - 2)
<input type="checkbox"/> UCP - Formazioni arbustive in evoluzione naturale	art. 143, co. 1, lett. e)	art. 59 - 3)
<input checked="" type="checkbox"/> UCP - Aree di rispetto dei boschi (100m - 50m - 20m)	art. 143, co. 1, lett. e)	art. 59 - 4)
<b>6.2.2 - Componenti delle aree protette e dei siti naturalistici</b>		<b>art. 67</b>
<input type="checkbox"/> BP - Parchi e riserve (specificare) _____ _____ _____	art. 142, co. 1, lett. f)	art. 68 - 1)
<input type="checkbox"/> UCP - Siti di rilevanza naturalistica (specificare) _____ _____ _____	art. 143, co. 1, lett. e)	art. 68 - 2)
<input type="checkbox"/> UCP - Aree di rispetto dei parchi e delle riserve regionali (100m)	art. 143, co. 1, lett. e)	art. 68 - 3)
<b>6.3 - STRUTTURA ANTROPICA E STORICO-CULTURALE</b>		

<b>6.3.1 - Componenti culturali e insediative</b>		<b>art. 74</b>
<input type="checkbox"/> BP - Immobili e aree di notevole interesse pubblico (specificare codice PAE) _____ _____	art. 136	art. 75 - 1)
<input type="checkbox"/> BP - Zone gravate da usi civici	art. 142, co. 1, lett. h)	art. 75 - 2)
<input type="checkbox"/> BP - Zone di interesse archeologico	art. 142, co. 1, lett. m)	art. 75 - 3)
<input type="checkbox"/> UCP - Città Consolidata	art. 143, co. 1, lett. e)	art. 76 - 1)
<input type="checkbox"/> UCP - Testimonianze della Stratificazione Insediativa:		
- segnalazioni architettoniche e segnalazioni archeologiche (specificare) _____ _____	art. 143, co. 1, lett. e)	art. 76 - 2)a
- aree appartenenti alla rete dei tratturi (specificare) _____ _____	art. 143, co. 1, lett. e)	art. 76 - 2)b
- aree a rischio archeologico (specificare) - _____ _____	art. 143, co. 1, lett. e)	art. 76 - 2)c
<input type="checkbox"/> UCP - Area di rispetto delle componenti culturali e insediative (100m - 30m)	art. 143, co. 1, lett. e)	art. 76 - 3)
<input type="checkbox"/> UCP - Paesaggi rurali	art. 143, co. 1, lett. e)	art. 76 - 4)
<b>6.3.2 - Componenti dei valori percettivi</b>		<b>art. 84</b>
<input type="checkbox"/> UCP - Strade a valenza paesaggistica	art. 143, co. 1, lett. e)	art. 85 - 1)
<input type="checkbox"/> UCP - Strade panoramiche	art. 143, co. 1, lett. e)	art. 85 - 2)
<input type="checkbox"/> UCP - Luoghi panoramici	art. 143, co. 1, lett. e)	art. 85 - 3)
<input type="checkbox"/> UCP - Coni visuali	art. 143, co. 1, lett. e)	art. 85 - 4)


**b) Descrizione della rettifica proposta**

Le particelle oggetto di studio sono caratterizzate dalla presenza di vegetazione a macchia sporadica, dove la mancanza di cure colturali ha determinato l'affermarsi di specie spontanee a portamento essenzialmente cespuglioso. Le particelle sopra descritte, non presentano le caratteristiche strutturali dei boschi così come previsto dal Decreto Legislativo 18 maggio 2001 n. 227, pertanto si ritiene non idonea la perimetrazione eseguita sulle particelle 50, 569, 613, 623 del foglio di mappa 66 del Comune di Manduria (TA).

DOCUMENTAZIONE ALLEGATA	
<input type="checkbox"/>	A. Documento di identità del richiedente
<input type="checkbox"/>	B. Relazione tecnica contenente gli approfondimenti di conoscenza alla base della rettifica richiesta, corredata di tutti i documenti atti a dimostrarne l'errata localizzazione o perimetrazione dei beni paesaggistici o degli ulteriori contesti
<input type="checkbox"/>	C. Elaborato cartografico di confronto tra lo stato dei beni paesaggistici e ulteriori contesti individuati dal PPTR e la proposta di rettifica
<input type="checkbox"/>	D. Shapefile del nuovo perimetro del bene o ulteriore contesto come proposto nella rettifica

Data e luogo

Noci, li 21 aprile 2020

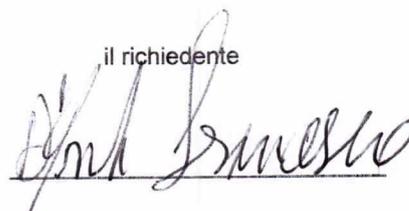il richiedente  


**INFORMATIVA SULLA PRIVACY (ART. 13 del d.lgs. n. 196/2003)**

Ai sensi dell'art. 13 del codice in materia di protezione dei dati personali si forniscono le seguenti informazioni:

**Finalità del trattamento:** I dati personali dichiarati saranno utilizzati dagli uffici nell'ambito del procedimento per il quale la presente comunicazione viene resa.

**Modalità:** Il trattamento avverrà sia con strumenti cartacei sia su supporti informatici a disposizione degli uffici.

**Ambito di comunicazione:** I dati verranno comunicati a terzi ai sensi della l. n. 241/1990, ove applicabile, e in caso di verifiche ai sensi dell'art. 71 del d.P.R. n. 445/2000.


**Diritti:** Il sottoscrittore può in ogni momento esercitare i diritti di accesso, rettifica, aggiornamento e integrazione dei dati ai sensi dell'art. 7 del d.lgs. n. 196/2003 rivolgendo le richieste al titolare del trattamento dei dati.

Il titolare del trattamento corrisponde all'ente delegato.

# VINCOLO NON MODIFICATO SU ORTOFOTO



# VINCOLO NON MODIFICATO SU CATASTALE

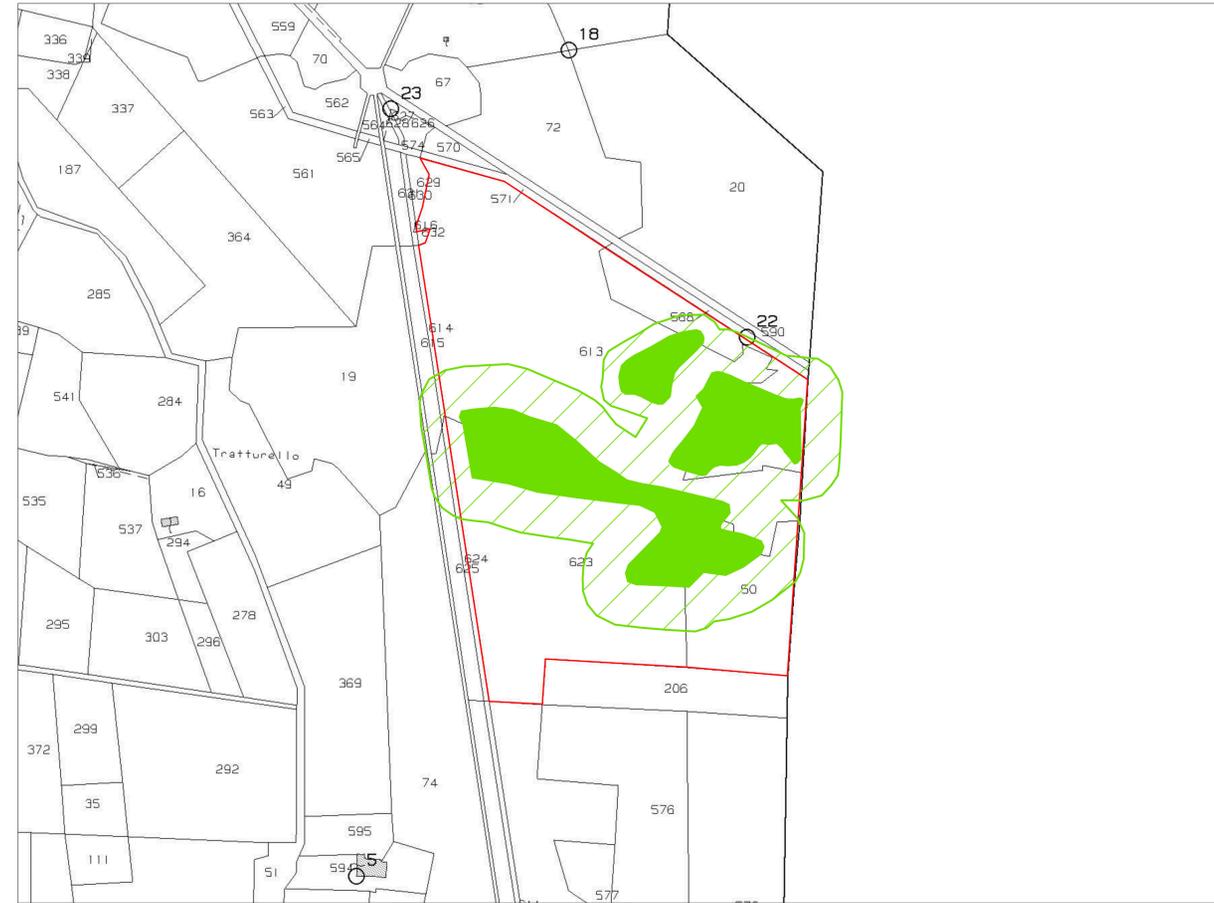

## LEGENDA


- Boschi (art. 142, comma 1, lett. g, del Codice)
- Area di rispetto dei boschi (art 143, comma 1, lett. e, del Codice)

COMUNE DI MANDURIA  
FOGLIO N.66  
PARTICELLE N. 50, 569, 613 e 623

# VINCOLO MODIFICATO SU ORTOFOTO



# VINCOLO NON MODIFICATO SU CATASTALE

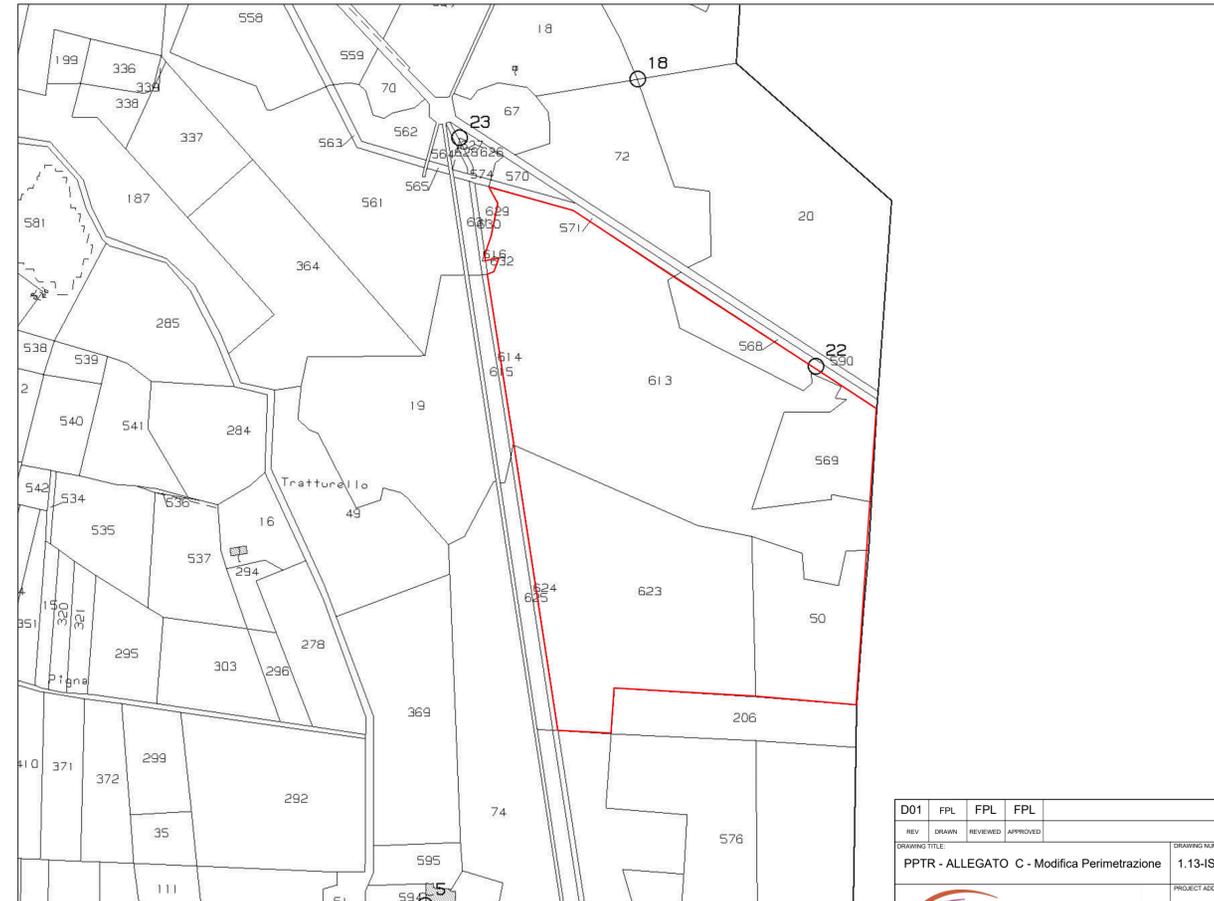

D01	FPL	FPL	FPL	Prima versione		10/04/2020
REV	DRAWN	REVIEWED	APPROVED	CHANGE		DATE
DRAWING TITLE:		DRAWING NUMBER:		DWG DRAWING NAME:		
PPTR - ALLEGATO C - Modifica Perimetrazione		1.13-IST-PLAN. DI RETTIFICA PPTR		1.13-IST-PLAN. DI RETTIFICA PPTR		
PROJECT ADDRESS:			DESIGN:		SCALE:	
MANDURIA CONTRADA GIANNANGELO			Ing. Luca Ferracuti Pompa VIA MAZZINI 69 63833 Montegiorgio (fm)		1:4.000	
CUSTOMER:			PROGETTO DEFINITIVO		FORMAT:	
MANDURIA SRL			PROGETTO DEFINITIVO		DIN_A1	
						SHEET:
						1_1

