

PRESCRIZIONI MATERIALI - SPALLE

Prescritta marcoluna CE di tutti i materiali

CALCESTRUZZO	Classe di resistenza max nominale (N/mm²)	Dimensione aggregati (mm)	Classe di consistenza ambientale	Classe di consistenza	Minimo contenuto in cemento (kg/m³)	Rapporto A/C (max/min)	Copertura c/m²
Subfondazioni	C12/15	-	-	-	-	-	-
Fondazioni	C25/30	32	XC2	S4	300	0.55	50 mm
Elevazioni	C32/40	32	XC4+XF2	S4	340	0.50	50 mm


GETTI IN OPERA: I contenuti nominali di cemento, acqua, sabbia e ghiaia e tutti i contenuti nominali di additivi per il calcestruzzo sono espressi in percentuali sul peso di cemento.

È PREVISTO L'UTILIZZO DEI SOTTOPUNTI IN PLASTICA PER GARANTIRE IL CONFORMISMO PRESSOFTO SU TUTTE LE SUPERFICI DI GETTO.


ACCIAIO PER OPERE IN C.A.
Armatura ordinaria in acciaio ad aderenza migliorata e reti elettrosaldate B450C (DM.17.01.18)

NOTE:
IL MATERIALE UTILIZZATO PER IL RIPIERIMENTO A TERGO DELLE SPALLE DOVrà ESSERE ADEGUATAMENTE SELEZIONATO, RULLATO E COSTIPATO (ANGOLO DI ATRIBO MINIMO DA GARANTIRE: $\alpha=35^\circ$)

Sezione longitudinale
Scala 1:100

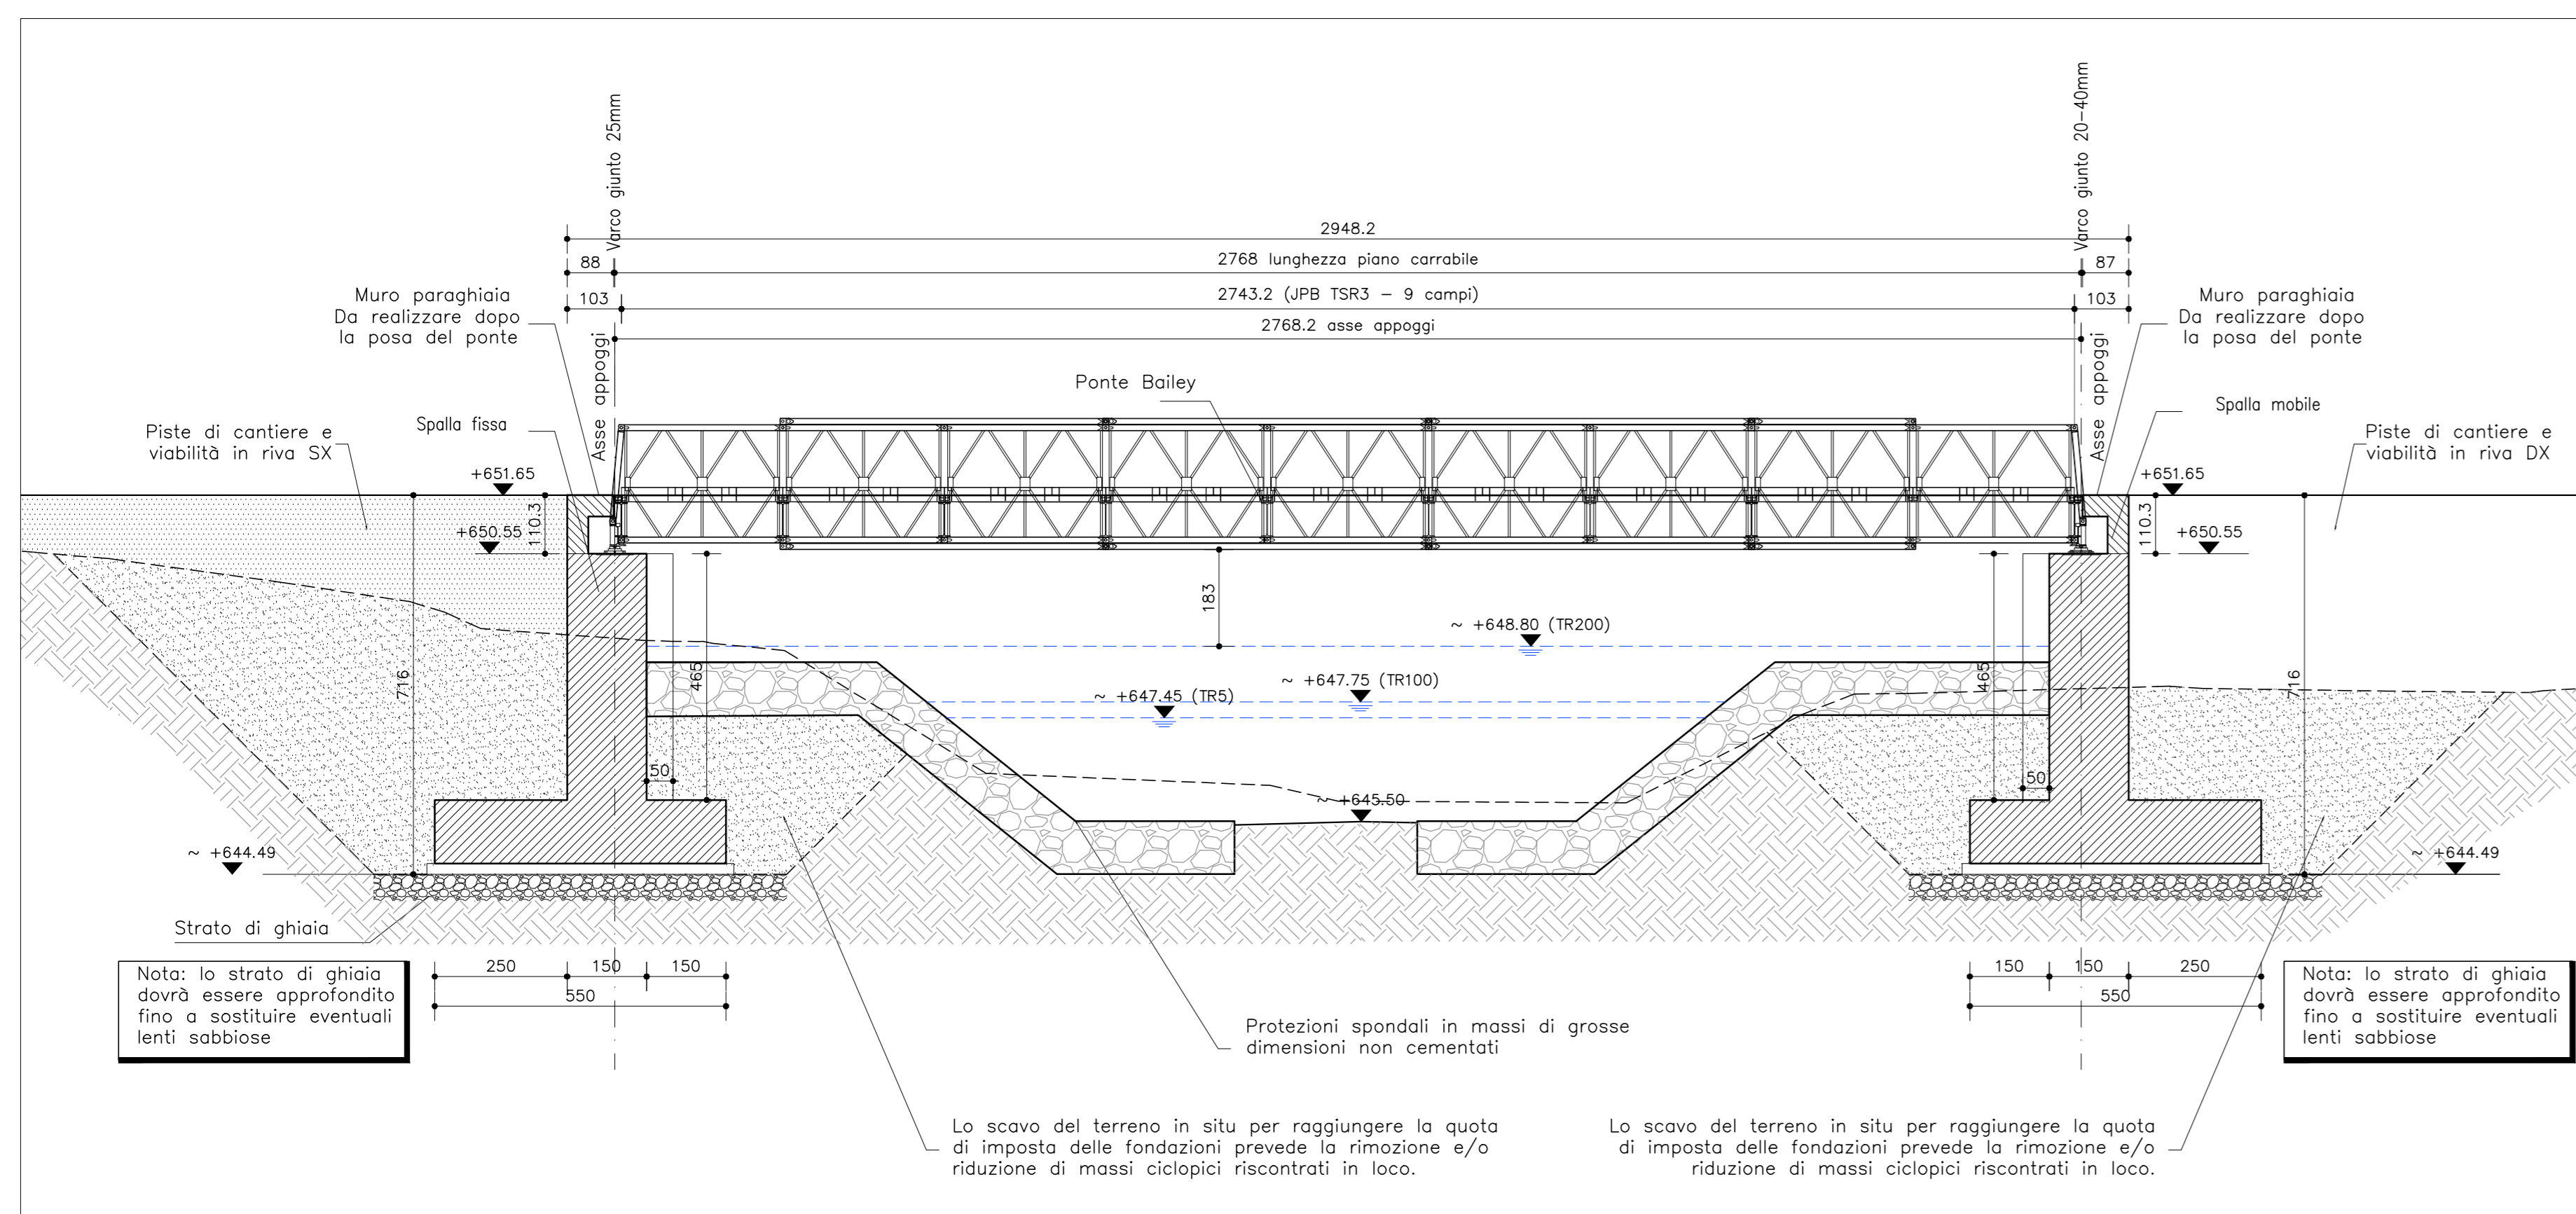

Sezione tipo impalcato
Scala 1:50

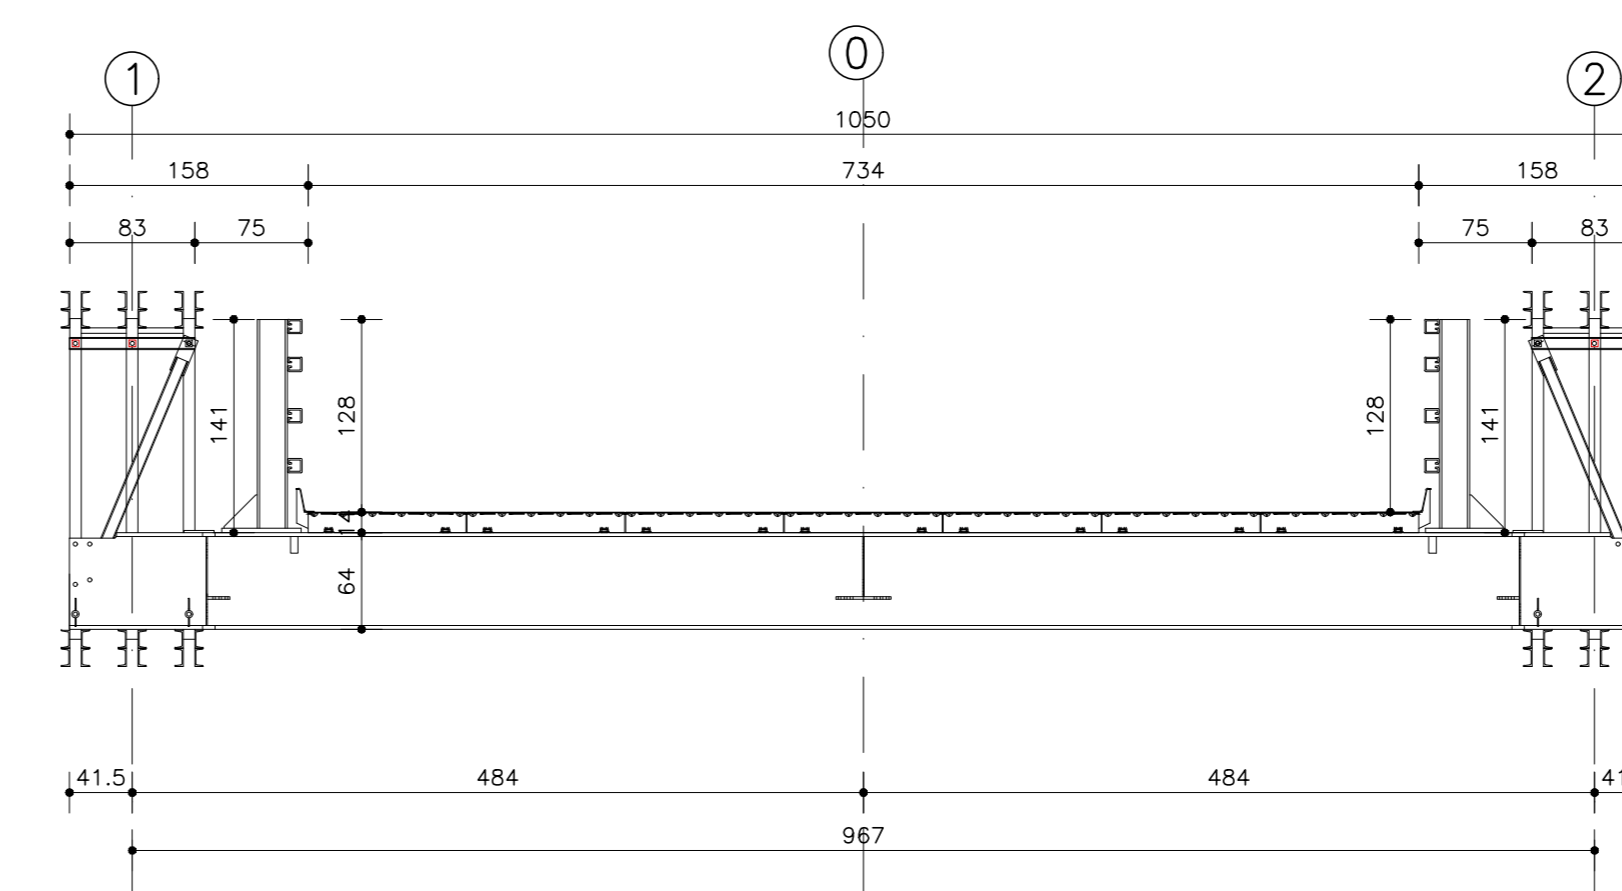

TUNNEL EURALPIN LYON TURIN

NOUVELLE LIGNE LYON TURIN - NUOVA LINEA TORINO LIONE
PARTIE COMMUNE FRANCO-ITALIENNE - PARTE COMUNE ITALO-FRANCOISE
CUP C1105000030001

Chantier Opérationnel 04C / Cantiere Operativo 04C
CIG ZA930168C7

TRAVAUX PRÉPARATOIRES, DE PROTECTION ET MAINTENANCE DES CHANTIERS DE
TELT POUR LA RÉALISATION DE L'ÉCHANGEUR DE CHIOMONTE /
ATTIVITÀ PRELIMINARI, DI PROTEZIONE E DI MANTENIMENTO DEI CANTIERI DI TELT
PER LA REALIZZAZIONE DELLO SVINCOLO DI CHIOMONTE

AS BUILT DU PONT BAILEY / AS BUILT DEL PONTE BAILEY
Tableau général / Tavola di insieme

Item	Date / Des.	Mutazioni / Modifiche	Emis per / Emittente	Verifica / Controllo	Assenti per / Assenti da
0	12/28/2021	Prima emissione AS BUILT Première diffusion AS BUILT	F. Devero	M. Page	V. Piatino
A	18/03/2022	Emissione in formato AP Émission au format AP	F. Devero	M. Page	V. Piatino

04C2100040AL0001

APLOCO0001A

Proprietà TELT. Tutti i diritti riservati.
Projeté TELT. Tous droits réservés.