



Sezioni Trasversali AS BUILT  
Scala 1:200

Nome sezione: S3

Scala 1:200  
629.000m

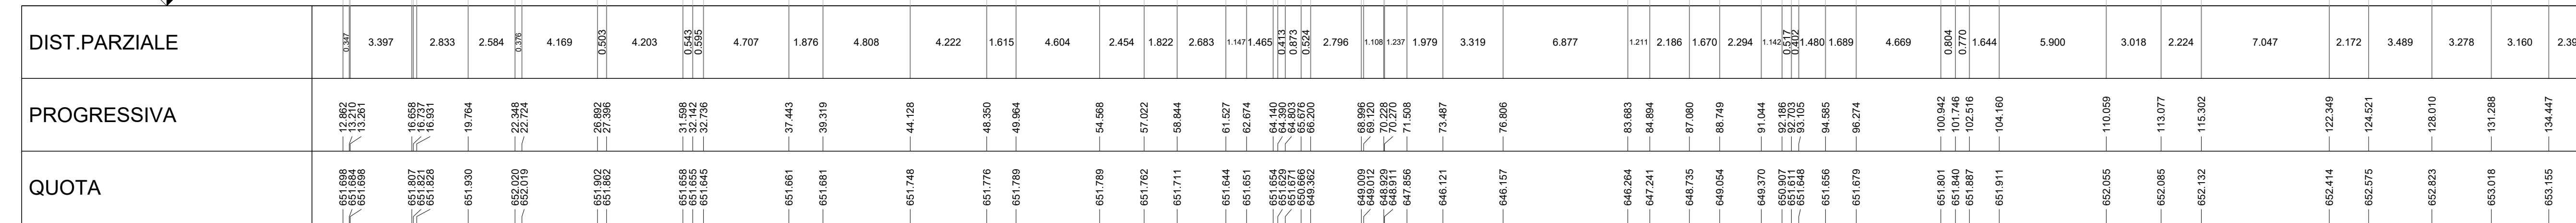


Planimetria di inquadramento ponte  
Scala 1:1000

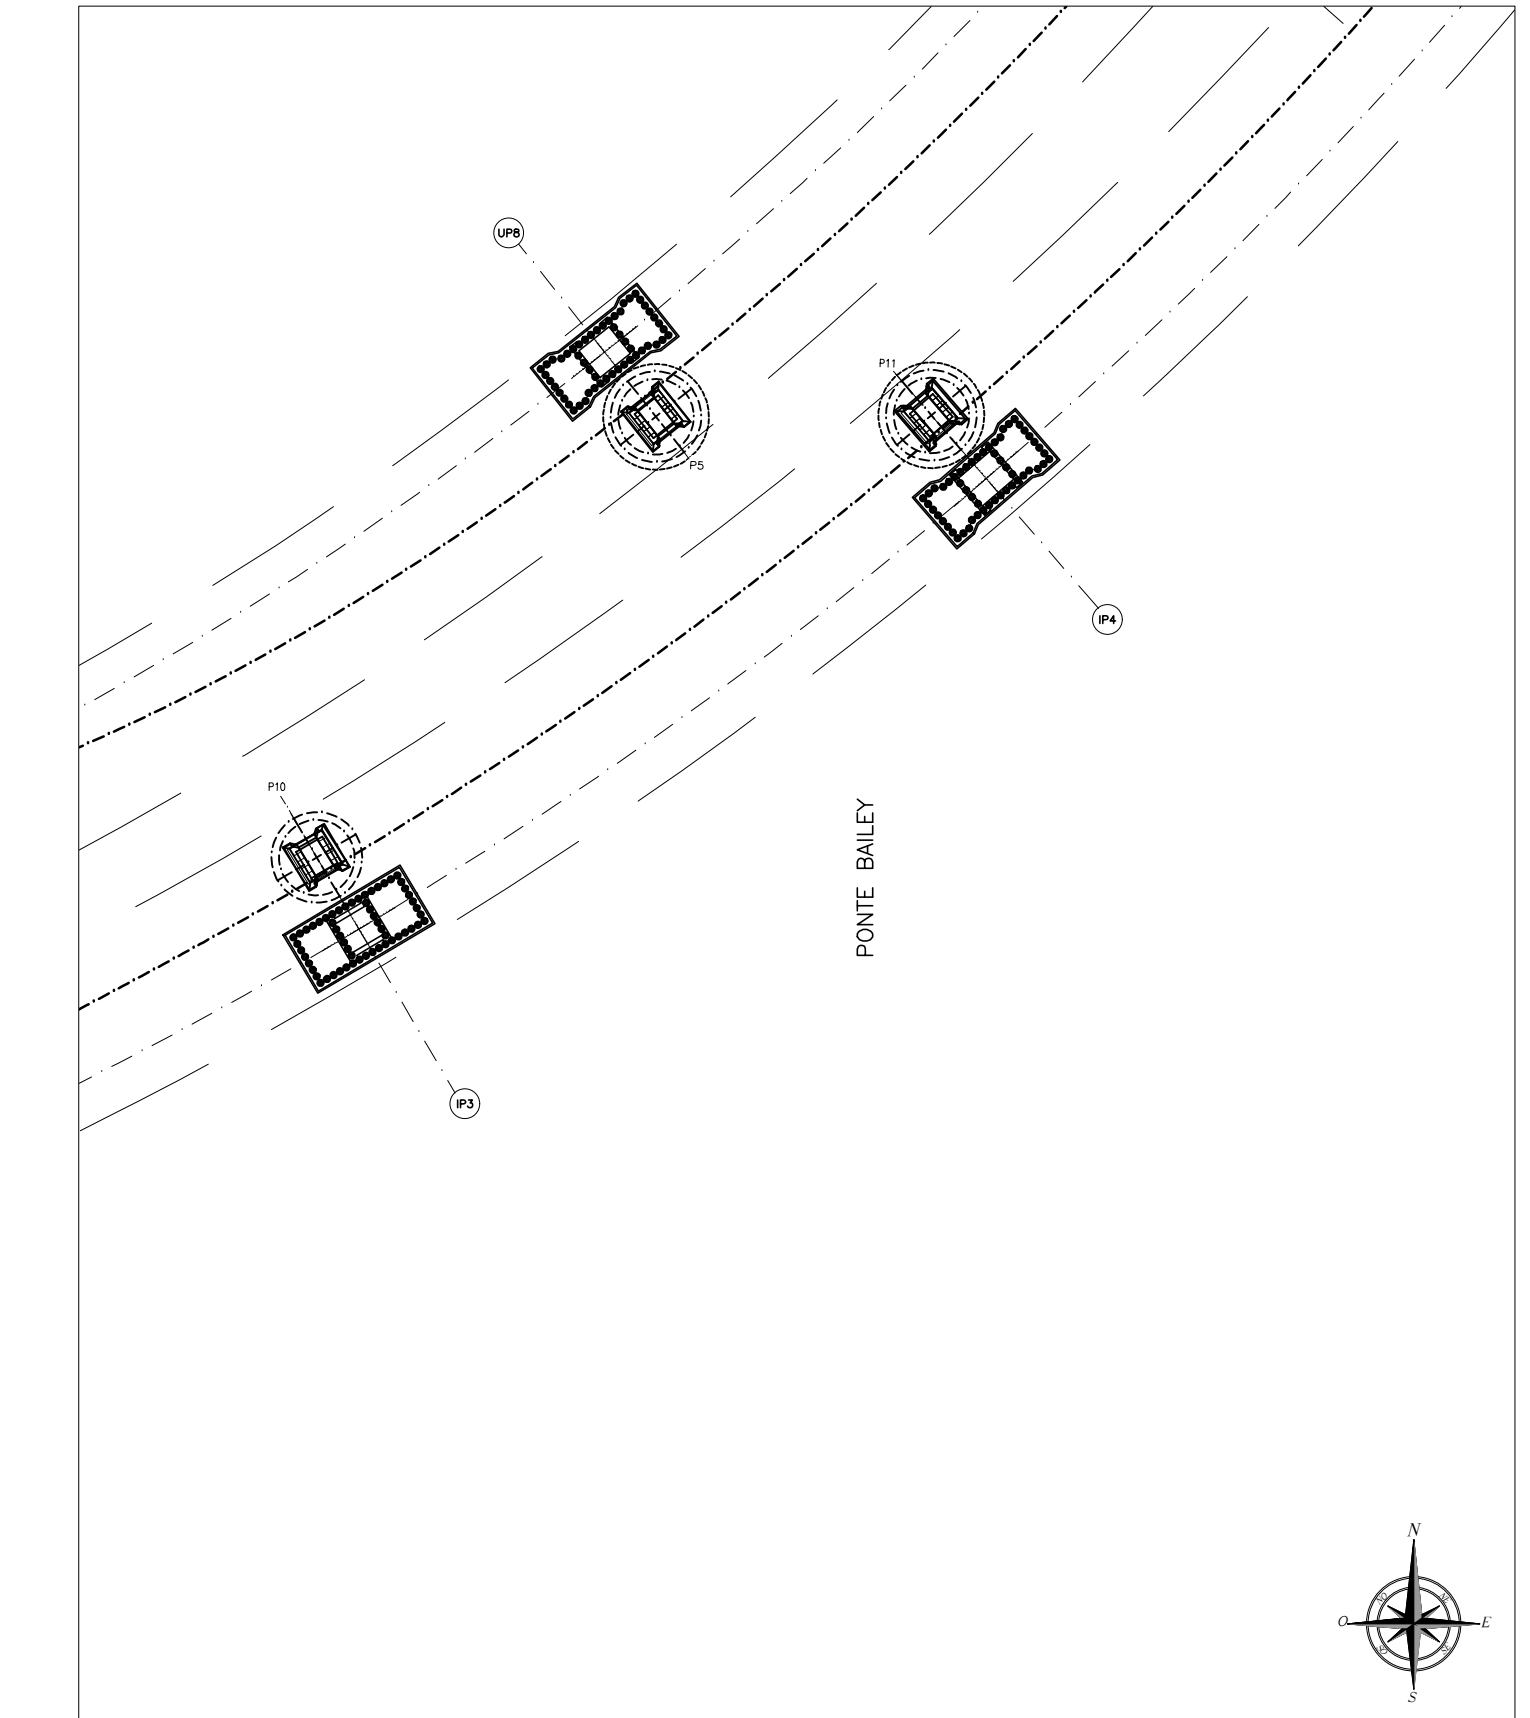


Nome sezione: S4

Scala 1:200  
628.000m

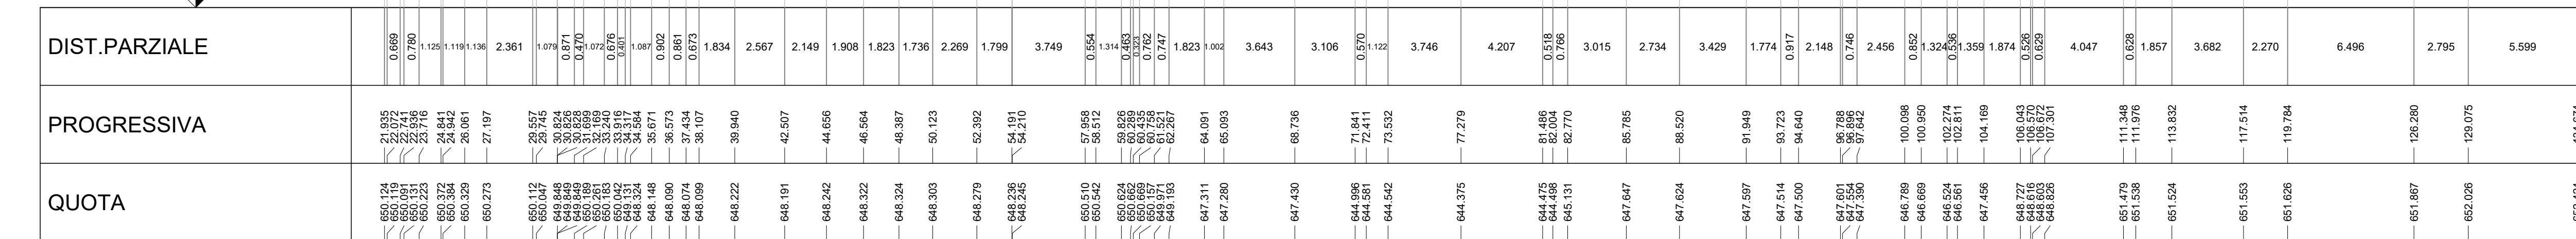

Nome sezione: S5

Scala 1:200  
627.000m

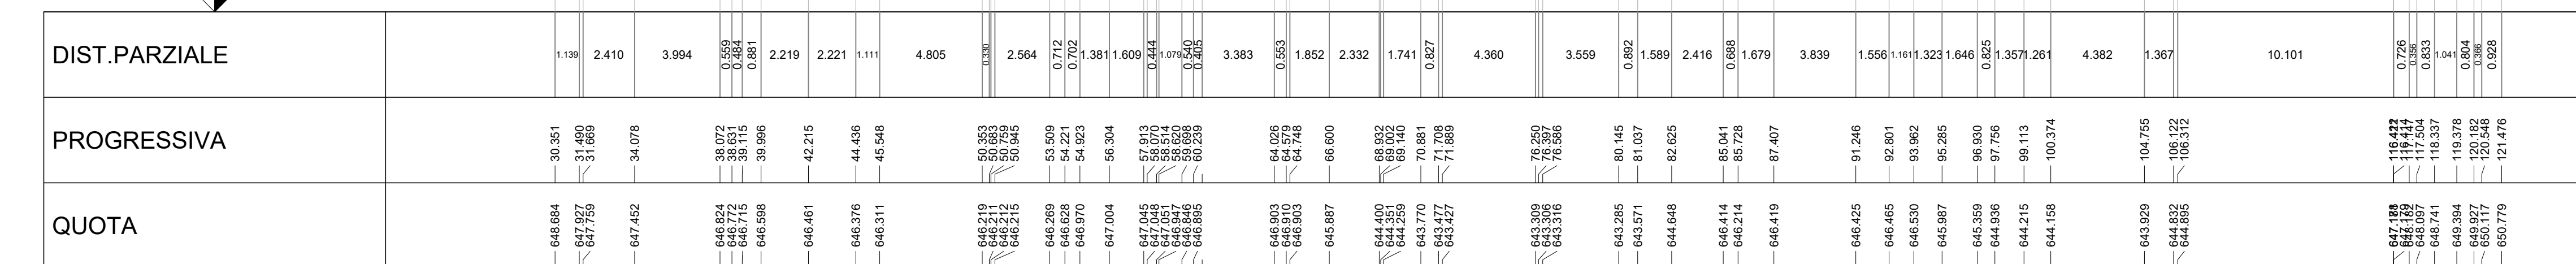

NOUVELLE LIGNE LYON TURIN - NUOVA LINEA TORINO LIONE  
PARTIE COMMUNE FRANCO-ITALIENNE - PARTE COMUNE ITALO-FRANCESE  
CUP C110500030001

Chantier Opérationnel 04C / Cantiere Operativo 04C  
CIG ZA930168C7

TRAVAUX PRÉPARATOIRES, DE PROTECTION ET MAINTENANCE DES CHANTIERS DE  
TELT POUR LA REALISATION DE L'ECHANGEUR DE CHIOMONTE /  
ATTIVITA' PRELIMINARI, DI PROTEZIONE E DI MANTENIMENTO DEI CANTIERI DI TELT  
PER LA REALIZZAZIONE DELLO SVINCOLO DI CHIOMONTE

AS BUILT DU PONT BAILEY / AS BUILT DEL PONTE BAILEY  
Interventi in alveo - Sezioni - Tav. 2/2

N°	Date	Modifications	Modifié par	Contrôlé par	Approuvé par
0	12/05/2021	Prima emissione AS BILT Prima emissione AS BILT	F. Desvau	M. Page	V. Pissone
A	18/10/2021	Emissione in formato AP Emissione in formato AP	F. Desvau	M. Page	V. Pissone

0 4 C 2 1 0 0 0 4 0 A L O O 0 1

A S Z I D 0 0 0 2 A

PROGETTISTE DESIGN

LAVORAZI/OPERE/INTERPRETOR

Varie

SCALE/ESIGLIE

Autore: M. Page

Disegnato: M. Page

Verificato: V. Pissone


Projeté TELT Tous droits réservés

Propriété TELT Tutti i diritti riservati