
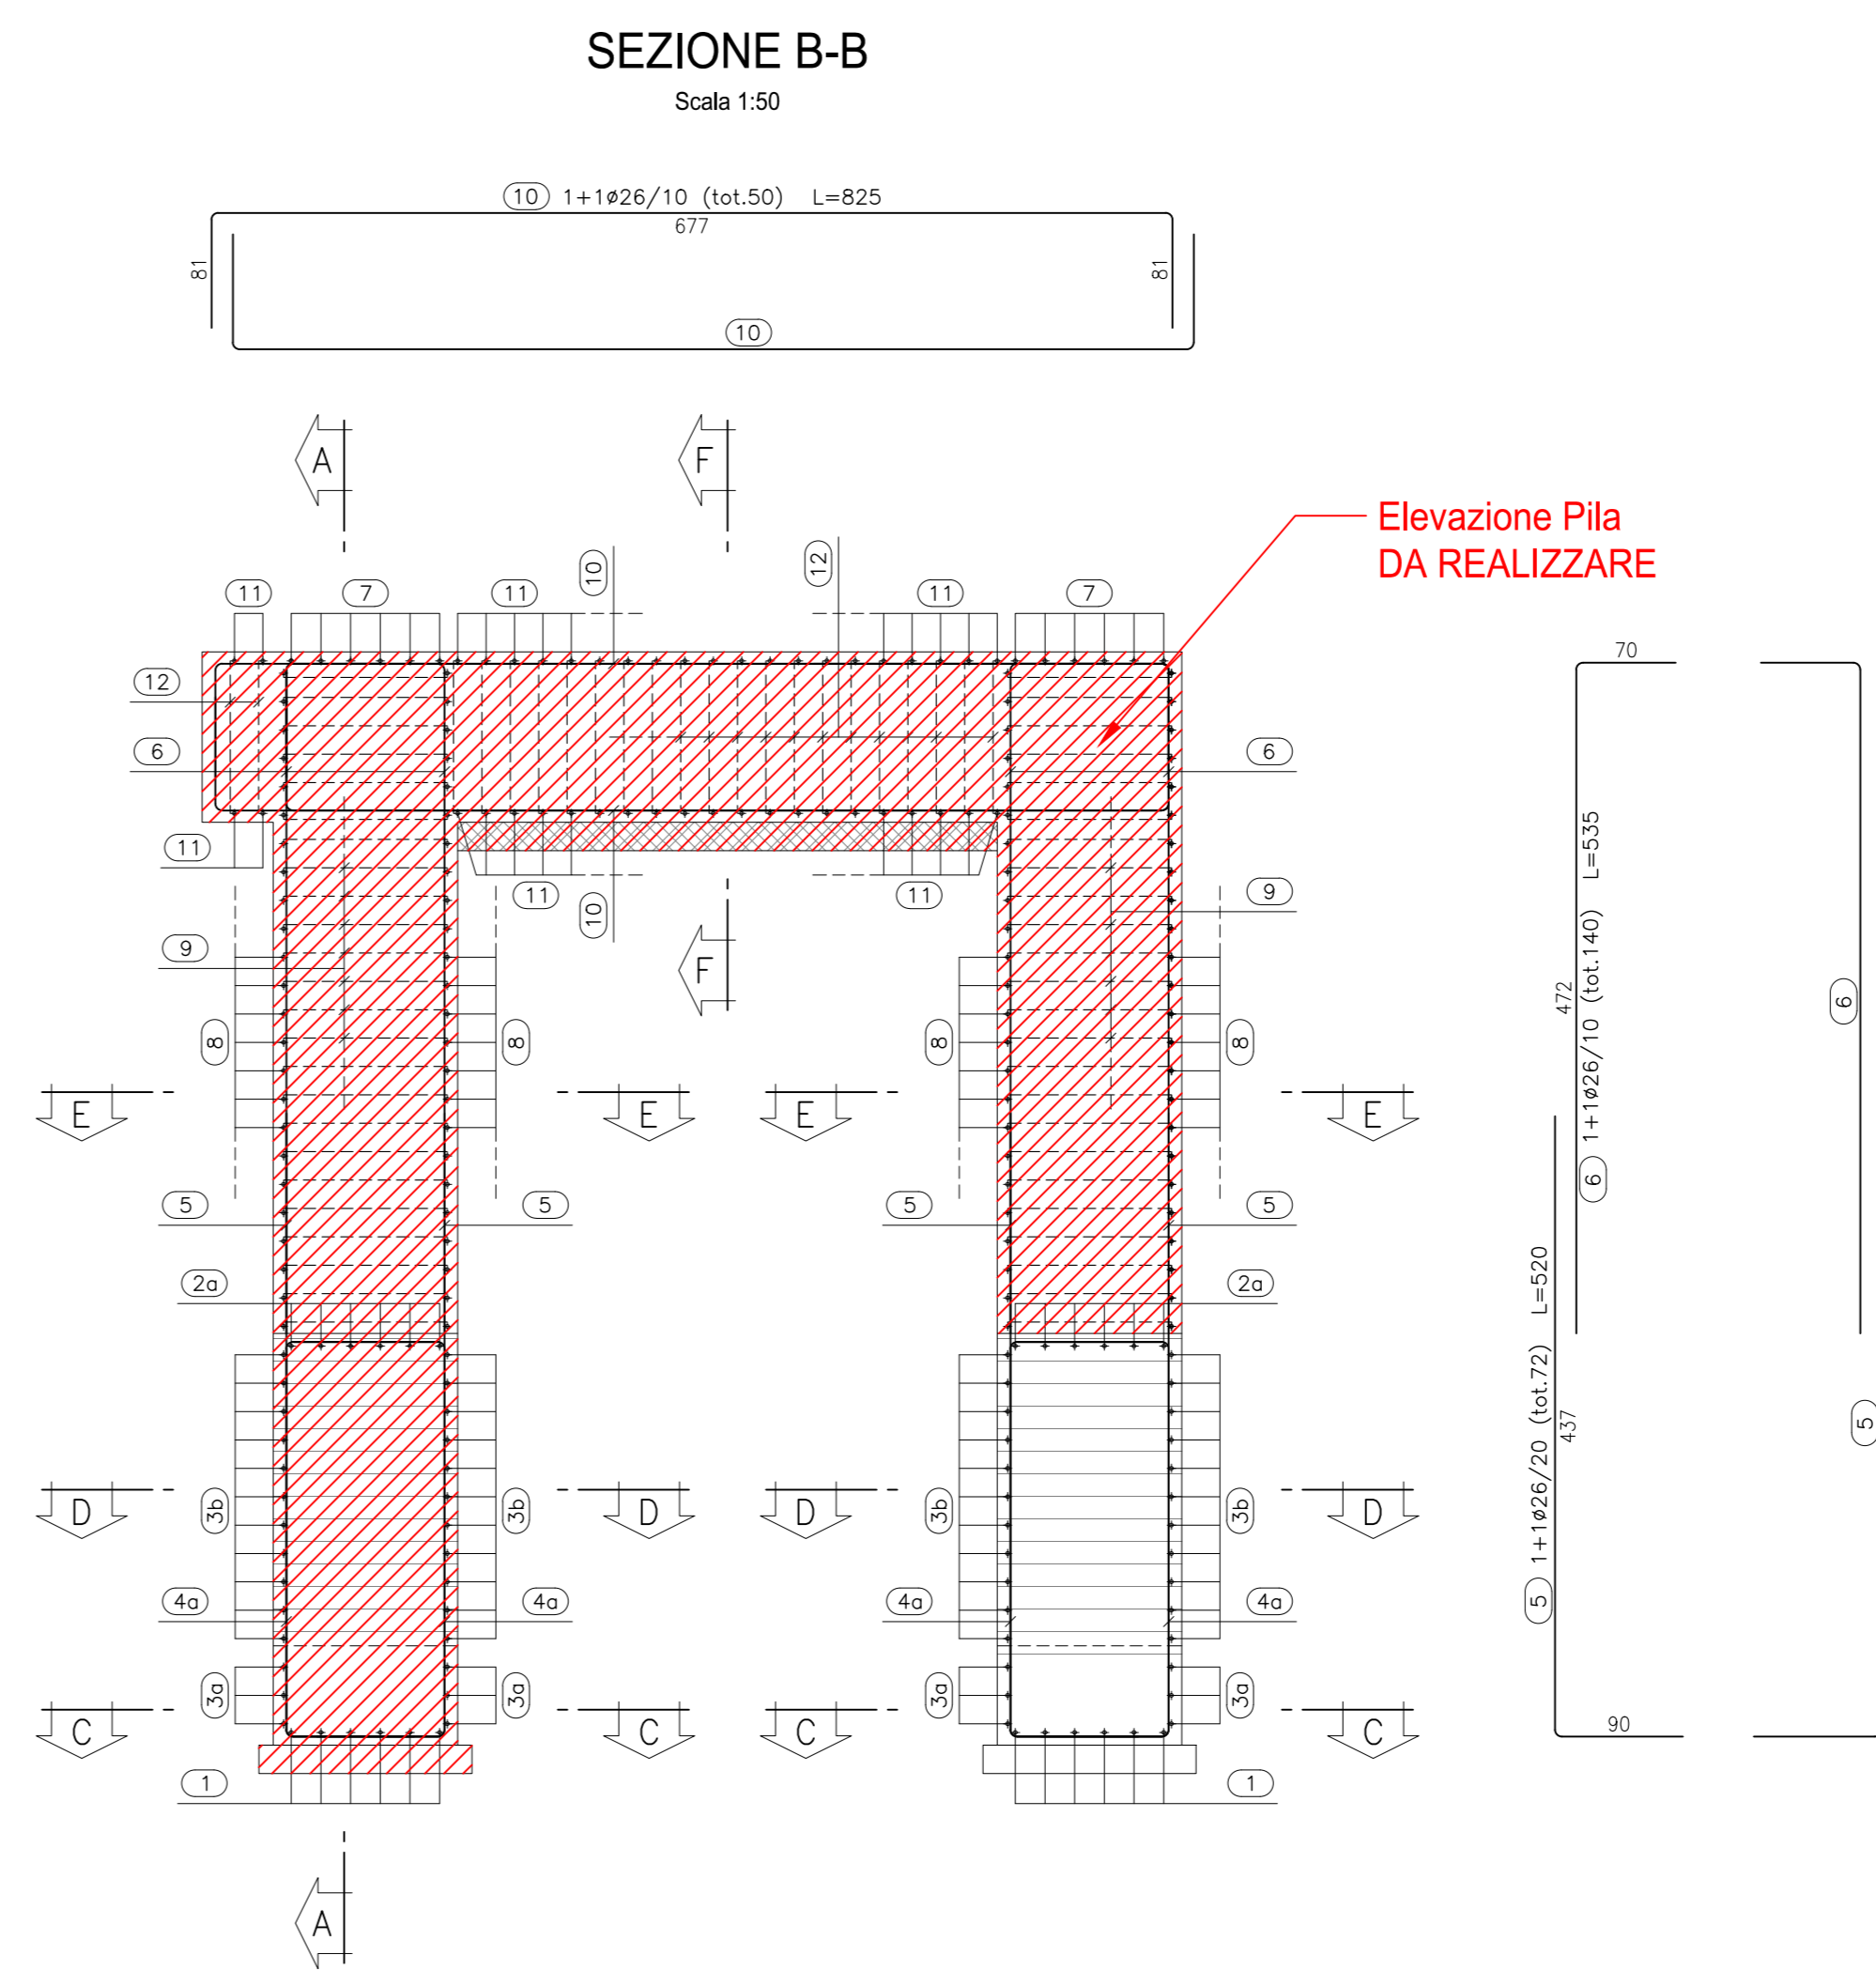
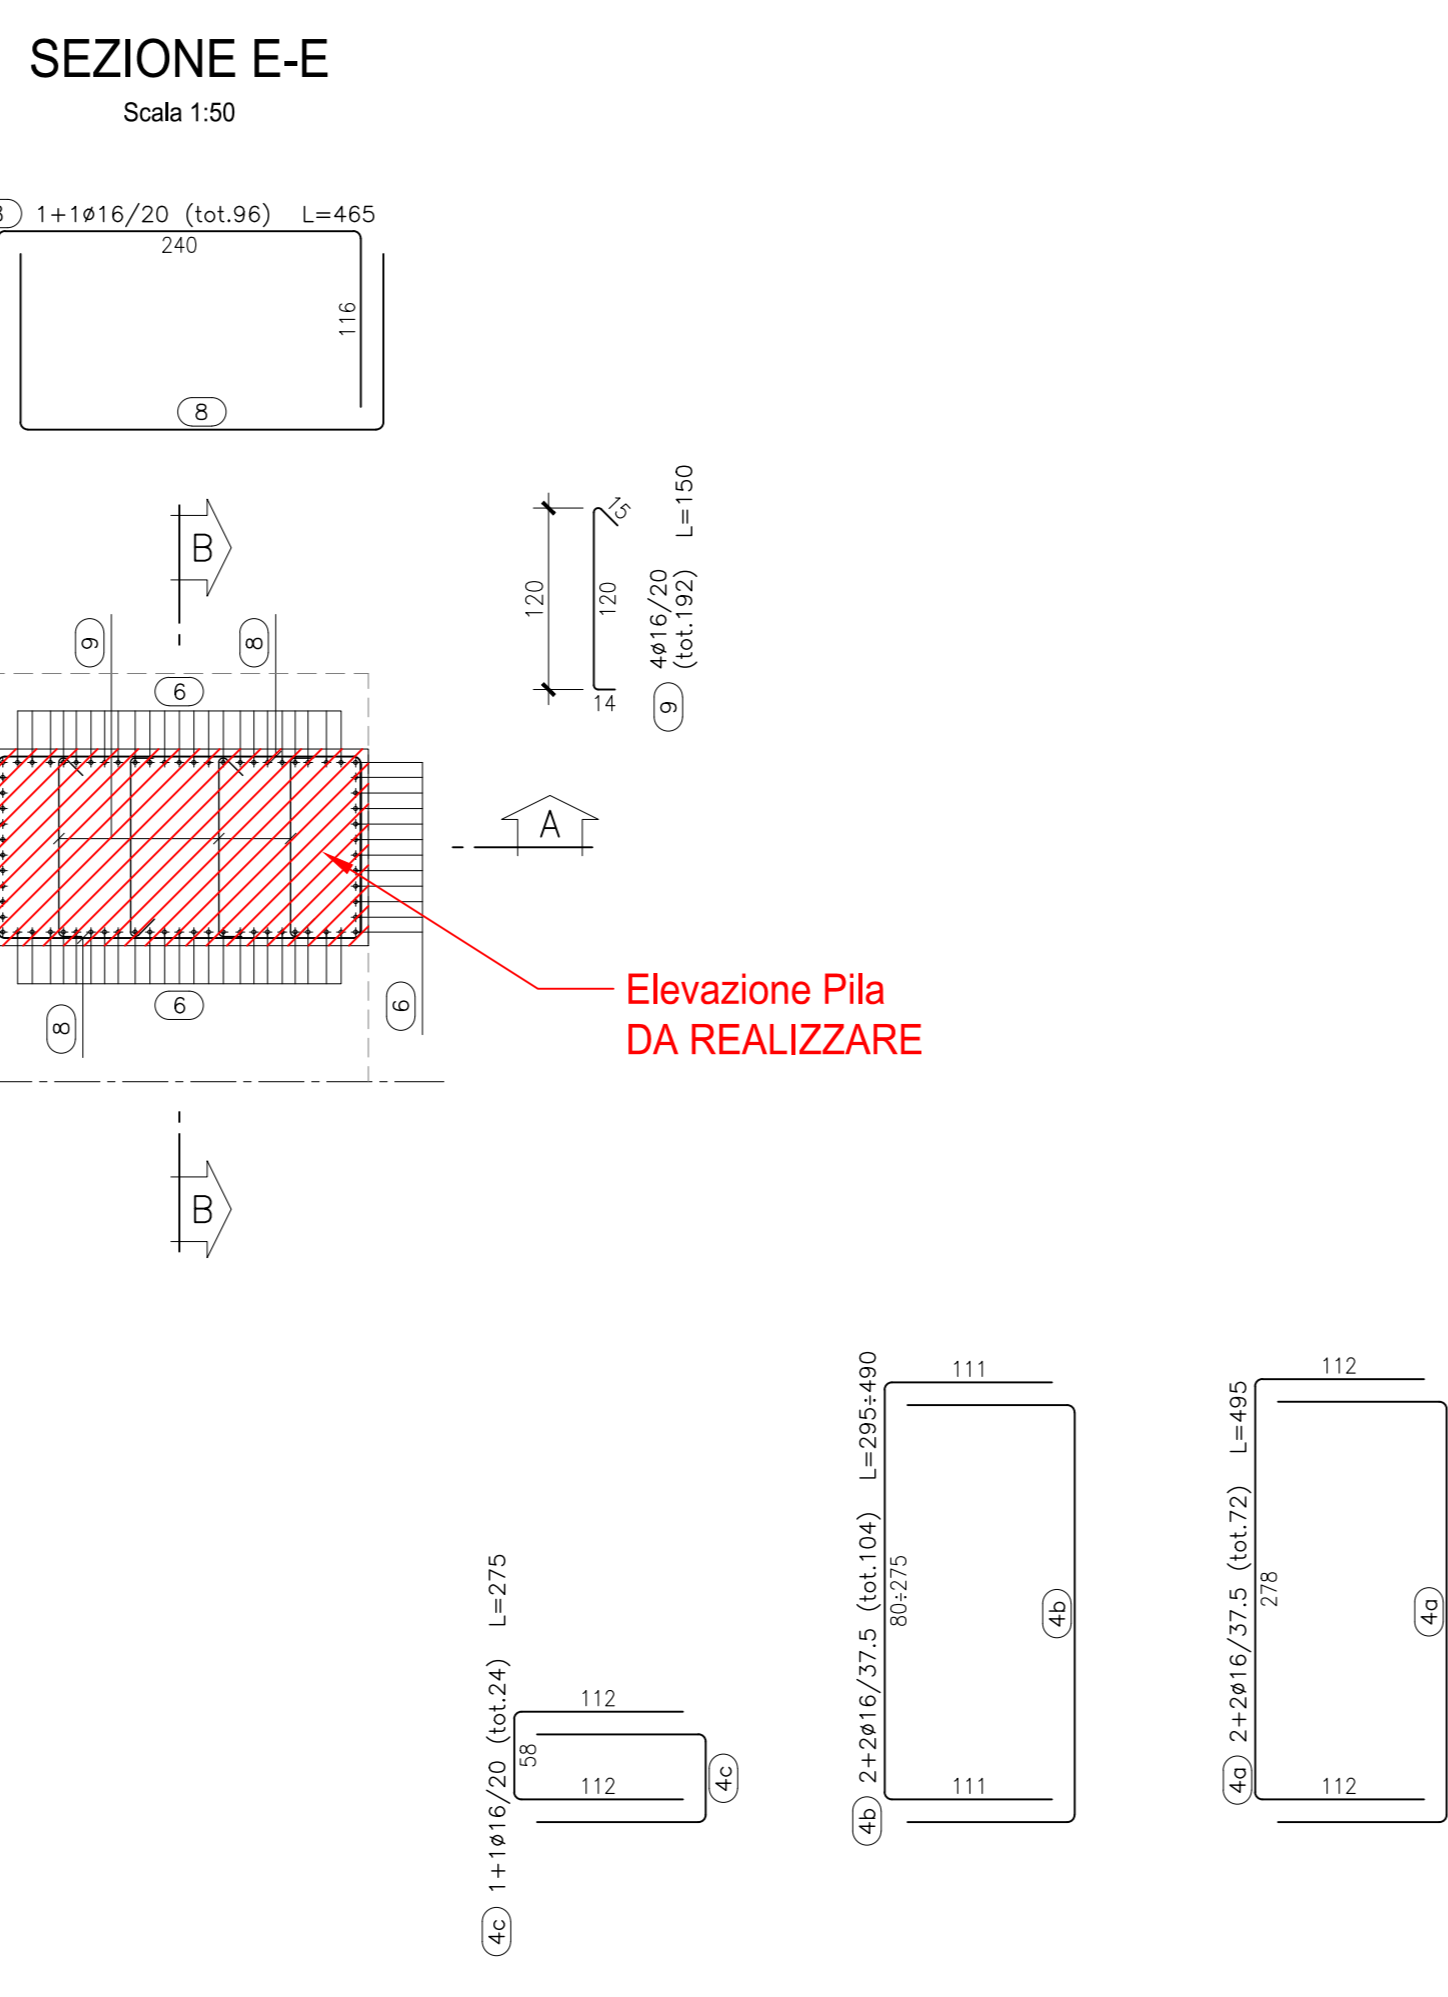


- TUTTI I MATERIALI DEVONO ESSERE CONFORMI AL D.M. 14.01.2008
- CALCESTRUZZO MAGRO PER SOTTOFONDO**
- CONFORME ALLA EN 206-1:2006
 - CLASSE DI RESISTENZA MINIMA A COMPRESIONE: C 12/15
- CEMENTO ARMATO**
- CALCESTRUZZO PER GETTO IN OPERA FONDAZIONI PILE E SPALLE, PALI DI FONDAZIONE**
- A PRESTAZIONE GARANTITA CONFORME ALLA UNI EN 206-1:2006
 - CLASSE DI RESISTENZA MINIMA A COMPRESIONE: C 25/30
 - CLASSE DI CONSISTENZA SLUMP: S4
 - CLASSE DI ESPOSIZIONE: XC2(0)
 - DIMENSIONE MASSIMA DEGLI AGGREGATI: $D_{max} 31$
 - CLASSE DI CONTENUTO IN CLORURI: Cl 0.20
 - RAPPORTO A/C MAX: 0.60
 - CONTENUTO MINIMO DI CEMENTO 280 Kg/mc
 - COPRIFERRO: 60mm
- CALCESTRUZZO PER GETTO IN OPERA ELEVAZIONI SPALLE E PILE**
- A PRESTAZIONE GARANTITA CONFORME ALLA UNI EN 206-1:2006
 - CLASSE DI RESISTENZA MINIMA A COMPRESIONE: C 28/35
 - CLASSE DI CONSISTENZA SLUMP: S4
 - CLASSE DI ESPOSIZIONE: XC2(0)
 - DIMENSIONE MASSIMA DEGLI AGGREGATI: $D_{max} 31$
 - CLASSE DI CONTENUTO IN CLORURI: Cl 0.20
 - RAPPORTO A/C MAX: 0.60
 - CONTENUTO MINIMO DI CEMENTO 280 Kg/mc
 - COPRIFERRO: 50mm
- CALCESTRUZZO PER GETTO IN OPERA SOLETTA**
- A PRESTAZIONE GARANTITA CONFORME ALLA UNI EN 206-1:2006
 - CLASSE DI RESISTENZA MINIMA A COMPRESIONE: C 32/40
 - CLASSE DI CONSISTENZA SLUMP: S4
 - CLASSE DI ESPOSIZIONE: XF3(1)
 - DIMENSIONE MASSIMA DEGLI AGGREGATI: $D_{max} 31$
 - CLASSE DI CONTENUTO IN CLORURI: Cl 0.20
 - RAPPORTO A/C MAX: 0.50
 - CONTENUTO MINIMO DI CEMENTO 320 Kg/mc
 - COPRIFERRO: 40mm
 - CONTENUTO MINIMO DI ARIA 4%
 - AGGREGATI IN ACCORDO ALLA EN 12620
- CALCESTRUZZO PER GETTO IN OPERA TRAVESSI**
- A PRESTAZIONE GARANTITA CONFORME ALLA UNI EN 206-1:2006
 - CLASSE DI RESISTENZA MINIMA A COMPRESIONE: C 32/40
 - CLASSE DI CONSISTENZA SLUMP: S4
 - CLASSE DI ESPOSIZIONE: XF3(1)
 - DIMENSIONE MASSIMA DEGLI AGGREGATI: $D_{max} 31$
 - CLASSE DI CONTENUTO IN CLORURI: Cl 0.20
 - RAPPORTO A/C MAX: 0.50
 - CONTENUTO MINIMO DI CEMENTO 300 Kg/mc
 - COPRIFERRO: 40mm
- CALCESTRUZZO PER TRAVI PREFABBRICATE IN C.A.P. IMPALCATI**
- A PRESTAZIONE GARANTITA CONFORME ALLA UNI EN 206-1:2006
 - CLASSE DI RESISTENZA MINIMA A COMPRESIONE: C 45/55
 - CLASSE DI CONSISTENZA SLUMP: S4
 - CLASSE DI ESPOSIZIONE: XS1(0)
 - DIMENSIONE MASSIMA DEGLI AGGREGATI: $D_{max} 25$
 - CLASSE DI CONTENUTO IN CLORURI: Cl 0.20
 - RAPPORTO A/C MAX: 0.50
 - CONTENUTO MINIMO DI CEMENTO 300 Kg/mc
 - COPRIFERRO: 40mm
- ACCIAIO DI ARMATURA**
- ARMATURA ORDINARIA: B450C
 - ARMATURA DI PRECOMPRESIONE:
 - ACCIAIO ARMONICO in trefoli:
 - $f_{pk} = 1860$ MPa $f_p(1)_{k=1670}$ MPa
 - ACCIAIO IN BARRE:
 - $f_{yk} = 1030$ MPa $f_{yk=835}$ MPa

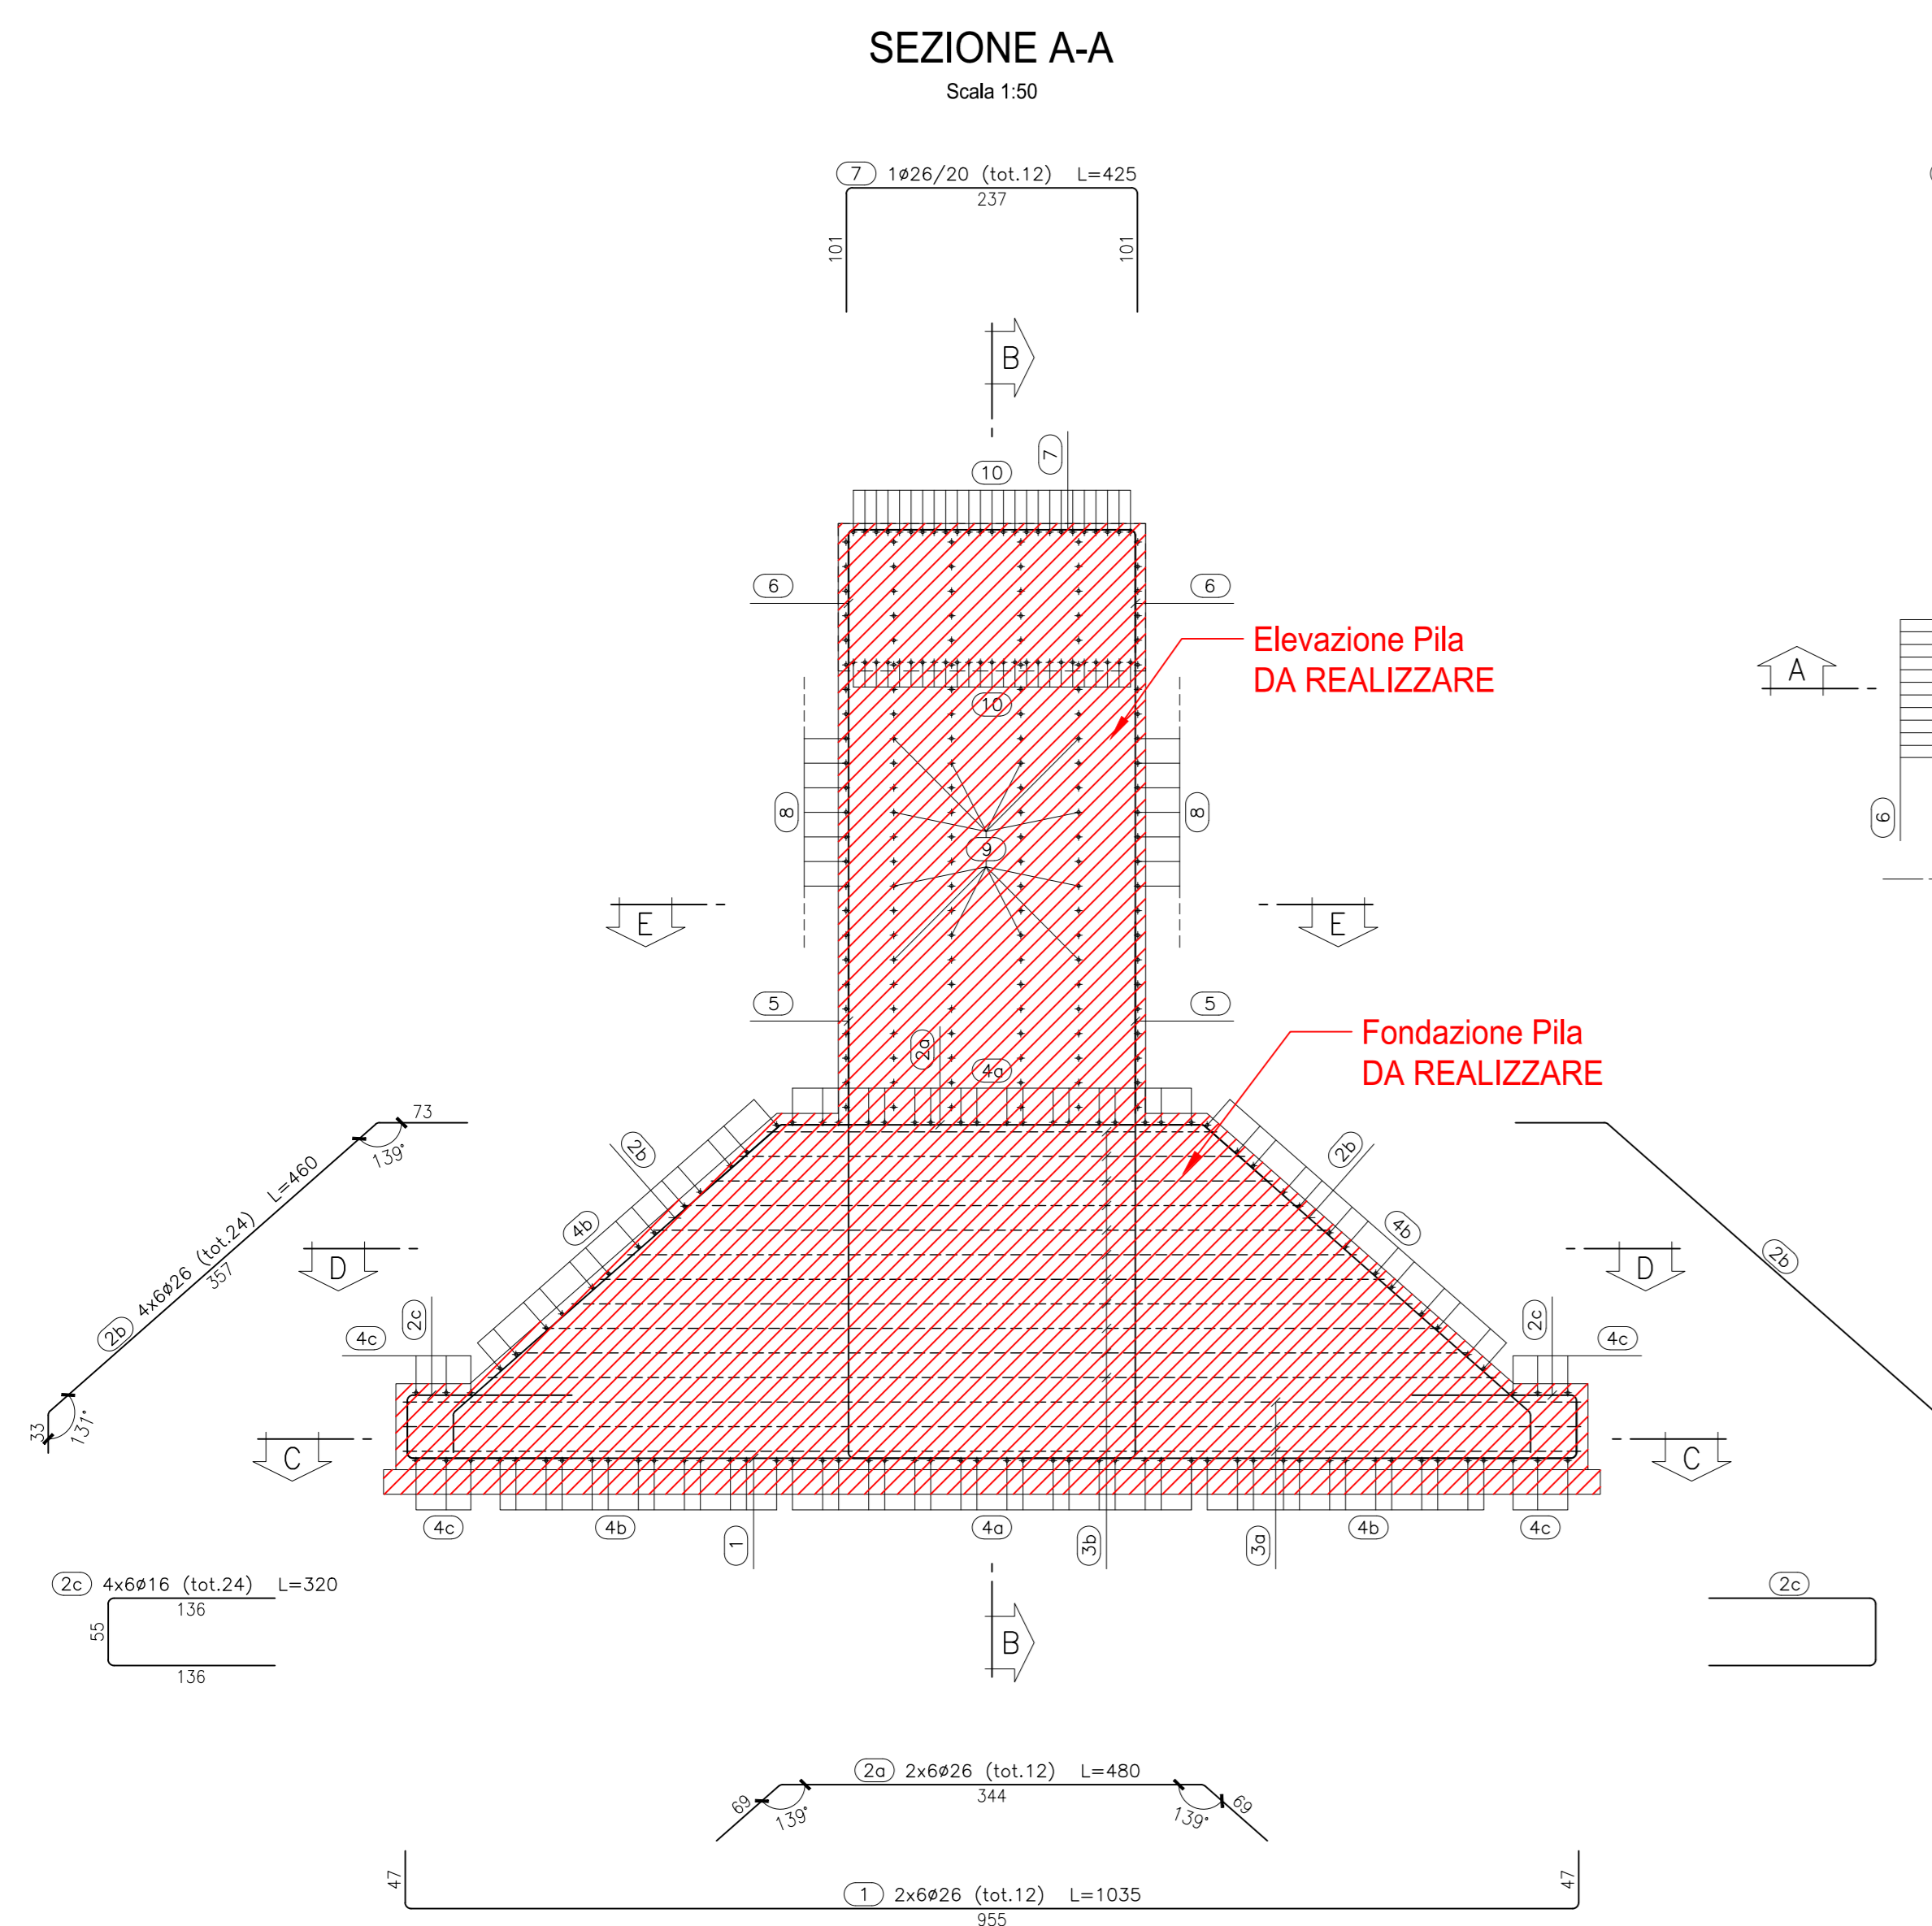

PARTICOLARE FERRI DI SPICCATO Scale 1:25




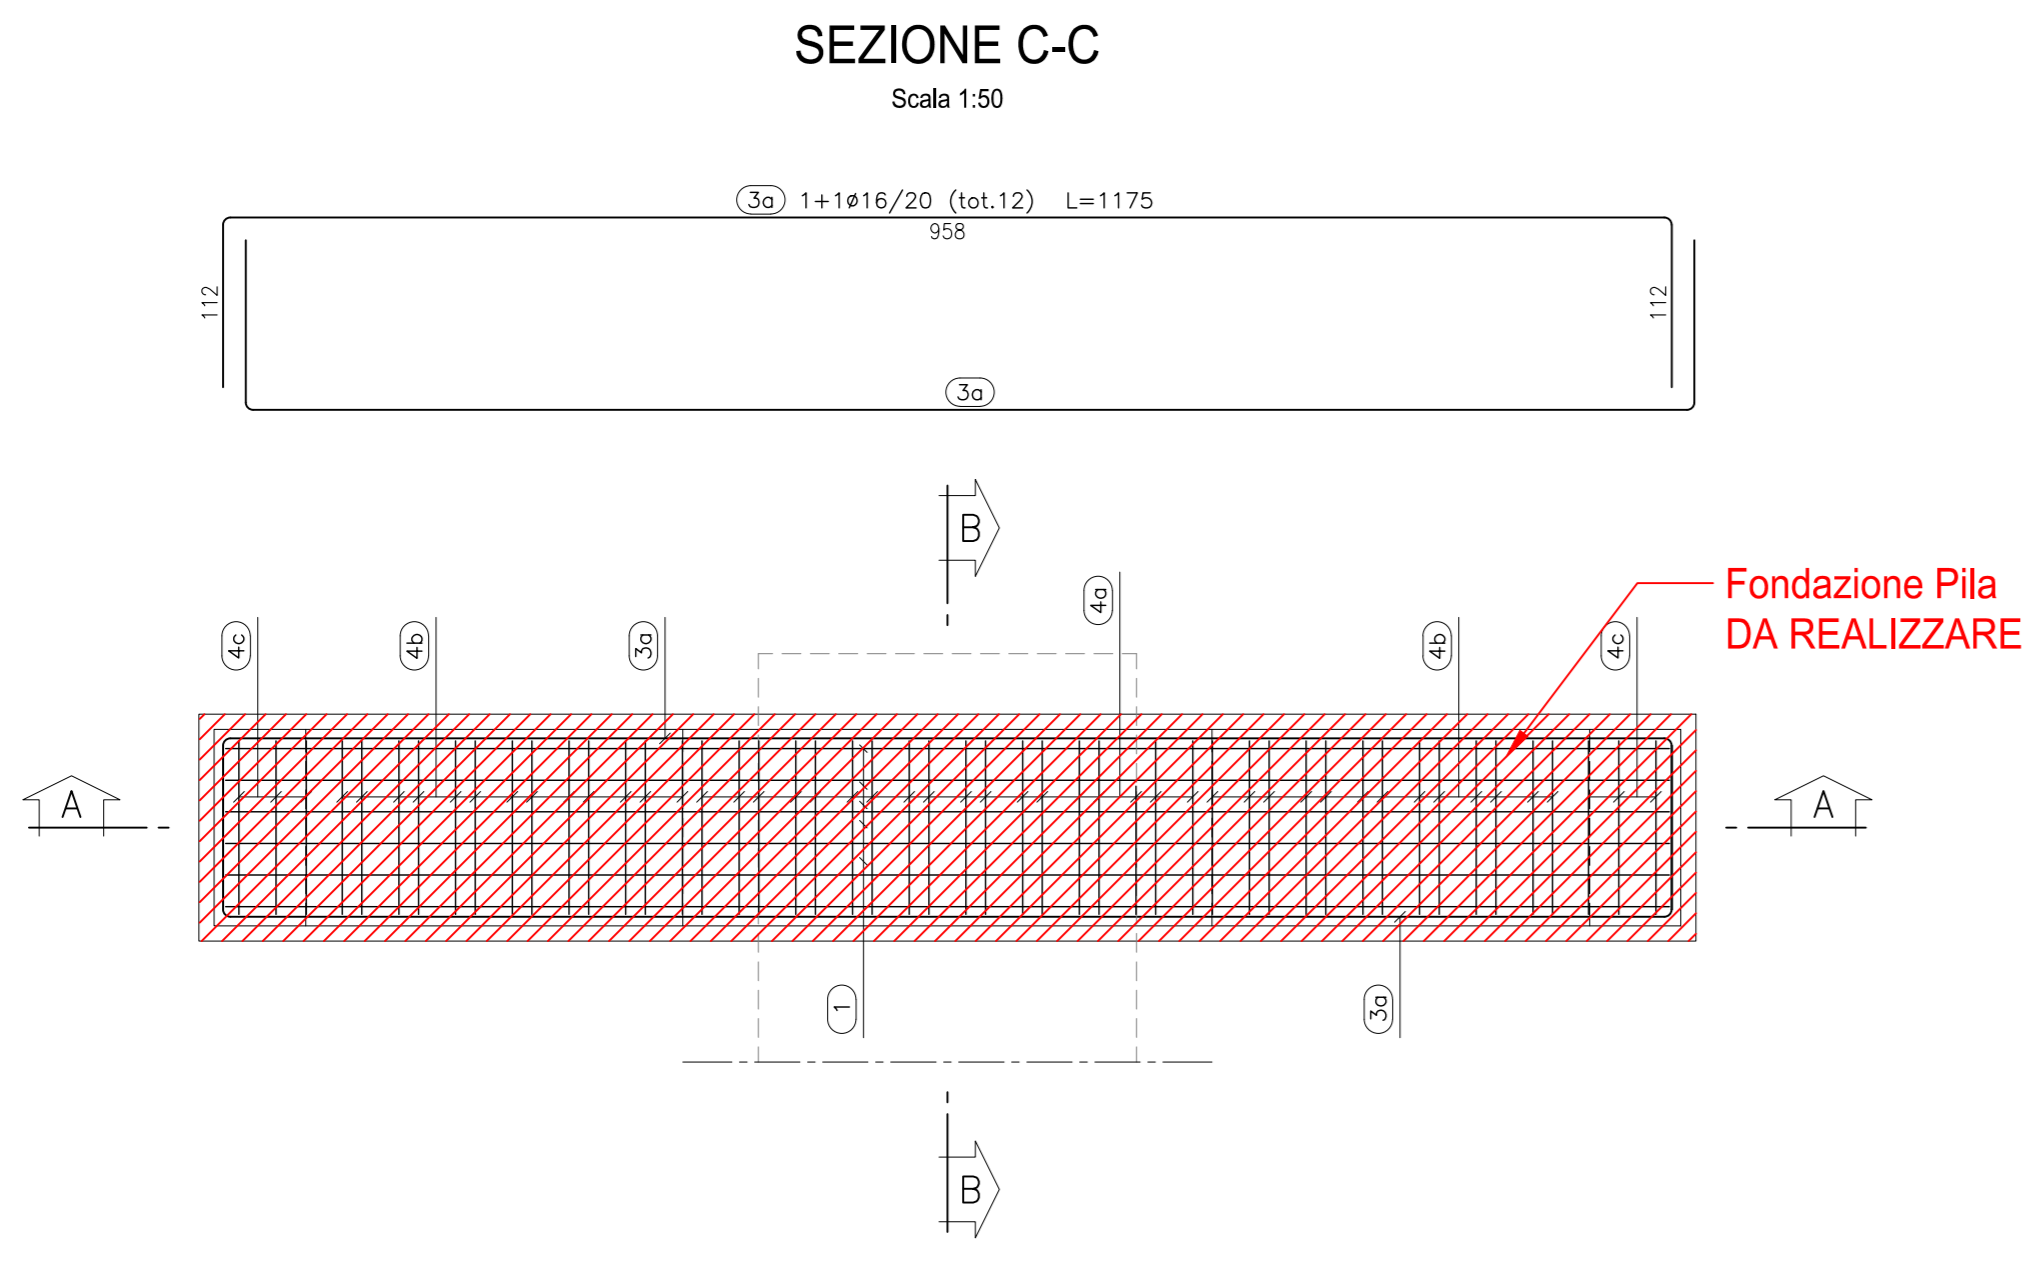


TABELLA FERRI DA POSARE						
Pos.	Ø (mm.)	L. (cm.)	Q.tà	L. TOT. Ø 16 (ml.)	L. TOT. Ø 26 (ml.)	
1	26	1035	6	62.10		
2a	26	480	6	28.80		
2b	26	480	24	110.40		
2c	16	320	24	76.80		
3a	16	1175	6	76.50		
3b	16	808	22	177.76		
4a	16	495	72	356.40		
4b	16	393	104	408.72		
4c	16	275	24	66.00		
5	26	520	36	187.20		
6	26	535	140	749.00		
7	26	425	12	51.00		
8	16	465	96	446.40		
9	16	150	192	288.00		
10	26	825	50	412.50		
11	16	445	44	195.80		
12	16	140	88	123.20		
				Ø 16	Ø 26	
				Lunghezze totali per Ø (ml.)	2269,58	1601,00
				Peso Unità Lunghezza (Kg./ml.)	1,5763	4,1678
				Pesi totali per Ø (Kg.)	3487,46	6672,64
				Peso totale (Kg.)	10 160,10	

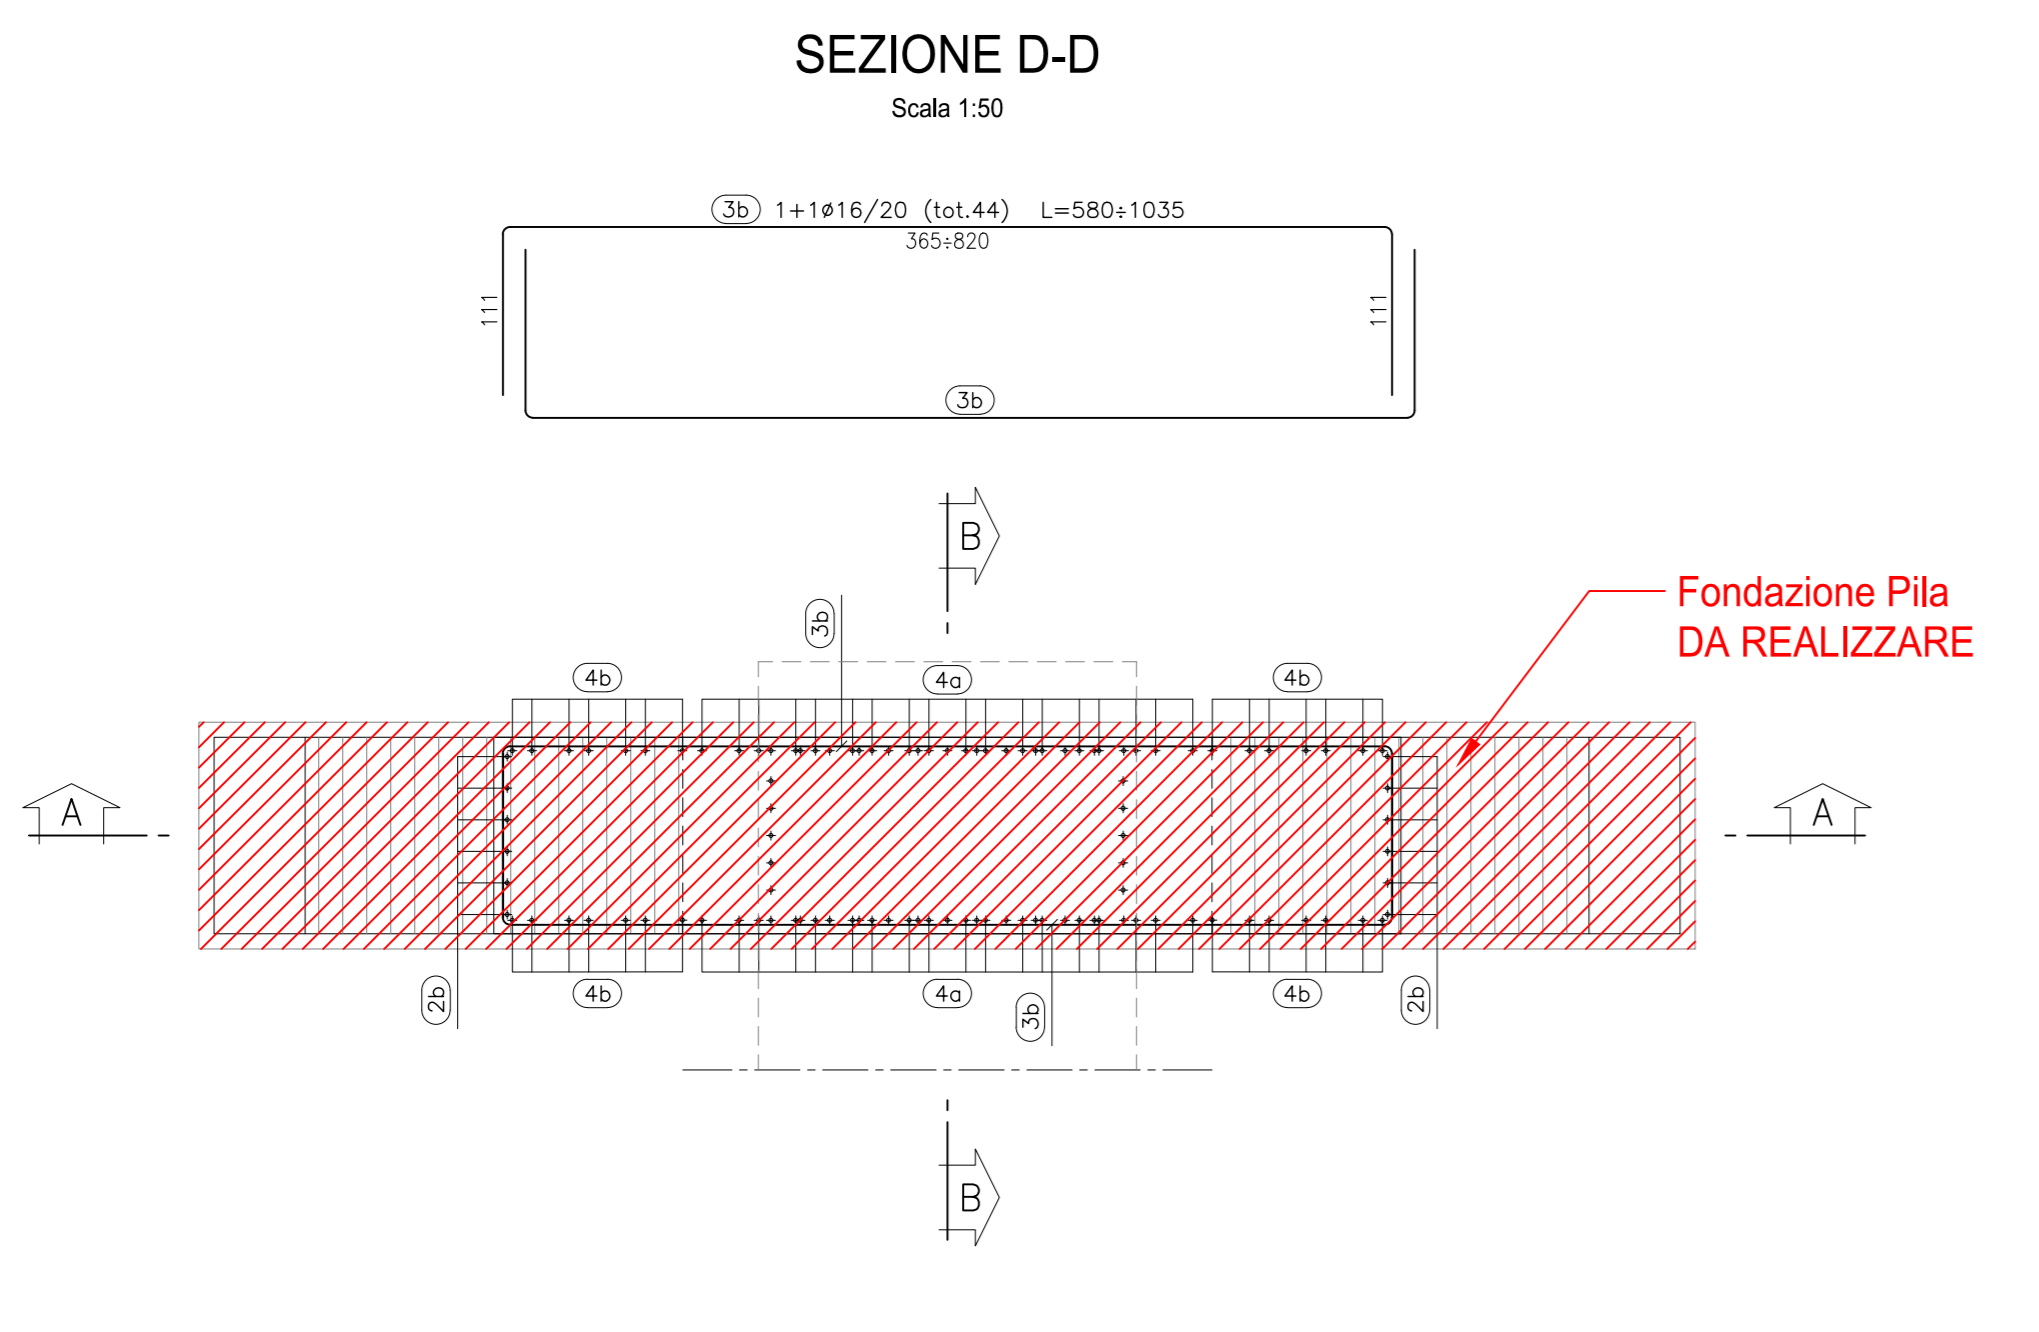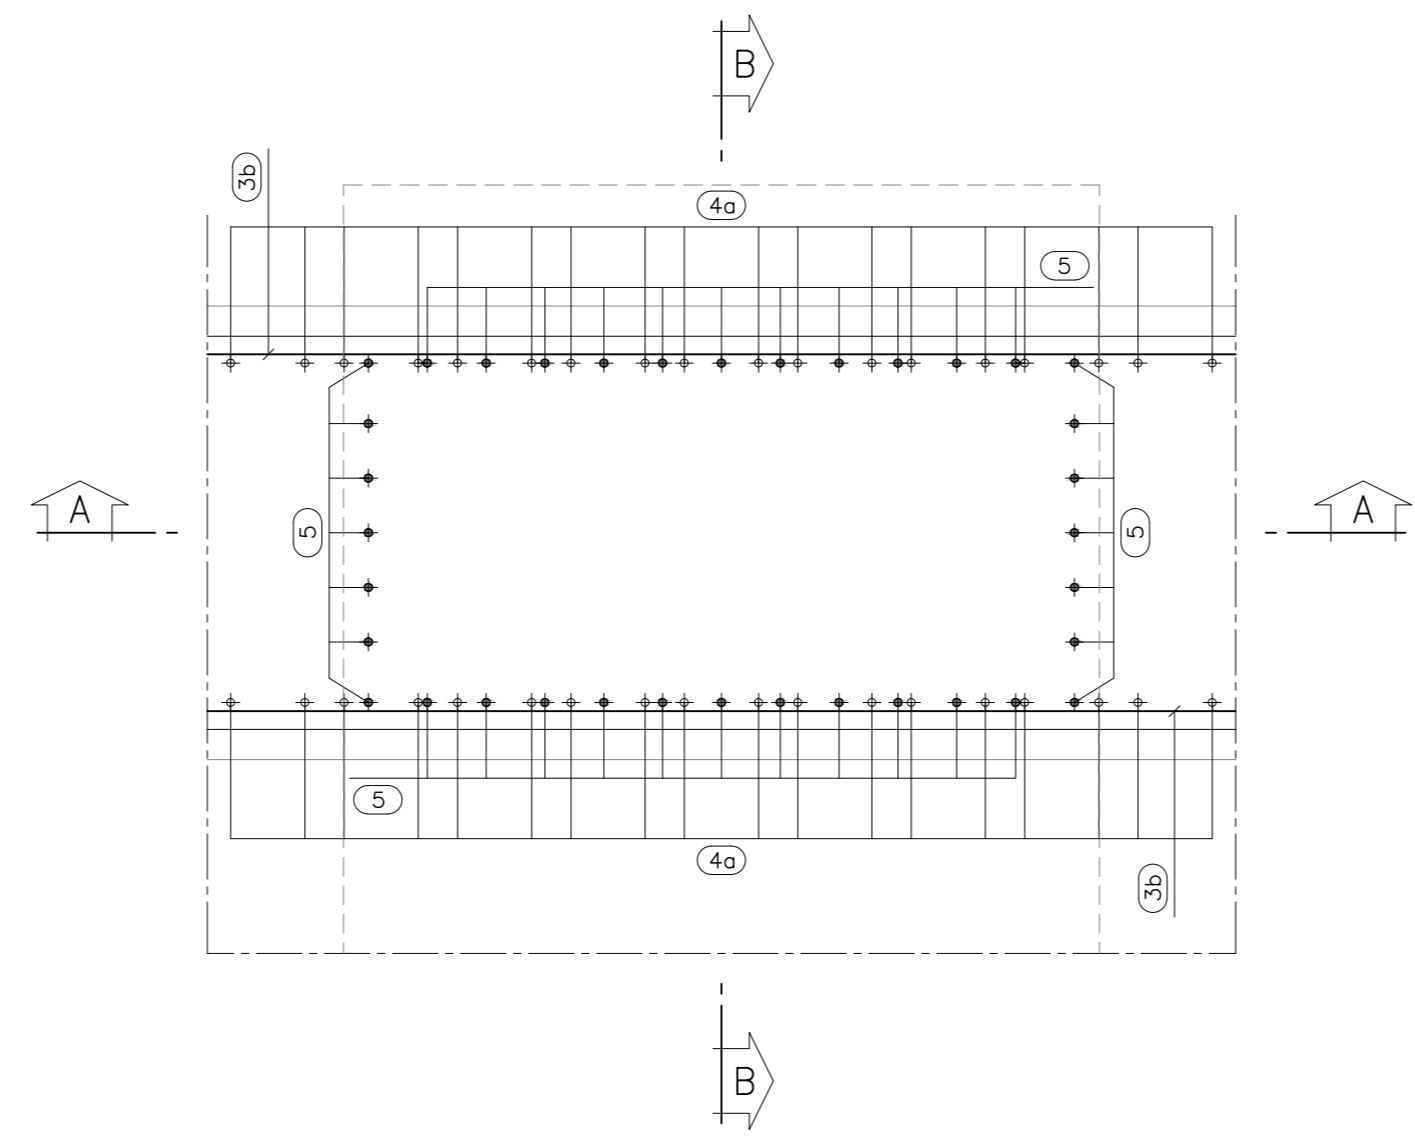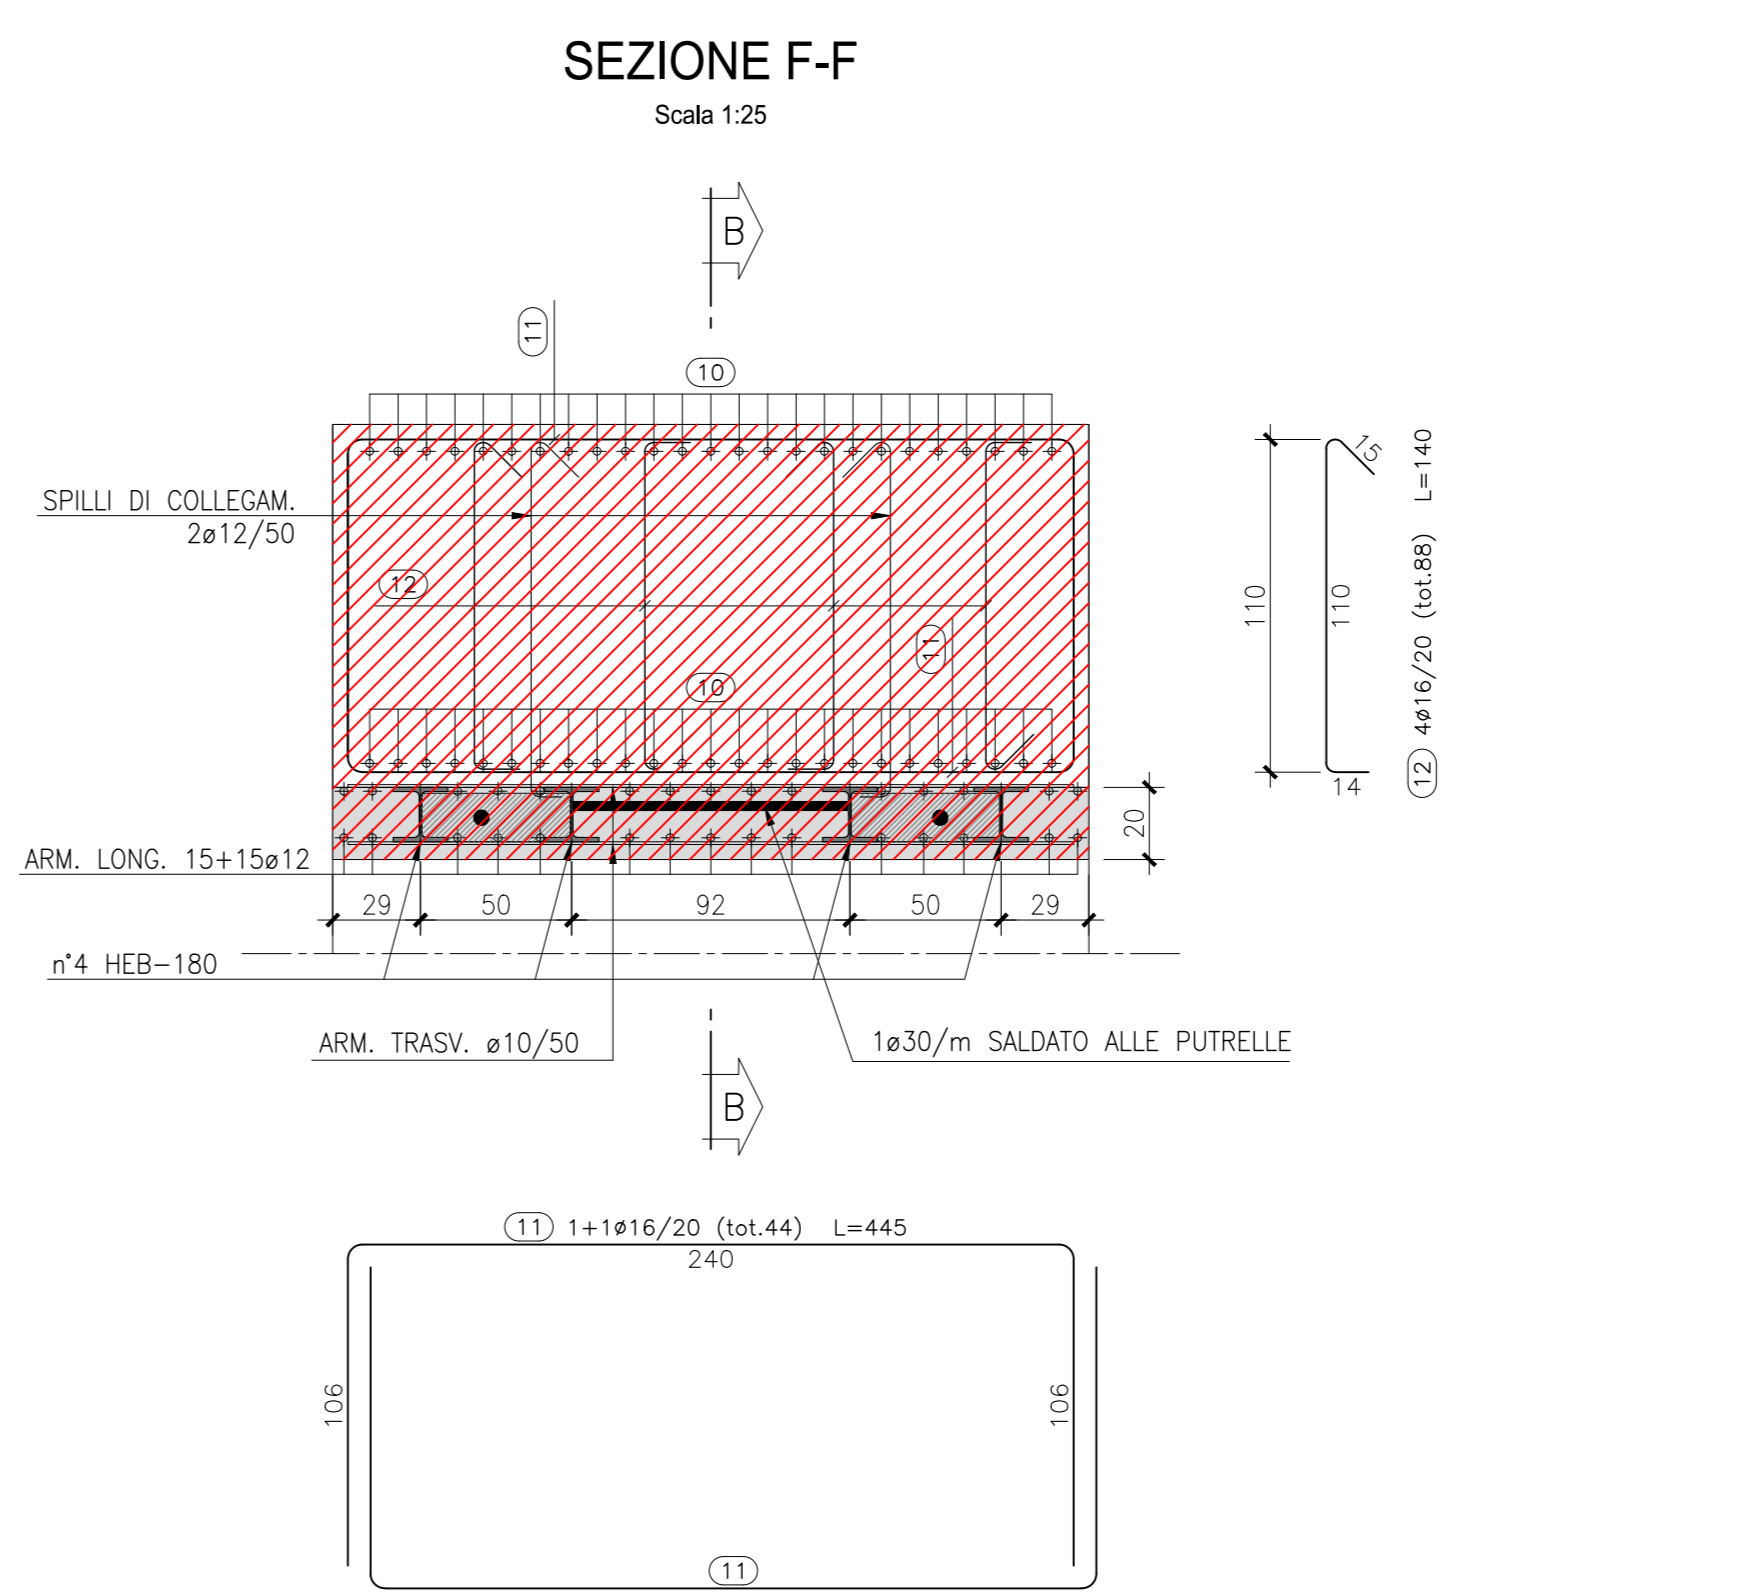

Parti d'opera da realizzare

NOTA
La parte di struttura ancora da realizzare è indicata nella tavola V04V112STRCP02_C.

Il presente elaborato, per le parti d'opera già realizzate, fa riferimento ai contenuti presenti negli elaborati di As-Built forniti dalla stazione appaltante (Ref.: P00V111STRCP06_N)

LEGGENDA MISURE FERRI

DIAMETRO BARRA (Ø)	DIAMETRO MANDRINO (Dm)
≤ 16	40
> 16	70

NOTA BENE: LE MISURE PARZIALI INDICATE SULLA BARRA RAPPRESENTANO LA GEOMETRIA ESTERNA DELLA SAGOMA, LA LUNGHEZZA TOTALE DELLA BARRA RAPPRESENTA LO SVILUPPO COMPLESSIVO MISURATO LUNGO L'ASSE BARICENTRICO

RELATIVAMENTE ALLA PILA 'P8N' A CAVALLETTO RISULTANO ESEGUITI SOLO I MICROPALI DI SOTTOFONDAZIONE SUL LATO VIADOTTO SALT, MENTRE SUL LATO OTO MELARA RISULTANO ESEGUITE SOLO LA SOTTOFONDAZIONE E LA FONDAZIONE TRAPEZOIDALE.

ANAS S.p.A.
Direzione Progettazione e Realizzazione Lavori

VARIANTE ALLA S.S.1 AURELIA (AURELIA BIS)
VIABILITA' DI ACCESSO ALL' HUB PORTUALE DI LA SPEZIA
INTERCONNESSIONE TRA I CASELLI DELLA A-12 E IL PORTO DI LA SPEZIA
3° LOTTO TRA FELETTINO E IL RACCORDO AUTOSTRADALE

PROGETTO ESECUTIVO DI STRALCIO E COMPLETAMENTO C - 3° TRATTO

PROGETTO ESECUTIVO **GE265**

VEDI IL RESPONSABILE DEL PROCEDIMENTO: Ing. Fabrizio CARPONE
RESPONSABILE DELL'INTERAGAZIONE DELLE PRESTAZIONI SPECIALISTICHE: Ing. Alessandro ROJNO
PROGETTISTA SPECIALISTA: Ing. Paolo Alberto COLETTI
IL COORDINATORE DELLA SICUREZZA IN FASE DI PROGETTAZIONE: Dott. Domenico TRIBBOLI

OPERE MAGGIORI
SVINCOLO DI MELARA
VIADOTTO RAMPA 'N'
ARMATURA PILA: 'P8N'

CODICE PROGETTO	NOME FILE	REVISIONE	SCALA:
PROGETTO	LIV. PROG. N. PROG.		
DPGE0265 E	CODICE ELAB.	V04V112STRAR02	C
			1:50 - 1:25

C	REVISIONE A SEGUITO ISTRUTTORIA ANAS	Dicembre 2021	G. Naretto	A. Rodino	D. Morgera
B	REVISIONE A SEGUITO ISTRUTTORIA ANAS	Ottobre 2021	G. Naretto	A. Rodino	D. Morgera
A	EMISIONE	Marzo 2021	G. Naretto	A. Rodino	D. Morgera
REV.	DESCRIZIONE	DATA	REDATTO	VERIFICATO	APPROVATO