



PIANTA

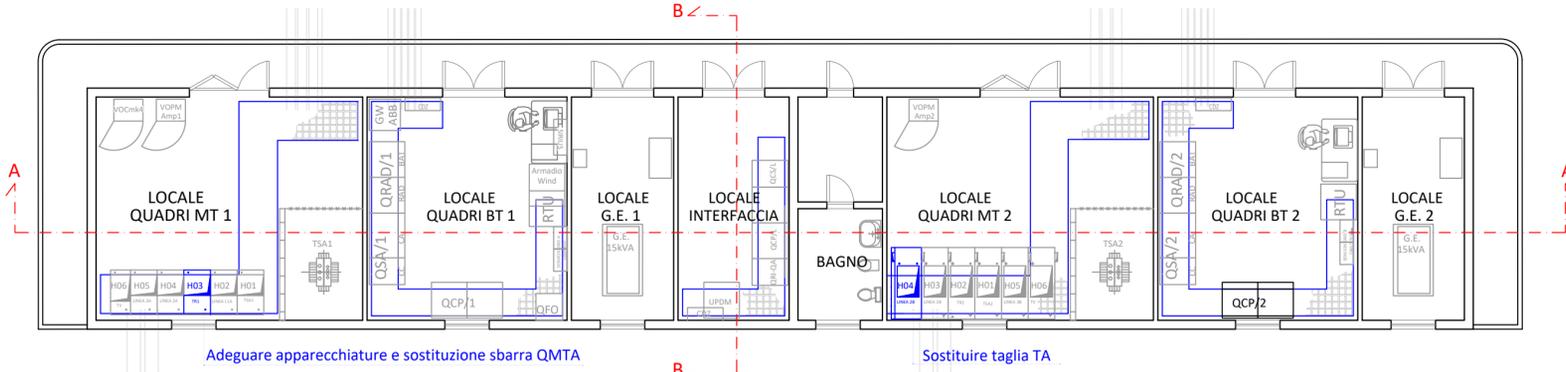


LEGENDA

— Modifiche di progetto interne all'edificio Utente


NOTA BENE  
 QUOTE da As Built  
 \* La vasca arrivo cavi MT (vano tecnico) dovrà necessariamente avere un h minima di 50 cm

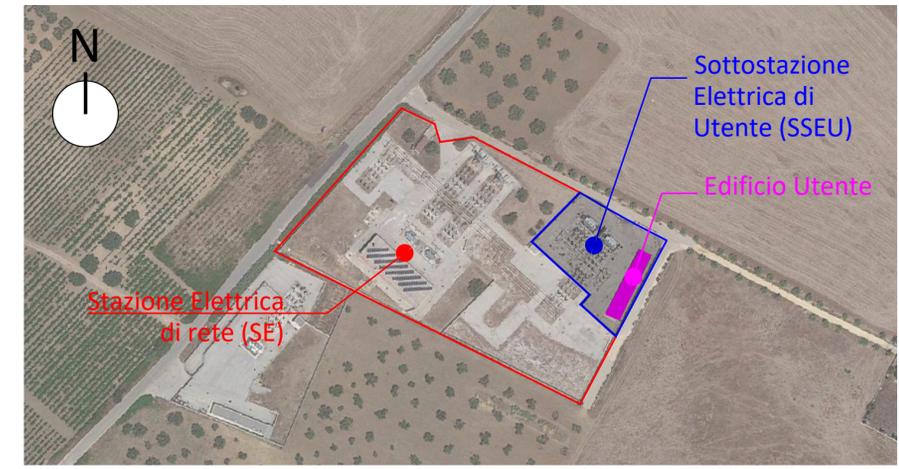


KEYPLAN 1:200.000

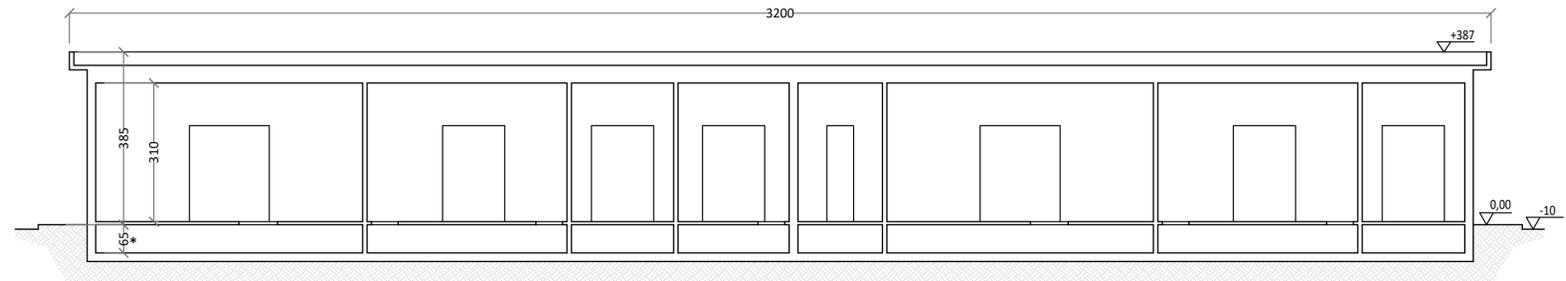


SEZIONE A-A

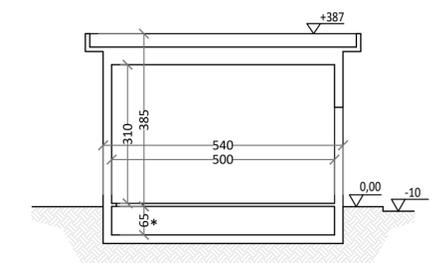


SEZIONE B-B

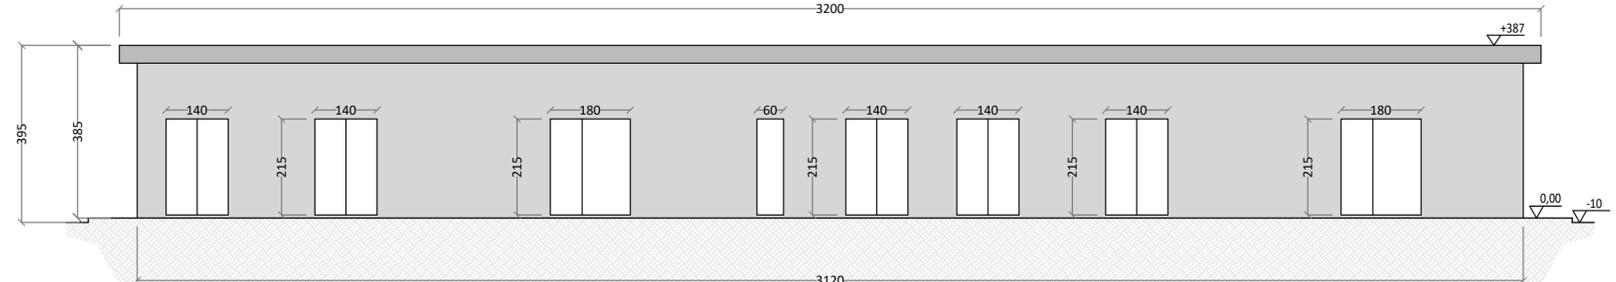


PROSPETTO NORD

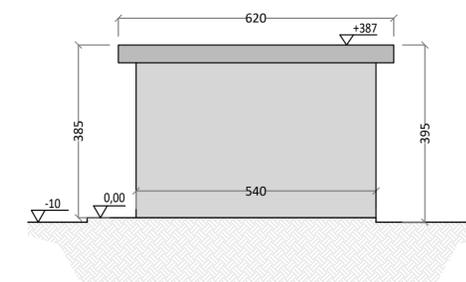

PROSPETTO OVEST

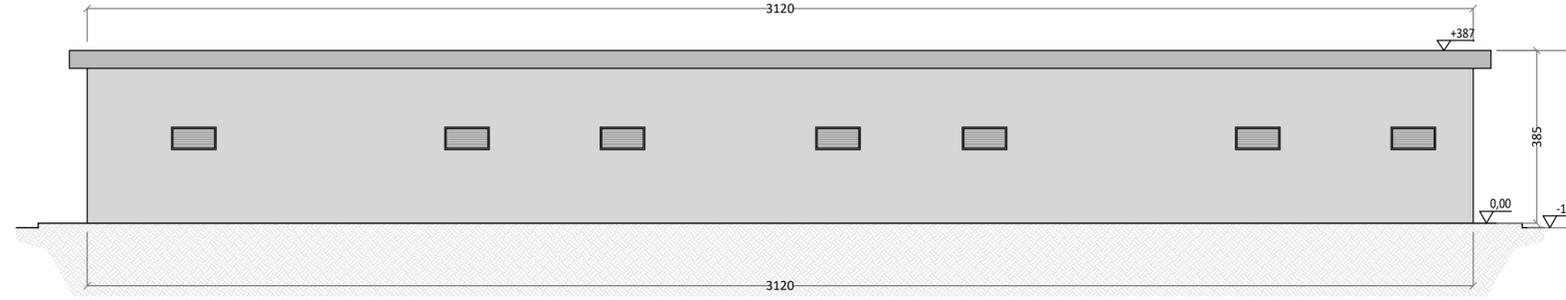

PROSPETTO SUD

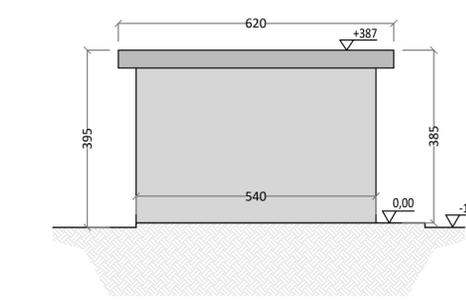

PROSPETTO EST

REGIONE SICILIANA  
 Comune di Mazara del Vallo  
 Provincia di Trapani

PROPONENTE:  
 VRG Wind 060 S.r.l.  
**VRG wind 060**



PROGETTO:  
 Integrale Ricostruzione del Parco Eolico "VRG Wind 060"  
 ubicato nel Comune di Mazara del Vallo (TP)

Elaborato: G.6  
 Formato (750 x 420 mm)  
 Numero foglio (1 di 1)  
 scala 1:100

Progetto definitivo  
 Elaborato:  
 Stazione elettrica MT/AT: particolari edificio utente

I progettisti

\_\_\_\_\_ Firma \_\_\_\_\_ Firma \_\_\_\_\_ Firma \_\_\_\_\_ Firma \_\_\_\_\_

REV	DATA	PREPARATO	CONTROLLATO	APPROVATO	
1	27/12/2022	Ingegneria Progetti	Fichtner	VRG Wind 060 S.r.l.	Job: F614