
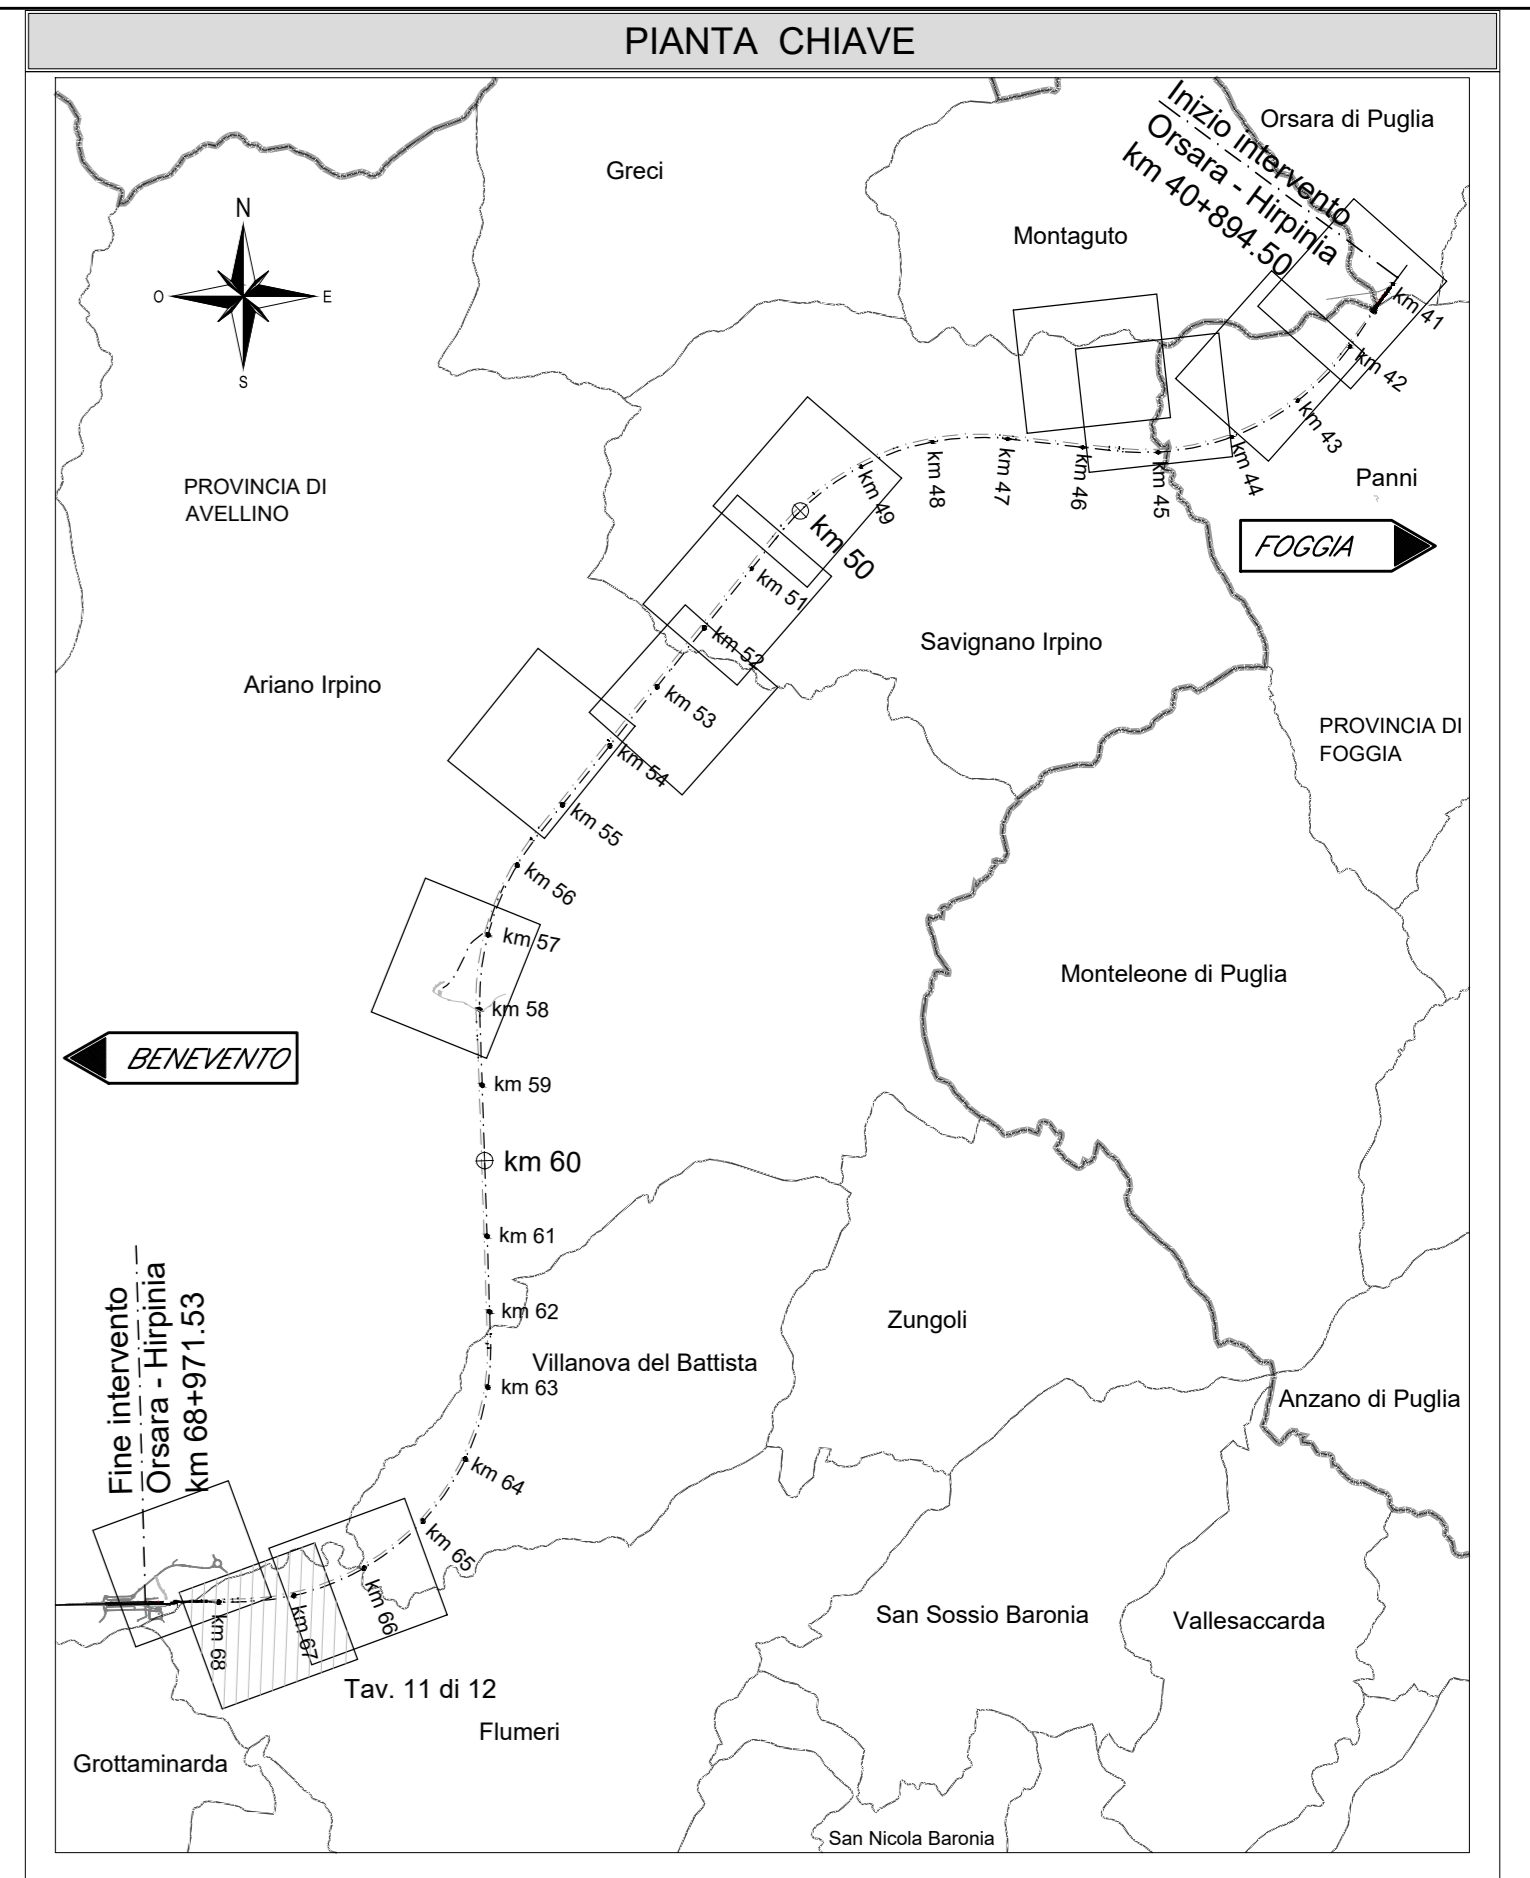


AREE DI OCCUPAZIONE TEMPORANEA PREVISTA DA P.E.	
NOME CANTIERE DI RIFERIMENTO	AREA (m ²)
AT01.1	2583,70
CO02.1	2852,60
NV01.1	6380,10
AS02.1	30818,10
AS03.1	15627,60
CO03.1	18644,10
CB01.1	37223,30
AS04.1	62512,20
AT04.1	3102,00
CB02.1	9003,10
AS07.1	14435,00
CO08.1	17188,50
CO07.1	9393,50
NV02.1	9911,00
CO08.1	4692,16
AR01.1	2058,00
AS08.1	48094,50
CO09.1	123308,90
CB03.1	30863,20
TOTALE:	474381,76
AREA DI ESPROPRIO PREVISTA DA P.E.	
NOME CANTIERE DI RIFERIMENTO	AREA (m ²)
IN01.1	1280,80
TOTALE:	1280,80

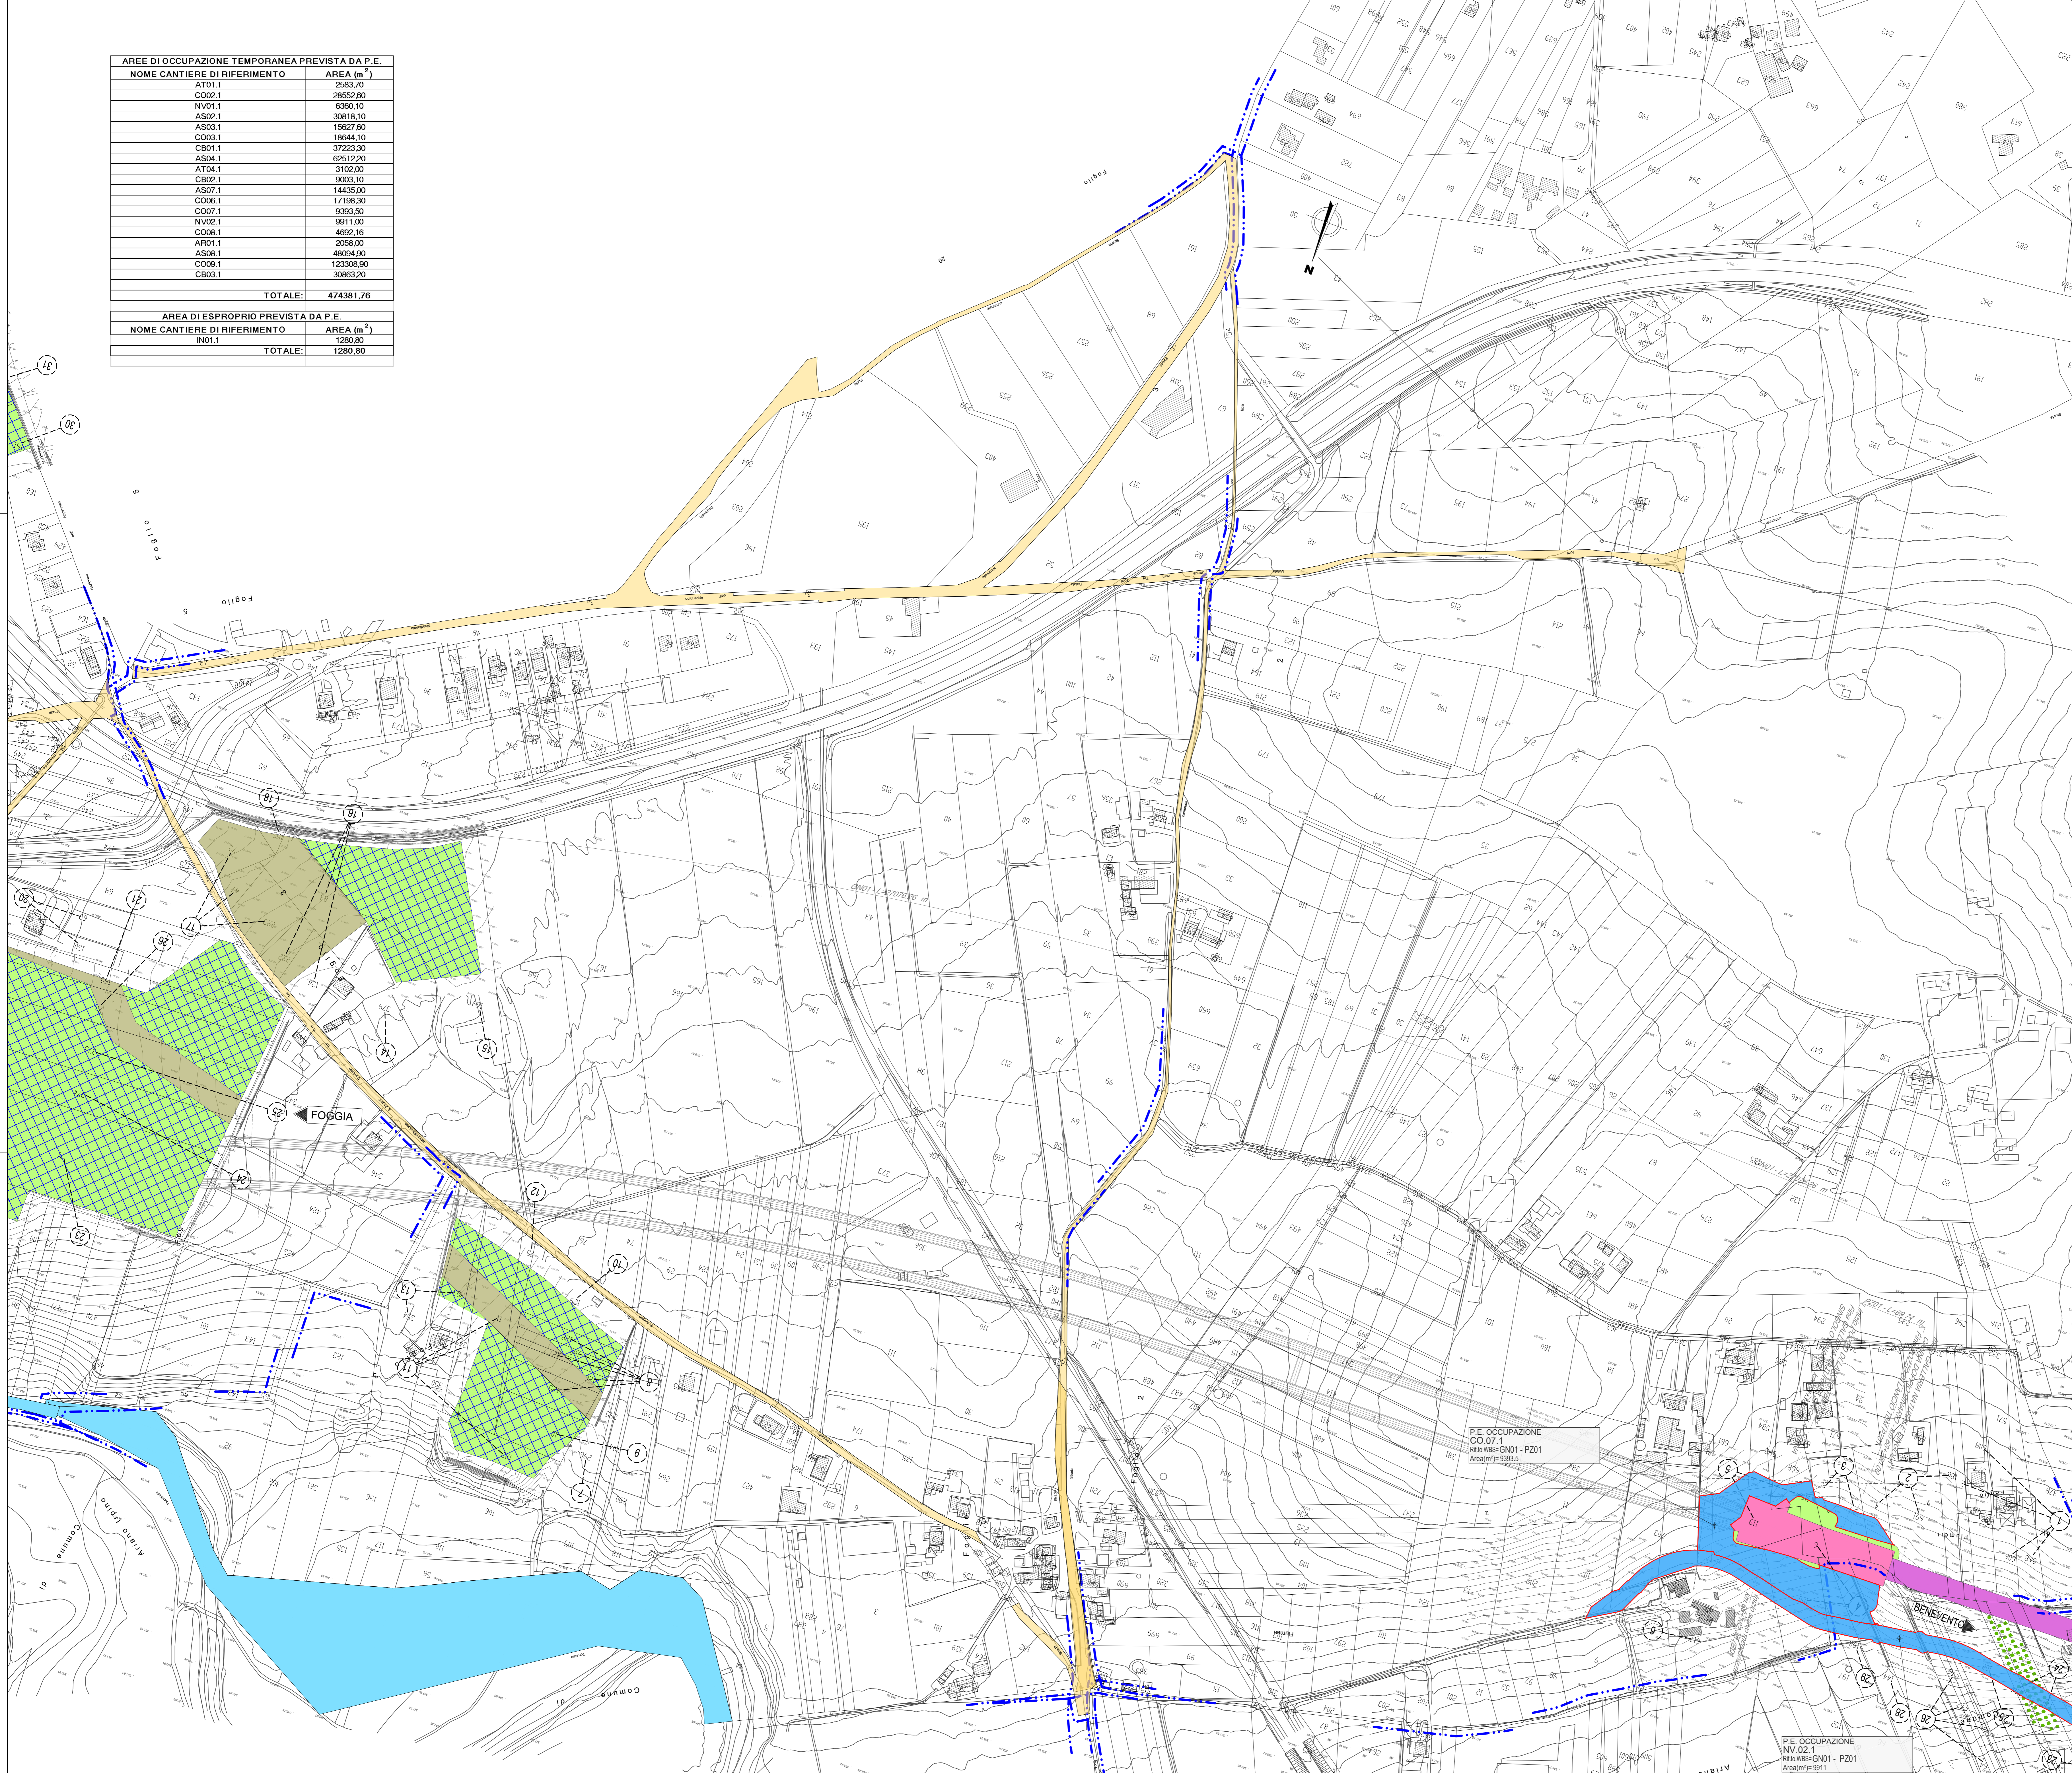

LEGENDA	
TIPOLOGIA DI AREA Area di Cantiere di riferimento Reliqui/WBS/NOVE WBS Area(m ²): AREA	TIPOLOGIA DI AREA : P.E. AREE DI OCCUPAZIONE TEMPORANEA RICHIESTE PER PROGETTO ESECUTIVO	
<p>Ubicazione Area di occupazione temporanea</p> <p>LEGENDA AREE</p> <table border="1"> <thead> <tr> <th>SIMBOLO</th> <th>DESCRIZIONE</th> </tr> </thead> <tbody> <tr><td>[Blue box]</td><td>AREE DI OCCUPAZIONE TEMPORANEA PREVISTE NEL P.E.</td></tr> <tr><td>[Red box]</td><td>AREE DI ESPROPRIO AGGIUNTIVE PREVISTE NEL P.E.</td></tr> <tr><td>[Green box]</td><td>OCCUPAZIONE PREVISTA NEL P.D. NON PIU' NECESSARIA</td></tr> <tr><td>[Red line]</td><td>PERIMETRO AREE IN OCCUPAZIONE TEMP. O ESPROPRIO PREVISTE NEL P.E.</td></tr> <tr><td>[Blue dashed line]</td><td>SCARICHI ACQUE DI PRIMA PIOGGIA E ALTRE, CANALE O TRATTO DI CONDOTTA</td></tr> </tbody> </table> <p>LEGENDA AREE GIA' CENSITE ED OGGETTO DEL PROGETTO DEFINITIVO</p> <table border="1"> <tbody> <tr><td>[Grey box]</td><td>SEDE ATTUALE FERROVIA</td><td>[Yellow box]</td><td>DEMOLIZIONI</td></tr> <tr><td>[Pink box]</td><td>ESPROPRIAZIONI PER NUOVA SEDE FERROVIARIA E SUE DIPENDENZE</td><td>[Orange box]</td><td>STRADE ESISTENTI</td></tr> <tr><td>[Brown box]</td><td>ESPROPRIAZIONI PER DEVIAZIONI DI STRADE, PARCHEGGI, CANALI, FOSSI</td><td>[Blue box]</td><td>CORSI D'ACQUA</td></tr> <tr><td>[Light blue box]</td><td>ESPROPRIAZIONI PER OPERE DI MITIGAZIONE AMBIENTALE</td><td>[Dark grey box]</td><td>AREE OGGETTO DI ALTRO INTERVENTO</td></tr> <tr><td>[Green box]</td><td>RELIQUATI</td><td>[White box]</td><td>FABBRICATI</td></tr> <tr><td>[Purple box]</td><td>ASSERVIMENTI</td><td>[Circle with N]</td><td>NUMERO DI PIANO</td></tr> <tr><td>[Light green box]</td><td>OCCUPAZIONE TEMPORANEA NON PREORDINATA ALL'ESPROPRIO</td><td>[Dashed line]</td><td>CONFINI PARTICELLA</td></tr> <tr><td>[Light purple box]</td><td>ASSERVIMENTI PER MITIGAZIONE AMBIENTALE</td><td>[Blue dashed line]</td><td>LIMITI FOGLIO DI MAPPA</td></tr> <tr><td>[Green grid box]</td><td>AREE DA SOTTOPORRE AD OCCUPAZIONE TEMPORANEA (ED ADIBIRE A DEPOSITO TEMPORANEO DEI MATERIALI DA SCAVO) QUALORA VENISSE A MANCARE TEMPORANEAMENTE LA DISPONIBILITA' DI UNO O PIU' SITI DI CONFERIMENTO TRA QUELLI INDIVIDUATI NEL PIANO DI UTILIZZO DELLE TERRE</td><td></td><td></td></tr>

COMMITTENTE: **RFI** GRUPPO FERROVIE DELLO STATO ITALIANO

DIREZIONE LAVORI: **ITALFERR** GRUPPO FERROVIE DELLO STATO ITALIANO

APPALTA TORE: **CONSORZIO HIRPINIA - ORSARA AV**

CONSORZIO: **webuild Italia** **PIZZAROTTI**

PROGETTAZIONE: **ROCK SOL** **NET** **OPINI** **GCF**

MANDATARIA: **NET** **OPINI** **GCF**

PROGETTO ESECUTIVO

ITINERARIO NAPOLI - BARI RADDOPPIO TRATTA APICE - ORSARA II LOTTO FUNZIONALE HIRPINIA - ORSARA CANTIERIZZAZIONE GENERALE

Planimetria con indicazione delle aree di occupazione temporanea per P.E.
Tavola 11 di 12

APPALTA TORE	DIRETTORE DELLA PROGETTAZIONE	PROGETTISTA
Consorzio HIRPINIA - ORSARA AV Il Direttore Tecnico Ing. F. M. Garavito 08/06/2022	Il Responsabile integrazione fra le varie prestazioni specialistiche Ing. G. Casarini	NET Ing. R. Zanoni

COMMESSA	LOTTO	FASE	ENTE	TIPO DOC.	OPERA/DISCIPLINA	PROGR.	REV.	SCALA:
I	F3A	02	E	ZZ	P6	CA	0000	023 B 1:2000

Rev.	Descrizione	Redatto	Data	Verificato	Data	Approvato	Data	Autorizzato Data
A	C.06.00 - Emersione 100g	A. Calò	06/03/22	F. Cervellini	06/03/22	C. Zecchi	06/03/22	Ing. R. Zanoni
B	C.06.01 - A valle del cantiere 100g	A. Calò	06/03/22	F. Cervellini	06/03/22	C. Zecchi	06/03/22	

File: IP3402E2P8CA000023B.dwg n. Esib.: