


| AREE DI OCCUPAZIONE TEMPORANEA PREVISTA DA P.E. |                        |
|---|------------------------|
| NOME CANTIERE DI RIFERIMENTO                    | AREA (m <sup>2</sup> ) |
| AT01.1  | 2583,70                |
| CO02.1  | 28552,60               |
| NV01.1  | 6390,10                |
| AS02.1  | 30818,10               |
| AS03.1  | 15627,80               |
| CO03.1  | 18644,10               |
| CB01.1  | 37223,30               |
| AS04.1  | 62512,20               |
| AT04.1  | 3102,00                |
| CB02.1  | 9003,10                |
| AS07.1  | 14435,00               |
| CO06.1  | 17198,30               |
| CO07.1  | 9393,50                |
| NV02.1  | 9911,00                |
| CO08.1  | 4692,16                |
| AP01.1  | 2058,00                |
| AS08.1  | 48094,90               |
| CO09.1  | 123308,90              |
| CB03.1  | 30863,20               |
| <b>TOTALE:</b>                                  | <b>474381,76</b>       |

| AREA DI ESPROPRIO PREVISTA DA P.E. |                        |
|------------------------------------|------------------------|
| NOME CANTIERE DI RIFERIMENTO       | AREA (m <sup>2</sup> ) |
| IN01.1                             | 1280,80                |
| <b>TOTALE:</b>                     | <b>1280,80</b>         |

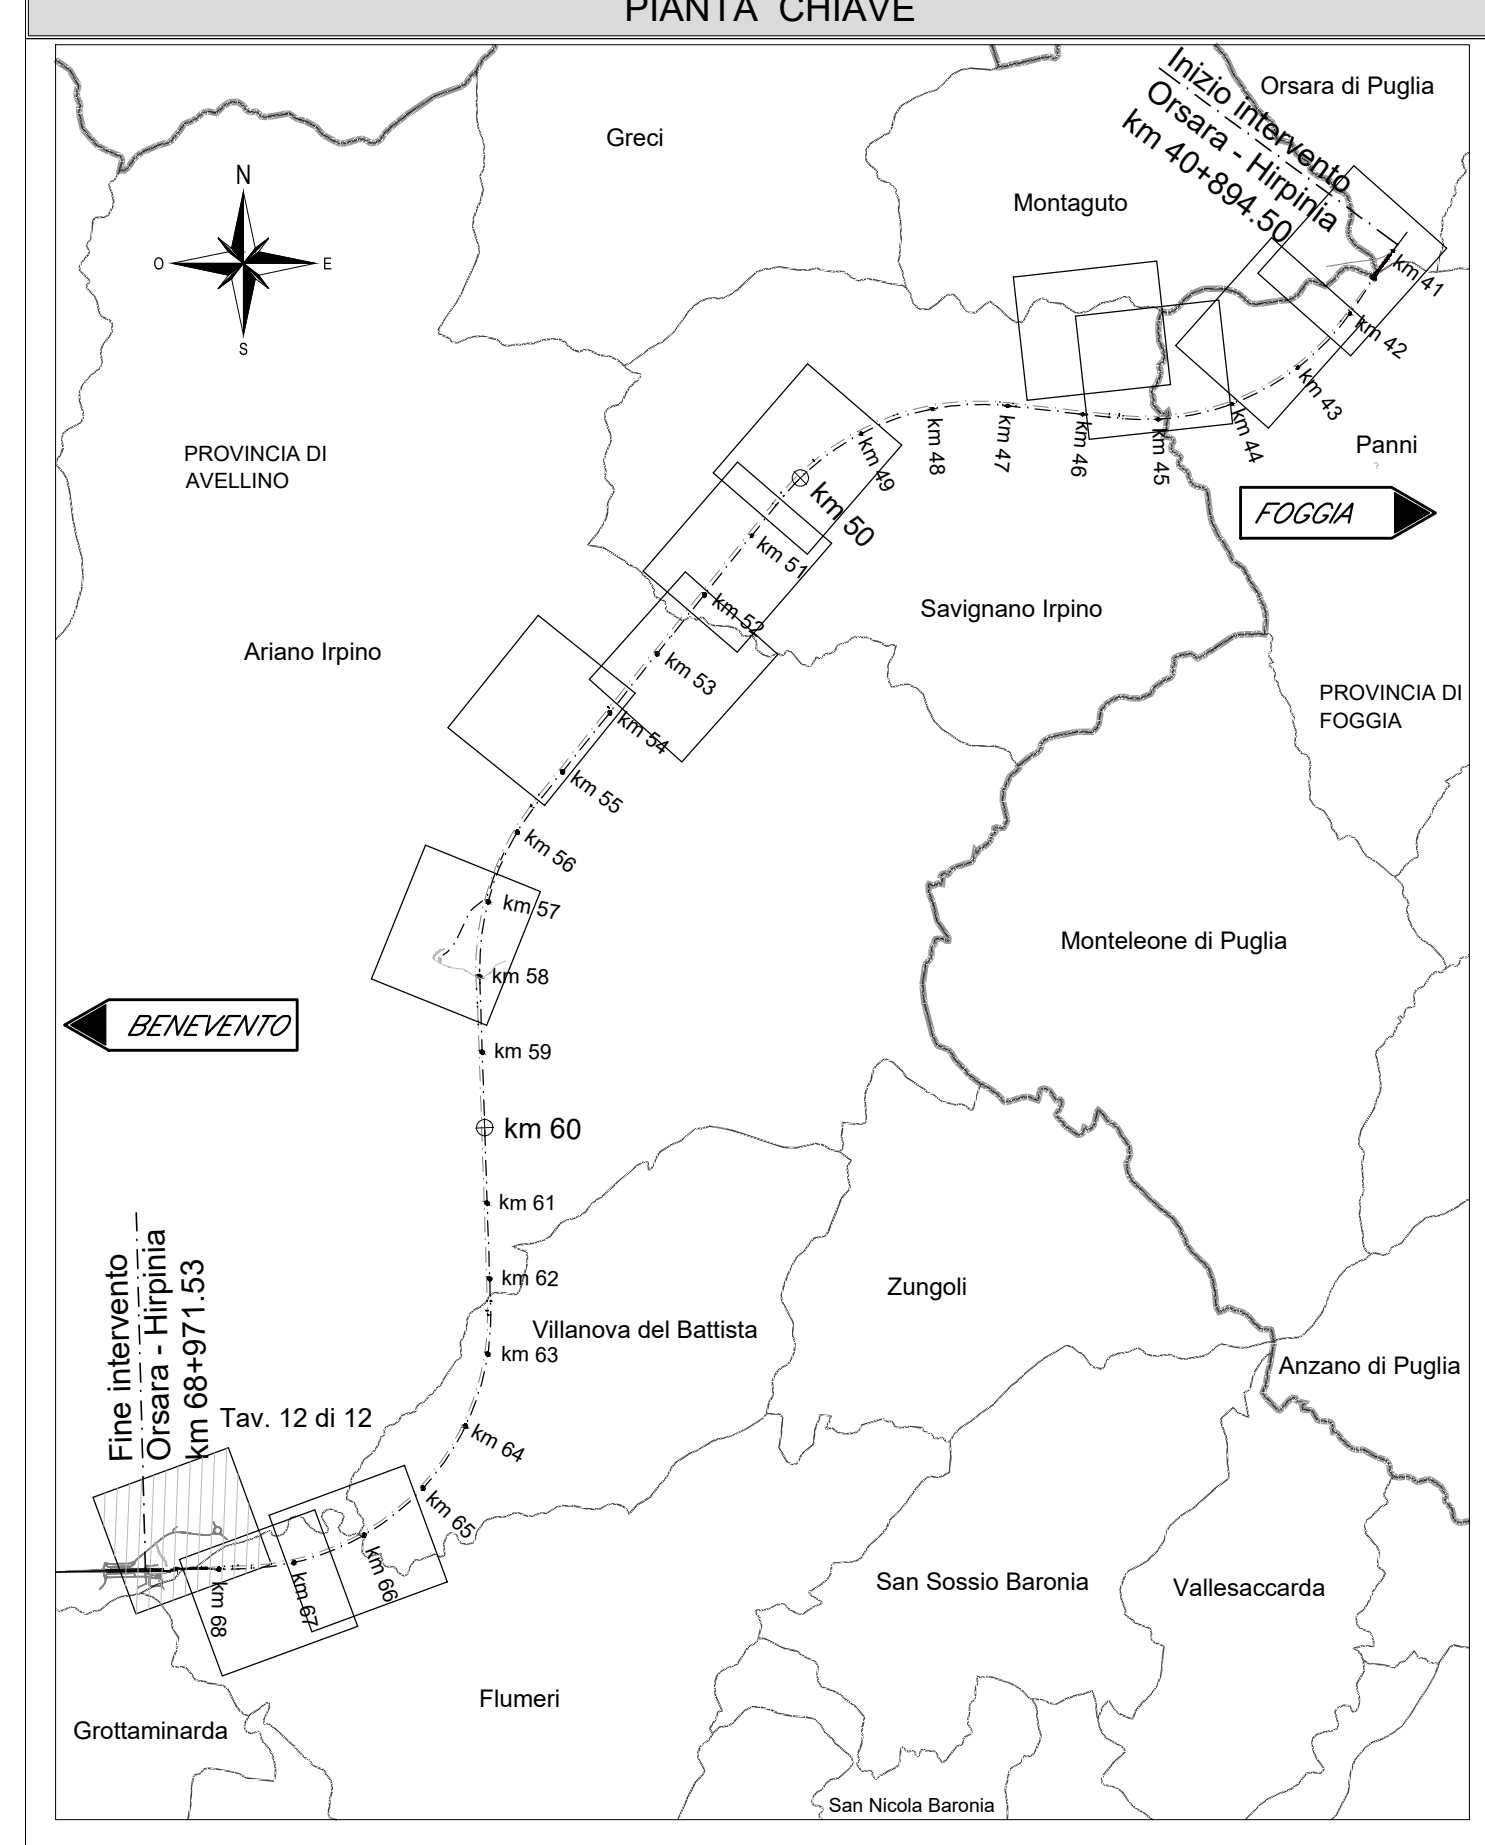

| LEGGENDA   | |
|---|
| TIPOLOGIA DI AREA<br>Area di Cantiere di riferimento<br>Rif. WBS-GN01 - WBS<br>Area(m <sup>2</sup> ): AREA   | TIPOLOGIA DI AREA :<br>P.E. AREE DI OCCUPAZIONE TEMPORANEA RICHIESTE PER PROGETTO ESECUTIVO   | |
| <p>Ubicazione Area di occupazione temporanea</p> <p><b>LEGGENDA AREE</b></p> <table border="1"> <thead> <tr> <th>SIMBOLO</th> <th>DESCRIZIONE</th> </tr> </thead> <tbody> <tr><td>[Blue Box]</td><td>AREE DI OCCUPAZIONE TEMPORANEA PREVISTE NEL P.E.</td></tr> <tr><td>[Pink Box]</td><td>AREE DI ESPROPRIO AGGIUNTIVE PREVISTE NEL P.E.</td></tr> <tr><td>[Orange Box]</td><td>OCCUPAZIONE PREVISTA NEL P.D. NON PIU' NECESSARIA</td></tr> <tr><td>[Red Line]</td><td>PERIMETRO AREE IN OCCUPAZIONE TEMP. O ESPROPRIO PREVISTE NEL P.E.</td></tr> <tr><td>[Blue Dashed Line]</td><td>SCARICHI ACQUE DI PRIMA PIOGGIA E ALTRE, CANALE O TRATTO DI CONDOTTA</td></tr> </tbody> </table> <p><b>LEGGENDA AREE GIA' CENSITE ED OGGETTO DEL PROGETTO DEFINITIVO</b></p> <table border="1"> <tbody> <tr><td>[Grey Box]</td><td>SEDE ATTUALE FERROVIA</td></tr> <tr><td>[Pink Box]</td><td>ESPROPRIAZIONI PER NUOVA SEDE FERROVIARIA E SUE DIPENDENZE</td></tr> <tr><td>[Orange Box]</td><td>ESPROPRIAZIONI PER DEVIAZIONI DI STRADE, PARCHEGGI, CANALI, FOSSI</td></tr> <tr><td>[Green Box]</td><td>ESPROPRIAZIONI PER OPERE DI MITIGAZIONE AMBIENTALE</td></tr> <tr><td>[Purple Box]</td><td>RELIQUATI</td></tr> <tr><td>[Light Blue Box]</td><td>ASSERVIMENTI</td></tr> <tr><td>[Light Green Box]</td><td>OCCUPAZIONE TEMPORANEA NON PREORDINATA ALL'ESPROPRIO</td></tr> <tr><td>[Light Purple Box]</td><td>ASSERVIMENTI PER MITIGAZIONE AMBIENTALE</td></tr> <tr><td>[Green Box]</td><td>AREE DA SOTTOPORRE AD OCCUPAZIONE TEMPORANEA (ED ADIBIRE A DEPOSITO TEMPORANEO DEI MATERIALI DA SCAVO) QUALORA VENISSE A MANCARE TEMPORANEA LA DISPONIBILITA' DI UNO O PIU' SITI DI CONFERIMENTO TRA QUELLI INDIVIDUATI NEL PIANO DI UTILIZZO DELLE TERRE</td></tr> <tr><td>[Yellow Box]</td><td>DEMOLIZIONI</td></tr> <tr><td>[Orange Box]</td><td>STRADE ESISTENTI</td></tr> <tr><td>[Blue Box]</td><td>CORSI D'ACQUA</td></tr> <tr><td>[Grey Box]</td><td>AREE OGGETTO DI ALTRO INTERVENTO</td></tr> <tr><td>[White Box]</td><td>FABBRICATI</td></tr> <tr><td>[Circle with N]</td><td>NUMERO DI PIANO</td></tr> <tr><td>[Dashed Line]</td><td>CONFINI PARTICELLA</td></tr> <tr><td>[Blue Dashed Line]</td><td>LIMITI FOGLIO DI MAPPA</td></tr>

COMMITTENTE: **RFI** INFRASTRUTTURE FERROVIARIE ITALIANE - GRUPPO FERROVIE DELLO STATO ITALIANE

DIREZIONE LAVORI: **ITALFERR** GRUPPO FERROVIE DELLO STATO ITALIANE

APPALTAZIONE: **HIRPINIA - ORSARA AV**

CONSORZIO: **webuild Italia**

SOCI: **PIZZAROTTI**

PROGETTAZIONE: **ROCKWELL**

MANDATARIA: **NET**

MANDANTI: **OPINI**, **GPF**

**PROGETTO ESECUTIVO**

**ITINERARIO NAPOLI - BARI RADDOPPIO TRATTA APICE - ORSARA II LOTTO FUNZIONALE HIRPINIA - ORSARA CANTIERIZZAZIONE**

GENERALE  
Planimetria con indicazione delle aree di occupazione temporanea per P.E.  
Tavola 12 di 12

| APPALTAZIONE  | DIRETTORE DELLA PROGETTAZIONE  | PROGETTISTA                  |
|---|--|------------------------------|
| Consorzio HIRPINIA - ORSARA AV<br>Il Direttore Tecnico<br>Ing. F. M. Garavito<br>08/06/2022 | Il Responsabile integrazione fra le varie prestazioni specialistiche<br>Ing. G. Casano | <b>NET</b><br>Ing. R. Zanoni |

| COMMESSA | LOTTO | FASE | ENTE | TIPO DOC. | OPERA/DISCIPLINA | PROGR. | REV. | SCALA:       |
|----------|-------|------|------|-----------|------------------|--------|------|--------------|
| I        | F3A   | 02   | E    | ZZ        | P6               | CA     | 0000 | 024 B 1:2000 |

| Rev. | Descrizione                   | Redatto  | Data     | Verificato  | Data     | Approvato | Data     | Autorizzato Data |
|------|-------------------------------|----------|----------|-------------|----------|-----------|----------|------------------|
| A    | C.08.00 - Emersione 180g      | A. Cella | 06/03/22 | F. Cervelli | 06/03/22 | C. Zecchi | 06/03/22 | Ing. R. Zanoni   |
| B    | C.08.01 - Valle del consorzio | A. Cella | 06/03/22 | F. Cervelli | 06/03/22 | C. Zecchi | 06/03/22 |                  |

File: IP3A02EP8CA000024B.dwg