


Prospetto Sud scala 1:200

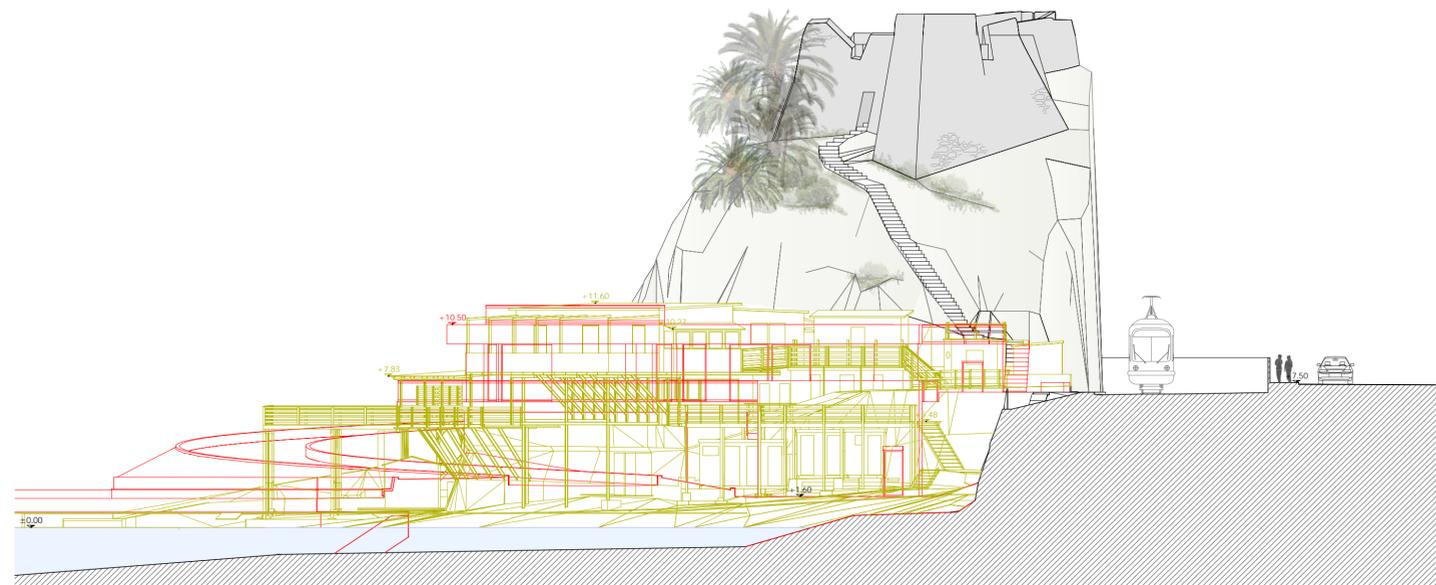

Prospetto Est scala 1:200



Sezione C-C' scala 1:200

Revisione	Data	Oggetto	Redatto	Controllato	Verificato	Approvato
0	01.2023	Prima Emissione				

Committente
BAGNI CASTELLUCCIO S.p.a.
 Sede Legale: Via Fieschi, 3/17 - 16121 - Genova
 Tel. +39 0106121111
 e-mail: castelluccio@fastwebnet.it
 Part. IVA: 02218930101



COORDINAMENTO PROGETTAZIONE

Progetto Architettonico Dott. Arch. Marco Roggeri - mag.MA architetture Via Cardinal Meglia, 28 - 18010 - Santo Stefano al Mare (IM) Tel. +39 347 6185301 e-mail: info@mag-ma.it Part. IVA: 01211220080	Progettazione Opere Marittime Studio Ballerini Ingegneri Associati Via Caffaro, 27/10 - 16124 - Genova Tel. +39 010 209 1295 e-mail: studioballerini@gmail.com Part. IVA: 02555620992
Progetto Strutturale Dott. Ing. Davide Barilli - BD INGEGNERIA STP S.r.l. Piazza R. Baidini, 4/28 - 16149 - Genova Tel. +39 010532014 e-mail: studio@bdingegneria.com Part. IVA: 02533670994	Progettazione Opere Fluviali Dott. Ing. Giampiero Nobile - OAC INNOVATION SRL Via di Sottoripa, 1A/81 - 16124 - Genova Tel. +39 010 869 8603 e-mail: gnobile@oacingegneria.com Part. IVA: 02790430991
Progetto Impianti Dott. Ing. Maurizio Cambiaso - Cambiaso Ingegneria S.r.l. Piazza della Vittoria 15/23 - 16121 - Genova Tel. +39 0108690286 e-mail: cambiaso.maurizio@gmail.com Part. IVA: 02360420992	Progettazione Geologica Dott. Geol. Andrea Guardiani Piazza S. Benedetto, 8 - 18018 - Taggia (IM) Tel. +39 0104 475874 e-mail: aguardiani.ag@gmail.com Part. IVA: 01277730089
Progettazione Acustica Dott. Ing. Gianluca Agliata Via Montelungo 80/2 - 16121 - Genova Tel. +39 335 6116854 e-mail: gianluca.agliata@gmail.com Part. IVA: 01438460998	Progettazione Geologica Dott. Geol. Paolo Anfossi Via Lungo Argentina, 19 - 18018 - Taggia (IM) Tel. +39 3937684781 e-mail: anfossipaolo@libero.it Part. IVA: 01532840087
Progettazione Geologica Dott. Geol. Stefano Romanelli Piazza S. Giovanni 9/3 - 16043 - Chiavari (GE) Tel. +39 0185312417 e-mail: romanelli.stefano@libero.it Part. IVA: 02318810302	Rilievi Geom. Alberto Centenari - 4geo Via Colombo, 13 - 16121 - Genova Tel. +39 010 5951355 e-mail: centenari@4geo.it Part. IVA: 03787920101

Intervento/Opera	Realizzazione di una struttura dedicata alla nautica da diporto a Genova Pegli procedimento previsto dal D.P.R. 2/12/1997 n. 509 PROGETTO DEFINITIVO	Scala	1/200	Data	03 Ottobre 2023
------------------	--	-------	-------	------	-----------------

Oggetto della tavola	RIQUALIFICAZIONE BAGNI CASTELLUCCIO PROSPETTI E SEZIONI SITUAZIONE DI RAFFRANTO	Tavola N°	D-AR-RA-041-0
----------------------	--	-----------	---------------

Livello Progettazione	DEFINITIVO
-----------------------	------------