



**PROGETTO PER LA REALIZZAZIONE DI UN  
IMPIANTO FOTOVOLTAICO DA 71,547 MW  
DENOMINATO  
"AGRIVOLT MUSIGNANO"**



Ubicazione

**COMUNE DI CANINO (VT)**

Località "Musignano"

Foglio 3 particelle 7, 8, 9; Foglio 31 particella 2; Foglio 2 particella 80; Foglio 20 particella 42

Elaborato

RIMODULAZIONE DEL PROGETTO  
AGRIVOLTAICO SULLA BASE DELLE  
'AREE IDONEE' EX DLGS 199/2021

Cod. elaborato: FV\_MUS01\_V12-00

Contenuti

PRELIMINARE     DEFINITIVO     ESECUTIVO

SCALA: 1:10.000

FORMATO ISO: A1

Data: Febbraio 2024

Aggiornamenti

Rev.	Data	Descrizione	Redatto	Verificato	Approvato
00	Feb. 2024	Integrazioni per VIA art. 23			

Aspetti ambientali e paesaggistici



ENVIarea snc stp

Viale XX Settembre 266bis  
Carrara (MS)


Dott. Ing. Fabio Sabatini - Ord. Ing. Prov. VT, n. 404 sez. A

Dott. Ing. Cristina Rabozzi - Ord. Ing. Prov. SP, n. 1324 sez. A

Dott. Agr. Elena Lanzi - Ord. Agr. e For. Prov. PI-LU-MS, n. 688


Soggetto proponente:

AGRIVOLT MUSIGNANO S.r.l  
Via della Conciliazione 30  
00193 Roma (RM)

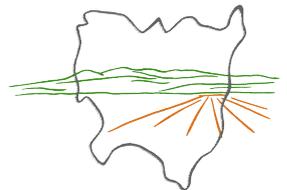

**PROGETTO PRESENTATO IN FASE DI AVVIO DEL PROCEDIMENTO, IN DATA 19/12/2022**

**PROGETTO ADEGUATO SULLA BASE DELLE 'AREE IDONEE' EX DLGS 199/2021**

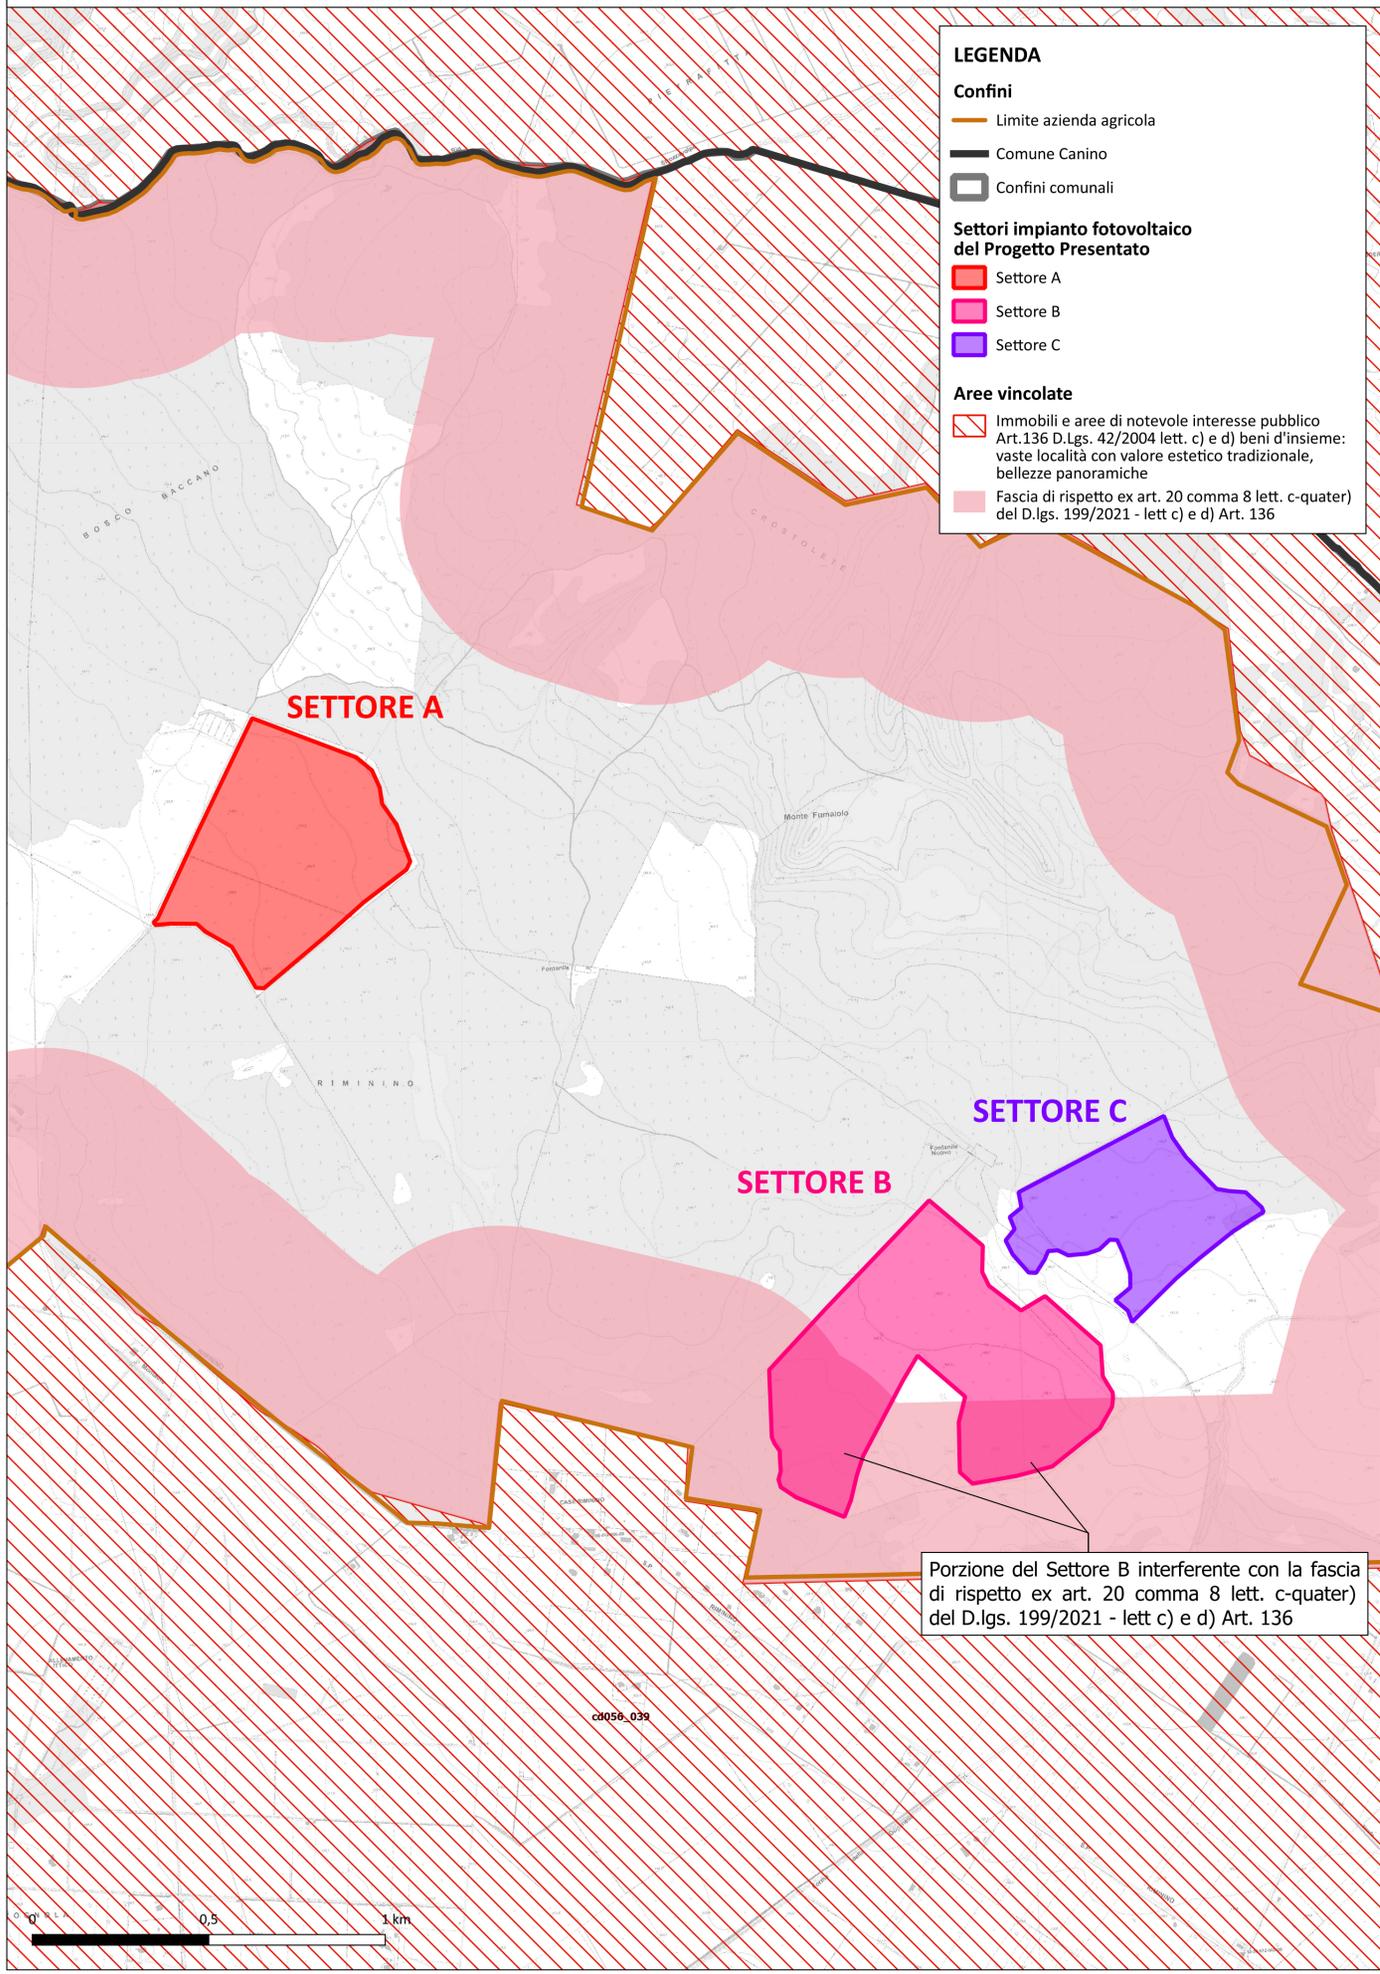

**LEGENDA**

**Confini**

- Limite azienda agricola
- Comune Canino
- Confini comunali


**Settori impianto fotovoltaico del Progetto Presentato**

- Settore A
- Settore B
- Settore C

**Aree vincolate**

- ▨ Immobili e aree di notevole interesse pubblico Art.136 D.Lgs. 42/2004 lett. c) e d) beni d'insieme: vaste località con valore estetico tradizionale, bellezze panoramiche
- Fascia di rispetto ex art. 20 comma 8 lett. c-quater) del D.lgs. 199/2021 - lett c) e d) Art. 136

Porzione del Settore B interferente con la fascia di rispetto ex art. 20 comma 8 lett. c-quater) del D.lgs. 199/2021 - lett c) e d) Art. 136

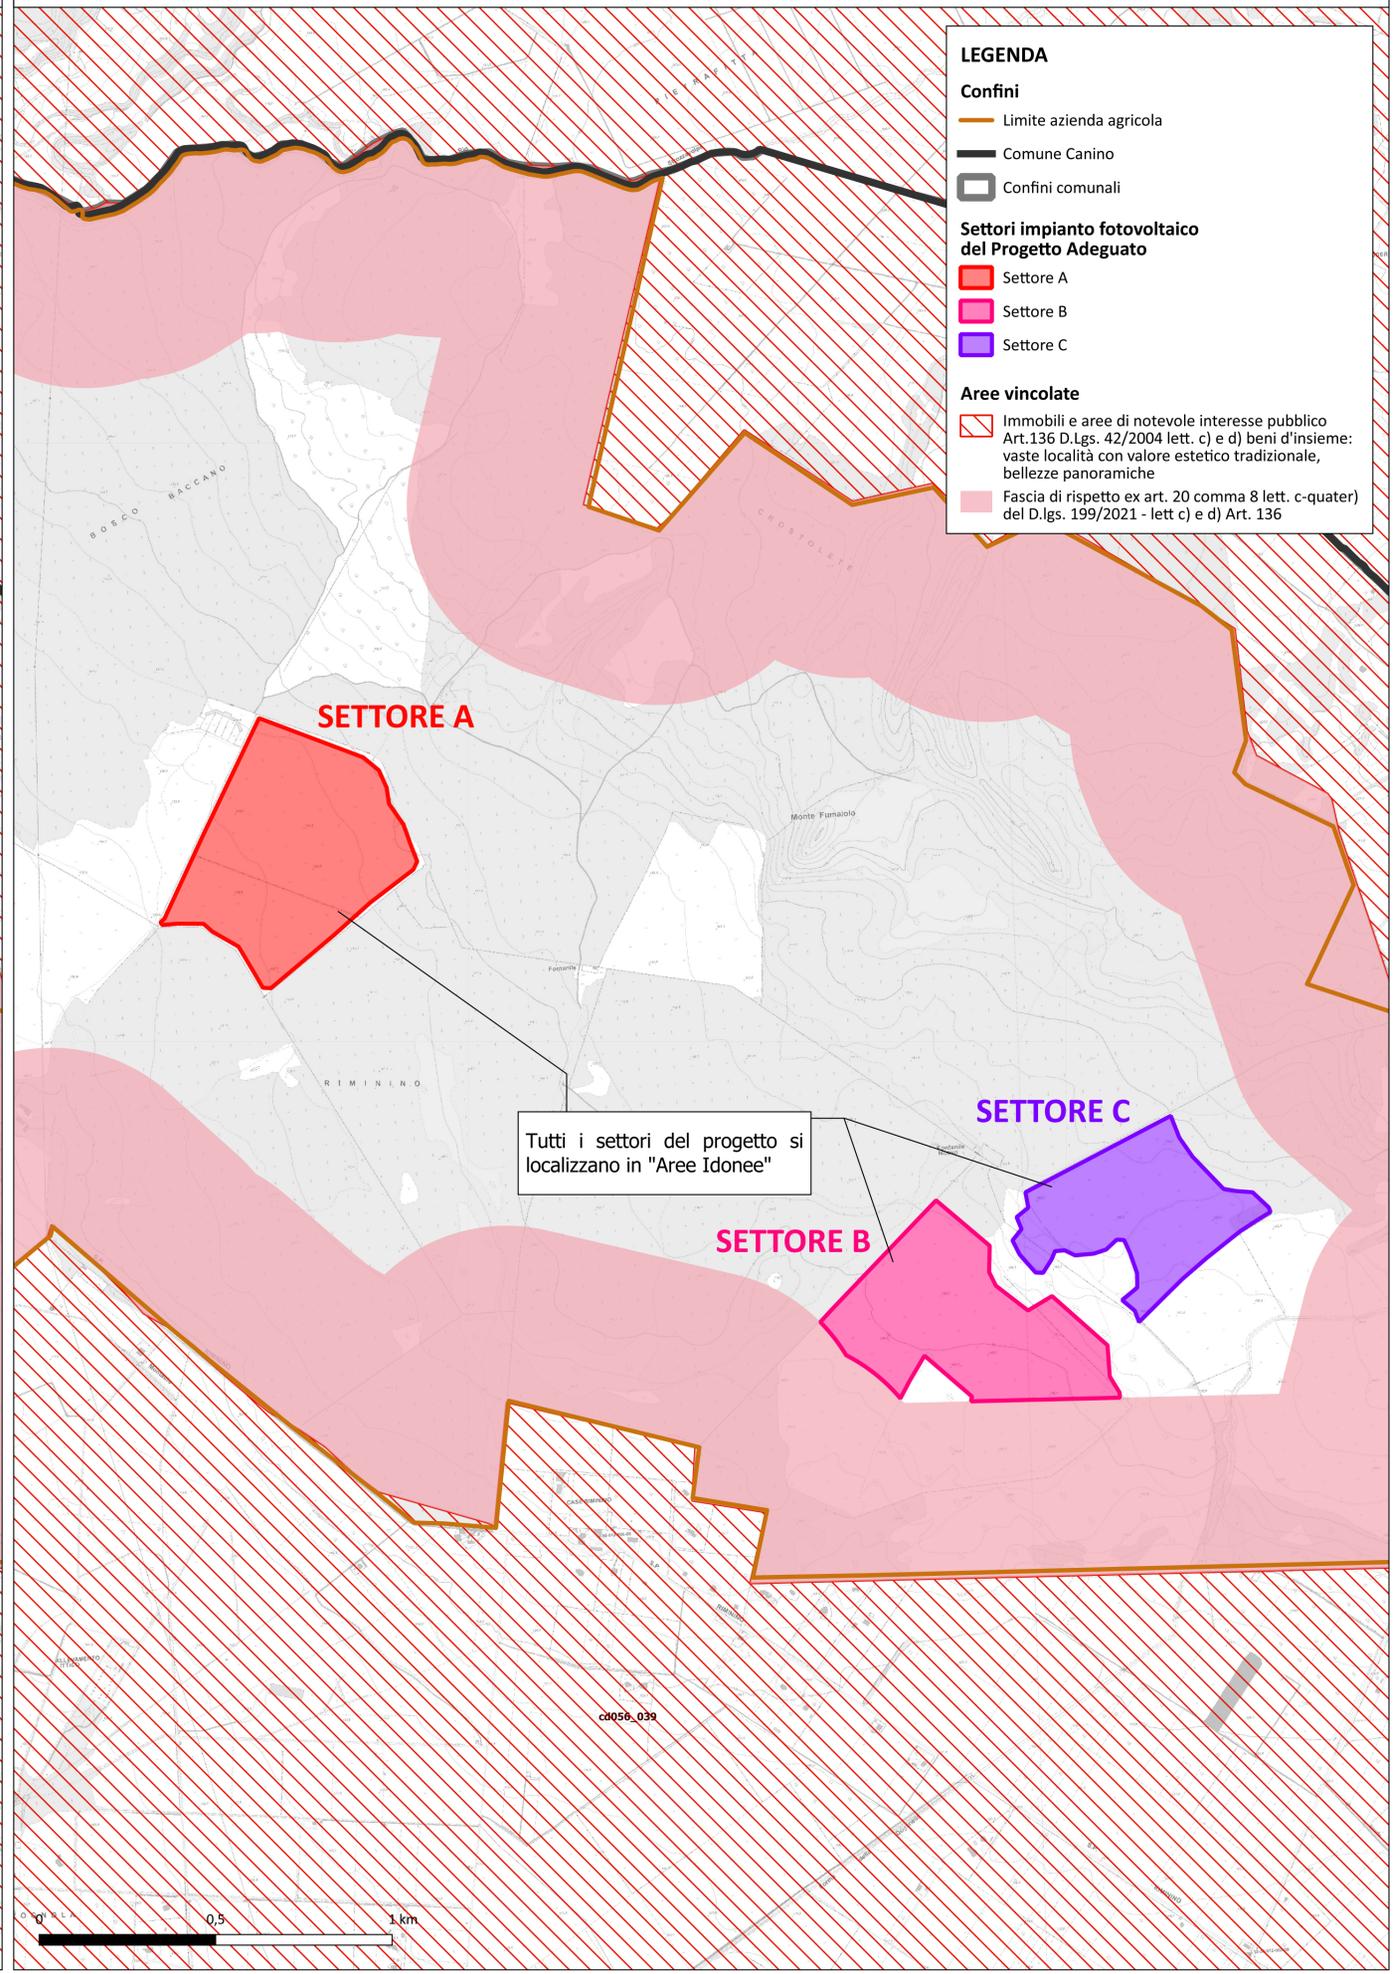

**LEGENDA**

**Confini**

- Limite azienda agricola
- Comune Canino
- Confini comunali

**Settori impianto fotovoltaico del Progetto Adeguato**

- Settore A
- Settore B
- Settore C

**Aree vincolate**

- ▨ Immobili e aree di notevole interesse pubblico Art.136 D.Lgs. 42/2004 lett. c) e d) beni d'insieme: vaste località con valore estetico tradizionale, bellezze panoramiche
- Fascia di rispetto ex art. 20 comma 8 lett. c-quater) del D.lgs. 199/2021 - lett c) e d) Art. 136

Tutti i settori del progetto si localizzano in "Aree Idonee"