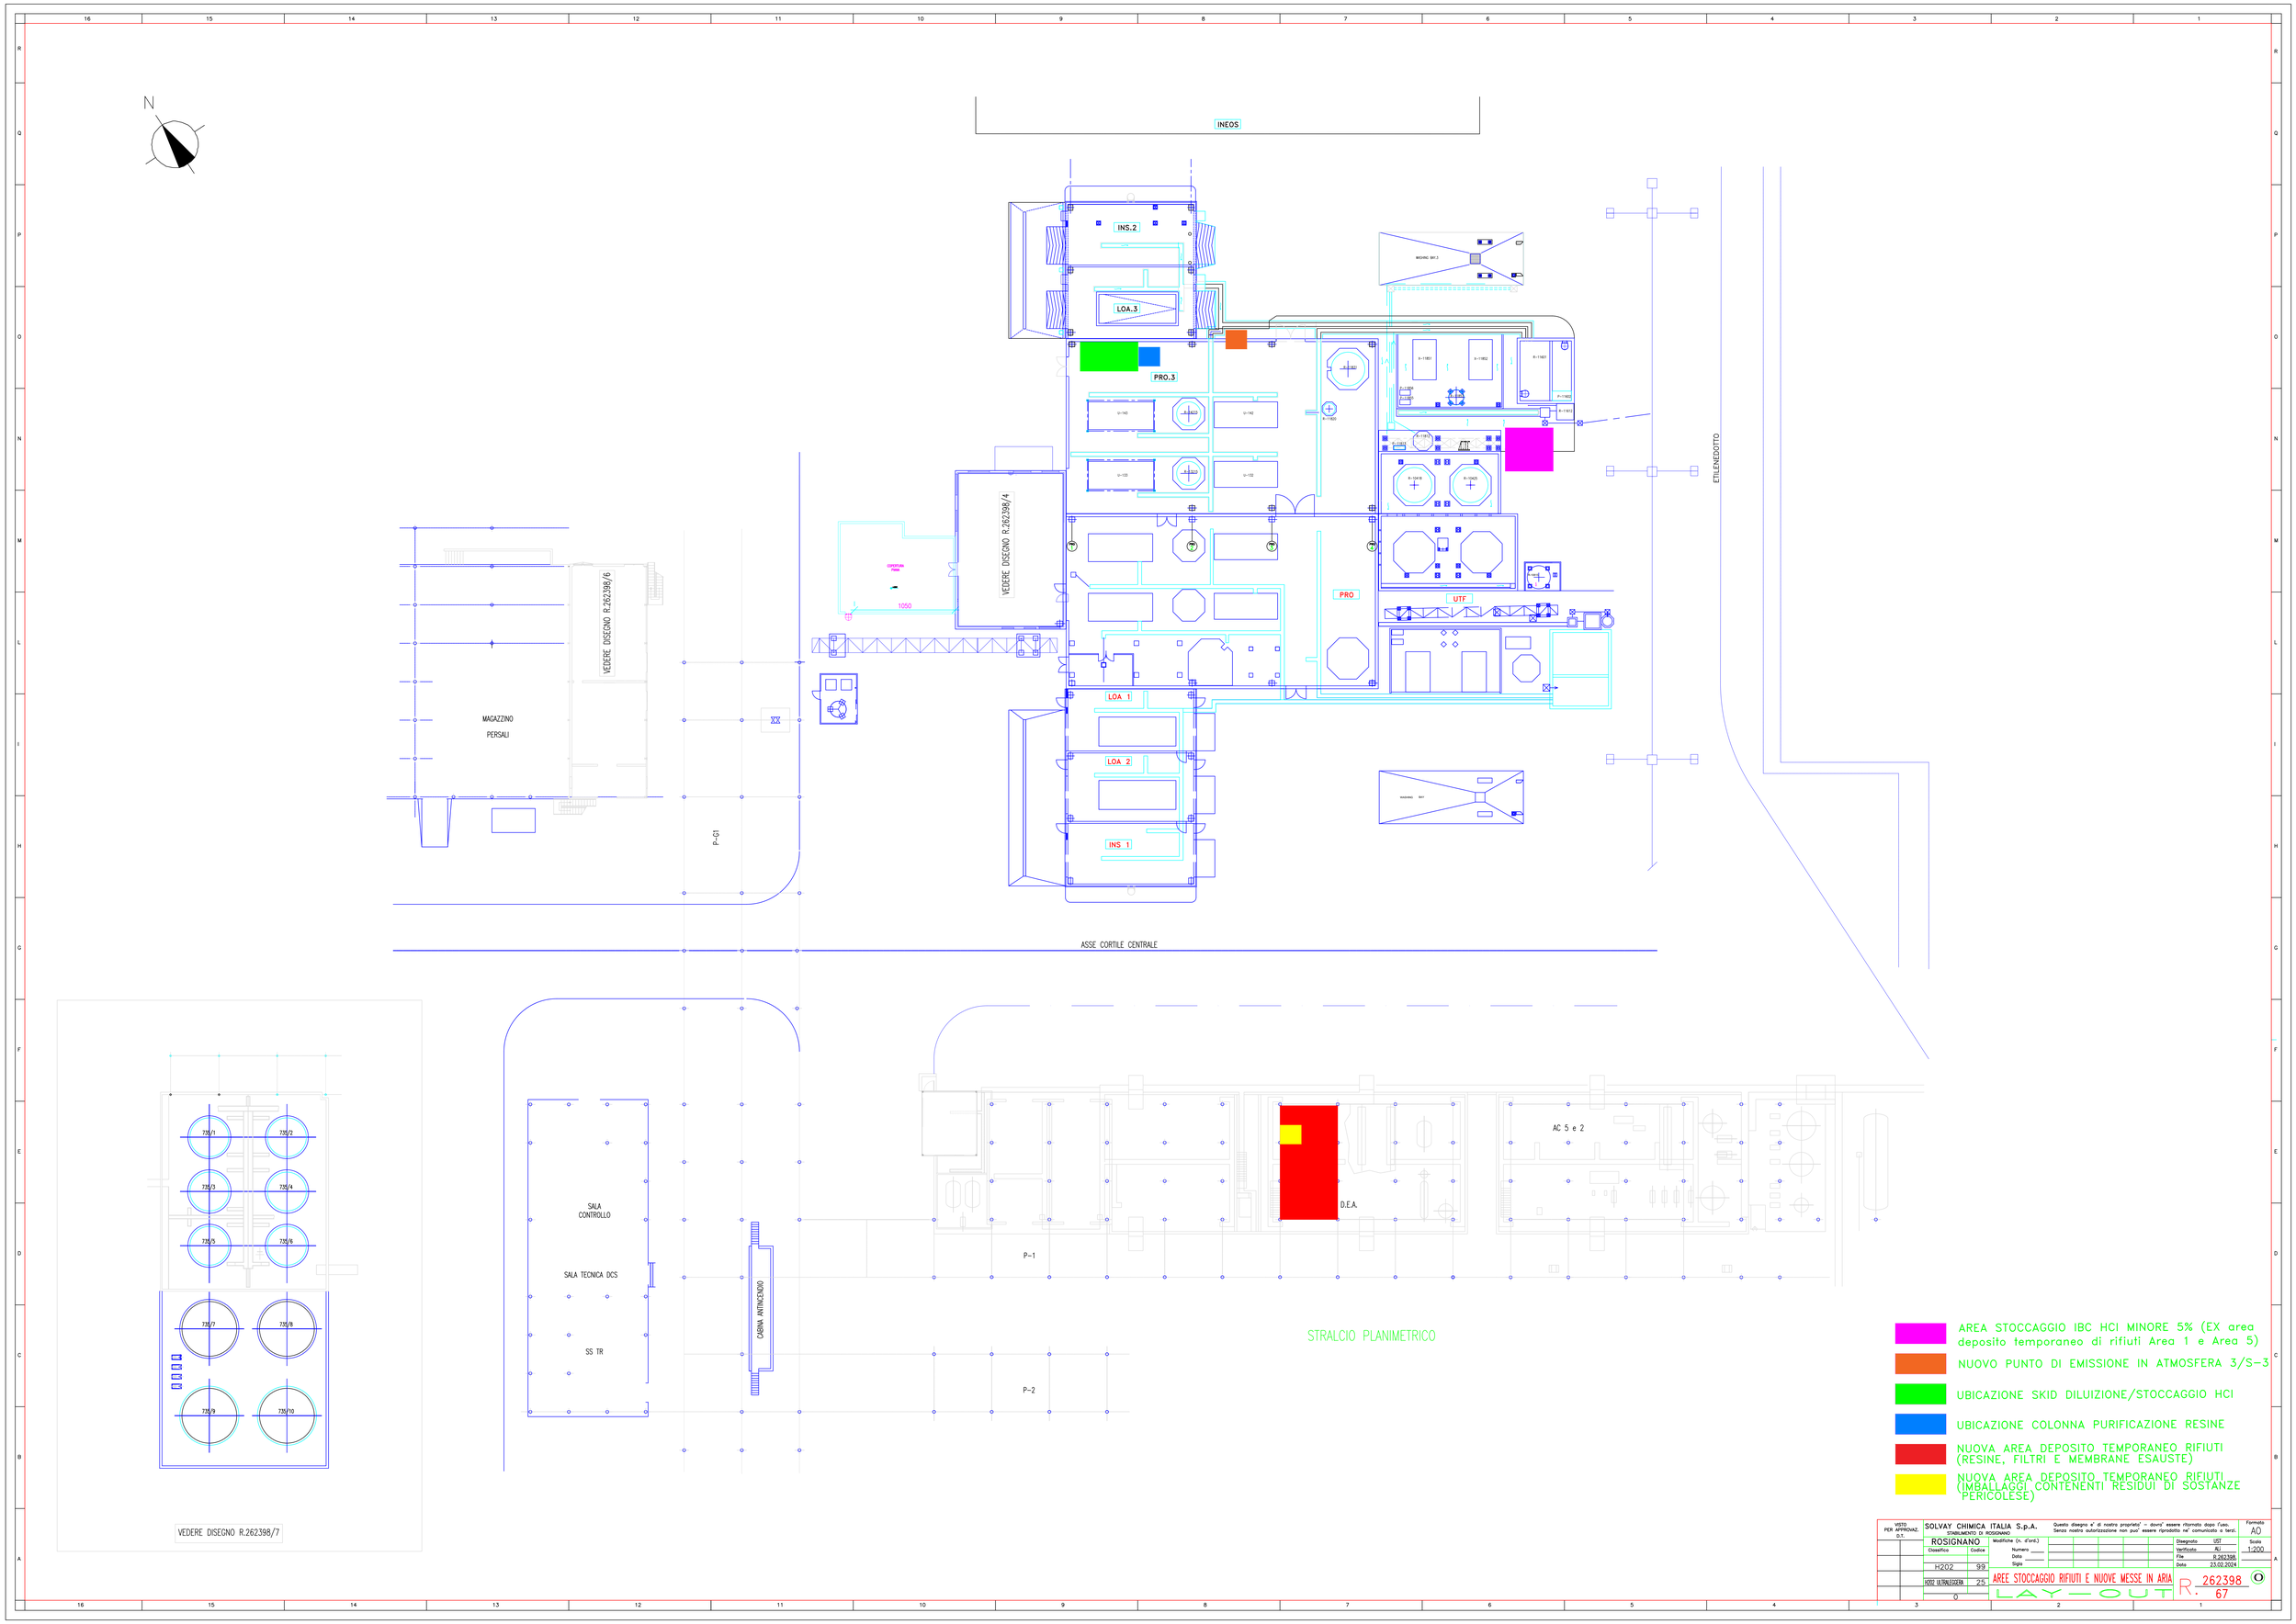
N
INEOS
INS.2
LOA.3
PRO.3
VEDERE DISEGNO R.262398/4
VEDERE DISEGNO R.262398/6
MAGAZZINO
PERSALI
PRO
UTF
LOA 1
LOA 2
INS 1
ETILENEDOTTO
P-G1
ASSE CORTILE CENTRALE
SALA
CONTROLLO
SALA TECNICA DCS
SS TR
CABINA ANTINCENDIO
P-1
P-2
D.E.A.
AC 5 e 2
STRALCIO PLANIMETRICO
VEDERE DISEGNO R.262398/7
AREA STOCCAGGIO IBC HCl MINORE 5% (EX area deposito temporaneo di rifiuti Area 1 e Area 5)
NUOVO PUNTO DI EMISSIONE IN ATMOSFERA 3/S-3
UBICAZIONE SKID DILUIZIONE/STOCCAGGIO HCl
UBICAZIONE COLONNA PURIFICAZIONE RESINE
NUOVA AREA DEPOSITO TEMPORANEO RIFIUTI (RESINE, FILTRI E MEMBRANE ESAUSTE)
NUOVA AREA DEPOSITO TEMPORANEO RIFIUTI (IMBALLAGGI CONTENENTI RESIDUI DI SOSTANZE PERICOLESE)
VISTO PER APPROVAZ. D.T.
SOLVAY CHIMICA ITALIA S.p.A.
STABILIMENTO DI ROSIGNANO
ROSIGNANO
Classifica
Codice
H202
99
H202 ULTRALEGGERA
25
0
Modifiche (n. d'ord.)
Numero
Data
Sigla
Questo disegno e' di nostra proprieta' - dovra' essere ritornato dopo l'uso. Senza nostra autorizzazione non puo' essere riprodotto ne' comunicato a terzi.
Disegnato UST
Verificato ALI
File R.262398
Data 23.02.2024
AREE STOCCAGGIO RIFIUTI E NUOVE MESSE IN ARIA
LAY-OUT
R. 262398 67
Formato A0
Scala 1:200
0