
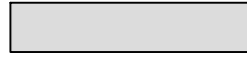









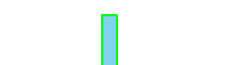

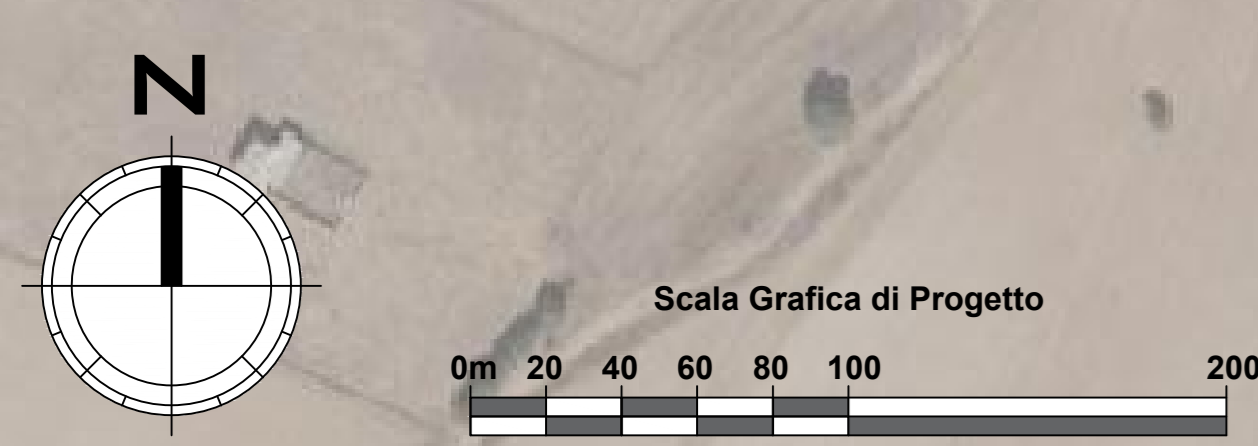
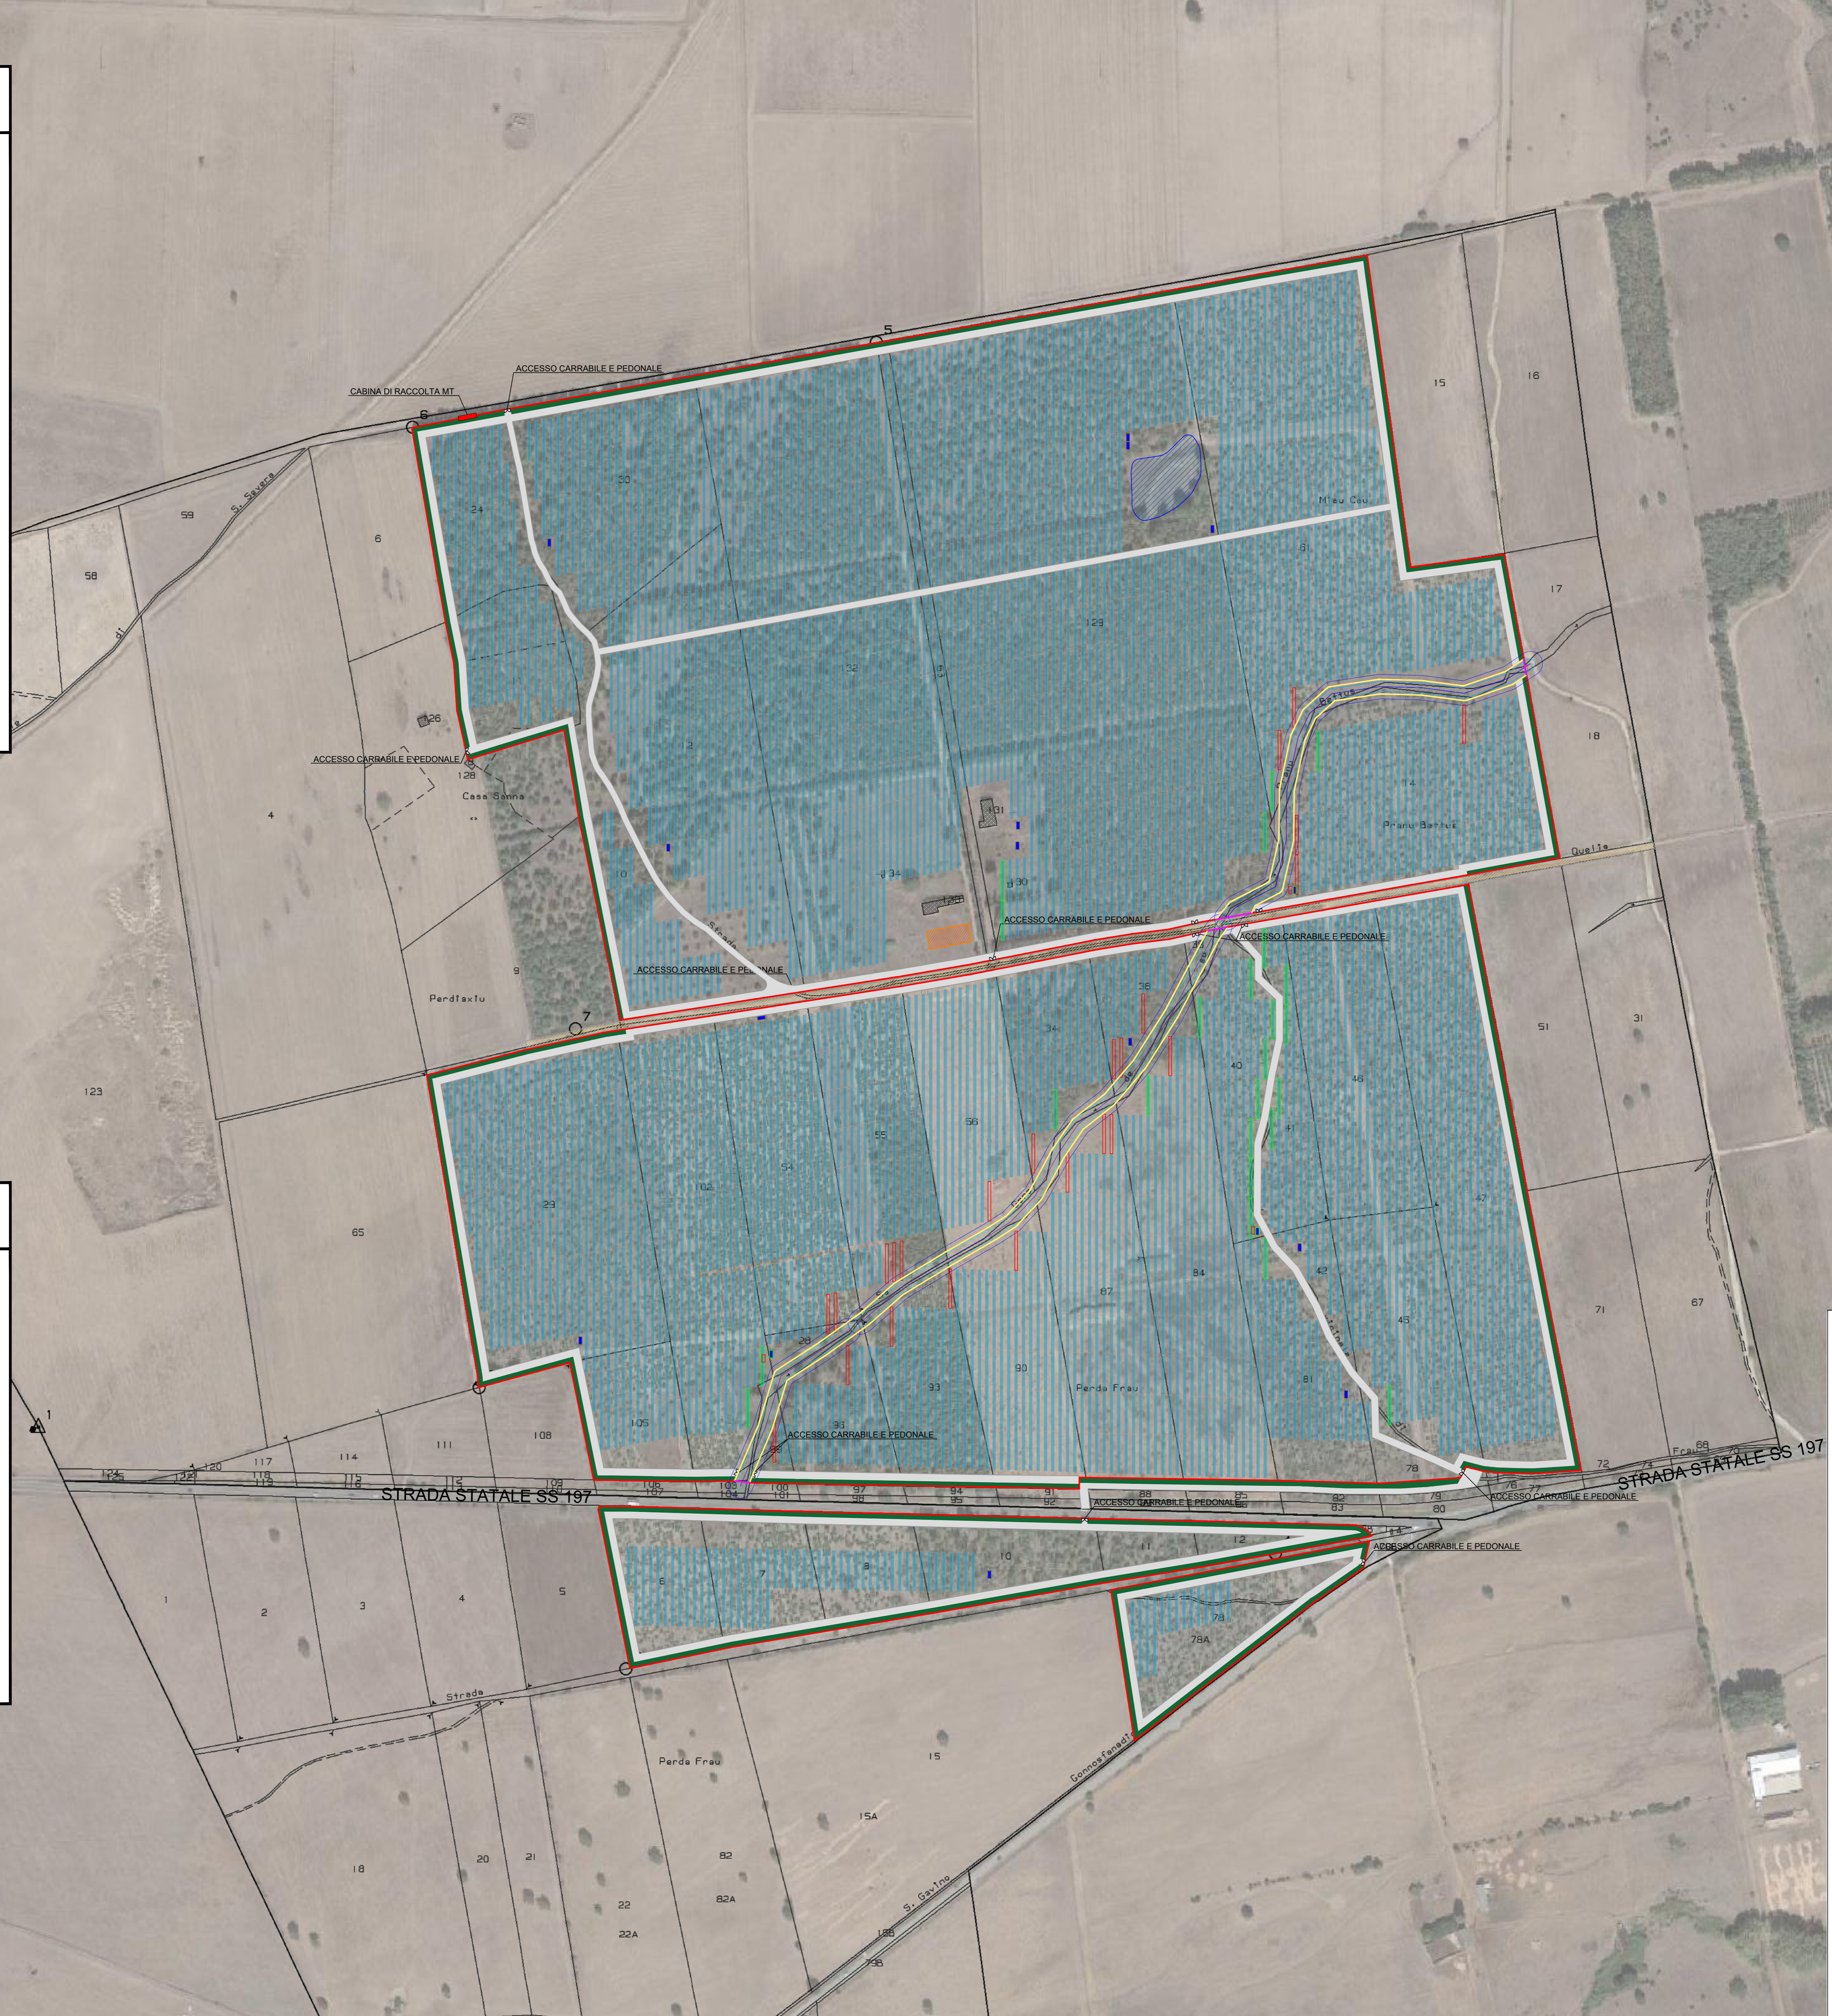


# LEGENDA

-  PERIMETRAZIONE AREA INTERVENTO  
Fattoria Solare "Sa Pedrera"
-  Viabilità interna e perimetrale
-  Fascia di Mitigazione
-  Strada Interpodereale
-  Tracker
-  Cabina di raccolta MT
-  MVPS
-  Capannone Agricolo
-  Bacino Artificiale di Raccolta Acque
-  Elemento Idrico Strahler n. 221635  
Ordine Gerarchico n.1 - Fascia di prima  
salvaguardia 10m
-  Fascia di rispetto di 4m ai sensi dell'art. 96  
R.D. n.523/1904

# LEGENDA MODIFICHE



-  Posizione dei Tracker spostati per  
interferenza con le fasce di prima  
salvaguardia del Rio Pixina Sa Murta
-  Posizione dei Tracker ricollocati
-  Parte di recinzione eliminata in quanto  
interferente con Rio Pixina Sa Murta
-  Nuova recinzione aggiunta
-  Posizione delle MVPS spostate per  
incompatibilità con layout
-  Posizione delle MVPS ricollocate



**PROGETTO DEFINITIVO**  
LAYOUT IMPIANTO SU CATASTALE E ORTOFOTO  
CON EVIDENZA DELLE MODIFICHE EFFETTUATE

Tipo Elaborato	Codice Elaborato	Data	Scala CAD	Formato	Foglio / di	Scala
TAV.	0121_T.P.27	18/09/2023	1 unità = 1 m	A0	1/1	1:2.000

PROPRONTE	SVILUPPO
<b>EF AGRI SOCIETA' AGRICOLA s.r.l.</b> Via Dell'Industria, 11 38121 - Trento (TN)	 <b>SET SVILUPPO s.r.l.</b> Corso Trieste, 19 00198 - Roma (RM)

PROGETTAZIONE	
 Ing. Giacomo Greco	 Ing. Marco Marsico

Rev.	Data	Descrizione	Redatto	Verificato	Approvato
00	18/09/2023	Prima Emissione	Ing. G. Greco	Ing. M. Marsico	Ing. G. Greco