

Key plan

LEGENDA

Opere di linea Opere viarie connesse

Areie di cantiere

- CB - Cantiere base
- AR - Cantiere di armamento
- Area di lavoro
- CO - Cantiere operativo
- AS - Area di stoccaggio
- DU - Deposito temporaneo ulivi
- DT - Deposito terre
- AT - Area tecnica

Ricettori e barriere acustiche


- Ricettori residenziali
- Barriere acustiche della linea ferroviaria
- Opere a verde
- Ricettori non residenziali
- Barriere antirumore di cantiere fisso
- Ruderi
- Barriere antirumore avanzamento lavori

PUNTI DI MONITORAGGIO (Le finche e le etichette in colore amaranzo sono relative ai punti di Rev. B)

Simbolo	Descrizione	Simbolo	Descrizione
	ATC - ATMOSFERA CANTIERE		RUL - RUMORE FRONTE AVANZAMENTO LAVORI
	ASU - ACQUE SUPERFICIALI		VBR - VIBRAZIONE
	ASO - ACQUE SOTTERRANEE		VEG - VEGETAZIONE
	SUO - SUOLO E SOTTOSUOLO		FAU - FAUNA
	RUC - RUMORE CANTIERE		AMA - ECOSISTEMA MARINO
	RUF - RUMORE TRANSITO FERROVIARIO		

FASE DI MONITORAGGIO

- ANTE OPERAM
- CORSO D'OPERA
- POST OPERAM

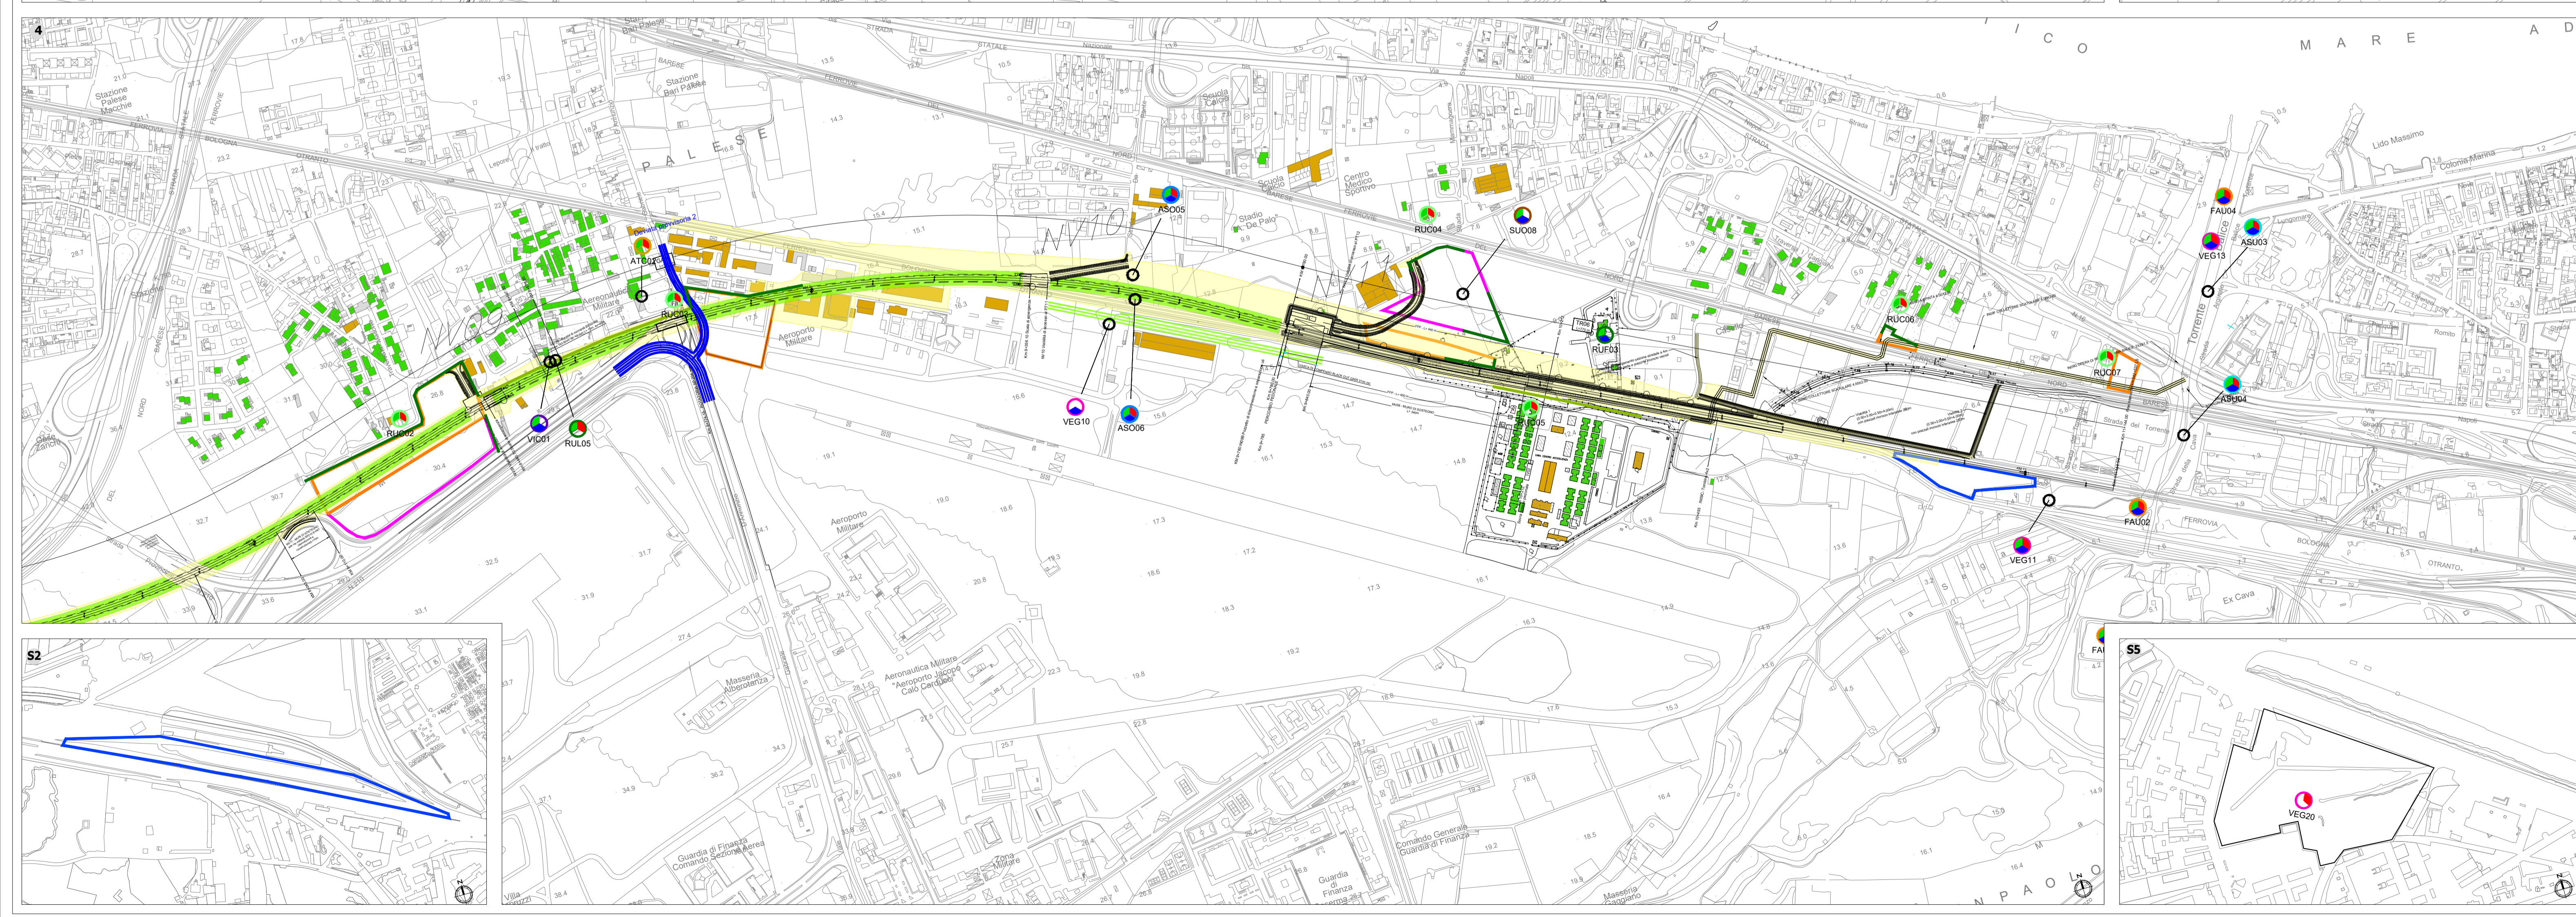

COMMITTENTE:

PROGETTAZIONE:

INFRASTRUTTURE FERROVIARIE STRATEGICHE DEFINITE DALLA LEGGE OBIETTIVO N. 443/01 e s.m.i.

DIREZIONE PROGETTAZIONE
 U.O. ARCHITETTURA, AMBIENTE E TERRITORIO
 S.O. AMBIENTE ED ENERGY SAVING

PROGETTO DEFINITIVO

NODO DI BARI
BARI NORD VARIANTE SANTO SPIRITO - PALESE

STUDIO DI MONITORAGGIO AMBIENTALE

SCALA: 1:5.000
 Planimetria di localizzazione punti di monitoraggio Tav.2 di 2

COMMESSA	LOTTO	FASE	ENTE	TIPO DOC.	OPERA/DISCIPLINA	PROGR.	REV.
IADR	00	D	22	P5	MA00000	002	C

Rev.	Descrizione	Redatto	Data	Verificato	Data	Approvato	Data	Autorizzato Data
A	Emissione Definitiva	F. Messeri	Febbraio 2023	G. Dipelli	Febbraio 2023	G. Demaggio	Febbraio 2023	C. Ercolani
B	Emissione Definitiva	A. Carfagna	Luglio 2023	G. Dipelli	Luglio 2023	G. Demaggio	Luglio 2023	08/08/2023
C	Emissione Definitiva	A. Carfagna	Ottobre 2023	G. Dipelli	Ottobre 2023	G. Demaggio	Ottobre 2023	08/08/2023

n. Elab.: