


PLANIMETRIA DI INQUADRAMENTO
Scala 1:500

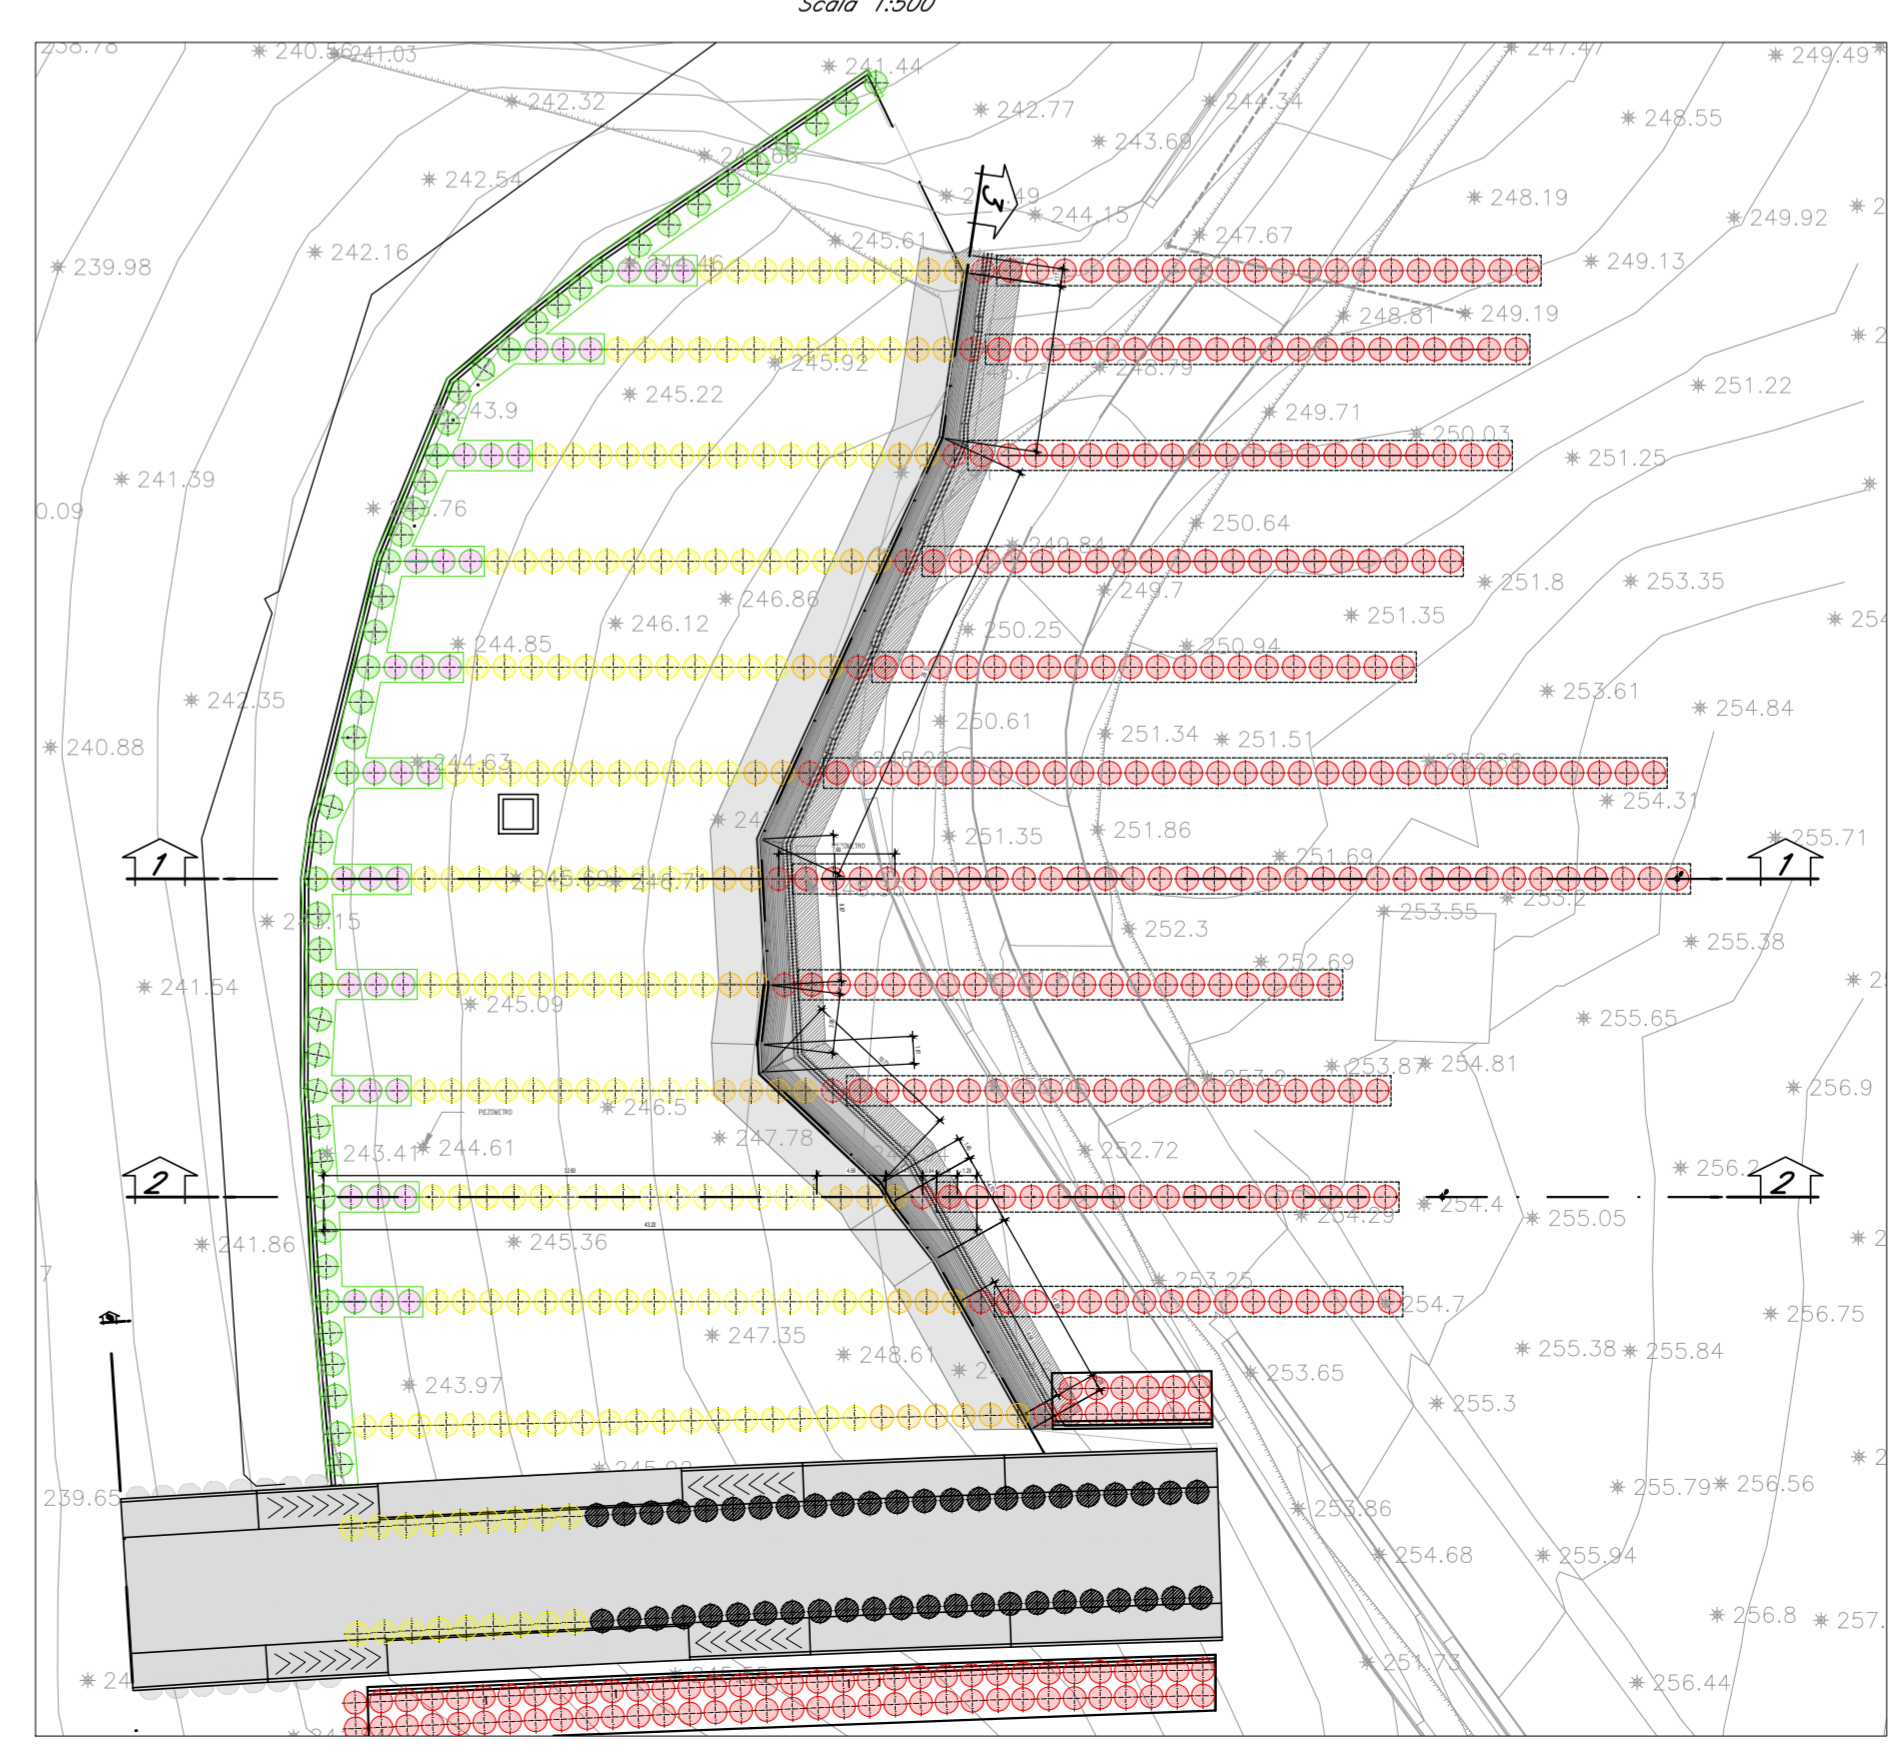

COMMITTENTE:
RFI
RETE FERROVIARIA ITALIANA
GRUPPO FERROVIE DELLO STATO ITALIANO

DIREZIONE LAVORI:
ITALFERR
GRUPPO FERROVIE DELLO STATO ITALIANO

APPALTATORE:
CONSORZIO:
HirpiniaAV

SOCI:
salini impregilo **ASTALDI**

PROGETTAZIONE:
MANDATARIA:
ROCKSOIL s.p.a.

MANDANTI:
NETENGINEERING **Alpina** s.p.a.

PROGETTO ESECUTIVO

**ITINERARIO NAPOLI - BARI
RADDOPPIO TRATTA APICE - ORSARA
I LOTTO FUNZIONALE APICE - HIRPINIA
PIAZZALI**

RI57 - PIAZZALE GA MELITO

VARIANTE 28 - Sezioni longitudinali pali 1/2

APPALTATORE Consorzio HIRPINIA AV Il Direttore Tecnico Ing. Aristodemio Busillo 15/02/2023	DIRETTORE DELLA PROGETTAZIONE Il Responsabile integratore fra le varie prestazioni specialistiche Ing. G. Cassani	PROGETTISTA NETENGINEERING Ing. R. Zanoni
--	--	--

COMMESSA LOTTO FASE ENTE TIPO DOC. OPERA/DISCIPLINA PROGR. REV. SCALA:

IF28 01 V ZZ FA RI5700 281 A VARIE

Rev.	Descrizione	Redatto	Data	Verificato	Data	Approvato	Data	Autorizzato	Data
A	C 16.00 - Emissione	N. Valentini	15/02/2023	R. Zanoni	15/02/2023	A. Calleri	15/02/2023	R. Zanoni	15/02/2023

File: IF2801VZZFARIS700281A.dwg n. Etab.: