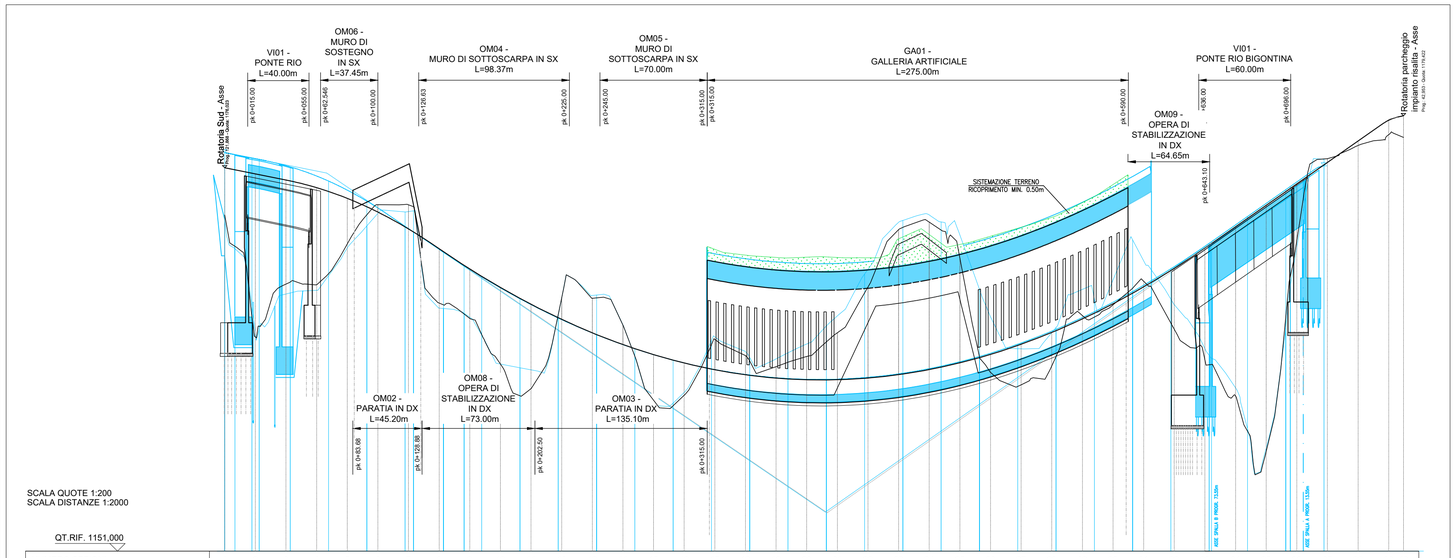

NUMERO SEZIONI	1	2	3	4	5	6	7	8	9	10	11	12	13	14	15	16	17	18	19	20	21	22	23	24	25	26	27	28	29	30	31	32	33	34	35	36	37	38	39	40
DISTANZE PARZIALI		20,000	20,000	20,000	20,000	20,000	20,000	20,000	20,000	20,000	20,000	20,000	20,000	20,000	20,000	20,000	20,000	20,000	20,000	20,000	20,000	20,000	20,000	20,000	20,000	20,000	20,000	20,000	20,000	20,000	20,000	20,000	20,000	20,000	20,000	20,000	20,000	20,000	8,626	
DISTANZE PROGRESSIVE	0,000	20,000	40,000	60,000	80,000	100,000	120,000	140,000	160,000	180,000	200,000	220,000	240,000	260,000	280,000	300,000	320,000	340,000	360,000	380,000	400,000	420,000	440,000	460,000	480,000	500,000	520,000	540,000	560,000	580,000	600,000	620,000	640,000	660,000	680,000	700,000	720,000	740,000	760,000	769,626
QUOTE TERRENO	1172,944	1164,991	1158,434	1158,393	1171,065	1173,616	1173,604	1167,195	1166,192	1163,221	1161,607	1167,535	1167,509	1165,748	1160,853	1161,173	1164,825	1163,767	1163,042	1163,708	1165,258	1168,245	1171,986	1172,487	1170,135	1162,673	1161,854	1163,093	1166,378	1167,075	1168,617	1165,489	1163,488	1161,130	1157,497	1171,307	1176,616	1177,480	1178,181	1178,007
QUOTE PROGETTO	1176,023	1175,623	1175,222	1174,727	1174,030	1173,132	1172,034	1170,740	1169,424	1168,216	1167,119	1166,131	1165,254	1164,486	1163,828	1163,280	1162,842	1162,514	1162,295	1162,187	1162,188	1162,300	1162,521	1162,852	1163,293	1163,844	1164,505	1165,275	1166,156	1167,146	1168,247	1169,457	1170,777	1172,174	1173,574	1174,974	1176,375	1177,775	1179,127	1179,422

PD 2018-2021 - Piano straordinario per l'accessibilità a Cortina 2021

Tracciato — Profilo — Ingombro cantieri

Aggiornamento progetto 2023

Tracciato — Profilo — Ingombro cantieri

anas GRUPPO FS ITALIANE

Direzione Progettazione e Realizzazione Lavori

S.S.51 - VARIANTE DI CORTINA

LOTTO 1 - MIGLIORAMENTO DELLA VIABILITA' DI ACCESSO ALL'ABITATO DI CORTINA
LOTTO 2 - BYPASS DI CORTINA

PROGETTO DI FATTIBILITA' TECNICO ECONOMICA | VE406

PROGETTAZIONE: ATI GP INGEGNERIA - ENGEKO - COOPROGETTI - SAIM

IL PROGETTISTA RESPONSABILE DELL'INNTEGRAZIONE DELLE PRESTAZIONI SPECIALISTICHE. (DPR207/10 ART 15 COMMA 12) :

Dott. Ing. GIORGIO GUIDUCCI
Ordine Ingegneri Provincia di Roma n. 14035

IL GEOLOGO

Dott. Geol. Marco Leonardi
Ordine dei geologi della Regione Lazio n. 1541

COORDINATORE PER LA SICUREZZA IN FASE DI PROGETTAZIONE:

arch. Salvatore Vermiglio
Ordine Architetti Provincia di Reggio Calabria n. 1270

VISTO: IL RESP. DEL PROCEDIMENTO

Ing. Ettore De Cesbron de la Grennelais

GRUPPO DI PROGETTAZIONE:

(Mandataria) GPI INGEGNERIA — GESTIONE PROGETTI INGEGNERIA srl
Ing. Emiliano Moscatelli
Ord. Ingegneri Provincia di Roma n. 20752

(Mandante) engeko — Consorziate esecutrici: COOPROGETTI Società Consortile Ingegneria S.r.l. Società di Ingegneria
Ing. Claudio Muller
Ord. Ingegneri Provincia di Roma n. 15754
arch. Saverio Camotti
Ord. Architetti Provincia di Roma n. 14652
ing. Giuseppe Ligammari
Ord. Ingegneri Provincia di Pordenone n. 803

(Mandante) cooprogetti
ing. Matteo Bordugo
Ord. Ingegneri Provincia di Pordenone n. 790
Ing. Moreno Panfili
Ord. Ingegneri Provincia di Perugia n. A2657

(Mandante) SAIM Società Architettura Ingegneria Manutenzioni
Ing. Giuseppe Resta
Ord. Ingegneri Provincia di Roma n. 20629

IL PROGETTISTA SPECIALISTICO

LOTTO 1 – COMPATIBILITA' AMBIENTALE E PAESAGGISTICA

Ottemperanza alle prescrizioni DEC/VIA n. 197/2020

Plano–profilo di confronto

CODICE PROGETTO (COD. E PROG. INTERVENTO)	LIV.	ANNO	N.PROG.	NOME FILE	REVISIONE	SCALA
DPVE0406	D	2101		T01IA01AMBPL04A — CODICE ELAB. T01IA01AMBPL04	A	varie

REV.	DESCRIZIONE	DATA	REDATTO	VERIFICATO	APPROVATO
A	Emissione	Luglio 2023	Ghirelli	Panfili	Guiducci