


- LEGENDA**
- Progetto Definitivo
 - Confini comunali
 - XXXX Variante ai sensi dell'art. 169 c.3 e 5 D.Lgs 163/2006

WBS/COD	Prescrizione/Raccomandazione Ordinanza N.15 del 13.07.2023	Descrizione
NV02	Racc. 1	Riconfigurazione degli assi di progetto
SL04	Racc. 1	Traslazione a seguito della riconfigurazione di NV02
FV01	Racc. 1	Riconfigurazione Fermata Fiera FV01
IN03	Pr. 49	Riconfigurazione della Deviazione affluente Dioma Scalo Piazzon con conseguente modifica delle vasche di laminazione
SI91	Pr. 77	Risoluzione - SNAM metanodotto (area Variante NV02 - FV01)

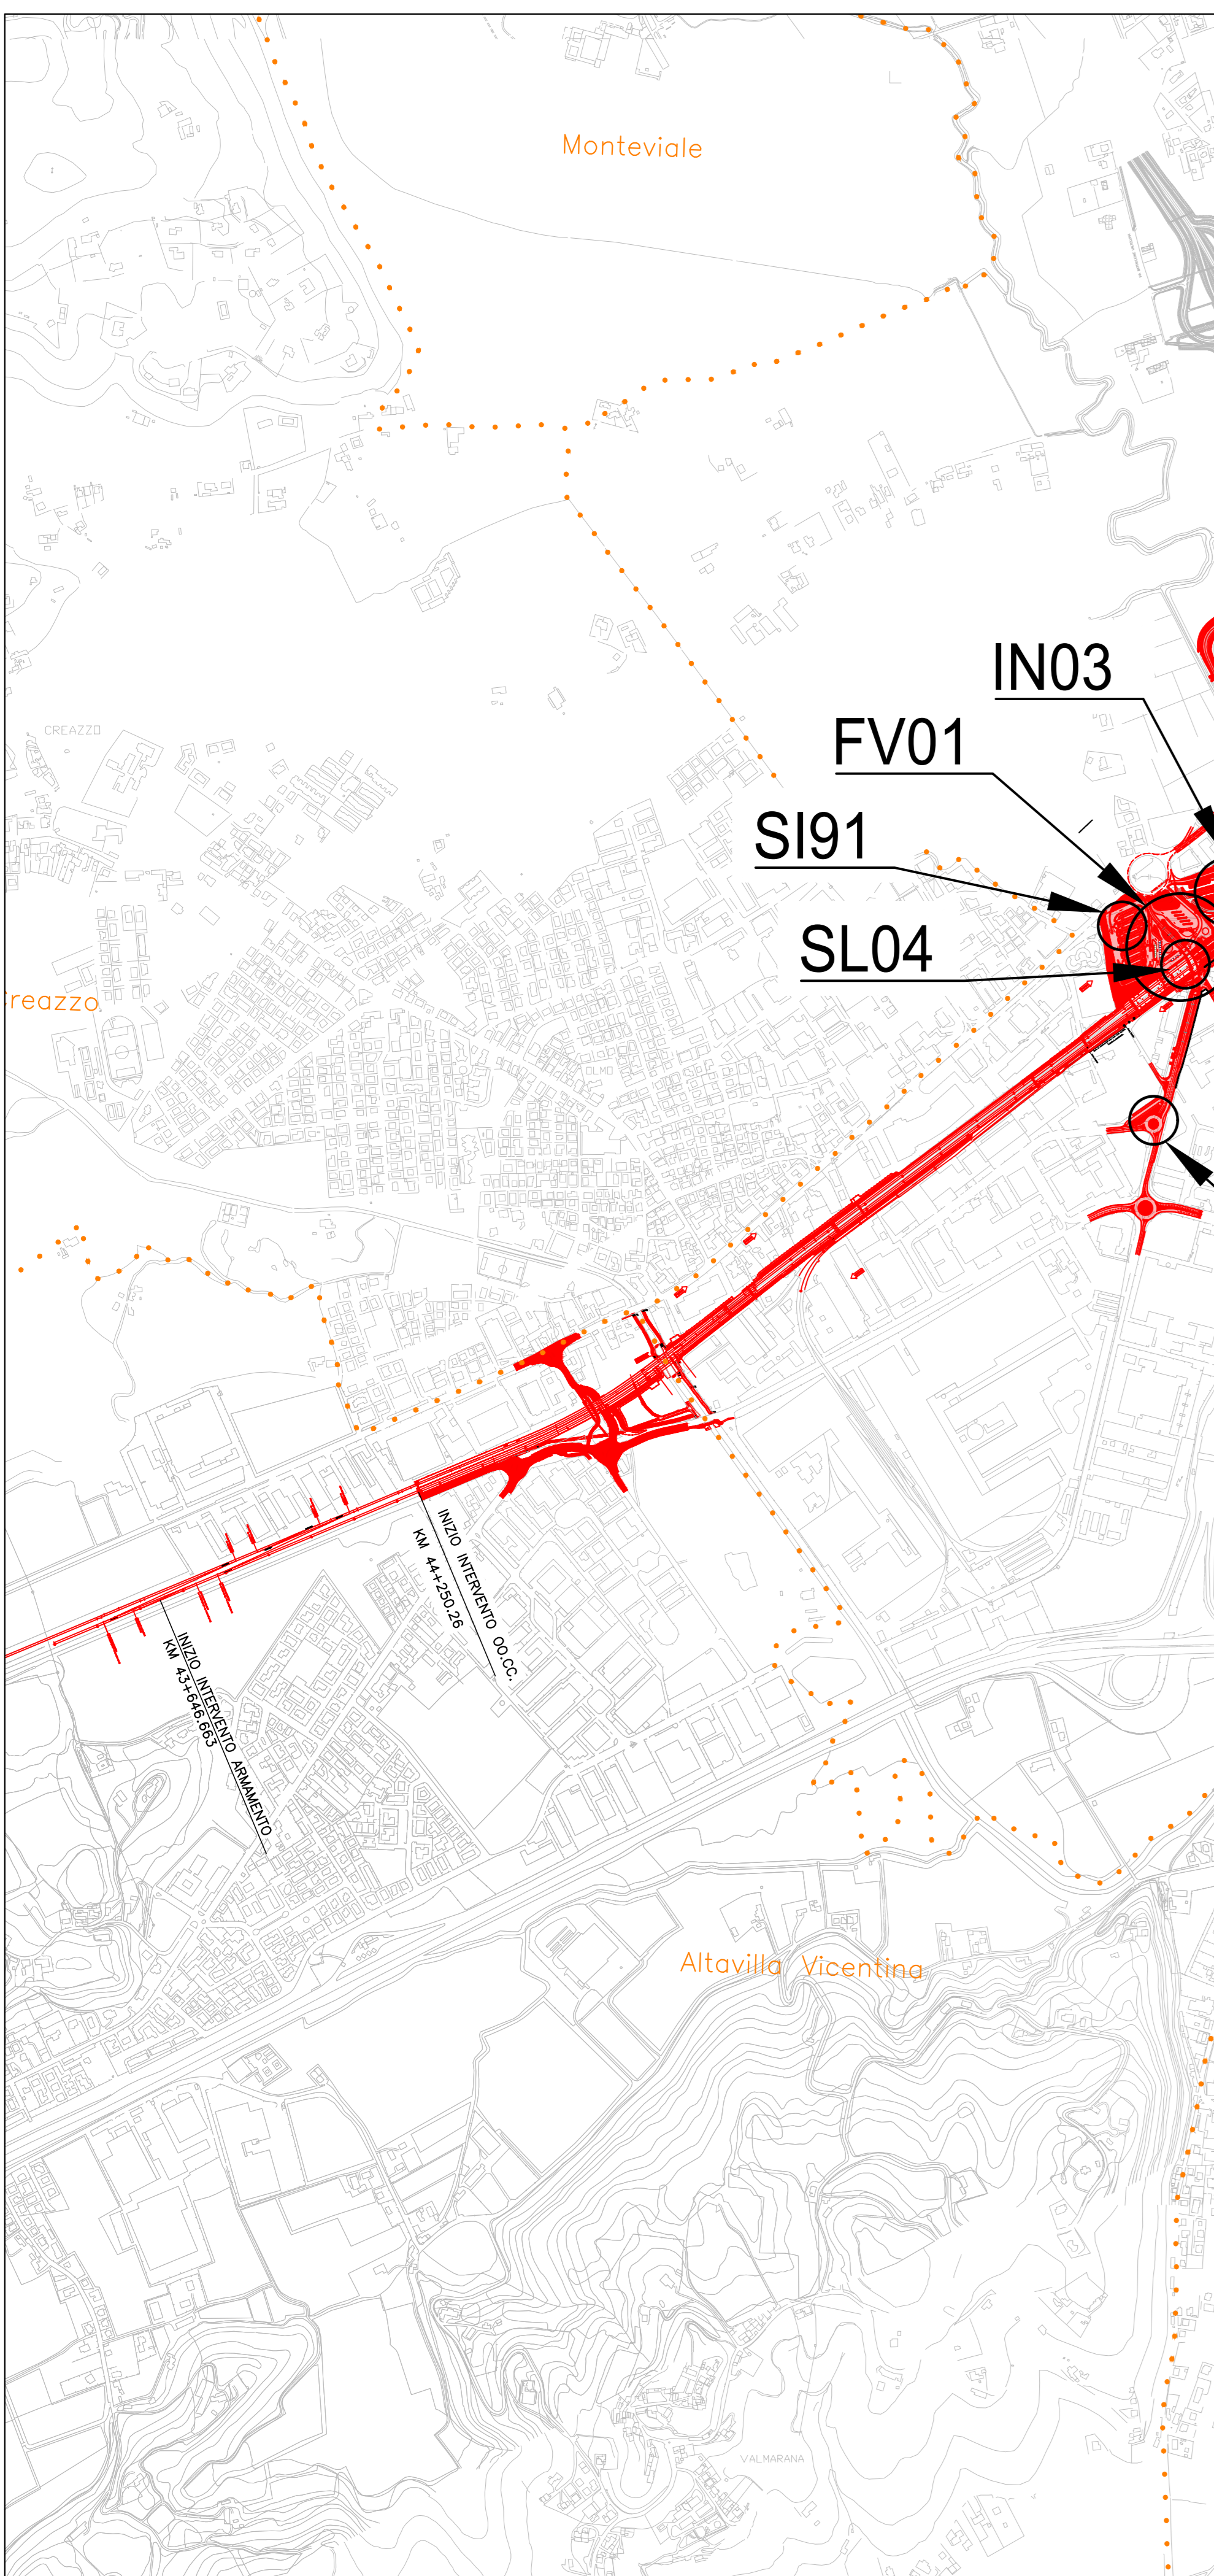

COMMITTENTE: **SRFI**
RETE FERROVIARIA ITALIANA
GRUPPO FERROVIE DELLO STATO

ALTA SORVEGLIANZA: **ITALFERR**
GRUPPO FERROVIE DELLO STATO

GENERAL CONTRACTOR: **ITICAV2**

INFRASTRUTTURE FERROVIARIE STRATEGICHE DEFINITE DALLA LEGGE OBIETTIVO N. 443/01

PROGETTO ESECUTIVO
LINEA AV/AC VERONA - PADOVA
SUB TRATTA VERONA - VICENZA
LOTTO FUNZIONALE II: ATTRAVERSAMENTO DI VICENZA
OPERE IN VARIANTE AI SENSI DELL'ART. 169 C. 3 e 5 del D.LGS. 163/2006
MD-OPERE IN VARIANTE

COROGRAFIA PER LE OPERE IN VARIANTE AI SENSI DELL'ART. 169 C. 3 e 5 del D.LGS. 163/2006

GENERAL CONTRACTOR		DIRETTORE LAVORI	
RTI bonifica	CONSORZIO IRICAV DUE 11 Entite Ing. Paolo Carrara		SCALA: 1:10.000
IL PROGETTO È AUTORIZZATO DAL Ministero delle Infrastrutture e dei Trasporti Data: 20/12/2023	Il Consorzio IRICAV DUE Data: 20/12/2023	Data:	

COMMESSA	LOTTO	FASE	ENTE	TIPO DOC.	OPERADISCIPLINA	PROGR.	REV.
IN2L	20	Y	I2	P4	MD0000	501	A

VISTO CONSORZIO IRICAV DUE		Data:	
Firma		20/12/2023	

Rev.	Descrizione	Redatto A:Vente	Data	Verificato C:Carra	Data	Approvato C:Carra	Data	Autorizzato
A	Prima Emissione		20/12/2023		20/12/2023		20/12/2023	

File: INCL_20-Y-2-P4-MD00-00-501-402.DWG CUP: J41E91000000009 n. Elab. Data: 20/12/2023
CIG: 991981446E