ANTE OPERAM

SOTTOSTAZIONE DEL PROGETTO AMISTADE - SCALA 1:200

Sottostazione Progetto Amistade, in fase di
Valutazione Impatto Ambientale Ministeriale.
Codice d'identificazione [ID 9693]

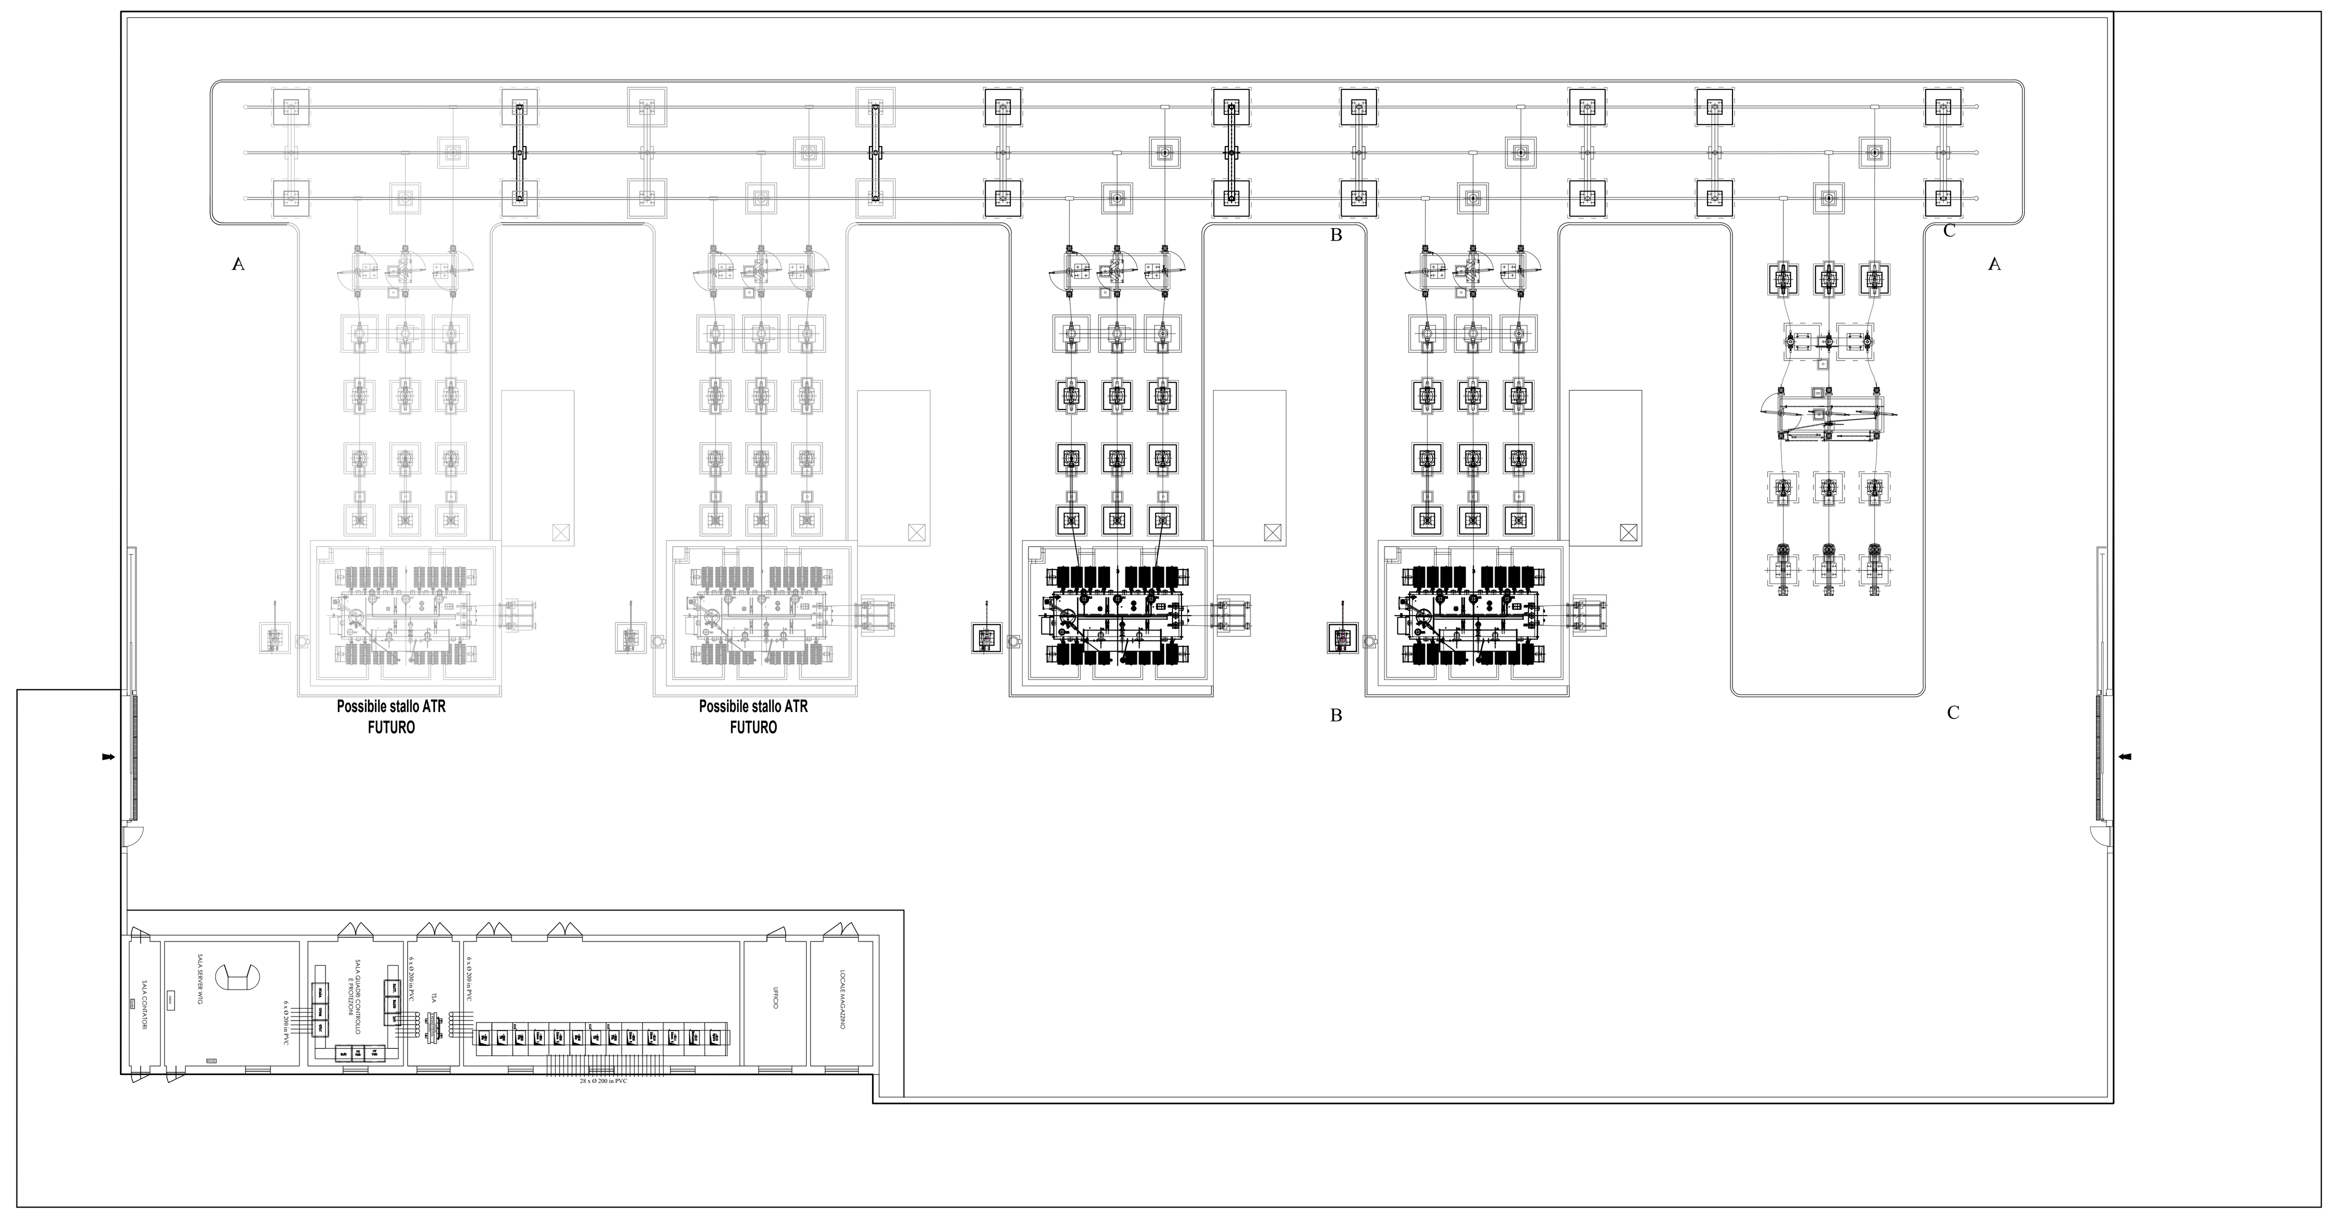

PIANTA FABBRICATO SOTTOSTAZIONE DEL PROGETTO AMISTADE - SCALA 1:100

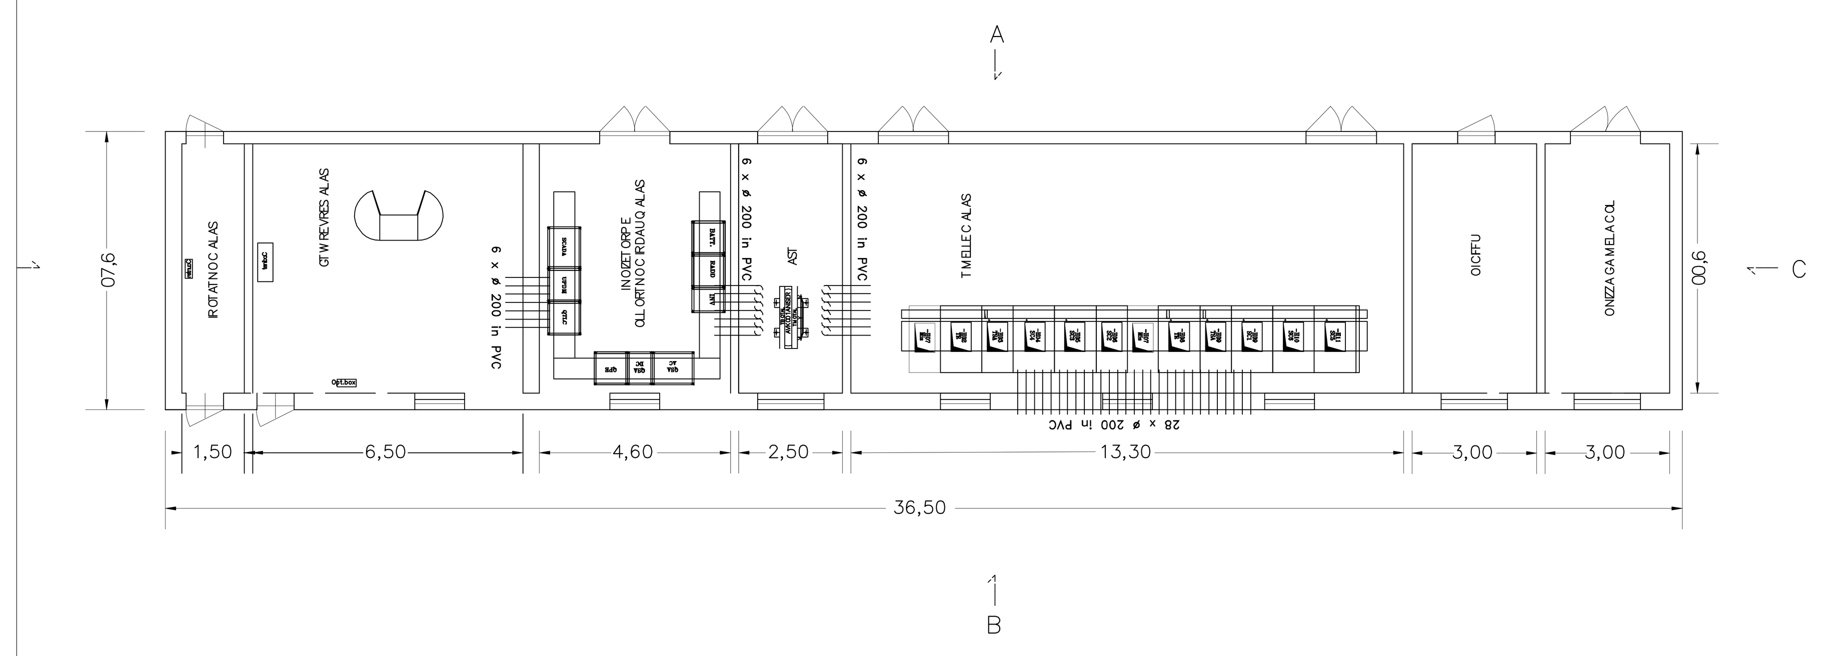

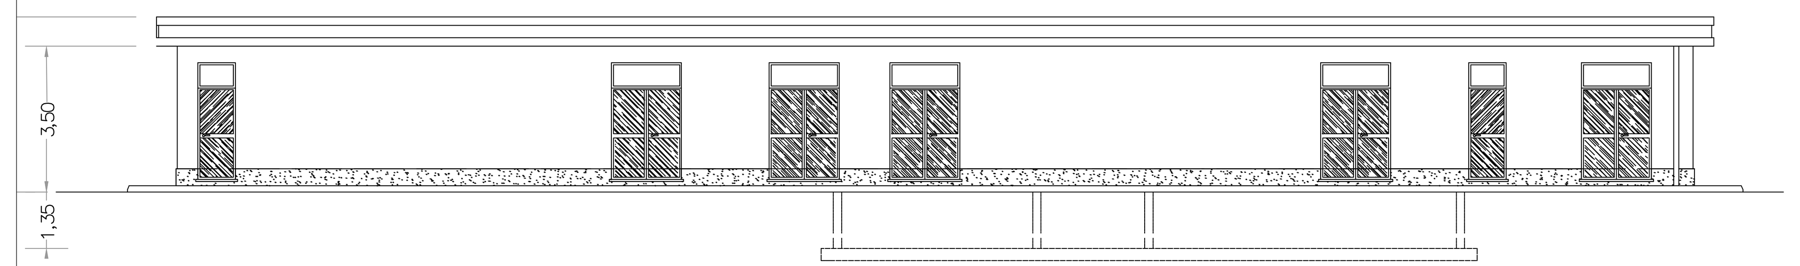

Prospetto A

PROSPETTO A - FABBRICATO SOTTOSTAZIONE DEL PROGETTO AMISTADE - SCALA 1:100

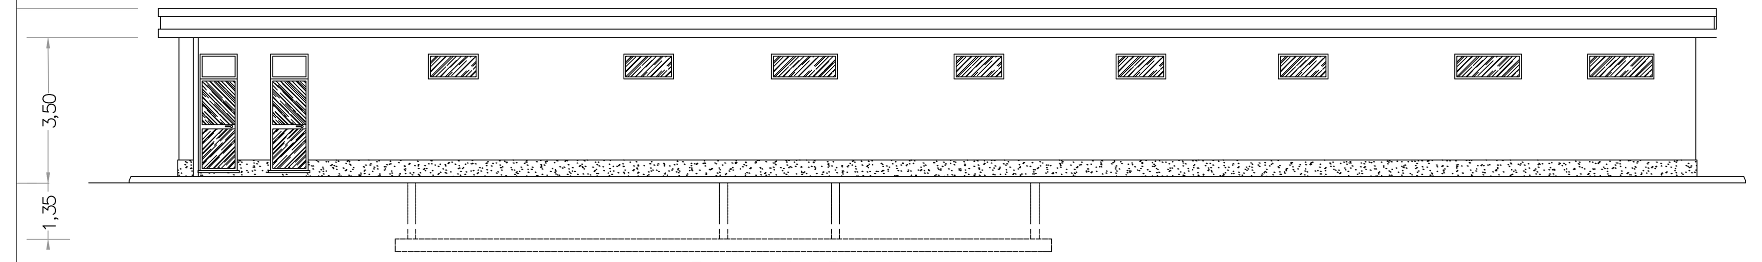

Prospetto B

PROSPETTO B - FABBRICATO SOTTOSTAZIONE DEL PROGETTO AMISTADE - SCALA 1:100

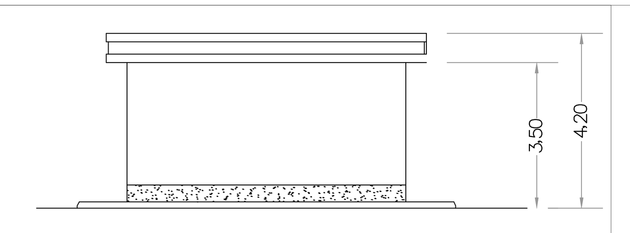

Prospetto C

PROSPETTO C - FABBRICATO SOTTOSTAZIONE DEL PROGETTO AMISTADE - SCALA 1:100

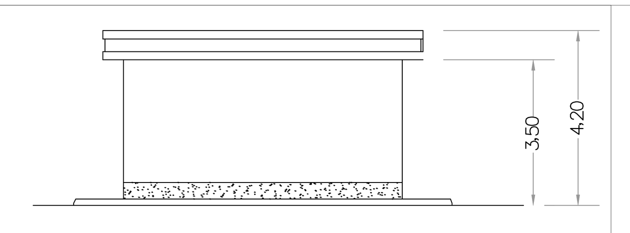

Prospetto D

PROSPETTO D - FABBRICATO SOTTOSTAZIONE DEL PROGETTO AMISTADE - SCALA 1:100

POST OPERAM

NUOVO STALLO IN PROGETTO NELLA SOTTOSTAZIONE AMISTADE - SCALA 1:200

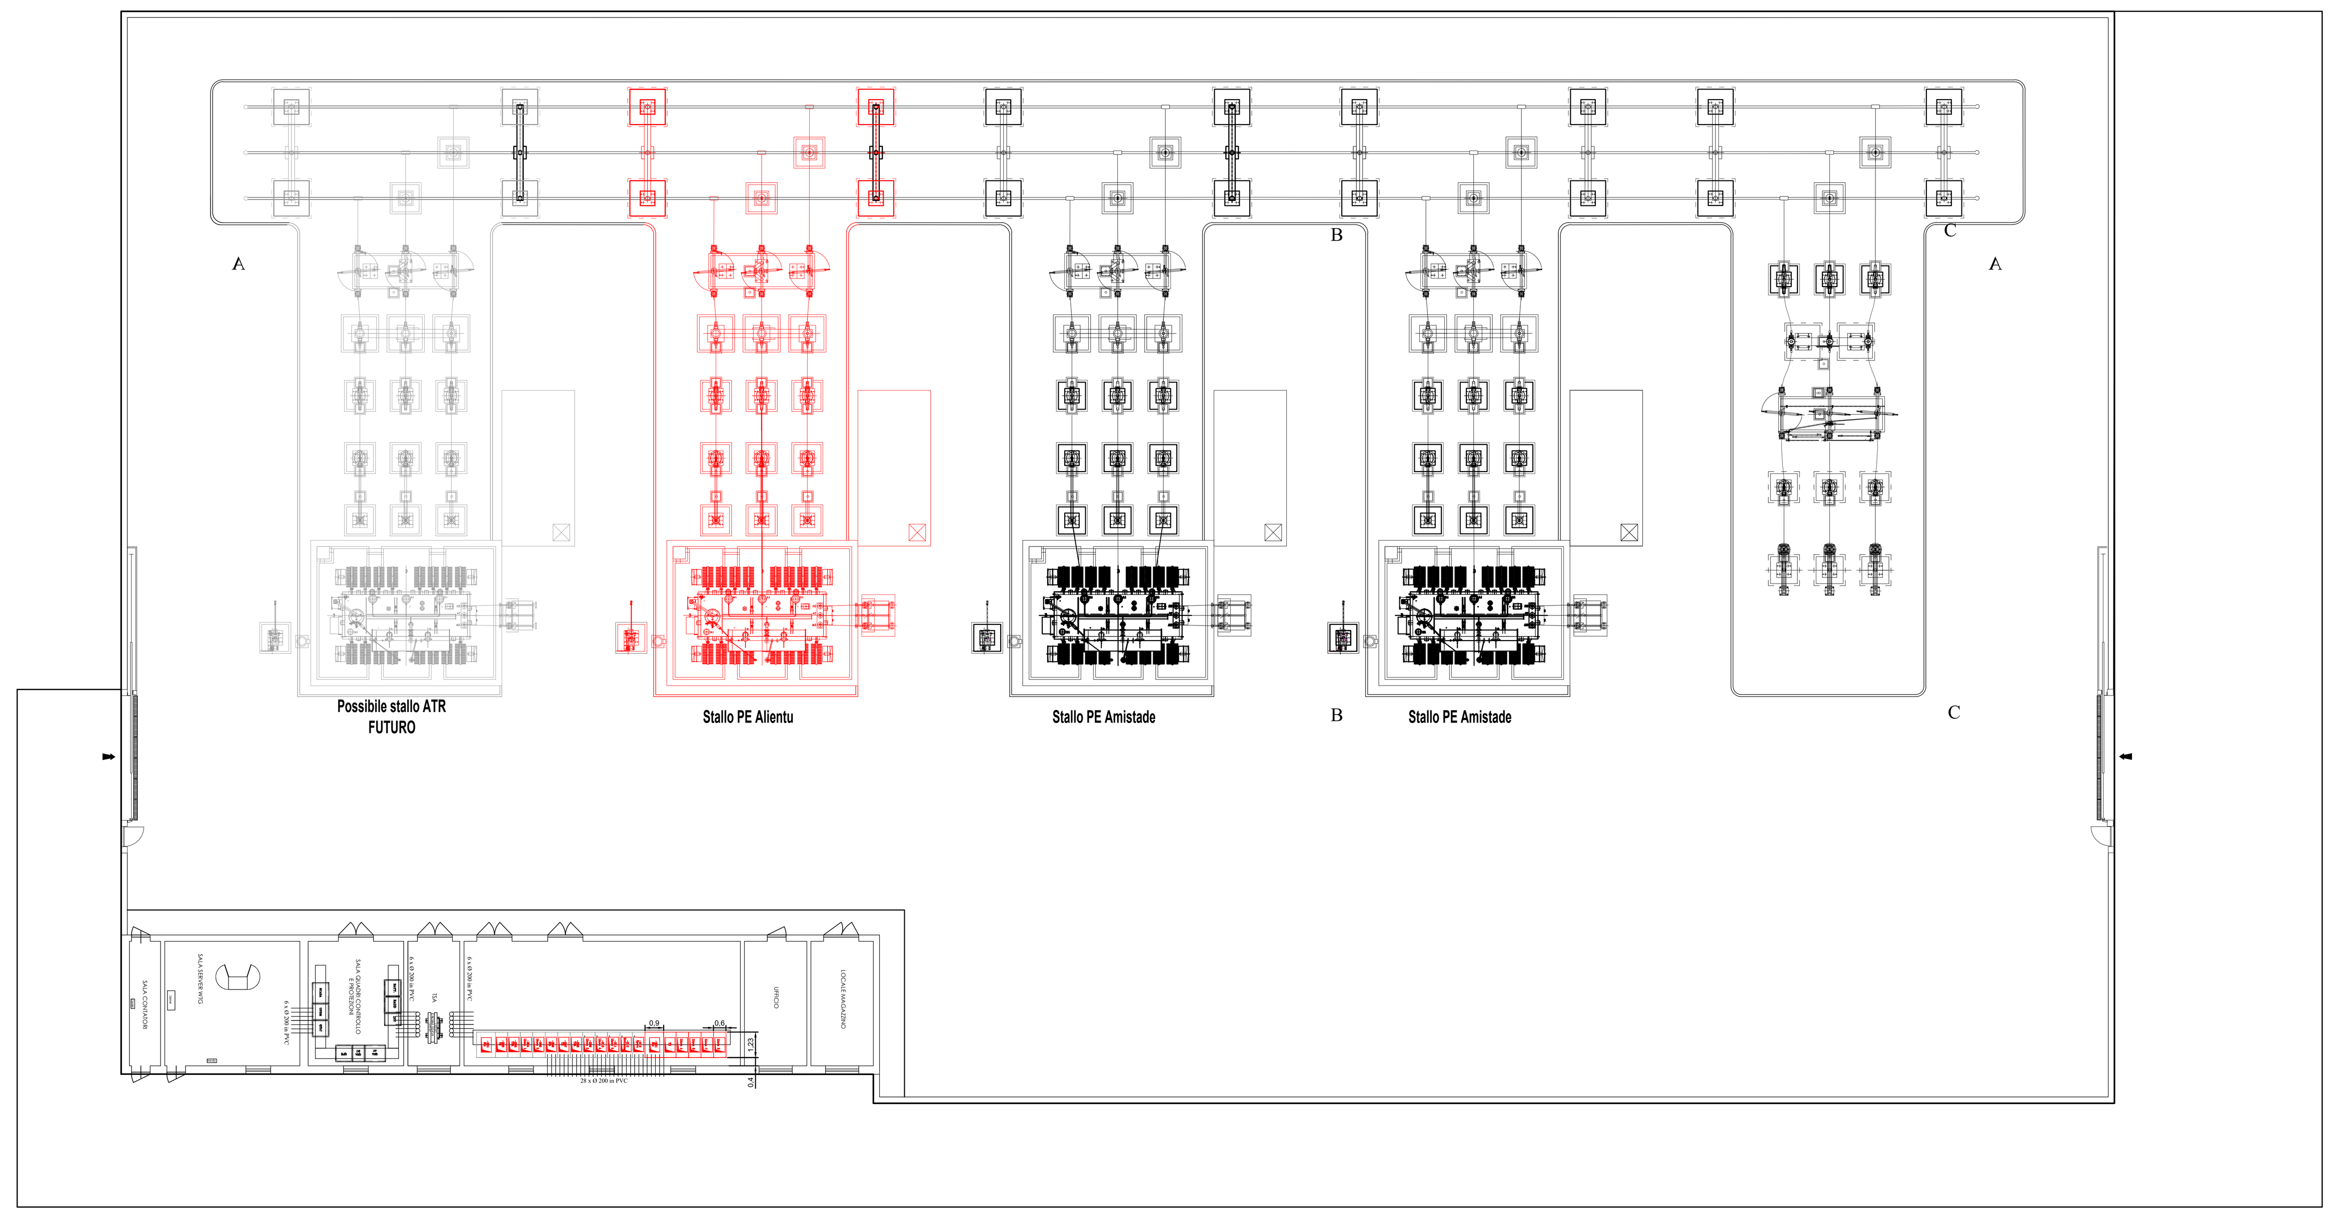

OPERE IN PROGETTO

PIANTA FABBRICATO SOTTOSTAZIONE DEL PROGETTO AMISTADE CON MODIFICA DEL QUADRO MEDIA TENSIONE ESISTENTE - SCALA 1:100

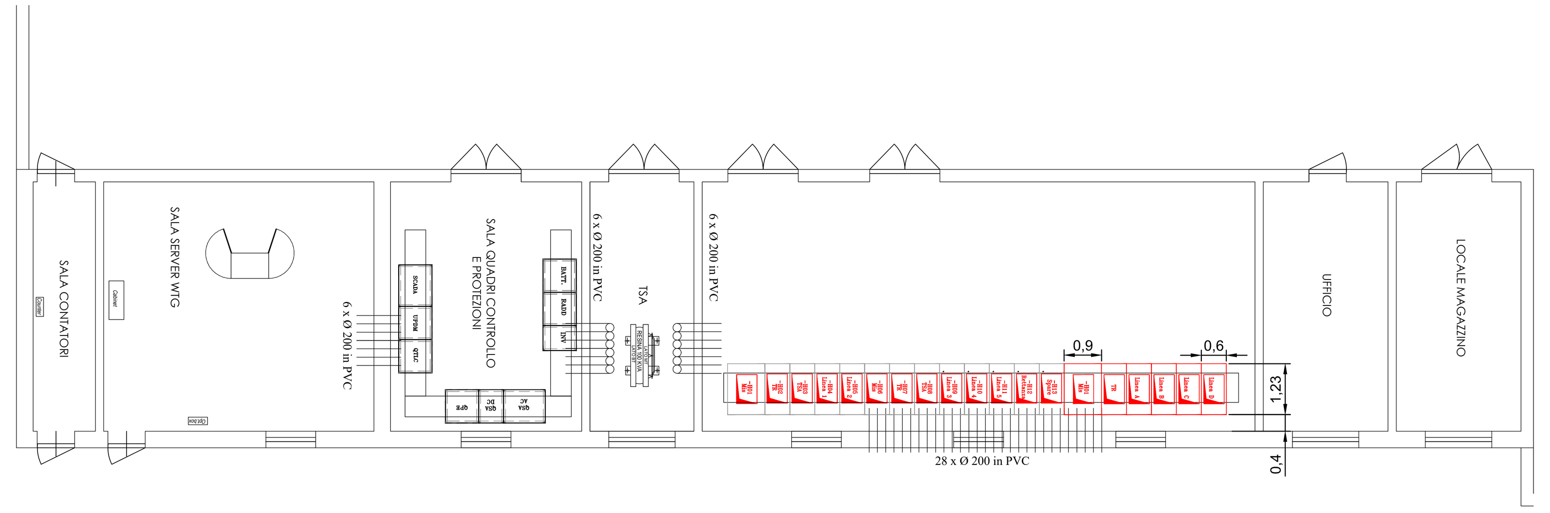

SARDEOLICA Renewable Energy

Quinta strada Ovest - Traversa C ZI Macchiareddu 09032 Assemini (CA)
Società del gruppo SARAS

PARCO EOLICO "ALIENTU"

COMUNE DI SEUI

PROVINCIA DEL SUD SARDEGNA (SU)

STUDIO DI IMPATTO AMBIENTALE

Elaborato: *PROGETTO DEFINITIVO OPERE ELETTRICHE* **Nuovo stallo in progetto nella sottostazione Amistade**	Codice elaborato: **SE_PE_T009**
	Scala: Varie
	Data: Febbraio 2024

Il committente: Sardeolica s.r.l.

Coordinamento: FAD SYSTEM SRL - Società di ingegneria
Dott. Ing. Ivano Distinto *Dott. Ing. Carlo Foddis*

Elaborato a cura di:
Fad System srl

rev.	data	descrizione revisione	rev.	data	descrizione revisione
00	07/02/2024	Emesso per procedura di VIA			

FAD System S.r.l. - Societa' di Ingegneria
Via Argiolas 134 - 09134 - Cagliari - Uffici Via Rossini, 81 - 09044 Quartucciu (CA)
Tel./Fax: 070/2348760 - e-mail: info@fadsystem.net

FAD SYSTEM Ingegneria per l'ambiente