

IPOTESI DI PROGETTO REVISIONATO

Parco agro - fotovoltaico revisionato

- Campi 1, 2 e 4
- Aree dedicate a ripristini ambientali
- Cavidotto
- Parcoagro - fotovoltaico non toccato dalle ipotesi di revisione
- Campo 3
- particella catastale
- Buffer 500 m dalle aree del dlgs42/2004, Parte seconda e art.136

Parte seconda del DLGS 42/2004 e art. 136


Art.134, lett.c - Ulteriori immobili ed aree specificatamente individuati a termini dell'art.136 e sottoposti a tutela dal Piano Paesaggistico

Soluzione di connessione


- SE RTN
- Stazione utente

IGM 25.000 - Sicilia


Superficie totale decurtata a seguito della revisione = circa 15 ha

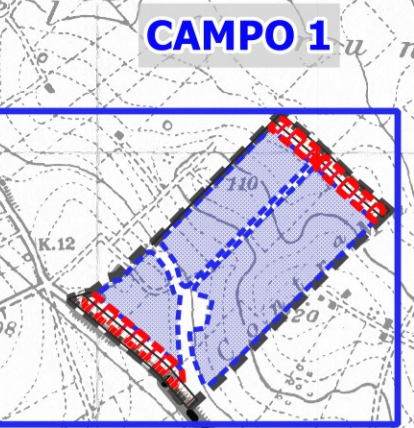


Superficie di suolo esclusa dal progetto: circa 3 ha
Superficie campo revisionato: circa 21 ha

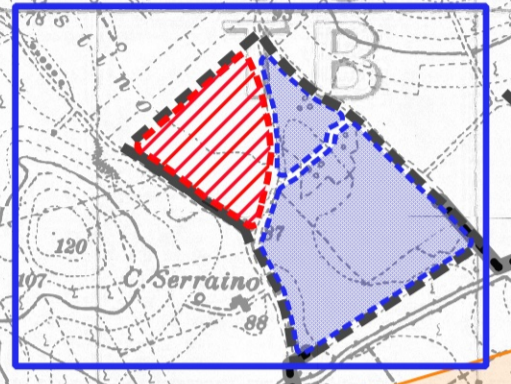

Superficie di suolo esclusa dal progetto: circa 9 ha
Superficie campo revisionato: circa 21 ha

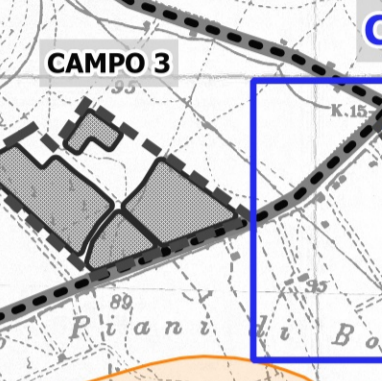


Superficie di suolo esclusa dal progetto: circa 3 ha
Superficie campo revisionato: circa 9 ha

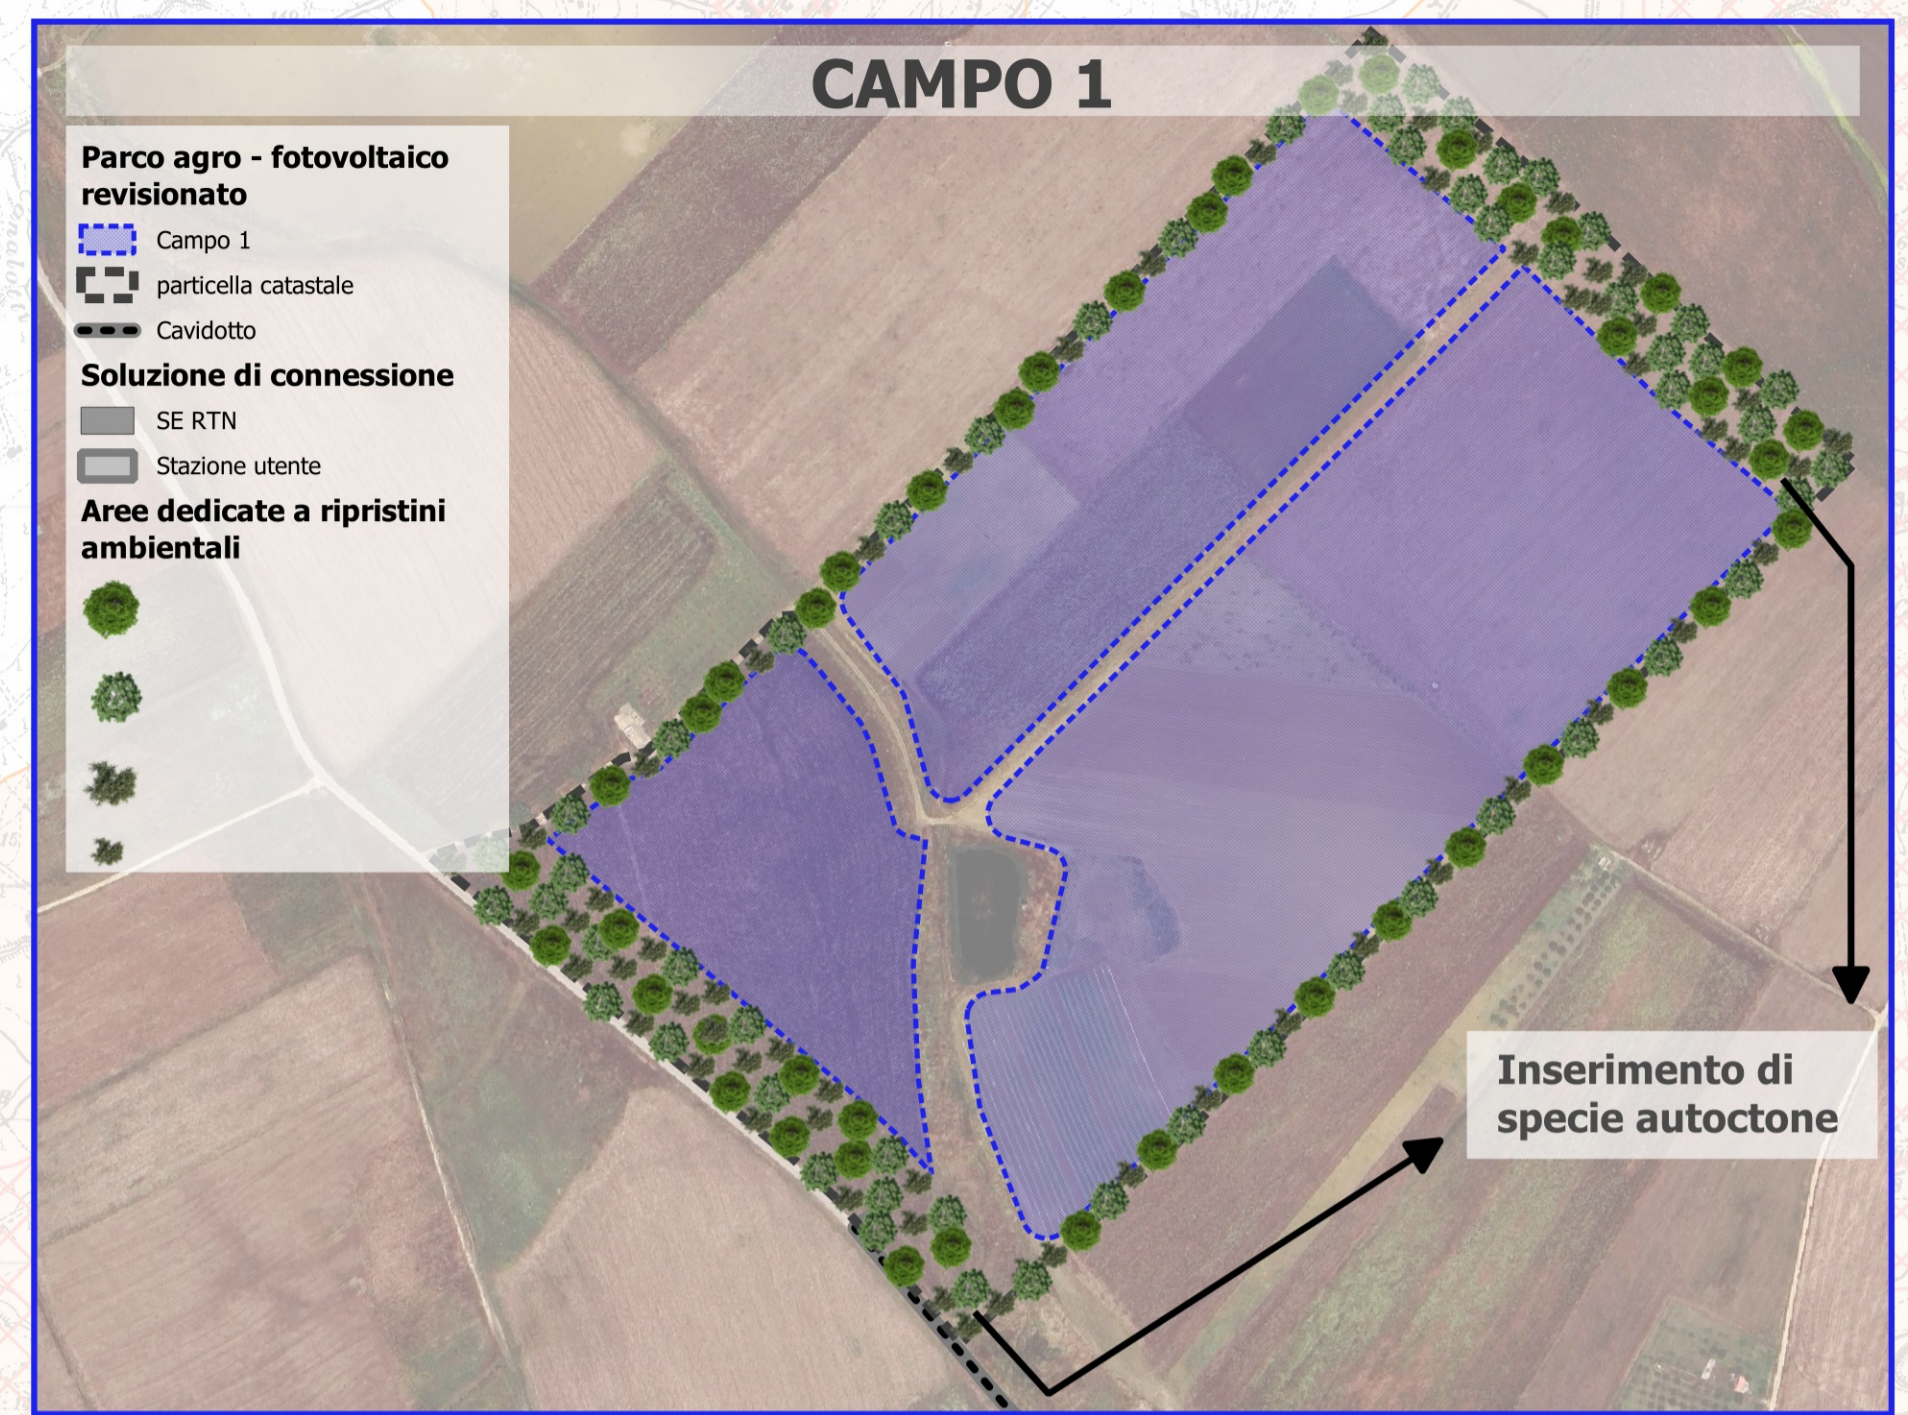


- Parco agro - fotovoltaico revisionato
- Campo 1
- particella catastale
- Cavidotto
- Soluzione di connessione
- SE RTN
- Stazione utente
- Aree dedicate a ripristini ambientali

Inserimento di specie autoctone

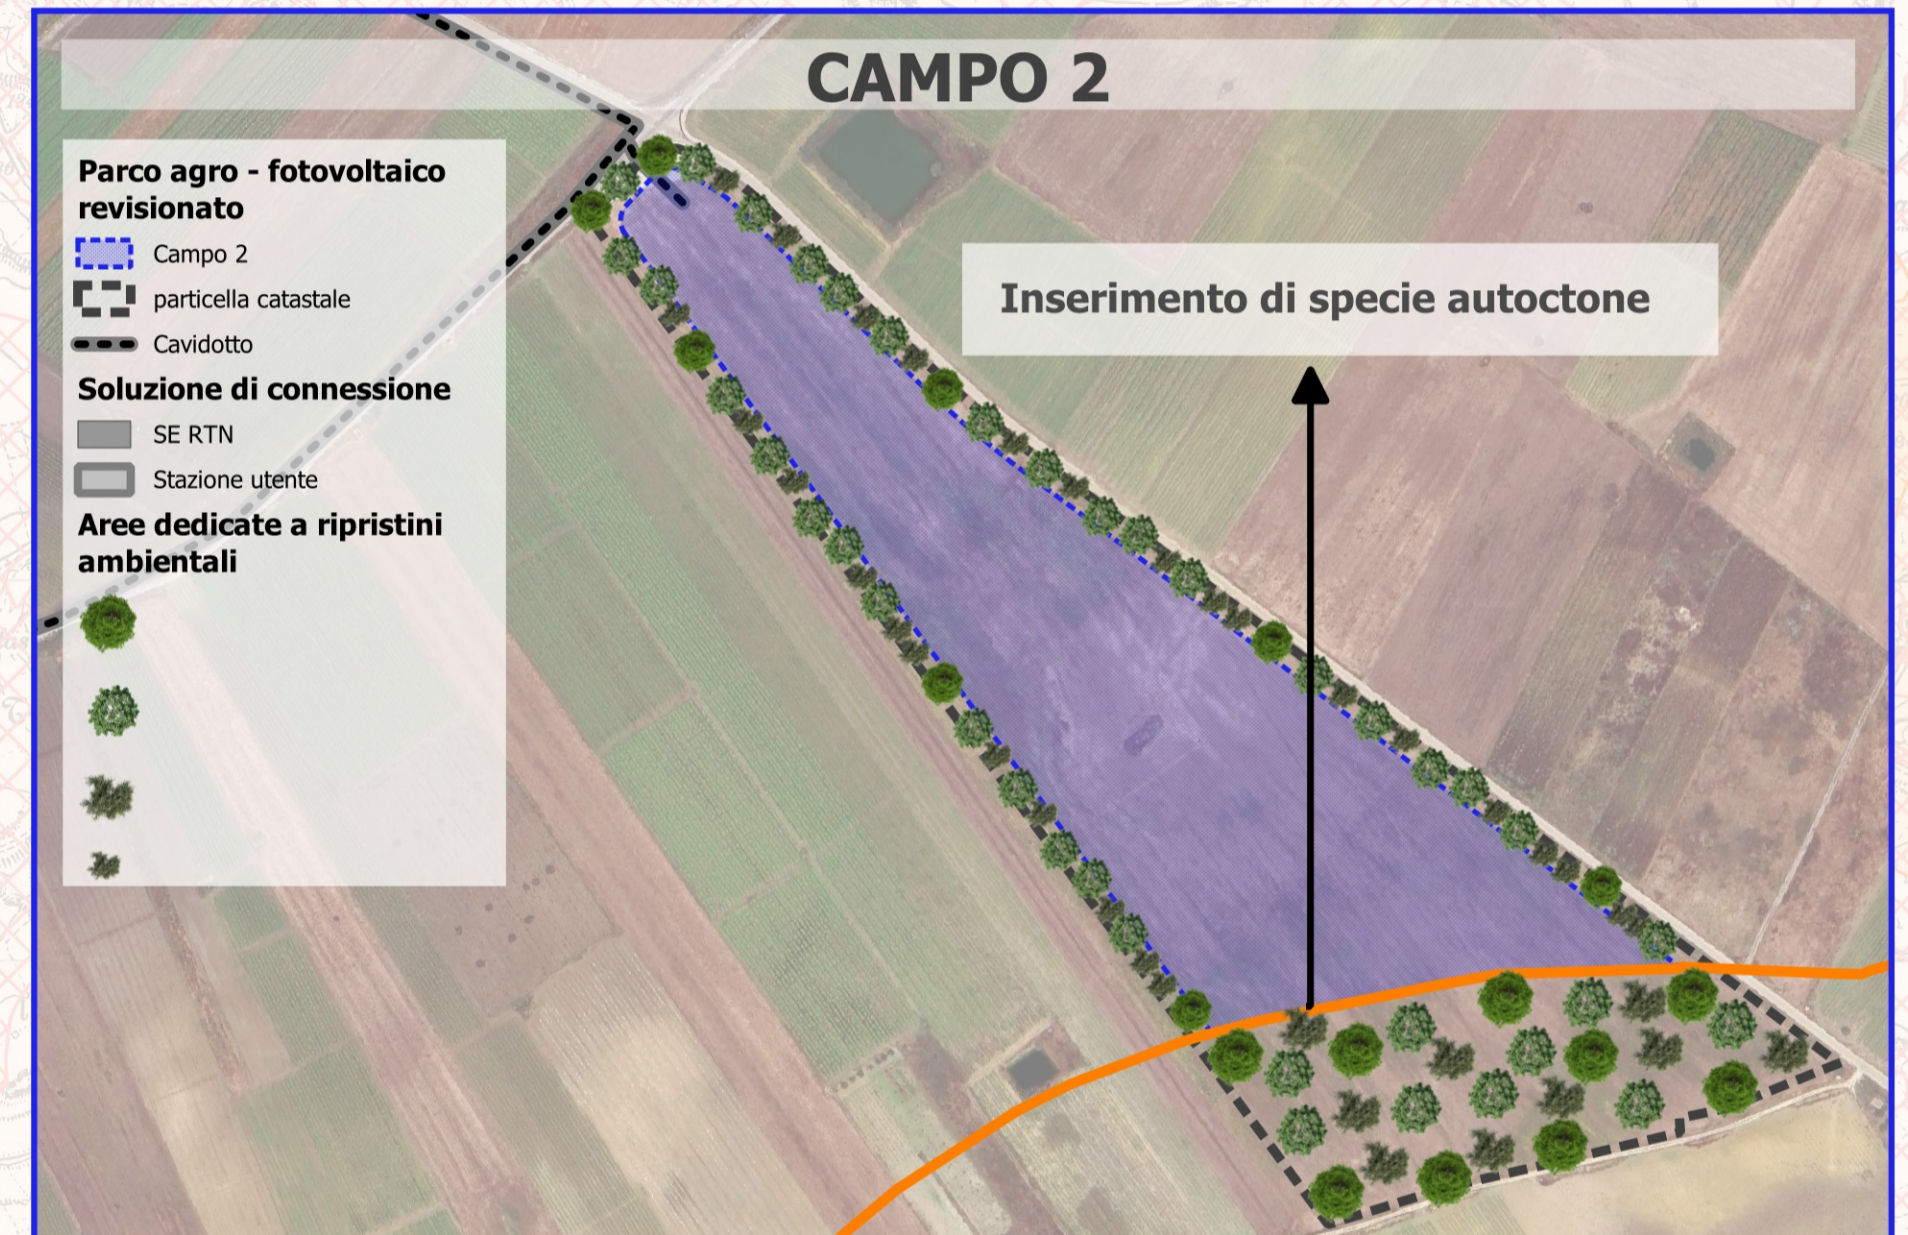


- Parco agro - fotovoltaico revisionato
- Campo 2
- particella catastale
- Cavidotto
- Soluzione di connessione
- SE RTN
- Stazione utente
- Aree dedicate a ripristini ambientali

Inserimento di specie autoctone

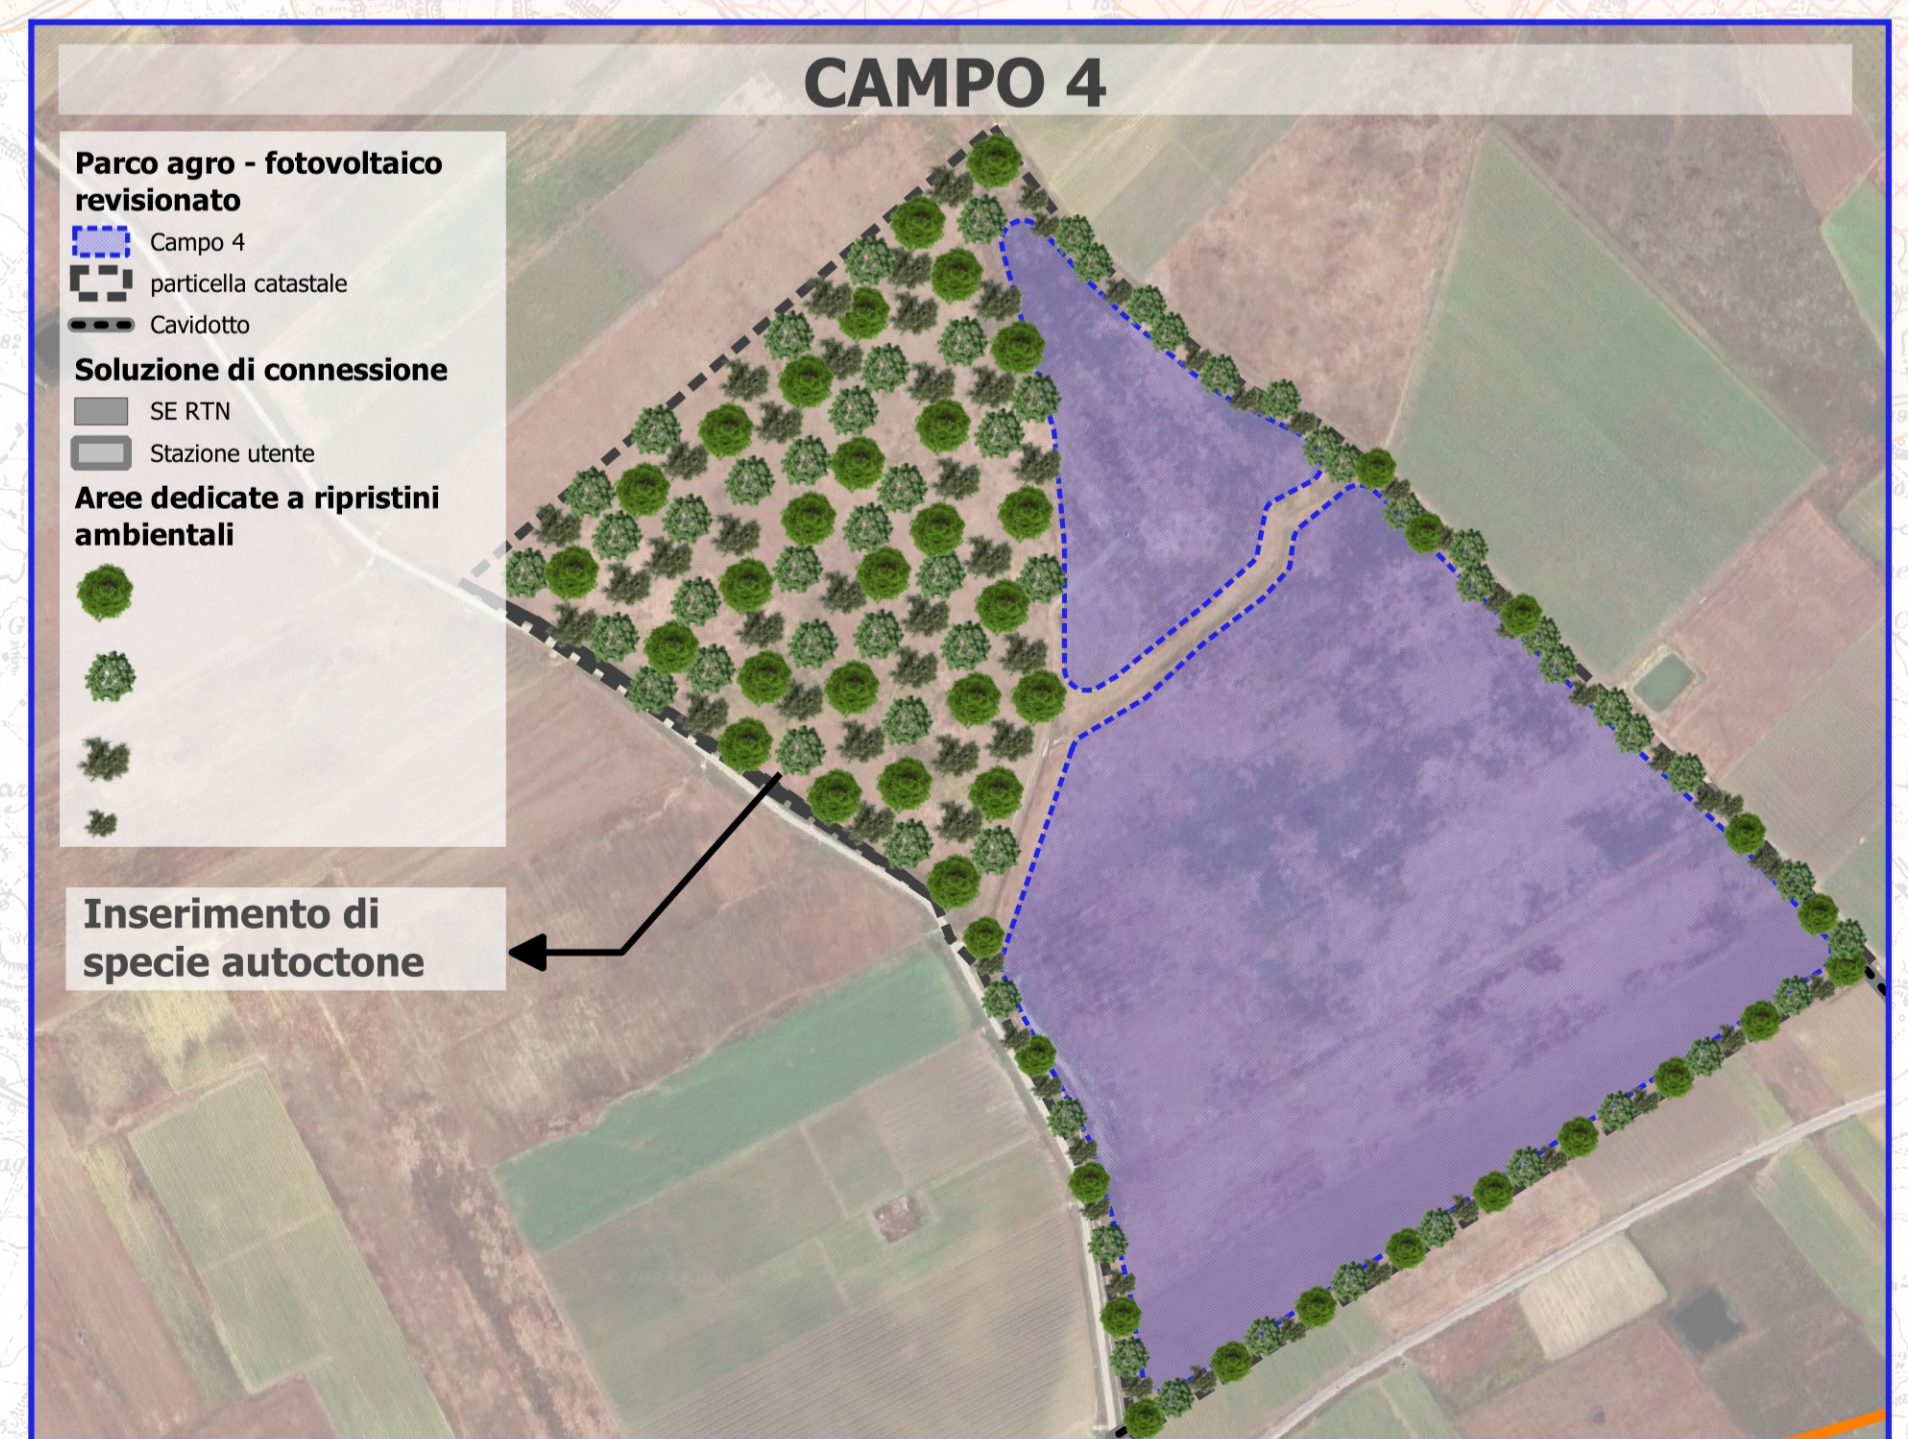

- Parco agro - fotovoltaico revisionato
- Campo 4
- particella catastale
- Cavidotto
- Soluzione di connessione
- SE RTN
- Stazione utente
- Aree dedicate a ripristini ambientali

Inserimento di specie autoctone

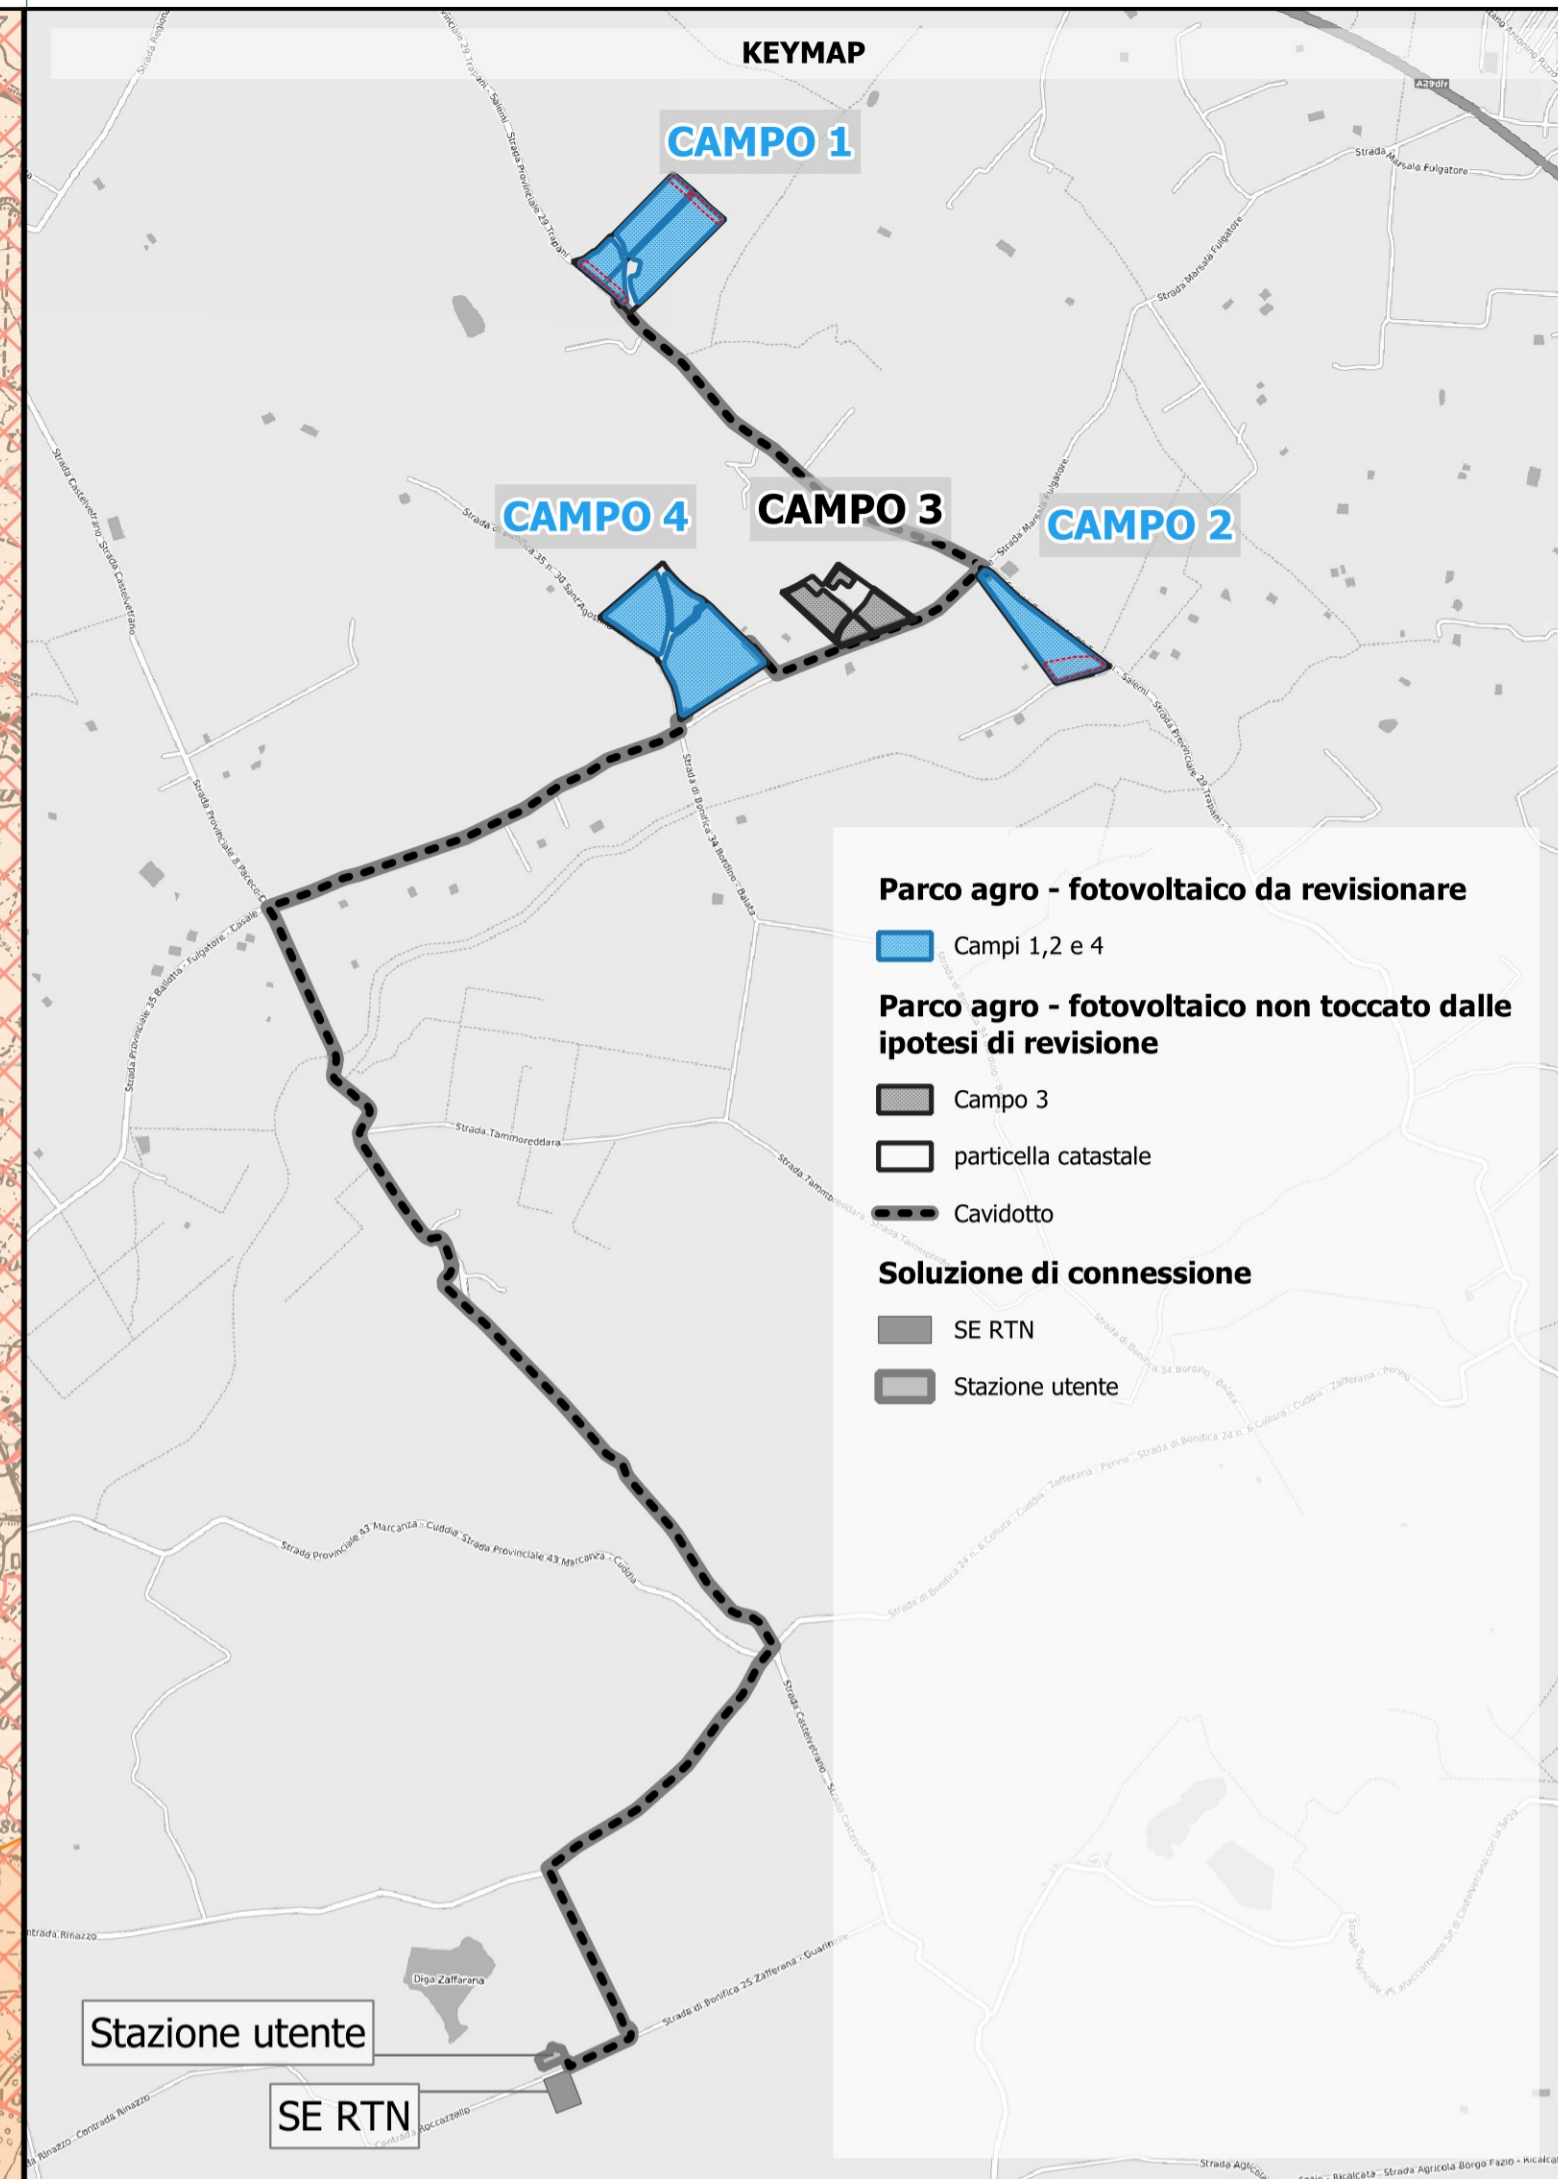

- Parco agro - fotovoltaico da revisionare
- Campi 1, 2 e 4
- Parco agro - fotovoltaico non toccato dalle ipotesi di revisione
- Campo 3
- particella catastale
- Cavidotto
- Soluzione di connessione
- SE RTN
- Stazione utente



PROGETTO DEFINITIVO
Autorizzazione Unica ex art.12 del d.lgs.387/03

Impianto Agro-Fotovoltaico "Piana Borromea" integrato con 10 MW di storage e relative opere di connessione da realizzare nel comune di Trapani in località "Borromea"

Titolo elaborato: **F0454AT01B**
Scala: **1:20.000**

Ipotesi di modifica del layout dell'impianto

Progettazione

F4 Ingegneria srl
Via Di Giura - Centro Direzionale, 85100 Potenza
Tel: +39 0971 1944797 - Fax: +39 0971 55452
www.f4ingegneria.it - f4ingegneria@pec.it

Il Direttore Tecnico
(Ing. Giovanni DI SANTO)

Gruppo di lavoro
Ing. Mauro MARELLA
Ing. Marco LORUSSO
Dott. For. Luigi ZUCCARO
Arch. Gaia TELESCA
Ing. Beniamino D'ERCOLE
Ing. Rosanna SANTARSIERO

Consulenze specialistiche:

Committente

SOLAR PIANA BORROMEA S.r.l
via Durini 9
20122 Milano (MI)

L'Amministratore Delegato

Data	Descrizione	Redatto	Verificato	Approvato
Novembre 2023	Emissione per integrazione Enti	RSA	GDS	LZU
Marzo 2024	Seconda emissione per integrazione Enti	RSA	GDS	LZU