



Ministero della cultura

Direzione generale archeologia belle arti e paesaggio

Soprintendenza archeologia belle arti e paesaggio per il Molise

Ministero dell'ambiente e della sicurezza energetica
Direzione generale Valutazioni ambientali
VA@pec.mite.gov.it

E.p.c.

Soprintendenza archeologia belle arti e paesaggio
per le province di Chieti e Pescara
sabap-ch-pe@pec.cultura.gov.it

Alla Soprintendenza Speciale per il Piano Nazionale
di Ripresa e Resilienza
ss-pnrr@mailcert.beniculturali.it

Al Servizio II
Scavi e Tutela del Patrimonio Archeologico della DG ABAP
mbac-dg-abap.servizio2@mailcert.beniculturali.it

Al Servizio III
Tutela del Patrimonio Storico, Artistico e Architettonico
mbac-dg-abap.servizio3@mailcert.beniculturali.it

Rif. nota MIC – SS PNRR n. 3987 del 05/02/2024
(Ns. prot. n.1271 del 5/02/2024)


OGGETTO: [ID: 9706] Istanza per il rilascio del provvedimento di VIA nell'ambito del provvedimento unico in materia ambientale ai sensi dell'art. 27 del D. Lgs. n. 152/2006 e ss.mm.ii. relativa al progetto per la realizzazione e gestione di un impianto fotovoltaico della potenza nominale di 53,69 MW nel comune di Furci (CH) e relative opere di connessione alla rete elettrica nazionale, ricadenti nei comuni di San Salvo (CH), Cupello (CH) Vasto (CH) e **Montenero di Bisaccia (CB)**.

Proponente: ARAN 1 S.r.l.

Comunicazione in merito alla verifica di completezza e adeguatezza – art. 27, co. 4, D. Lgs. 152/2006

In riscontro alla nota inviata dalla Soprintendenza Speciale per il Piano Nazionale di Ripresa e Resilienza si comunica che l'intervento in oggetto incide sul territorio molisano solamente per una piccola parte del cavidotto.

Si rileva tuttavia che il progetto prevede che *“L'impianto sarà connesso alla rete AT a 36 kV (supermedia) alla cabina primaria di Terna spa denominata S. Nicola di Melfi”* (pag. 15 Sintesi non Tecnica) con evidenti errori di riferimento rispetto alla planimetria Cavidotto di Connessione F_3.1.C. che invece indica l'ampliamento di una cabina elettrica a Montenero di Bisaccia.

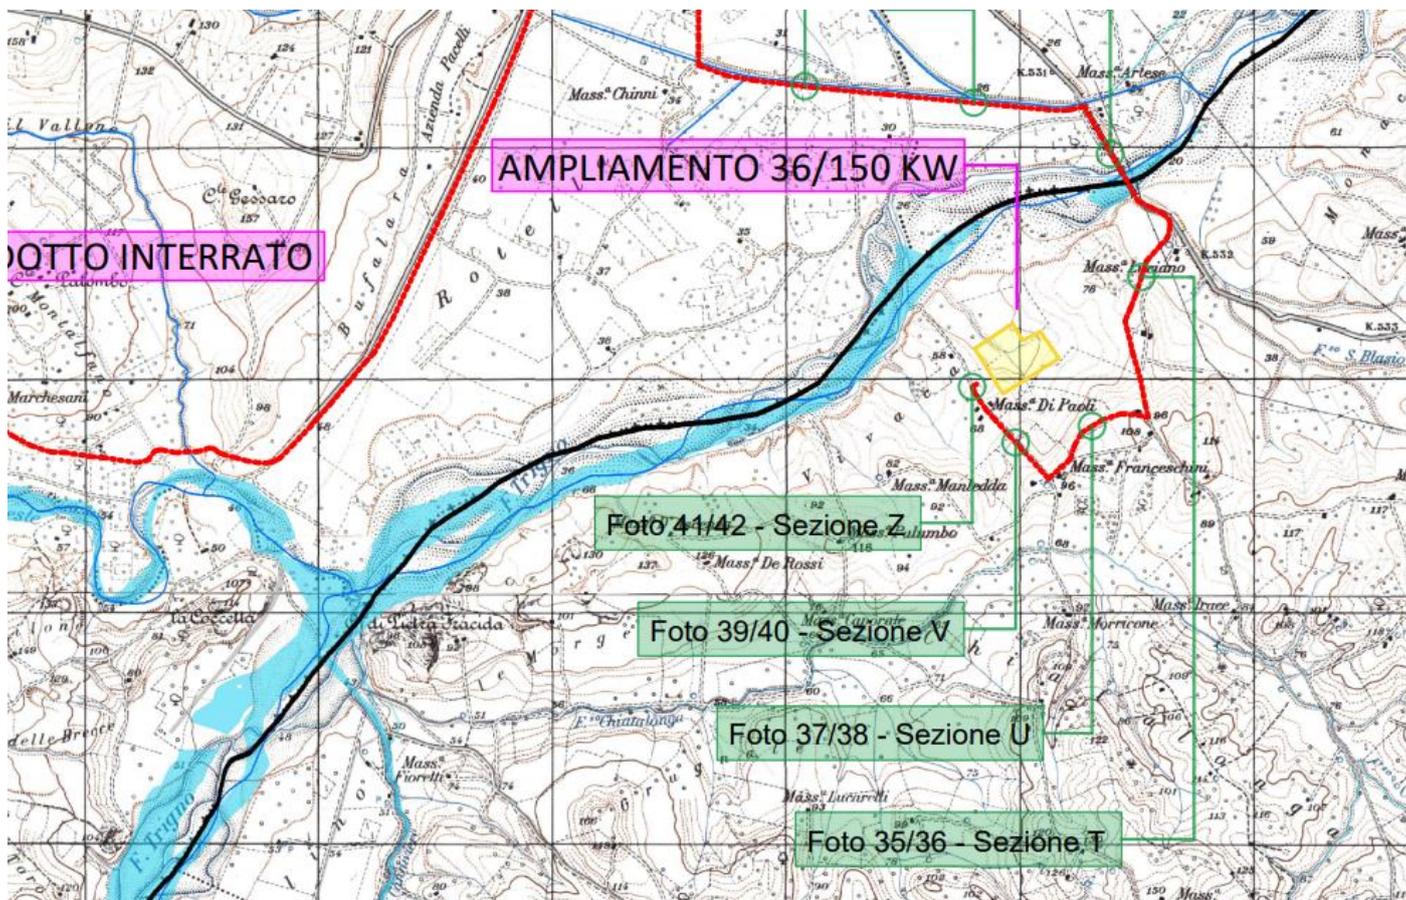

Planimetria Cavidotto di Connessione F_3.1.C

La documentazione prodotta è priva di elaborati riguardanti la centrale elettrica di connessione.

Si segnala, inoltre, che allo stato attuale non si rinviene alcuna centrale elettrica, né risulta che opere del genere siano mai state autorizzate nell'area di riferimento, tenuto conto che tutto il territorio di Montenero di Bisaccia è sottoposto a tutela paesaggistica ai sensi dell'art. 136 del D.Lgs. 42/2004.

Per quanto attiene gli aspetti della tutela archeologica, si evidenzia che tra gli elaborati depositati è assente la documentazione archeologica preliminare prevista dall'art. 1, c. 2, allegato 1.8, D. Lgs. 36/2023, relativa alle opere di connessione alla rete elettrica nazionale ricadenti nel comune di Montenero di Bisaccia.

Si resta in attesa di chiarimenti.

Per l'istruttoria paesaggistica

Ing. Domenicantonio Fornaro

Per l'istruttoria archeologica

Il Funzionario Archeologo

Dott.ssa Flavia Micucci

La Soprintendente
Dott.ssa Dora Catalano