Firmato digitalmente da:
TAMBURINI FRANCESCA
Firmato il 25/05/2023 13:04
Seriale Certificato: 257197
Valido dal 23/03/2021 al 23/03/2024
InfoCamere Qualified Electronic Signature CA

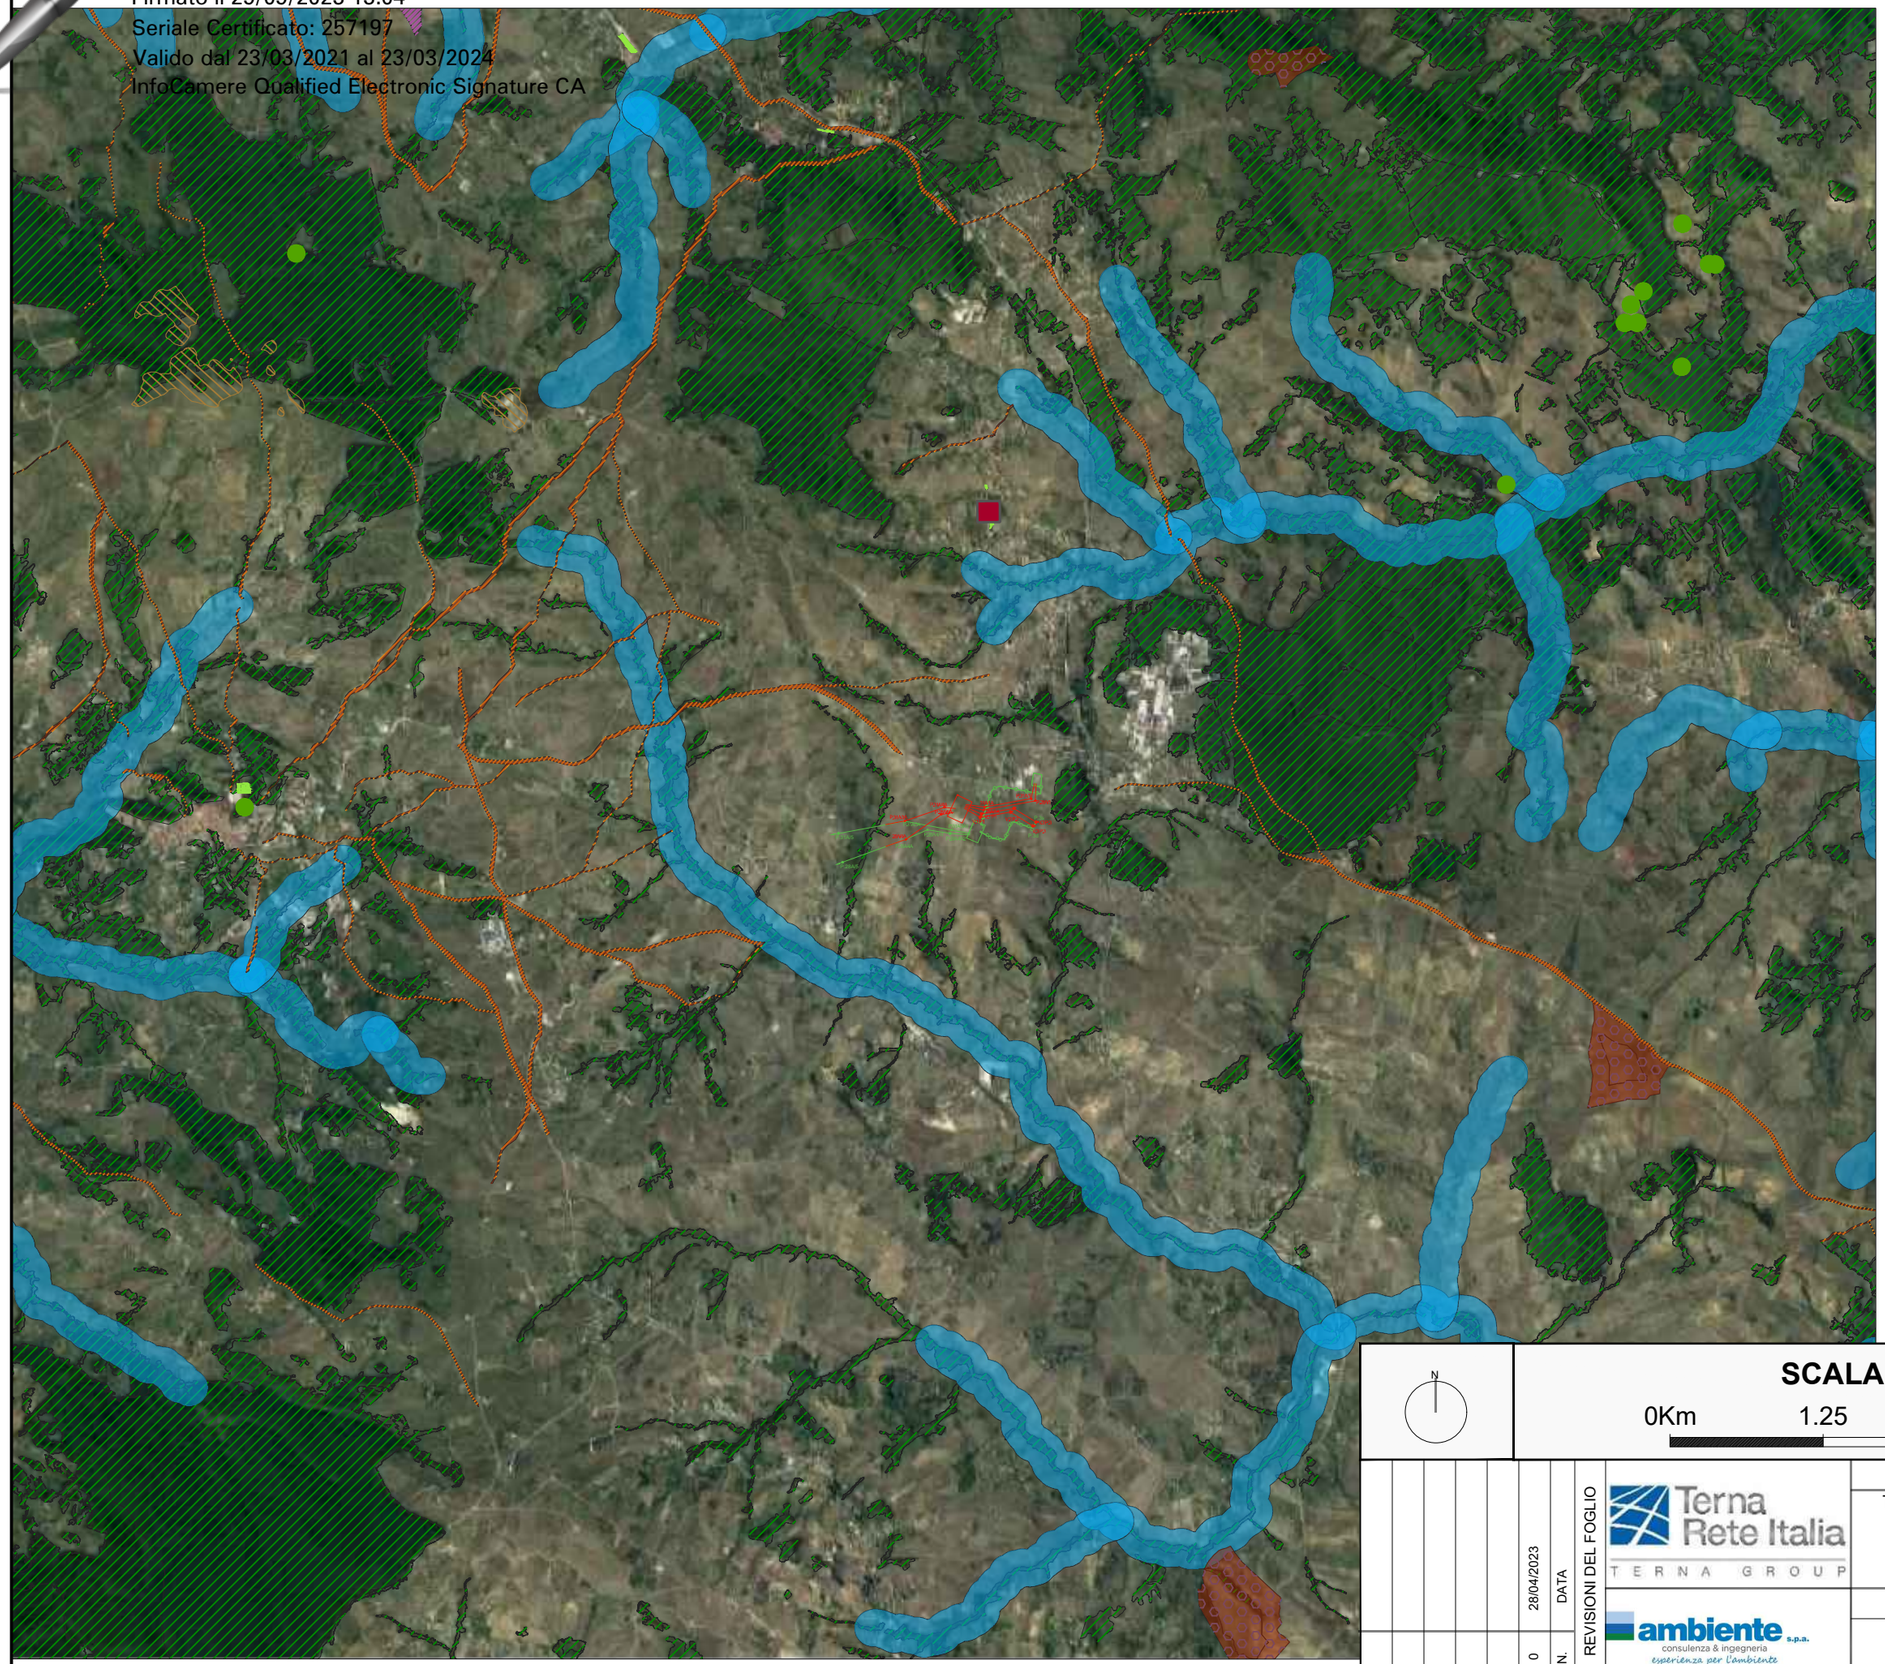

LEGENDA

- Variante in oggetto
- Progetto autorizzato

Aree tutelate per legge (D.lgs. 22 gennaio 2004, n.42, art.142)

- Fiumi, torrenti, corsi d'acqua e le relative sponde o piedi degli argini per una fascia di 150 metri ciascuna (art.142, c.1, lett. c)
- Montagne per la parte eccedente 1.600 metri sul livello del mare per la catena alpina e 1.200 metri sul livello del mare per la catena appenninica e per le isole (art. 142, c.1, lett. d)
- Territori coperti da foreste e da boschi(art. 142, c.1, lett. g)
- Zone umide (art. 142, c.1, lett. i)
- Zone di interesse archeologico (art. 142, c.1, lett. m)
- Alberi monumentali (art. 143)
- Immobili ed aree di notevole interesse pubblico (art. 136))

Beni culturali

- Beni archeologici - Tratturi (d.lgs. 22 gennaio 2004, n.42, art.10)
- Beni monumentali (d.lgs. 22 gennaio 2004, n.42, art.10)
- Beni interesse archeologico (d.lgs. 22 gennaio 2004, n.42, art.10)

Vincoli in rete da MIBACT

- Architettonico di interesse culturale dichiarato

N

SCALA GRAFICA 1:50.000

0Km 1.25 2.5 3.75 5Km

REVISIONI DEL FOGLIO	N.	DATA
	0	28/04/2023

Terna Rete Italia
TERNA GROUP

ambiente s.p.a.
consulenza & ingegneria
esperienza per l'ambiente

TITOLO

Trasversale Lucana-Variante localizzativa posizione Stazione Elettrica di Avigliano e raccordi

Valutazione preliminare (art. 6, comma 9, D.Lgs. 152/2006)

Beni paesaggistici

CODIFICA DELL'ELABORATO	FOGLIO	SEGUE FG.
DEFR17034B2894630	1	1