


Stato di Confronto - Planimetria  
1:1000


- LEGENDA**
- - - Confine di proprietà
  - - - Confine comunale
  - Demolizioni
  - Costruzioni



Stato di Confronto - Sezione AA  
1:500

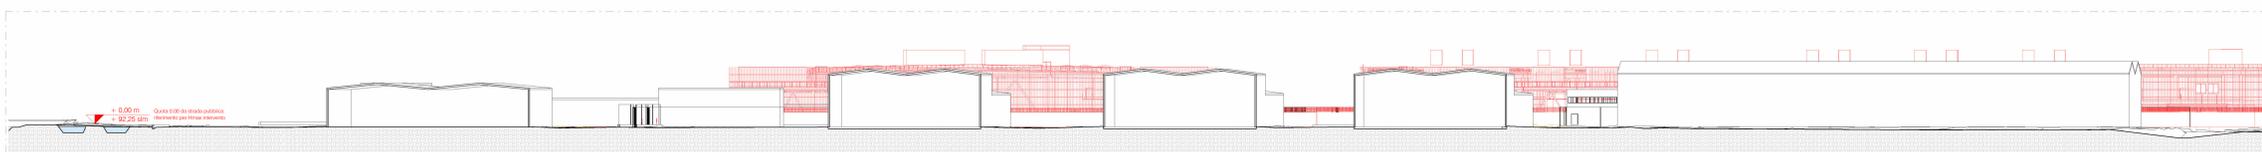

Stato di Confronto - Sezione BB  
1:500

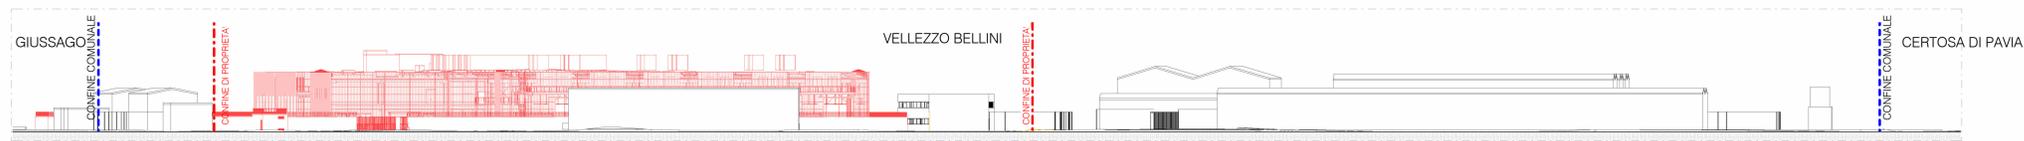

Stato di Confronto - Prospecto Ovest  
1:500

REV	DATA	DESCRIZIONE / DESCRIPTION	IL RICHIEDENTE	IL PROGETTISTA
<p><b>PROGETTISTA:</b>  <span style="background-color: yellow; padding: 2px;">L22</span> L22 - Marco Aronsson            Lombardini22 S.p.A.            Via M. Gios. 64 - 20125 Milano, Italia            T. +39 02 24 59 42 00 F. +39 02 83 20 15 97            www.l22.it            Capitale sociale Euro 100.000 i.v.            C.F. 07 AA 0550600964 R.E.A. 1827996</p>				
<p><b>COMMITTENTE / CLIENT:</b>            INFRASTRUCTURE ITALIA LAND 4 S.r.l.            Via del Bosco Rinnovato, 6 Palazzo U4 20090 Assago (MI)</p>				
<p><b>PROGETTO / PROJECT:</b>            MIL L4            Alzeta Naviglio Pavese snc, Vellezzo Bellini (PV)</p>				
<p><b>PROGETTISTA / DESIGNER:</b>            L22 - Marco Aronsson - iscritto all'Ordine degli Architetti di Torino n°4157</p>				
<p><b>OGGETTO / OBJECT:</b>            SCIA, Segnalazione Certificata di Inizio Attività - Art.23 D.P.R. 380/2000 - Intervento di nuova costruzione di edifici a destinazione produttiva</p>				
<p><b>TITOLO / DESCRIPTION:</b>            STATO DI CONFRONTO            Planivolumetrico Generale            Sezioni Urbane</p>				
<p><b>DISEGNATO DA:</b> FCU</p>	<p><b>CONTROLLATO DA:</b> DFO</p>	<p><b>DATA / DATE:</b> 31/04/2023</p>	<p><b>SCALA / SCALE:</b> 1:1000/1:500</p>	<p><b>DATA REV.:</b></p>
<p><b>FORMAT:</b> A0</p>	<p><b>NOME FILE / FILE NAME:</b> 3604_L22_AC-004</p>	<p><b>COMMESSA / JOB:</b> 3604</p>	<p><b>TAVOLA / DRAWING:</b> AC-004</p>	<p><b>REV.:</b></p>