


Stato di Confronto - Planimetria
1:1000

- LEGGENDA
- - - Confine di proprietà
 - - - Confine comunale
 - Demolizioni
 - Costruzioni



Stato di Confronto - Sezione AA
1:500

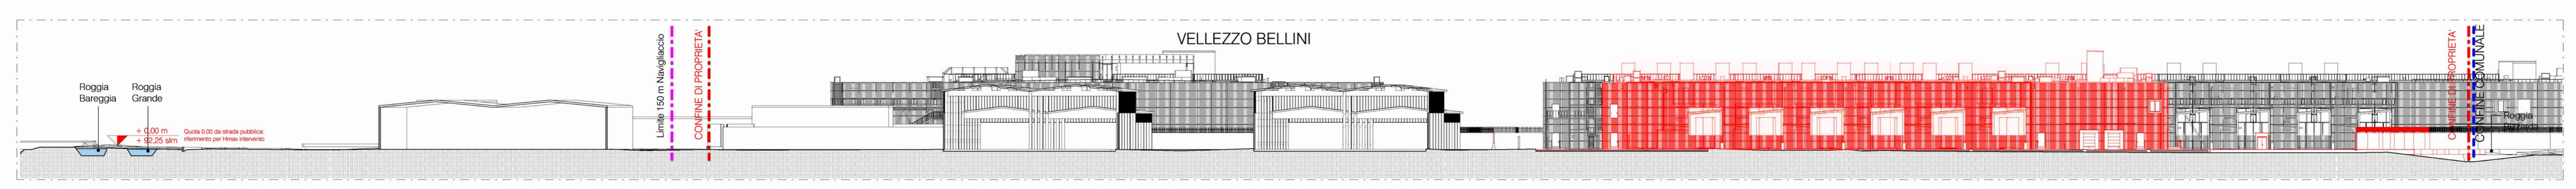

Stato di Confronto - Sezione BB
1:500



Stato di Confronto - Prospetto Ovest
1:500

REV	DATA	DESCRIZIONE / DESCRIPTION	IL RICHIEDENTE	IL PROGETTISTA
<p>PROGETTISTA: L22 L22 è una ditta individuale di: Lombardini22 S.p.A. Via Lombardini 22 F. +39 02 26 59 42 00 www.l22.it</p> <p>STRUTTURE: SPS Ing. Arturo Donadio S.P.A. Via M. Gola, 04 - 20125 Milano, Italia www.sps.it segreteria@spssrl.it T. 02 6964957</p>				
<p>COMMITTENTE / CLIENT: INFRASTRUTTURE ITALIA LAND 4 S.r.l. Via del Bosco Rinnovato, 6 Palazzo U4 20090 Assago (MI)</p>				
<p>PROGETTO / PROJECT: MIL L4 - Fase 04 Costruzione edificio MIL 04 B e cabina di alta tensione Alzaia Naviglio Pavese snc, Vellezzo Bellini (PV)</p>				
<p>PROGETTISTA / DESIGNER: L22 - Marco Amosio - iscritto all'Ordine degli Architetti di Torino n°4157 ufficio.tecnico@l22.it - lombardini22@segmail.it</p>				
<p>OGGETTO / OBJECT: SCIA (ai sensi dell'art.23 del DPR 380/2001) intervento di nuova costruzione a seguito di demolizione di edifici a destinazione produttiva. (Rfl. in variante a SCIA art. 23 prot. 27791 del 09-05-2023, SCIA art.22 prot.60092 del 29-09-2023 e SCIA art.22 prot. 62345 del 10-10-2023)</p>				
<p>TITOLO / DESCRIPTION: STATO DI CONFRONTO Planivolumetrico Generale Sezioni Urbane</p>				
DISEGNATO DA: PCU	CONTROLLATO DA: DFO	DATA / DATE: 13/10/2023	SCALA / SCALE: 1:1000/1:500	DATA REV:
FORMATO: A0	NOME FILE / FILE NAME: 3604_L22_AC-004	COMMESSA / JOB: 3604	TAVOLA / DRAWING: AC-004	REV: