







Ingresso all'area mediante cancelli carrabili e pedonali

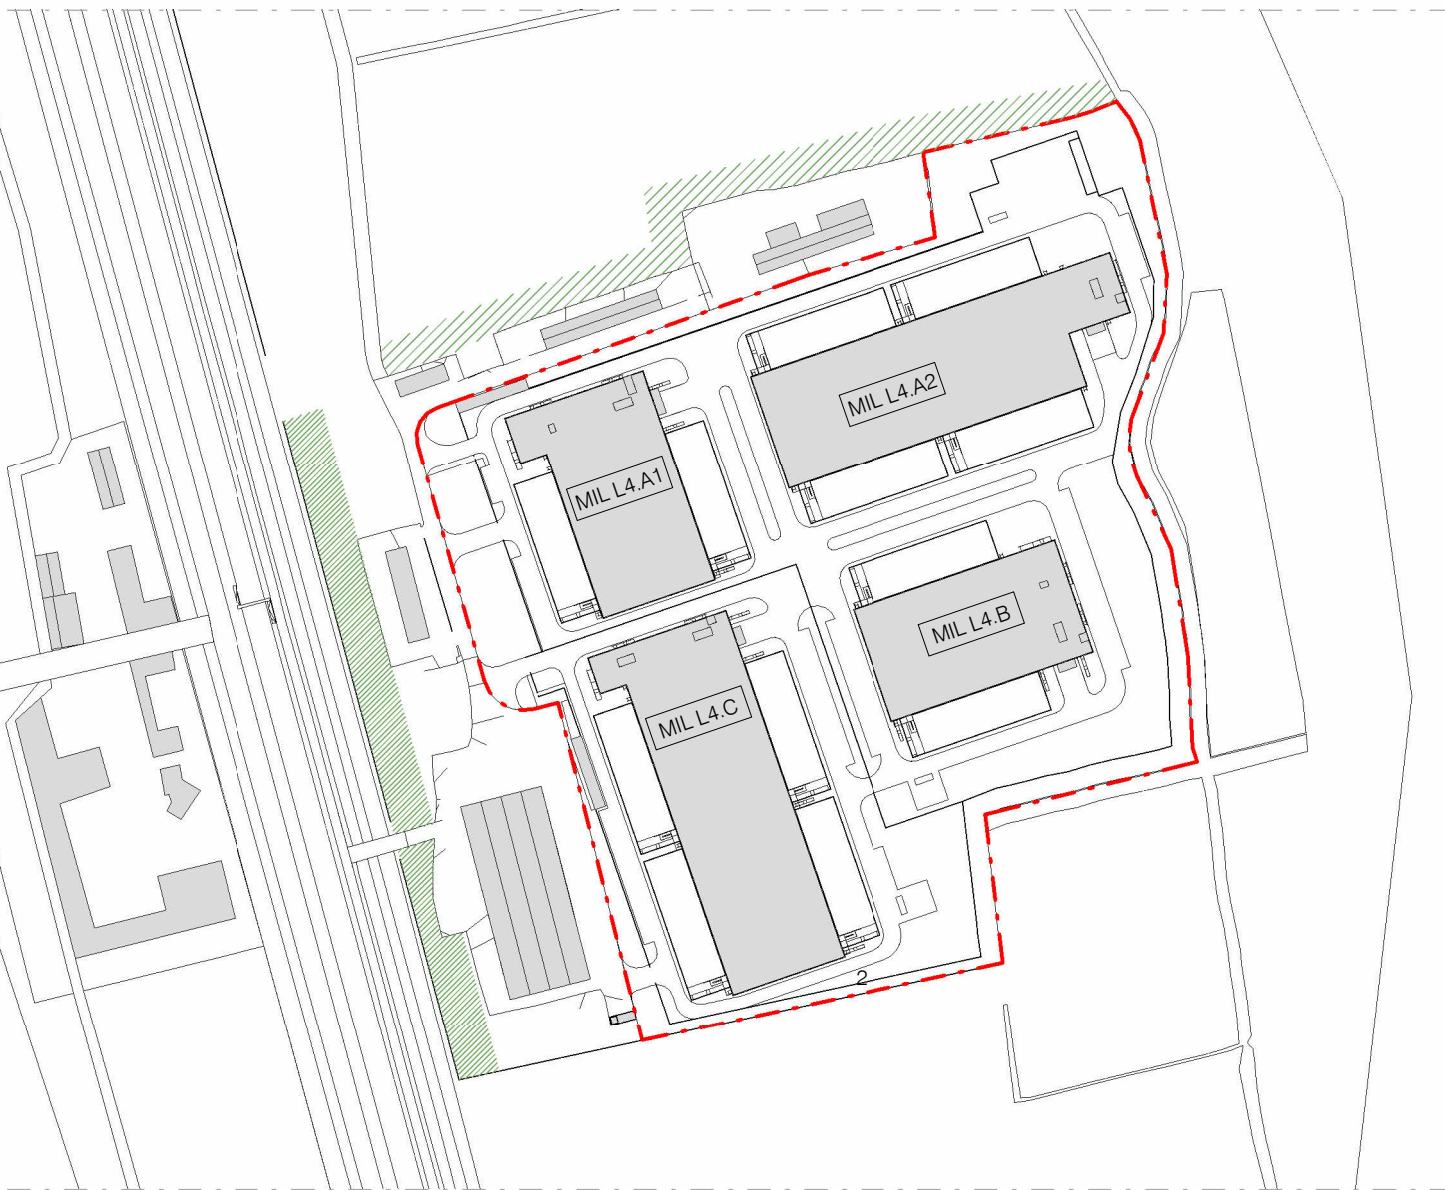

Keyplan sistemazioni esterne

LEGENDA

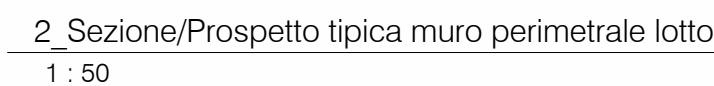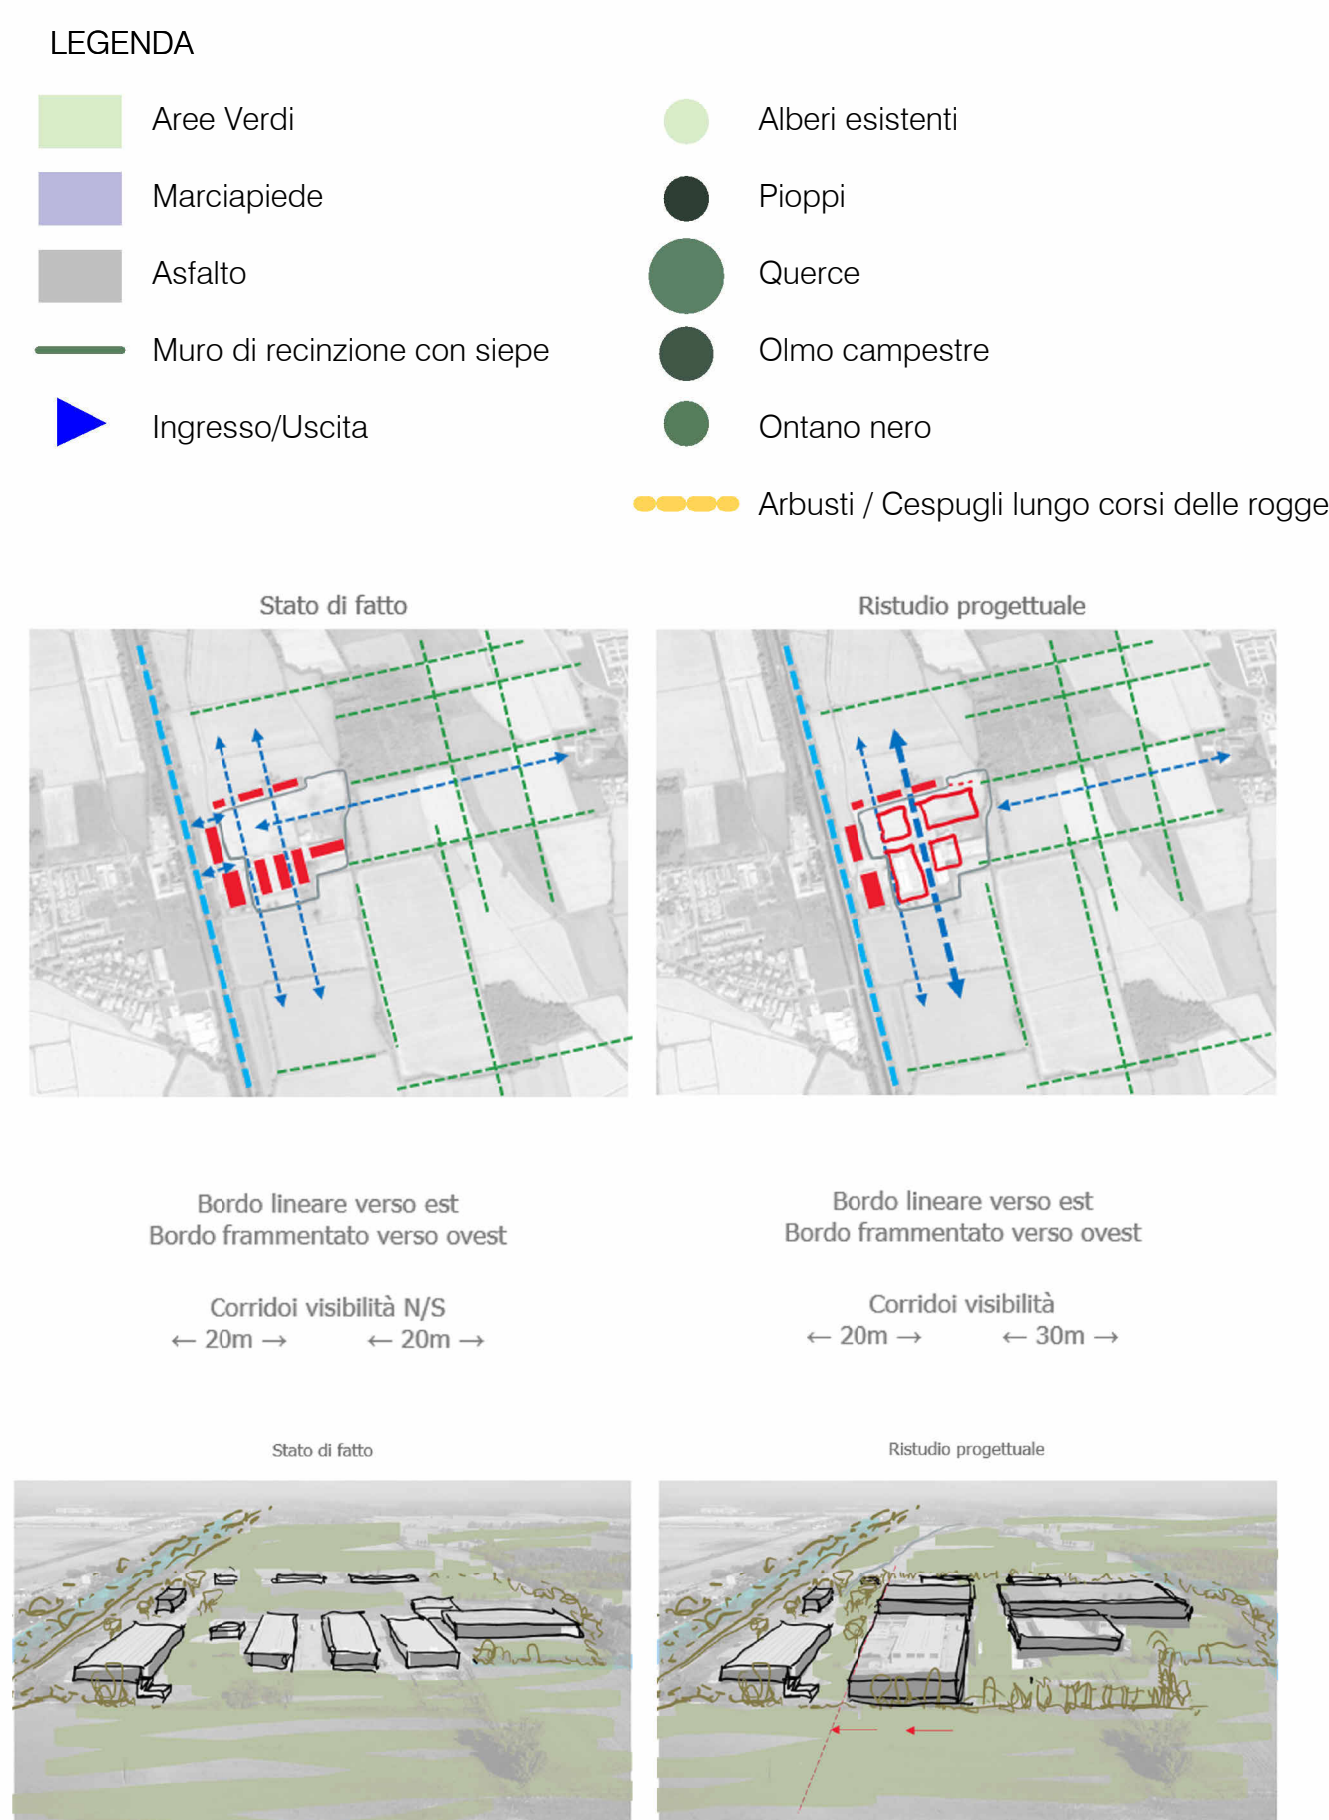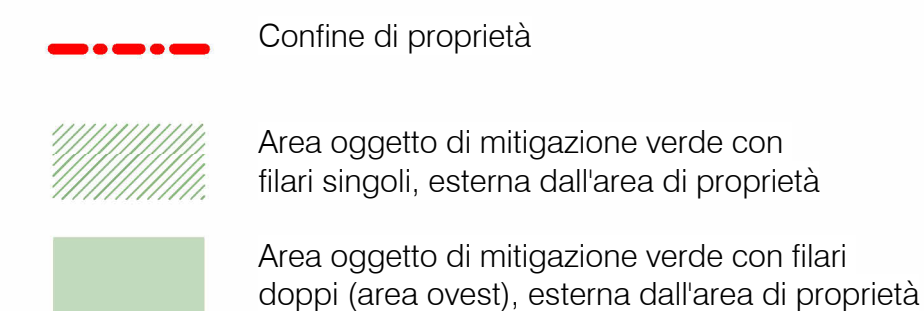

REV		DATA / DATE	DESCRIZIONE / DESCRIPTION
-	09/11/2022	Prima emissione Paesaggistica	
a	15/02/2023	Restudio Progettuale	

L22

L22 è una divisione di:
Lombardini22 S.p.A.
Via Lombardini 22
T +39 02 36 59 62 00
info@l22.it

20143 Milano, Italia
F +39 02 83 20 13 97
www.l22.it

Capitale sociale Euro 100 000 i.v.
C.F./P.IVA: 05505600964 R.E.A. 1827099

Sistema di gestione qualità conforme alla UNI EN ISO 9001:2008 - Certificato Nr. 501008319 da TUV Italia

COMMITTENTE / CLIENT:
Infrastruttura Italia Land 4 S.r.l.
Assago – Milanofiori, Via del Bosco Rinnovato 6

PROGETTO / PROJECT:
MIL L4
Alzaia Naviglio Pavese snc, Vellezzo Bellini (PV)

PROGETTISTA / DESIGNER:
L22 - Marco Amosso - Iscritto all'Ordine degli Architetti di Torino n°4157

OGGETTO / OBJECT:
Autorizzazione Paesaggistica D.lgs.42/2004 art.136, c.1, lett d)

TITOLO / DESCRIPTION:
 Planimetria Aree Esterne e Opere di mitigazione
 Dettagli costruttivi
 Stato di progetto

DISEGNATO DA: DRAWN BY:		CONTROLLATO DA: CHECKED BY:		DATA / DATE:		SCALA / SCALE:		DATA REV.:	
SP/DFO		DB		09/11/22		1:1000		15/02/2023	
FORMAT:		NOME FILE / FILE NAME:		COMMESSA / JOB:		TAVOLA / DRAWING:			REV.:
A1		3604_L22_AC-0007a		3604		AC-0007			a