


SEZIONE 2.1-1.1'  
SCHNITT 2.1-1.1'

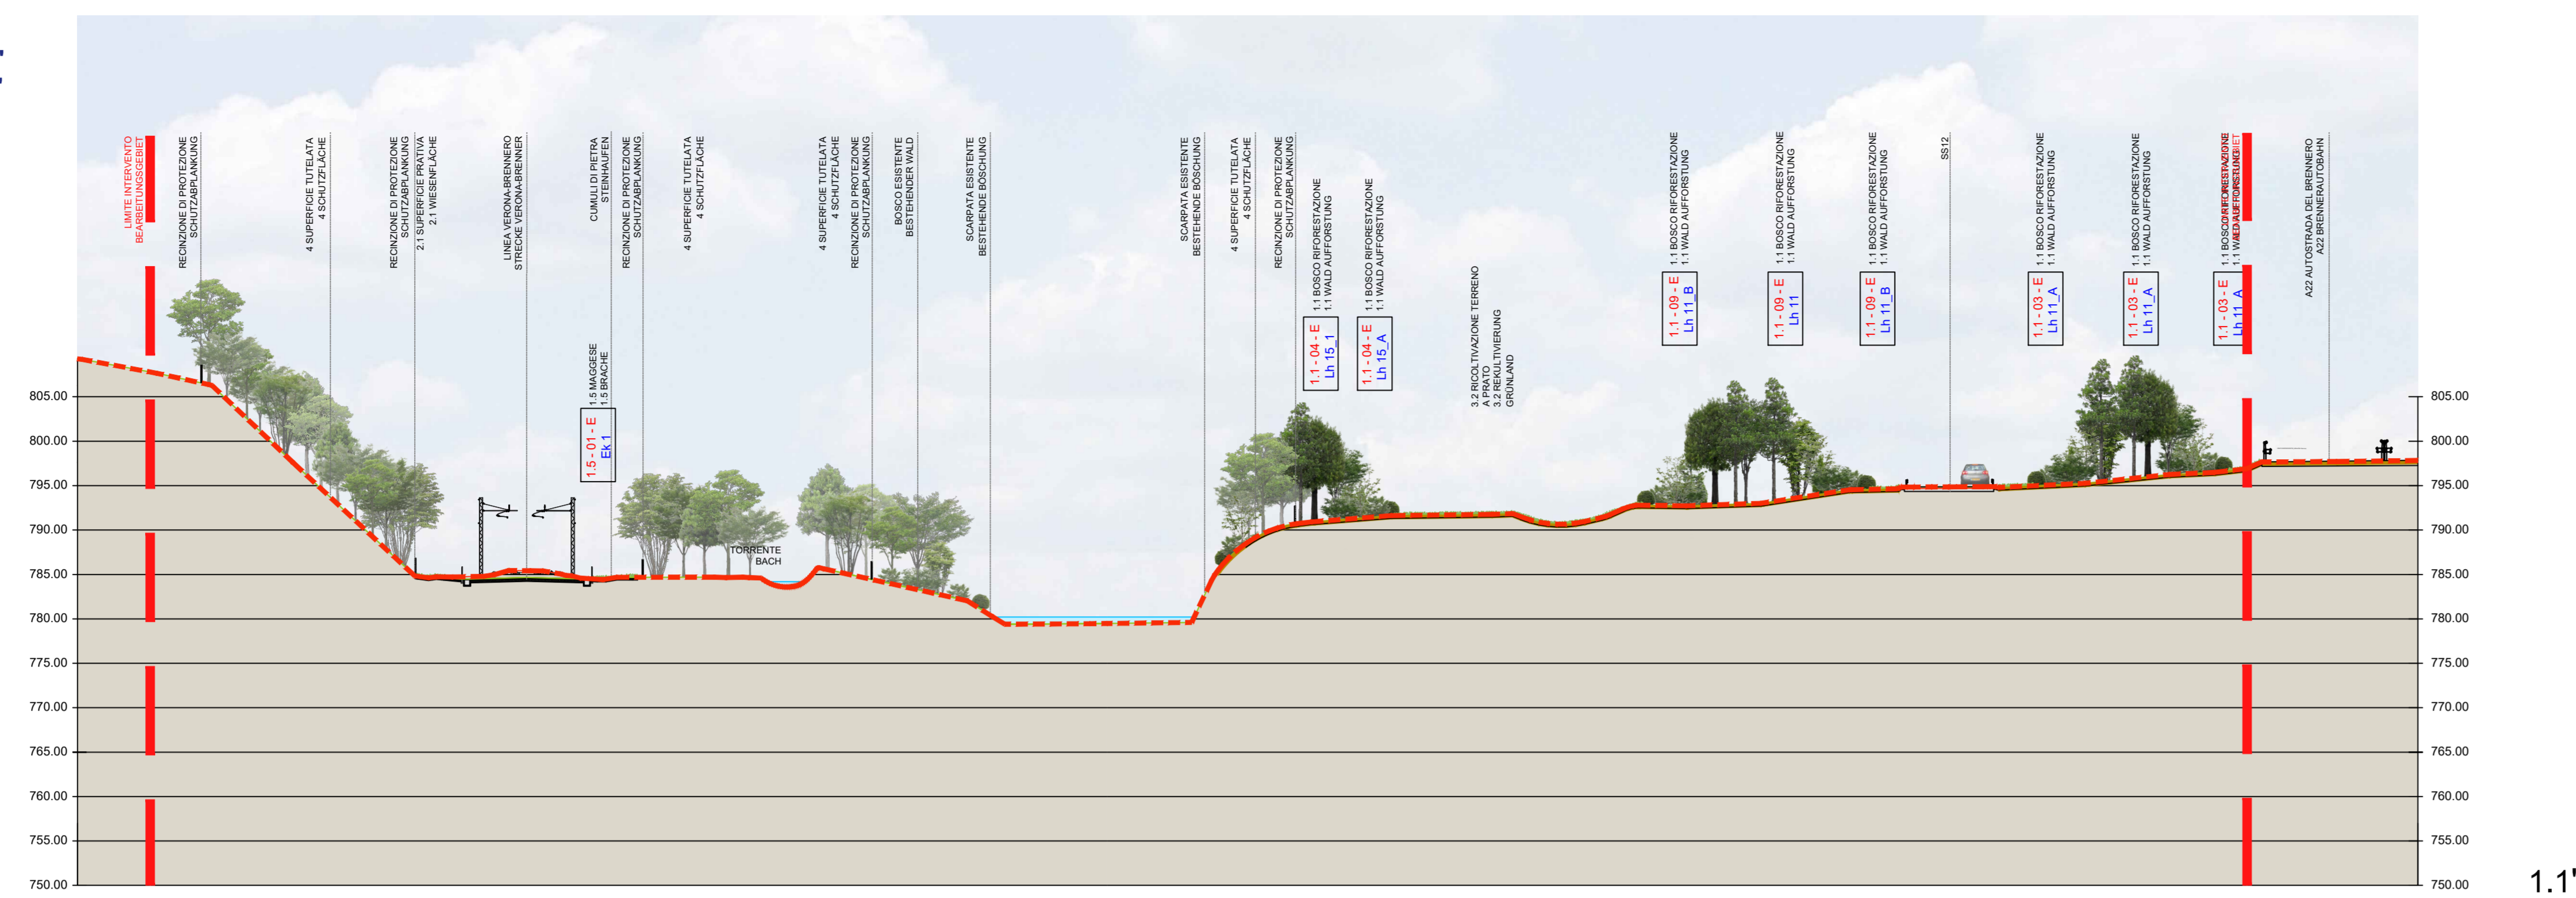

2.1

1.1'


LEGENDA

- - - Terreno esistente ante operam  
Bestandsgelände
- Terreno esistente ante operam  
Bestehendes Gelände
- Riporto di terreno post operam  
Geländeauftrag
- Terra con sabbia  
Sand-Erde Gemisch
- Carreggiata  
Fahrbahn
- Terreno definitivo  
Definitives Gelände
- Riporto di humus (rinaturazione)  
Humusauftrag
- 1.1-02-E  
AE-Er 4 A Numero intervento - Nummer der Maßnahme  
Associazione vegetale di progetto - Gesellschaft der projekt
- Area pozzi nord attività di stralcio  
della rinaturazione - VT-055



Bearbeitungsstand Stato di elaborazione				
Revision	Revisione	Andungen Modifiche	Verantwortlicher Änderung Responsabile modifica	Datum Data
00		Estensione / Prima Versione	L. Bellardo	25.07.2023
01				
02				
03				
04				
05				

SEZIONE 2.2-1.2'  
SCHNITT 2.2-1.2'

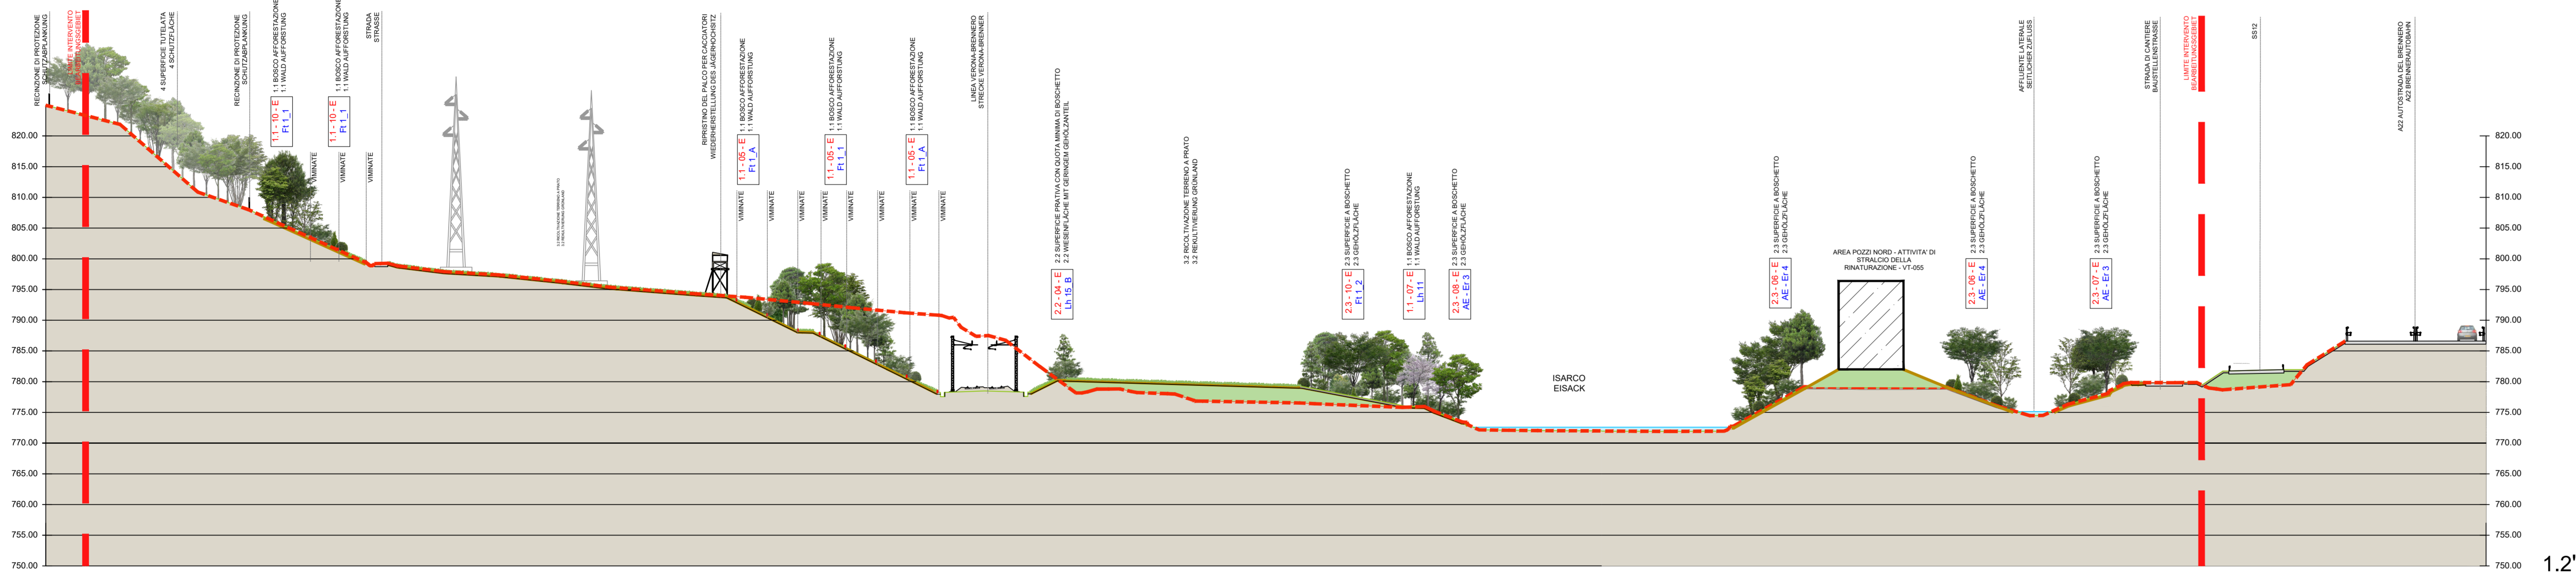


2.2

1.2'

sezione oggetto di Variante VT-055

SEZIONE 2.3-1.3'  
SCHNITT 2.3-1.3'

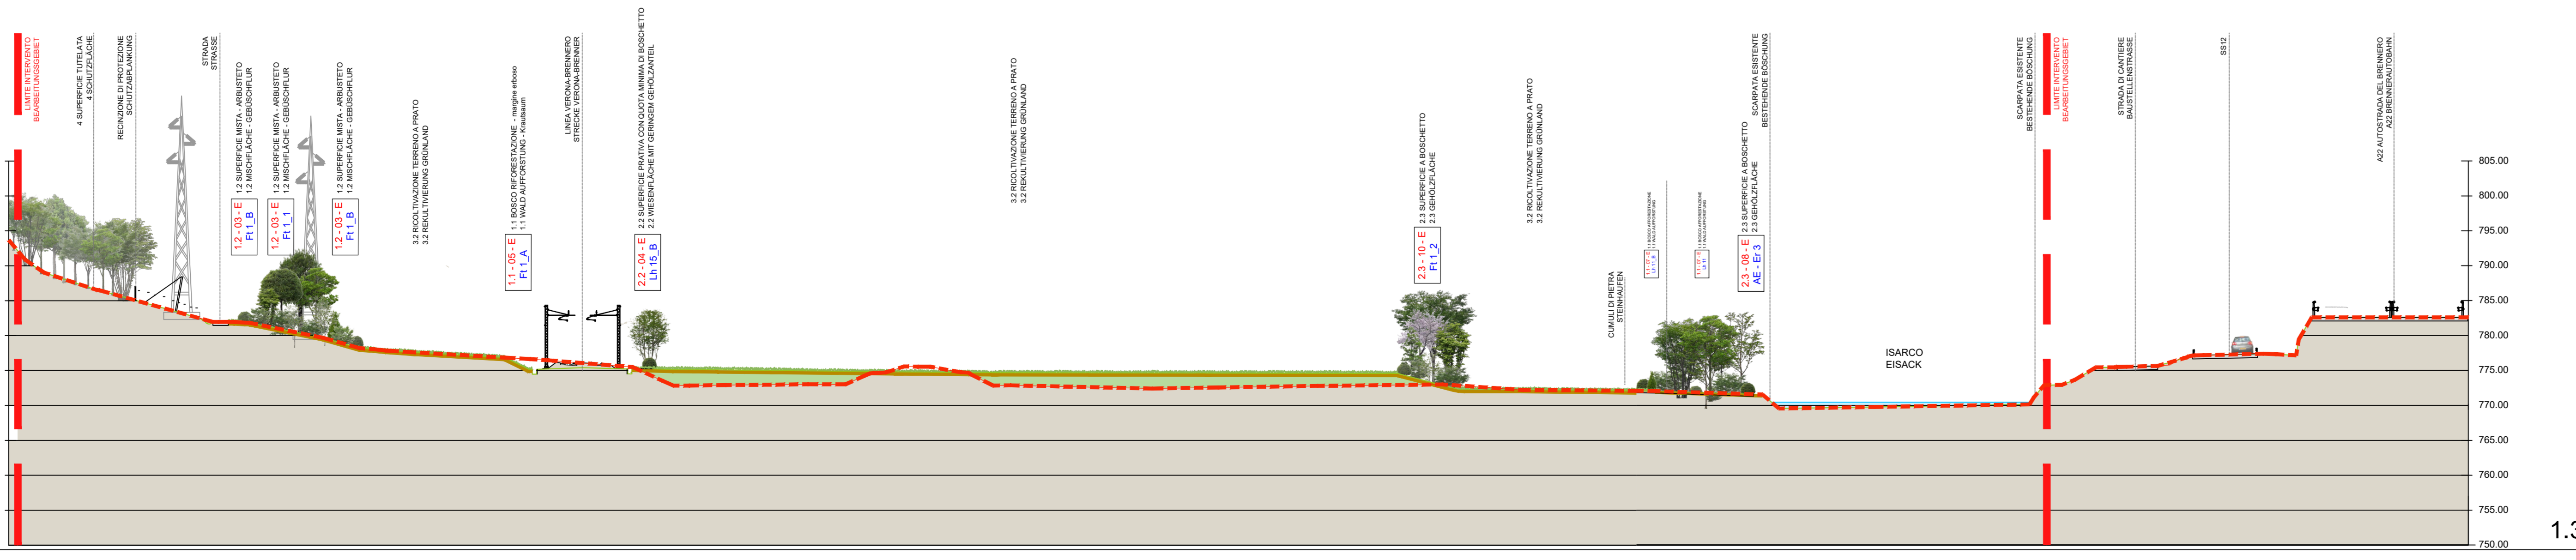

2.3

1.3'

Mit Beteiligung der Europäischen Union aus dem Haushalt der Transportspezifischen Verkehrsförderungs-Vorhaben. Opera finanziata con la partecipazione dell'Unione Europea attraverso il bilancio delle reti di trasporto trans-europee.

**Ausbau Eisenbahnstrecke München-Verona**  
**BRENNER BASISTUNNEL**  
Ausführungsprojekt

*Potenziamento asse ferroviario Monaco - Verona*  
**GALLERIA DI BASE DEL BRENNERO**  
Progetto di Variante

---

**Sub-Baulos Hauptbauwerke Eisackunterquerung**  
Sublotto di costruzione Opere Principali Sottoattraversamento Isarco

Fachbereich <b>13 - Umweltplanung</b>	Settore <b>13 - Progettazione ambientale</b>
Thema <b>03 - Renaturierung</b>	Tema <b>03 - Progetto di rinaturazione</b>
Dokumententyp <b>Profil</b>	Typo documento <b>Sezioni</b>
Titel <b>Allgemeine Profile und Projektbereiche 2</b>	Titolo <b>Profili generali e sezioni di progetto 2</b>

**Autore/Redattore**  
ISARCO

**Autore/Redattore**  
STRABAG

**Autore/Redattore**  
COLLINI

**Verarbeitung**  
Elaborazione progetto di dettaglio

**Verarbeitet/Elaborato**  
25.07.2023

**Geprüft/Verificato**  
25.07.2023

**Freigegeben / Autorizzato**  
25.07.2023

**Redaktion**  
L. Bellardo

**Geprüft/Verificato**  
M. Gatti

**Freigegeben / Autorizzato**  
S. Cerini

**Gesehen BBT / Visto BBT\_RUP**  
A. Marotoli

Projekt Kilometer / Stato progetto	von / da bis / a bei / al	54+015 56+100	Bau- kilometer / bis / a Cilometro / opera	von / da bis / a bei / al	13 03 112.02	Status Documento / Stato documento	B0115 09073 3A8 00
Blatt Lage	Einzel- Lage	Numer Lage	Facilissima Setore	Thema Lage	© Num Cofide	Nummer Codice	Doc. art Tip. Rev.