m amte.MASE.REGISTRO UFFICIALE.ENTRATA.0071470.16-04-2024

Modulo per la presentazione delle osservazioni per i piani/programmi/progetti sottoposti a procedimenti di valutazione ambientale di competenza statale

COMUNE DI SAPONARA
CITTA' METROPOLITANA DI MESSINA
www.comune.saponara.me.it

Presentazione di osservazioni relative alla procedura di:

- ❑ Valutazione Ambientale Strategica (VAS) – *art.14 co.3 D.Lgs.152/2006 e s.m.i.*
- **X** Valutazione di Impatto Ambientale (VIA) – *art.24 co.3 D.Lgs.152/2006 e s.m.i.*
- ❑ Verifica di Assoggettabilità alla VIA – *art.19 co.4 D.Lgs.152/2006 e s.m.i.*

(Barrare la casella di interesse)

Il Sottoscritto Giuseppe Merlino in qualità di legale rappresentante del COMUNE DI SAPONARA (ME)

PRESENTA

ai sensi del D.Lgs.152/2006, le **seguenti osservazioni** al

- ❑ Piano/Programma, sotto indicato
- **X** Progetto, sotto indicato

(Barrare la casella di interesse)

ID: 11169 – Collegamento stabile tra la Sicilia e la Calabria (CUP C41C23002750005)

(inserire la denominazione completa del piano/programma (procedure di VAS) o del progetto (procedure di VIA, Verifica di Assoggettabilità a VIA e obbligatoriamente il codice identificativo ID: xxxx del procedimento)

N.B.: eventuali file allegati al presente modulo devono essere unicamente in formato PDF e NON dovranno essere compressi (es. ZIP, RAR) e NON dovranno superare la dimensione di 30 MB. Diversamente NON potranno essere pubblicati.

OGGETTO DELLE OSSERVAZIONI

(Barrare le caselle di interesse; è possibile selezionare più caselle):

- X Aspetti di carattere generale *(es. struttura e contenuti della documentazione, finalità, aspetti procedurali)*
- X Aspetti programmatici *(coerenza tra piano/programma/progetto e gli atti di pianificazione/programmazione territoriale/settoriale)*
- X Aspetti progettuali *(proposte progettuali o proposte di azioni del Piano/Programma in funzione delle probabili ricadute ambientali)*
- X Aspetti ambientali *(relazioni/impatti tra il piano/programma/progetto e fattori/componenti ambientali)*
- ❑ Altro *(specificare)* _____

ASPETTI AMBIENTALI OGGETTO DELLE OSSERVAZIONI

(Barrare le caselle di interesse; è possibile selezionare più caselle):

- X Atmosfera
- X Ambiente idrico
- X Suolo e sottosuolo
- X Rumore, vibrazioni, radiazioni
- X Biodiversità (vegetazione, flora, fauna, ecosistemi)
- X Salute pubblica
- X Beni culturali e paesaggio
- X Monitoraggio ambientale
- ❑ Altro *(specificare)*

_____

TESTO DELL' OSSERVAZIONE

PREMESSA

Il progetto dell'opera coinvolge il comune di Saponara per alcuni aspetti legati al sistema della cantierizzazione, relativamente al riutilizzo delle terre e rocce per interventi di recupero e ripascimento.

Ricadono nel perimetro del territorio comunale 3 siti di deposito e recupero ambientale (SRA8, SRA8 bis, SRA8 ter) e il cantiere operativo SI8 che ospiterà gli impianti e i servizi necessari per il deposito e il lavaggio di materiali inerti su una superficie di circa 10.275 $m^{2,}$ con accesso al cantiere dalla via Aretusa.

Sulla base di quanto riportato sulla tav. SERV0025, per il collegamento tra il pontile SP3 (trasporto marittimo terre da scavo) e il cantiere operativo SI8 si intende utilizzare, previo ampliamento della carreggiata, la viabilità esistente denominata via del Mare, via Galatea, via Marsiglia e via Aretusa.

OSSERVAZIONE 1 - SITO IN CUI ISTALLARE IL CANTIERE OPERATIVO SI8

L'area individuata in progetto è posta a ridosso di numerose abitazioni; tenuto conto dei numerosi impianti da istallare (sistema di nastri trasportatori, tramogge, vagli, idroseparatori, filtropresse, impianto lavaggio gomme, ecc.) appare inevitabile il rischio di inquinamento acustico e di diffusione di polveri all'esterno del cantiere durante le fasi di lavorazione.

Per questo motivo si propone di valutare lo SPOSTAMENTO DELL'AREA in cui collocare il cantiere operativo SI8 in una zona poco distante, di facile accesso per i mezzi d'opera e sufficientemente isolata dal tessuto urbano residenziale.

L'area proposta come variante migliorativa dista c.ca 500m dal sito individuato in progetto; in passato è stata sede di un impianto di betonaggio della società Mediterranea Calcestruzzi srl, oggi non più utilizzata.

Confina con la via Kennedy da cui ha accesso, con autostrada Me-Pa e con torrente Saponara; ha un andamento pressoché pianeggiante ed è abbastanza distante dal tessuto edilizio residenziale in quanto i fabbricati più vicini sono adibiti esclusivamente a terziario ed industriale. Da considerare anche la maggiore vicinanza dell'area proposta in variante con le aree di deposito e recupero ambientale.

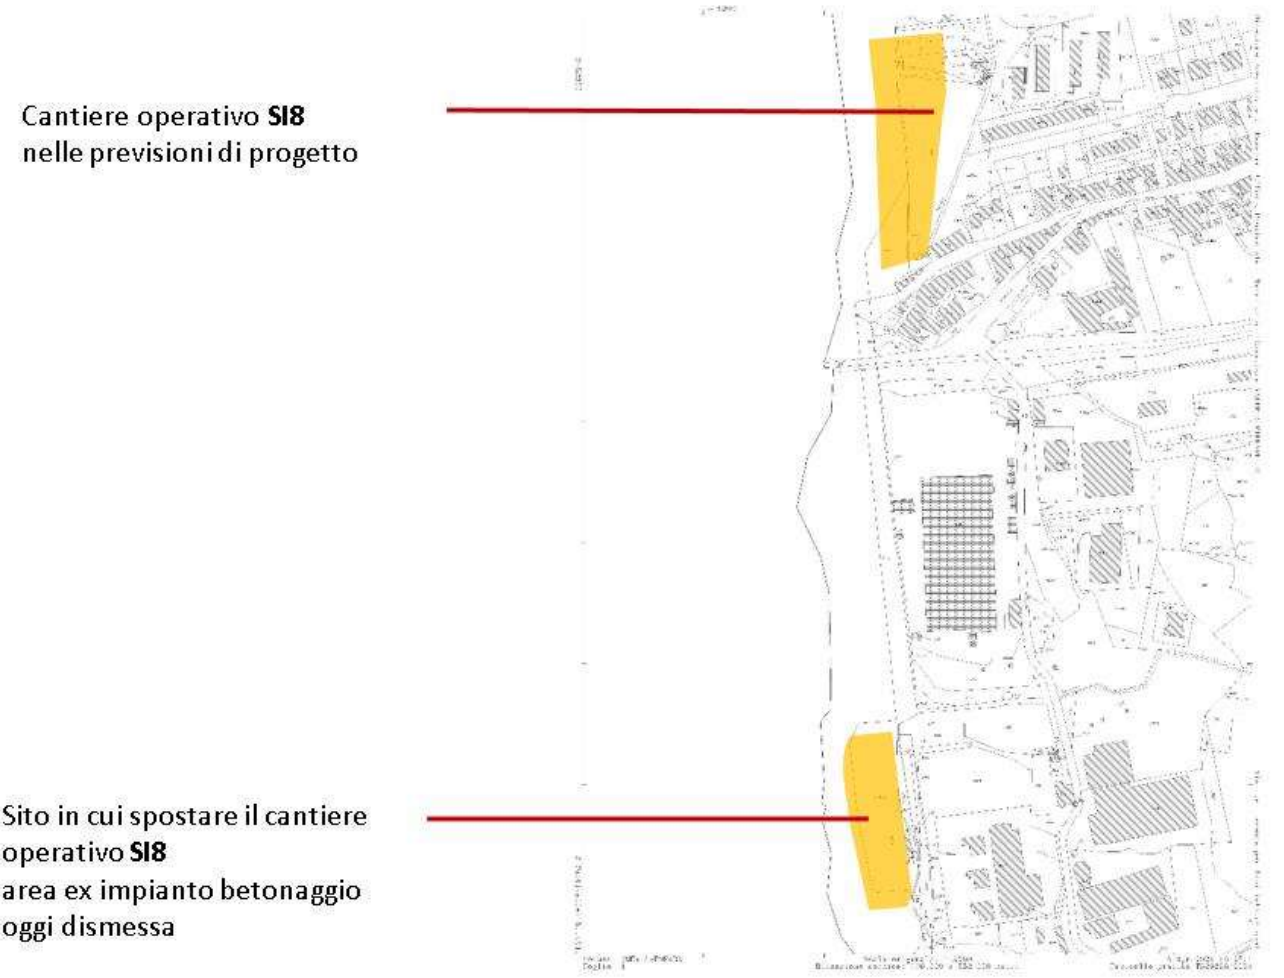

Figure 1 - stralcio foglio catastale 2 del Comune di Saponara

Figure 2 - visione generale dell'area proposta come sito alternativo per il cantiere operativo SI8

OSSERVAZIONE 2 - COLLEGAMENTO TRA IL PONTILE SP3 E IL CANTIERE LOGISTICO SI8

Un'ulteriore importante criticità rilevata sul progetto esaminato deriva dal percorso che i mezzi d'opera devono compiere per collegare il pontile SP3 al cantiere logistico SI8, indipendentemente dal mantenimento dell'area di progetto o dello spostamento del cantiere nel sito alternativo proposto.

Difatti il progetto prevede l'attraversamento della viabilità cittadina con all'allargamento della sede stradale su aree di pertinenza di abitazioni private e di attività produttive. Da considerare anche la presenza di impianti di illuminazione e fognari sul margine della carreggiata.

Figure 3 - tratto stradale di via Galatea e via del Mare interessato dal passaggio dei mezzi d'opera

Appare del tutto evidente come l'ipotesi prevista in progetto sia estremamente invasiva per il territorio, oltre che rischiosa per la pubblica sicurezza dei residenti considerando la inevitabile convivenza del transito carrabile e pedonale urbano con quello derivante dalle attività di cantiere.

Come soluzione migliorativa si propone invece di realizzare per il collegamento tra il pontile SP3 e il cantiere operativo SI8 *(si ribadisce, indipendentemente dall'ipotesi di spostamento in altro sito limitrofo)* una viabilità dedicata esclusivamente al transito dei mezzi d'opera utilizzando in parte aree prossime alla linea di costa e in parte tracciati stradali già esistenti in adiacenza al torrente Saponara.

In altre parole si propone di realizzare a partire dal pontile SP3 quanto segue:

- una prosecuzione del lungomare esistente nel confinante comune di Villafranca su aree private e demaniali prive di edificazione (1 tratto)
- un all'allargamento di un tratto di lungomare esistente nel comune di Saponara denominato via S. Pugliatti (2° tratto)
- una strada in adiacenza al torrente Saponara utilizzando aree censite catastalmente come torrente ma, di fatto, da molti anni utilizzati come percorso carrabile, fino a ricongiungersi con la via Aretusa (3° tratto).

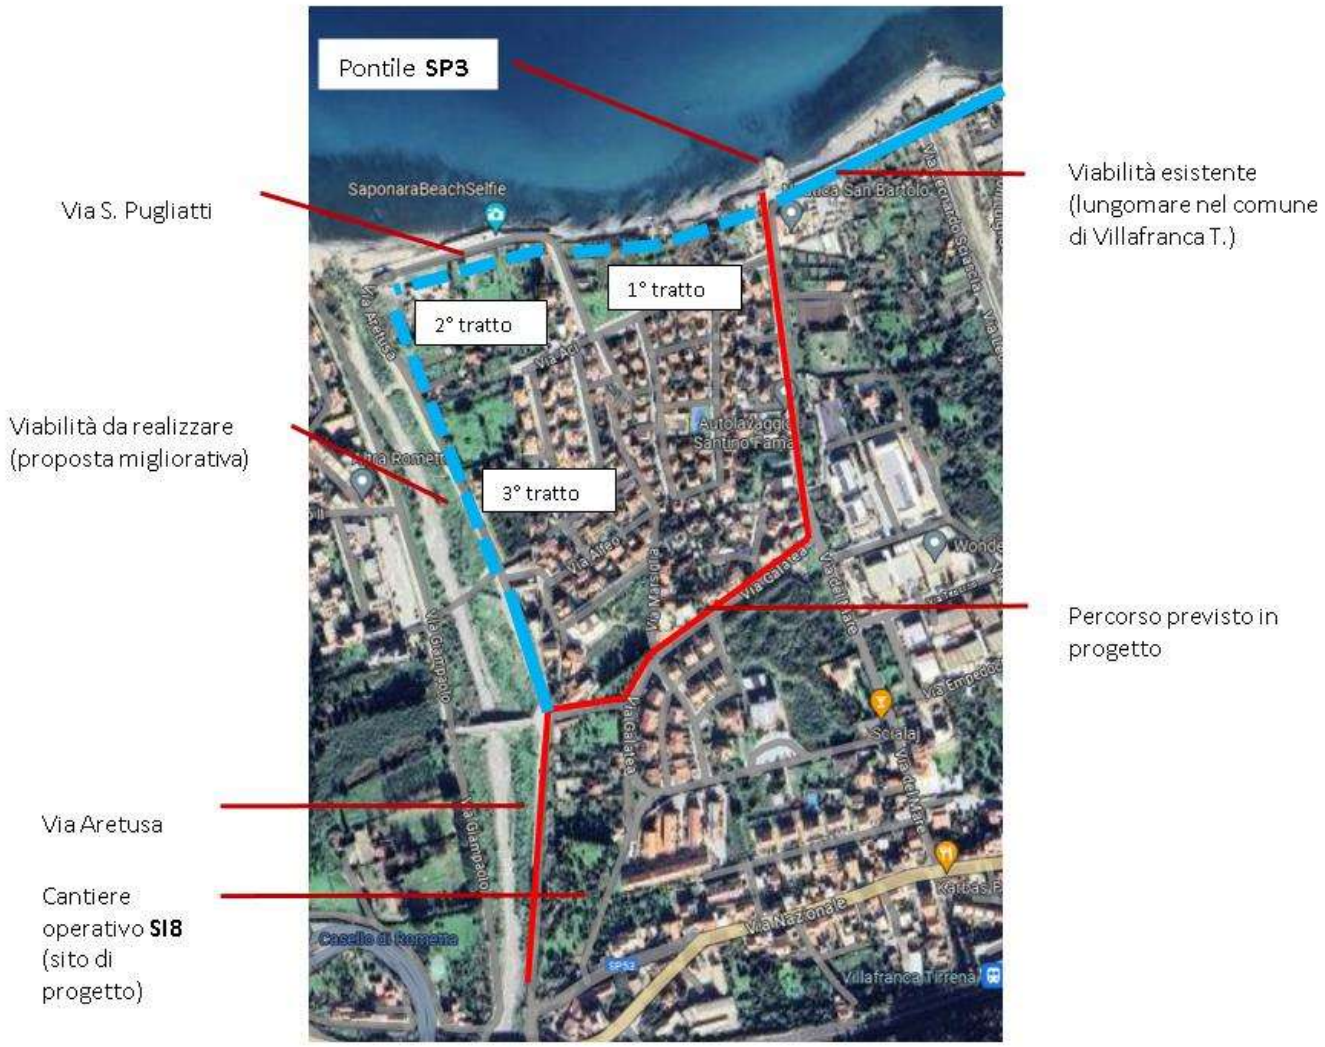

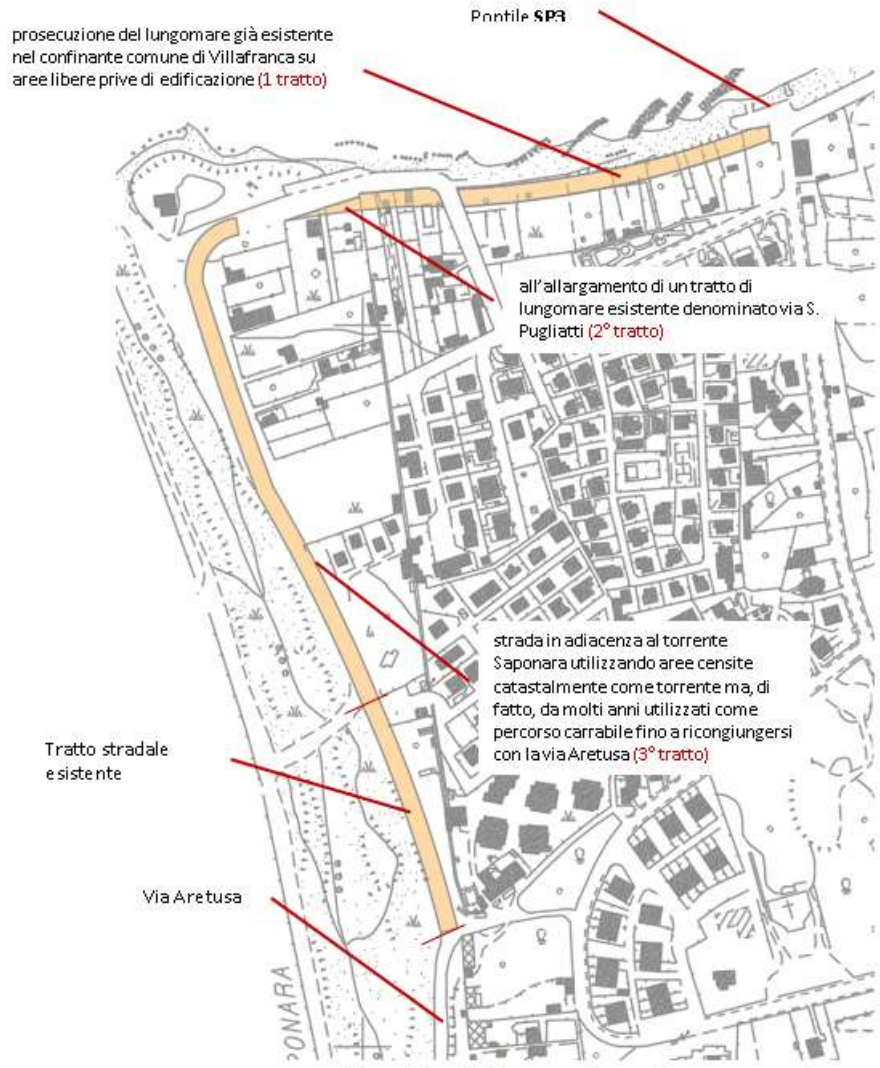

Figure 4 - dettaglio del nuovo tracciato stradale proposto come variante

OSSERVAZIONE N.3 – COLLEGAMENTO TRA LO SVINCOLO AUTOSTRADALE A20 CASELLO DI ROMETTA E I CANTIERI OPERATIVI SI7 E SI8

In una prima fase dei lavori, preliminarmente alla piena operatività dei cantieri SI7 (Villafranca) e SI8 (Saponara) sarà necessario effettuare trasposti via terra verso i predetti cantiere. Pertanto, oltre alla realizzazione del percorso stradale individuato all'osservazione precedente (collegamento tra il pontile SP3 e il cantiere logistico SI8) appare necessario realizzare un collegamento diretto tra lo svincolo autostradale A20 casello di Rometta e l'area in cui ubicare il cantiere logistico SI8 (indipendentemente dall'ipotesi di spostamento richiesta all'Osservazione n.1).

Ciò comporta la necessita di realizzare il percorso stradale indicato nella successiva planimetria e attivare rendere percorribile il ponte esistente sul Torrente Saponara.

Il Sottoscritto Giuseppe Merlino, sindaco del Comune di Saponara (Me) dichiara di essere consapevole che, ai sensi dell'art. 24, comma 7 e dell'art.19 comma 13, del D.Lgs. 152/2006 e s.m.i., le presenti osservazioni e gli eventuali allegati tecnici saranno pubblicati sul Portale delle valutazioni ambientali VAS-VIA del Ministero dell'Ambiente e della Tutela del Territorio e del Mare (www.va.minambiente.it).

Tutti i campi del presente modulo devono essere debitamente compilati. In assenza di completa compilazione del modulo l'Amministrazione si riserva la facoltà di verificare se i dati forniti risultano sufficienti al fine di dare seguito alle successive azioni di competenza.

ELENCO ALLEGATI

Allegato 1 - Dati personali del soggetto che presenta l'osservazione

Allegato 2 - Copia del documento di riconoscimento in corso

Luogo e data Saponara, 13.04.2024

MERLINO
GIUSEPPE
13.04.2024
10:30:20
GMT+00:00

·ante

(Firma)