


LEGENDA		
	WTG xx	Aerogeneratore impianto eolico (ammendamento)
	WTG xx_R	Aerogeneratore <b>RIPOSIZIONATO</b> impianto eolico (ammendamento)
	1-10	Siti noti in bibliografia
		Buffer di studio
		Rischio archeologico basso
		Rischio archeologico medio
		Tratturo
		Confini comunali

Sito	Località	Tipologia
1	S.AGATA DI PUGLIA - Palino	Ponte
2	S.AGATA DI PUGLIA - Palino	Area di frammenti fittili
3	S.AGATA DI PUGLIA - Viticone	Area di frammenti fittili, villa
4	S.AGATA DI PUGLIA - Masseria dei Zivoli	Area di frammenti fittili
5	S.AGATA DI PUGLIA - Bastia	Area di frammenti fittili, villa
6	S.AGATA DI PUGLIA - Le Grotte	Epigrafe
7	S.AGATA DI PUGLIA - Cappella S. Maria Teutoni	Lapidei, epigrafe
8	S.AGATA DI PUGLIA - Santa Maria d'Olivola	Area di frammenti fittili
9	S.AGATA DI PUGLIA - Serra di Zimmari	Area ad uso funerario
10	S.AGATA DI PUGLIA - Pezze del Tesoro	Area di frammenti fittili, villa

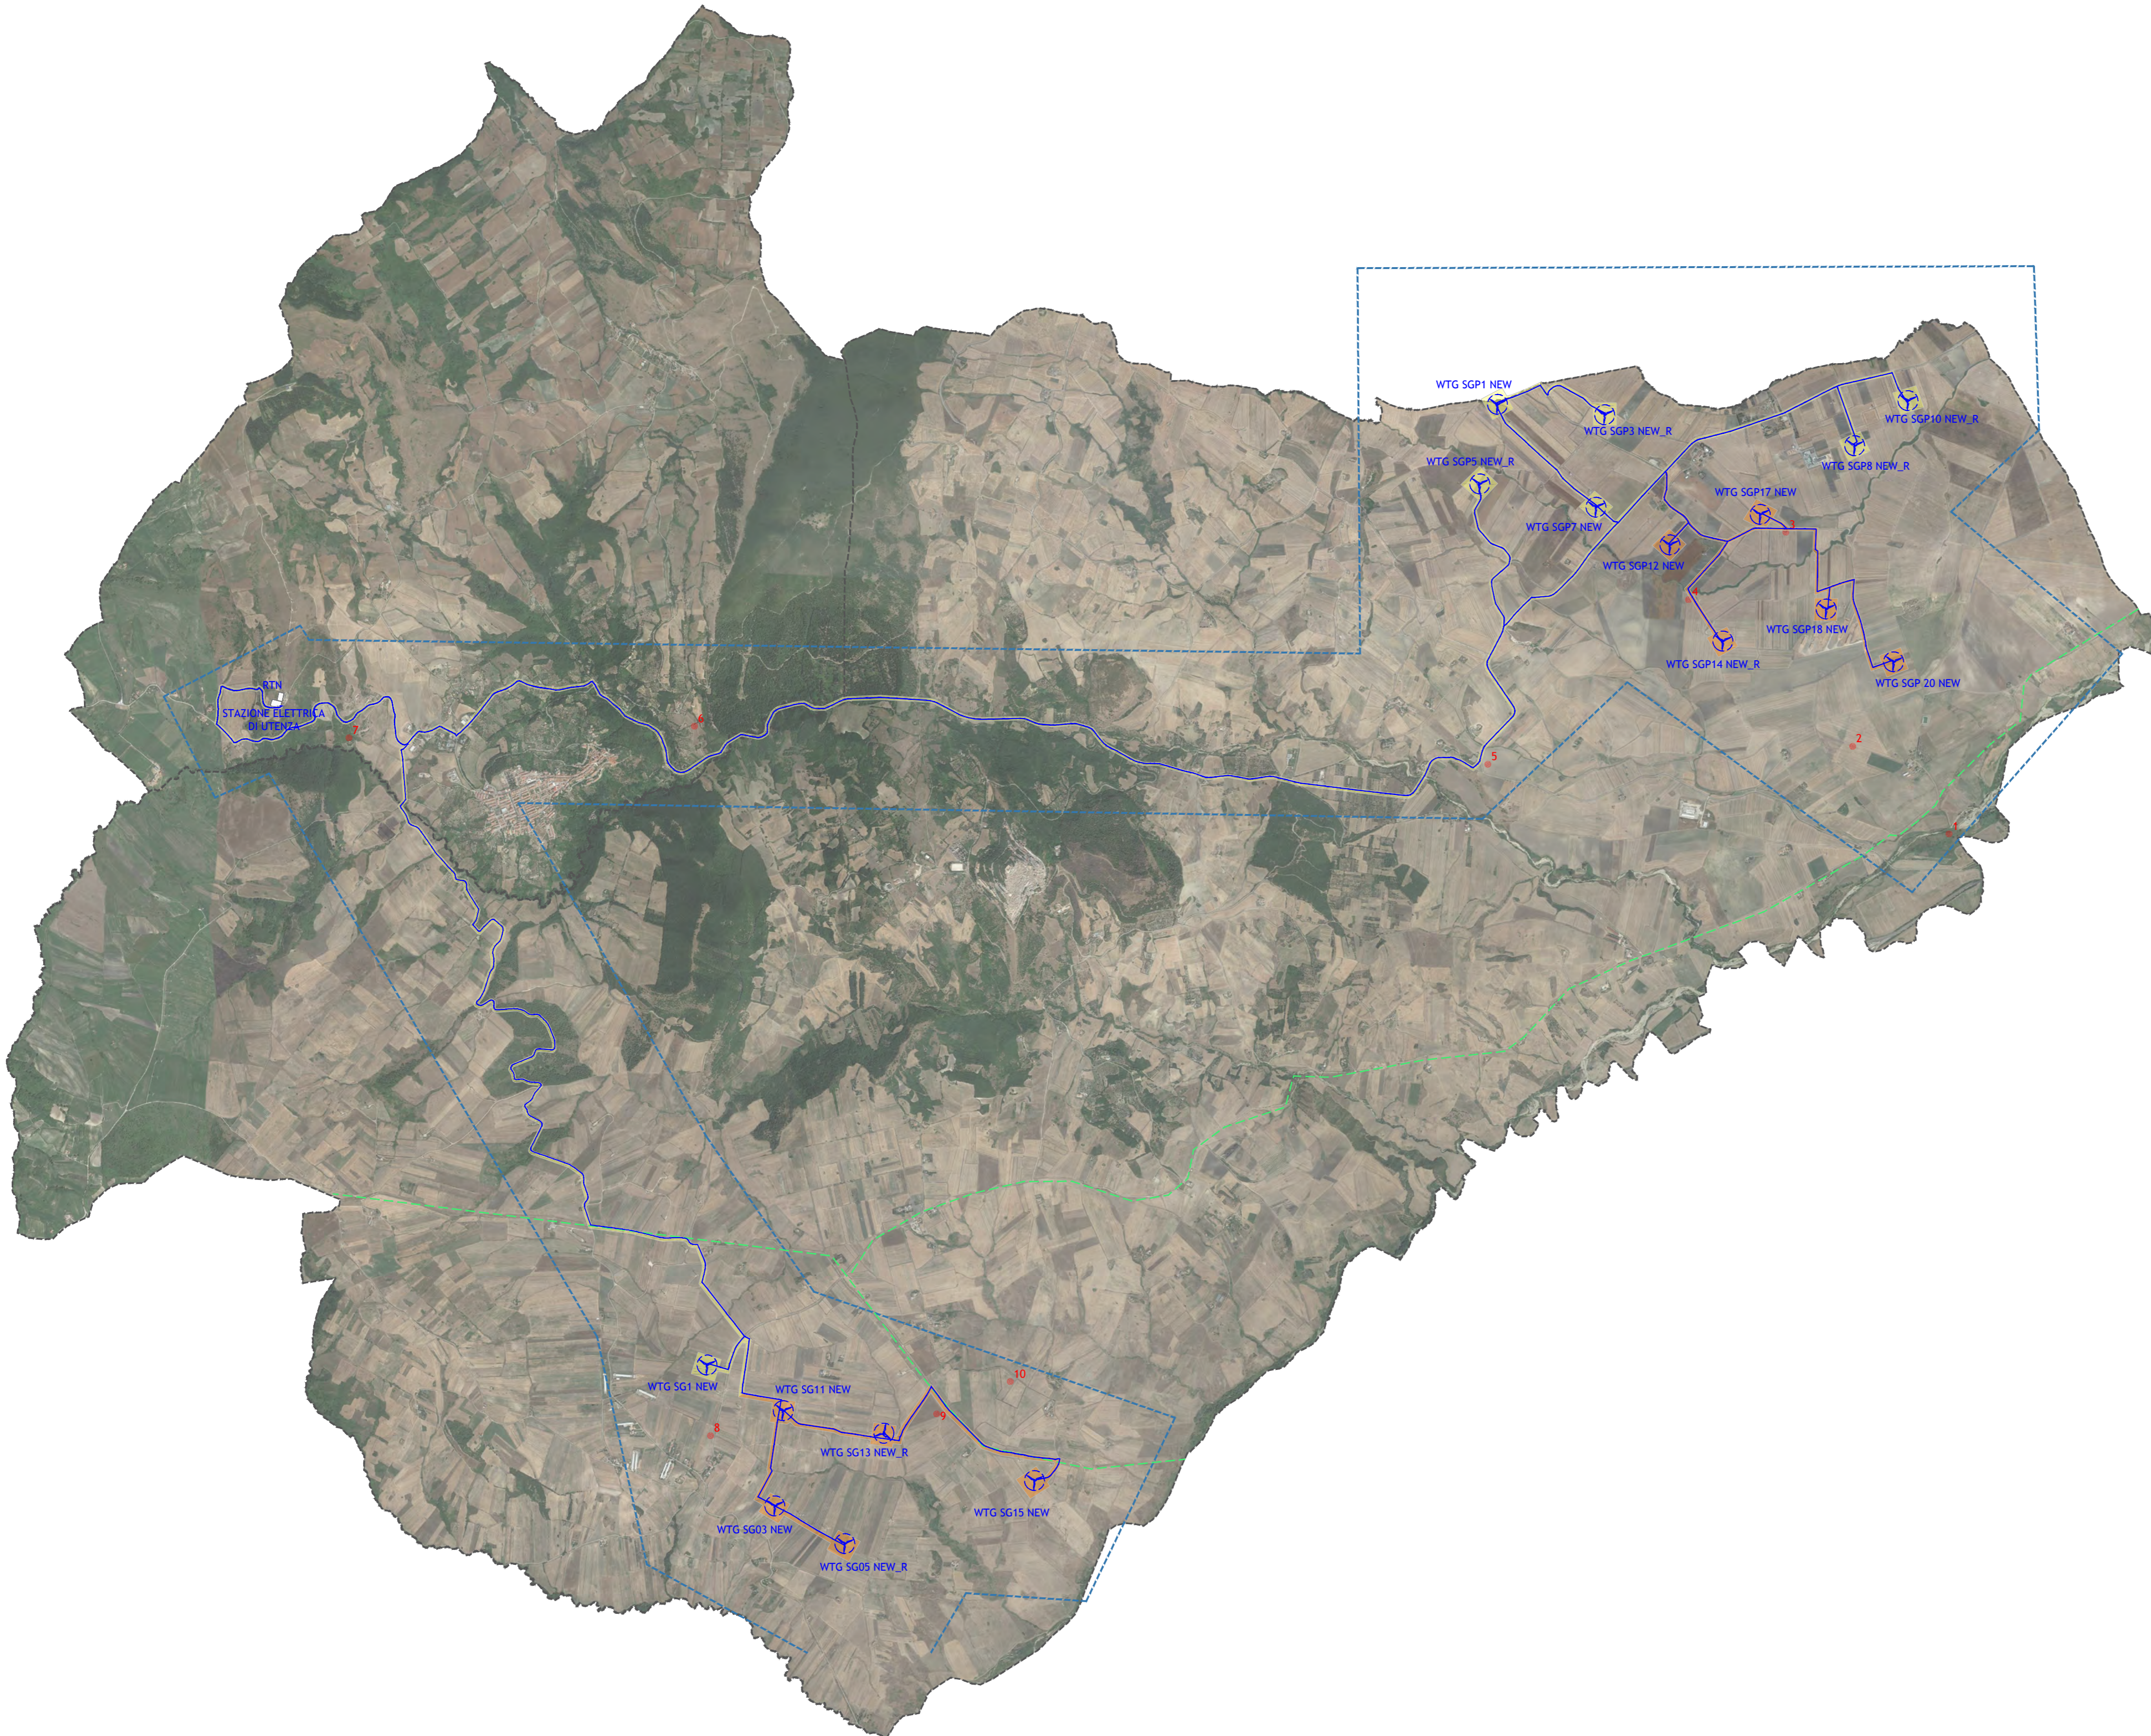

Regione Puglia  
Provincia di Foggia  
Comuni di Sant'Agata di Puglia e Accadia

**Proposta di ammodernamento complessivo ("repowering") del "Parco Eolico Sant'Agata"** esistente da 72MW, con smantellamento degli attuali 36 aerogeneratori e sostituzione in riduzione degli stessi con l'installazione di 17 aerogeneratori, per una potenza totale definitiva di 115,6 MW

Titolo:  
1MTGFJ4\_ElaboratoGrafico\_0\_63  
**TAVOLA 02 - CARTA ARCHEOLOGICA CON OPERE IN PROGETTO SU BASE ORTOFOTO**

Scala	Formato Stampa <b>A1</b>	Numero documento
-	Foglio <b>1 di 1</b>	Commissa <b>224302</b>
		Fase <b>D</b>
		Tip. doc. <b>D</b>
		Progr. doc. <b>0227</b>
		Rev. <b>01</b>

Proponente

**FRI-EL**

FRI-EL S. AGATA S.R.L.  
Piazza del Grano 3  
39100 Bolzano (BZ)  
fri-el\_s.agata@legalmail.it  
P. Iva/Cod. Fisc. 02380420212

PROGETTO DEFINITIVO

Progettazione

**PROGETTO ENERGIA S.R.L.**

Via Carcano, 350 - 350301 - Anno Santo (PD)  
Tel. +39 0429 892113  
www.progettoenergia.biz - info@progettoenergia.biz

SERVIZI DI INGEGNERIA INTEGRATI  
ATTIVITÀ DI INGENGERIA E SERVIZI

Progettista

Dott. Giampiero Galasso

Sul presente elaborato sussiste il DIRITTO di PROPRIETÀ. Qualsiasi utilizzo non preventivamente autorizzato sarà perseguito ai sensi della normativa vigente.

Rev.	Data	Descrizione revisione	Redato	Controllato	Approvato
00	28.09.2022	EMISSIONE PER AUTORIZZAZIONE	G. GALASSO	G. GALASSO	G. GALASSO
01	12.02.2024	AGGIORNAMENTO LAYOUT	G. GALASSO	G. GALASSO	G. GALASSO