




CARPENTERIA BASAMENTO FONDAZIONI LC21-B5.04 - PIANTE E SEZIONI  
SCALA 1:20

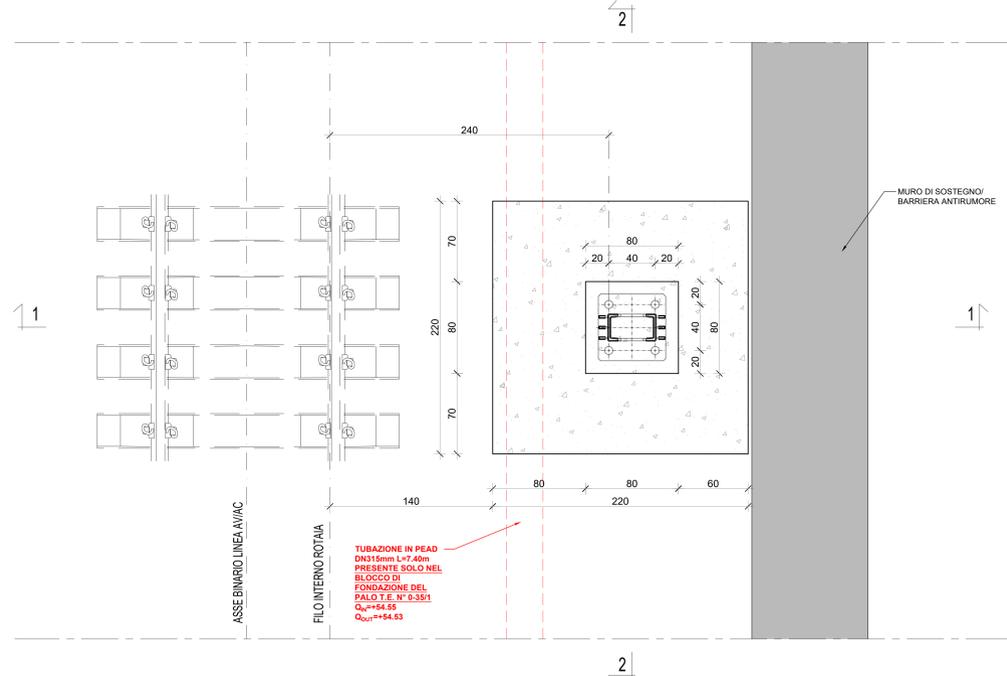

SEZIONE 1-1 (Vista trasversale al binario)

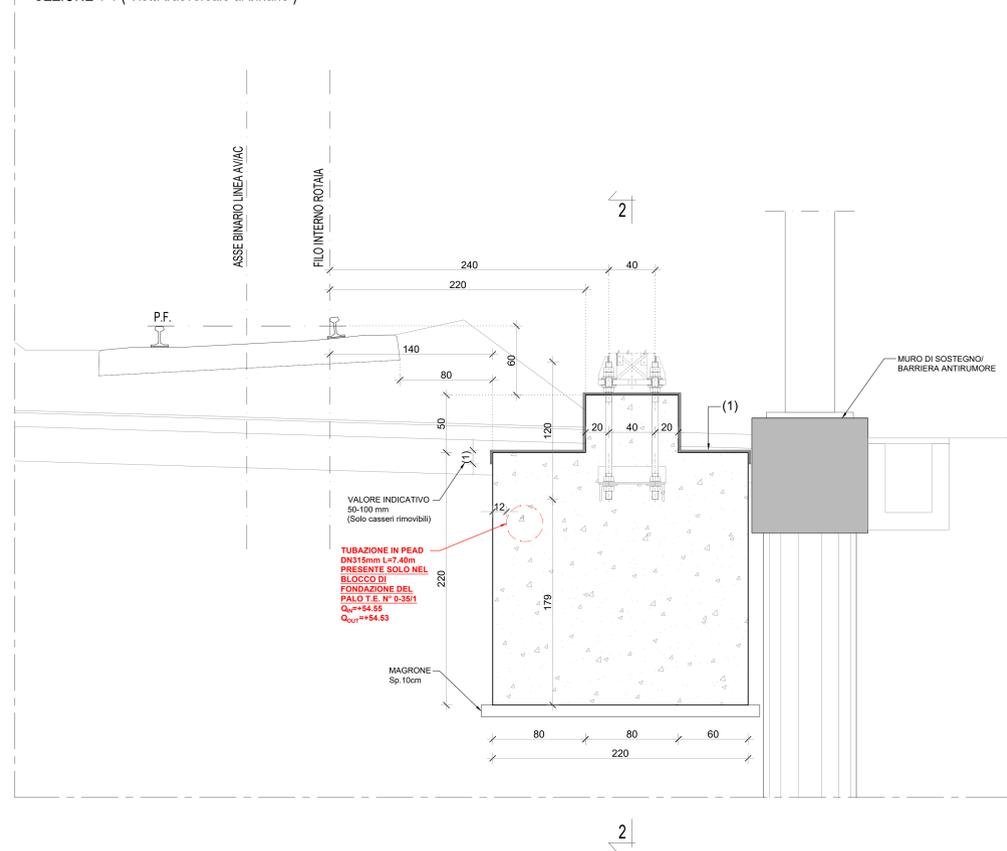


PARTICOLARE SPOIVENTI BLOCCO DI FONDAZIONE  
SCALA 1:20



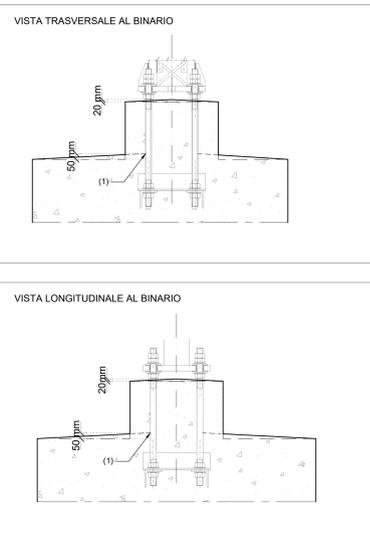


(1) QUOTA DI 50mm DA PRENDERE SULLA SUPERFICIE LISCA DELLE BARRE FILETTATE - IL PLASTRINO E' PREVISTO CON N.2 SPOIVENTI, IL CORPO DEL BLOCCO DI FONDAZIONE CON N.4 SPOIVENTI


SEZIONE 2-2 (Vista longitudinale al binario)

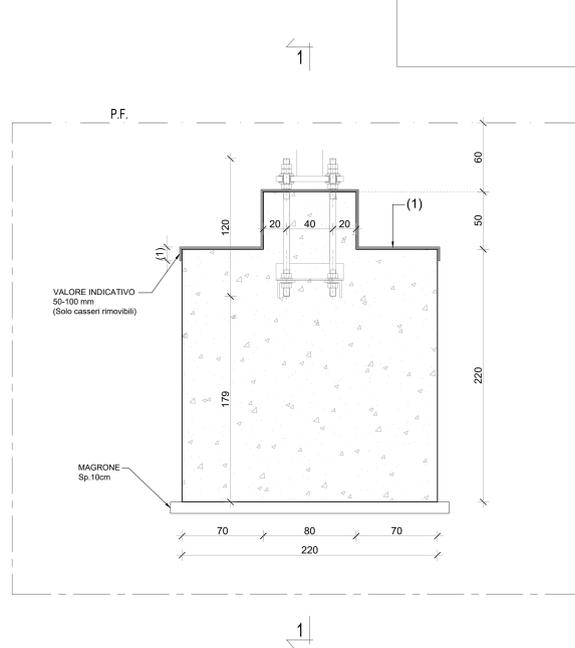

ARMATURA BASAMENTO FONDAZIONI LC21-B5.04 - PIANTE E SEZIONI  
SCALA 1:20

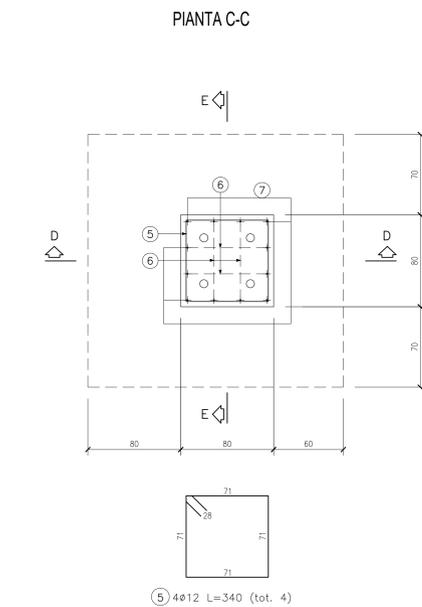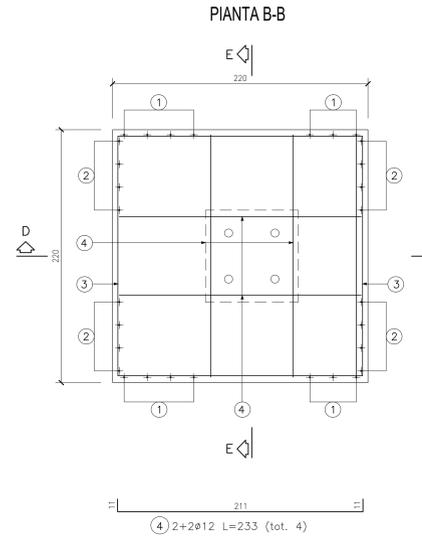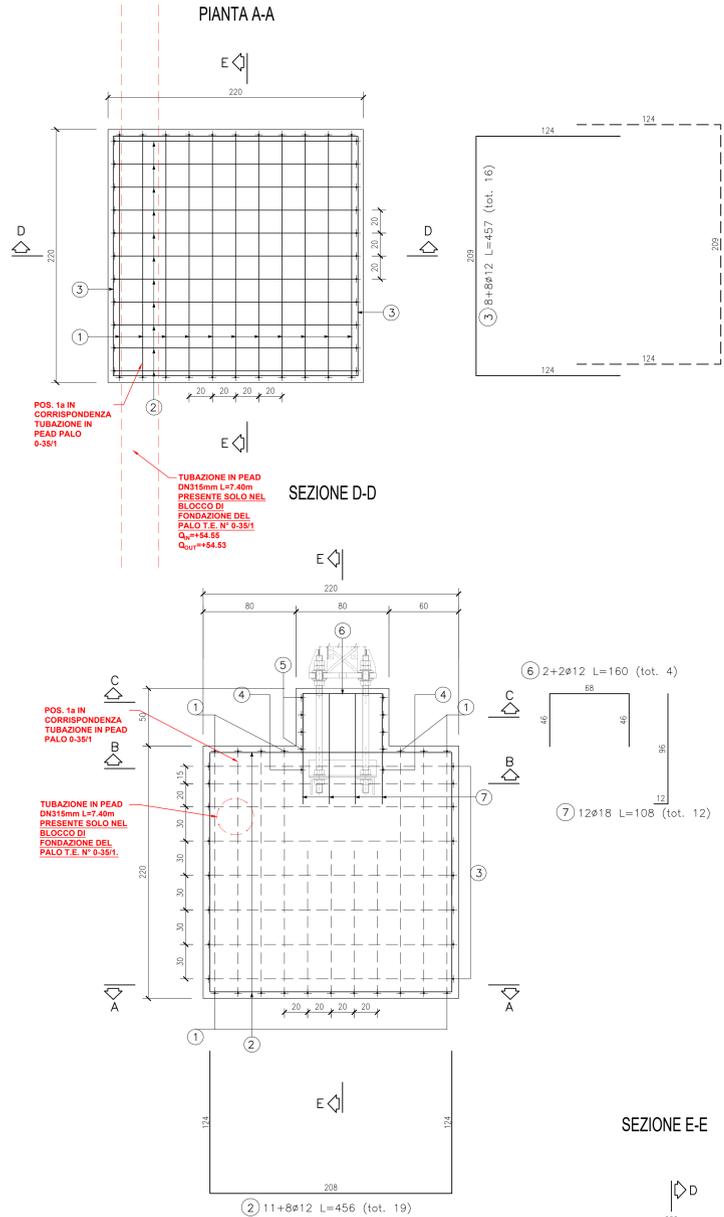

SEZIONE E-E

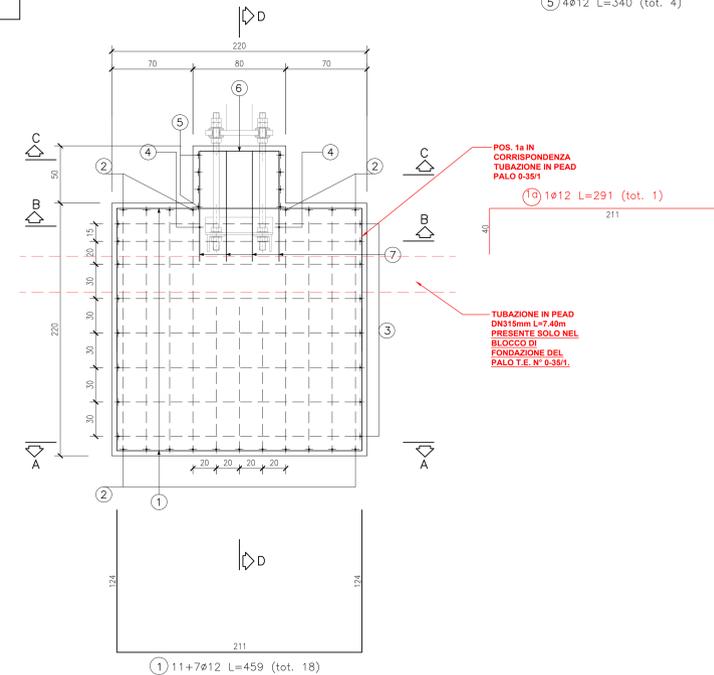

DESGNI DI RIFERIMENTO

DESCRIZIONE	CODICE

NOTE GENERALI

- TUTTE LE MISURE SONO ESPRESSE IN CENTIMETRI
- PER I PALI LSU E RELATIVI TIRAFONDI SI RIMANDA AL TOPOLOGICO DI RIFERIMENTO CODIFICA: E 66013
- REALIZZAZIONE FONDAZIONI: LA REALIZZAZIONE DELLE FONDAZIONI, INCLUSE LE TASCHE DI ANCORAGGIO, DEVE ESSERE ESEGUITA RISPETTANDO LA GEOMETRIA INDICATA. LA TOLLERANZA RISPETTO A DETTA GEOMETRIA E' MOSTRATA NEL PERTINENTE DOCUMENTO DI RIFERIMENTO.
- FORNITURA E POSA PIASTRE E TIRAFONDI, RIEMPIMENTO DELLE TASCHE E SOTTOPIASTRA A CARICO SATURNO, VERIFICARE CON LE TAVOLE IMPIANTISTICHE.
- (1) Queste superfici vanno completamente impermeabilizzate con malta cementizia avente le seguenti caratteristiche:
  - malta cementizia di tipo impermeabilizzante, traspirante, fibrorinforzata, bicomponente ad alta flessibilità (che non scola) per applicazioni orizzontali e verticali (Marchio europeo CE)
  - CARATTERISTICHE FINALI:
    - Aderenza per trazione diretta - UNI EN 1504-2 metodo di prova UNI EN 1542: >=0,8 N/mm²
    - Impermeabilità all'acqua in pressione (1,5bar per 7gg di spinta positiva) - UNI EN 14891 - A.7, nessuna penetrazione
    - Capacità di copertura delle lesioni (crack-bridging) in condizioni standard - UNI EN 14891 - A.8.2: >=0,75 mm
    - Spessore posato: circa 2-3 mm
- PER LE INDICAZIONI COSTRUTTIVE ED IL CORRETTO POSIZIONAMENTO DEI TIRAFONDI VEDERE ELAB. E 66013 E 64866

TABELLA MATERIALI

Legenda misure:

Elemento	Copriferro (cm)	φmaxinerti (mm)
FONDAZIONE	4,0 (-0 +0,5)	32
ELEVAZIONE	4,0 (-0 +0,5)	25

COMMITENTE: **RFI RETE FERROVIARIA ITALIANA GRUPPO FERROVIE DELLO STATO**

ALTA SORVEGLIANZA: **ITALFERR GRUPPO FERROVIE DELLO STATO**

GENERAL CONTRACTOR: **IFICAV2**

**INFRASTRUTTURE FERROVIARIE STRATEGICHE DEFINITE DALLA LEGGE OBIETTIVO N. 443/01**  
**LINEA A.V. /A.C. TORINO-VENEZIA Tratta VERONA-PADOVA**  
**Lotto funzionale Verona-Bivio Vicenza**  
**PROGETTO ESECUTIVO**

OPERE CIVILI  
IMPIANTI T.E. LINEA DI CONTATTO 3kVc.c. - 540mm<sup>2</sup>  
PREDISPOSIZIONI OO.CC. PER OO.IT. SU INNESCO VERONA EST (LC21B)-TRACCIATO AV  
CARPENTERIA E ARMATURA BLOCCO DI FONDAZIONE LC21-B5.04

PROGETTAZIONE: **IFICAV2**

SCALA: 1:20

PROGETTO COLLABORATO dalla Unione Europea