COROGRAFIA DI RECEPIMENTO DELLE PRESCRIZIONI DEC VIA - SCALA 1:10.000

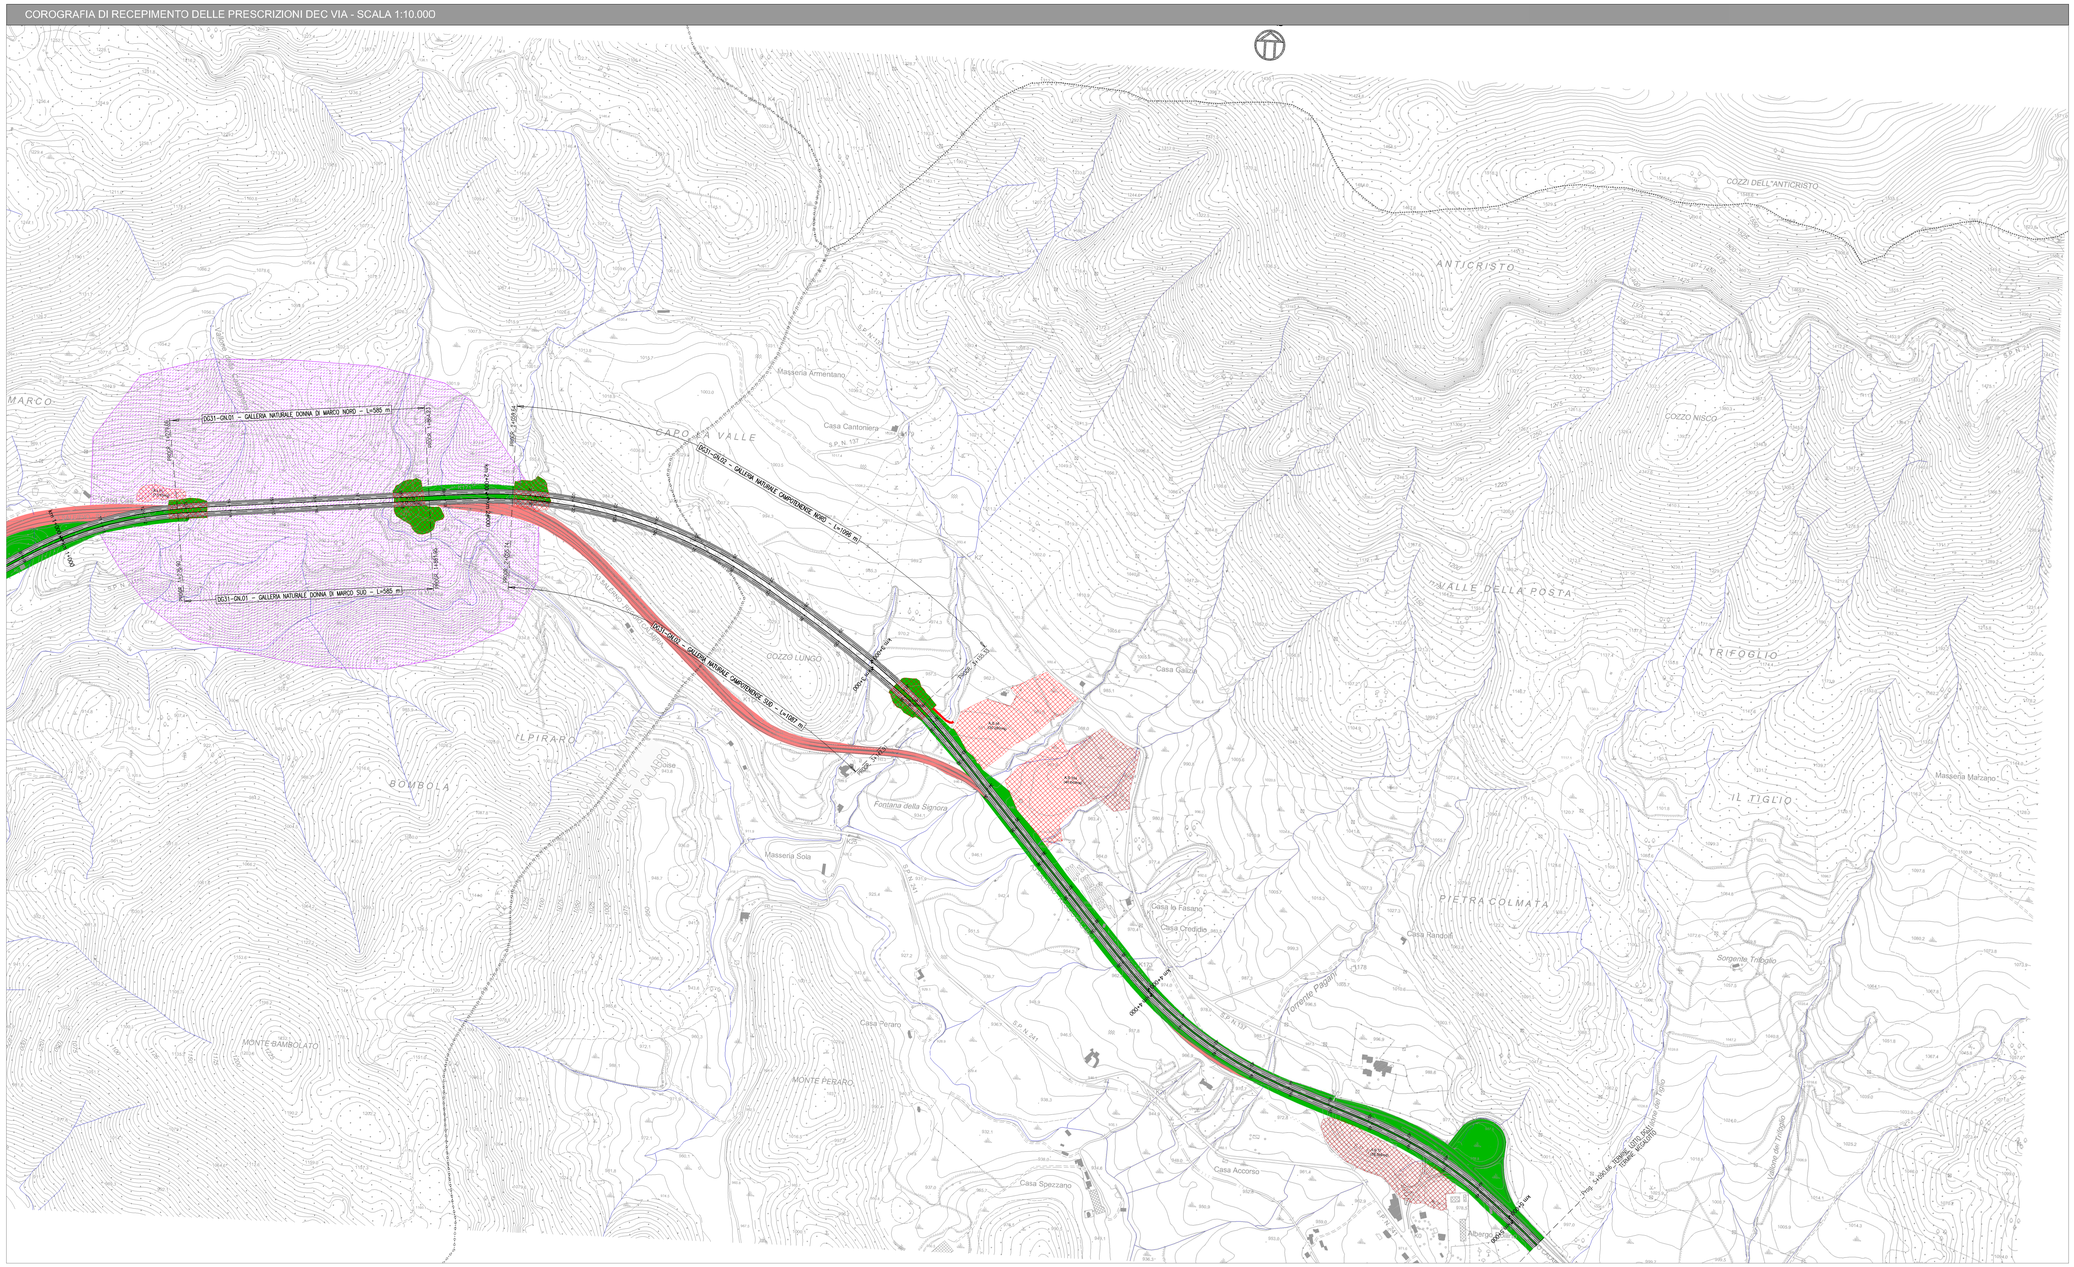
DG31-GN.01 - GALLERIA NATURALE DONNA DI MARCO NORD - L=585 m
DG31-GN.01 - GALLERIA NATURALE DONNA DI MARCO SUD - L=585 m
ANTICRISTO
COZZI DELL'ANTICRISTO
COZZO NISCO
VALLE DELLA POSTA
IL TRIFOGLIO
IL TIGLIO
PIETRA COLMATA
CAPO LA VALLE
COZZO LUNGO
IL PIRARO
BOMBOLA
MONTE BAMBOLATO
MONTE PERARO
Masseria Armentano
Casa Cantoniera
Casa Galizia
Fontana della Signora
Masseria Sola
Casa le Fasano
Casa Crediglia
Casa Randoli
Sorgente Trasolo
Masseria Marzano
Casa Peraro
Casa Accorso
Casa Spezzano
Albergo
