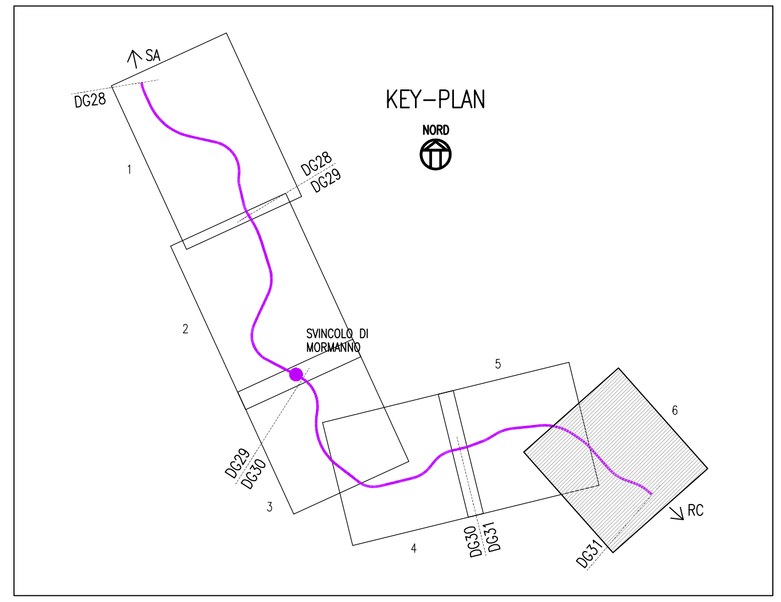

LEGENDA:

- CONFINI COMUNALI
- CONFINI PROVINCIALI
- CONFINI REGIONALI
- TRATTI AUTOSTRADALI IN VIADOTTO
- TRATTI AUTOSTRADALI IN GALLERIA NATURALE
- TRATTI AUTOSTRADALI IN TRINCEA/RILEVATO
- COLLEGAMENTO CARRABILE TRA LE CARREGGIATE

Anas SpA

Direzione Centrale Progettazione

ASR 18/07

AUTOSTRADA A3 SALERNO – REGGIO CALABRIA

LAVORI DI AMMODERNAMENTO ED ADEGUAMENTO AL TIPO 1a DELLE NORME CNR/80
Dal km 153+400 al km 173+900
MACROLOTTO 3 – PARTE 2^

PROGETTO ESECUTIVO

CONTRAENTE GENERALE

italSARC

IL RESPONSABILE DEL CONTRAENTE GENERALE

GRUPPO DI PROGETTAZIONE

RTP: TECHNITAL S.p.A. (mandataria)
3TI PROGETTI ITALIA S.p.A.
PROMETEOENGINEERING.IT S.r.l.
STUDIO MELE ASSOCIATI S.r.l.
SOIL S.r.l.
SITECO S.r.l.

ORDINE INGEGNERI VERONA E PROVINCIA – Dott. Ing. MASSIMO RACCOSTA – A 1665

INTEGRAZIONE PRESTAZIONI SPECIALISTICHE *Dott. Ing. M. Raccosta*

I RESPONSABILI DI PROGETTO

Dott. Ing. M. Raccosta Ordine Ing. Verona n° A1665
Dott. Ing. S. Possati Ordine Ing. Roma n° 20809
Dott. Ing. A. Focaracci Ordine Ing. Roma n° 28894
Prof. Ing. M. Mele Ordine Ing. Roma n° A10145
Dott. Ing. L. Albert Ordine Ing. Milano n° 14725
Dott. Ing. A. Frascari Ordine Ing. Bologna n° 7115/A

IL GEOLOGO
Dott. Geol. Vittorio Federici
Ordine dei Geologi del Lazio n. 784

IL RESPONSABILE AMBIENTALE
Dott. Massimiliano Bechini

IL COORDINATORE DELLA SICUREZZA IN FASE DI PROGETTAZIONE
Ing. Giovanni Maria Cepparotti
Ordine Ing. Viterbo n. 392

VISTO: ANAS S.p.A. – IL RESPONSABILE DEL PROCEDIMENTO
Dott. Ing. Maurizio Aramini

PARTE GENERALE
VERIFICA DI OTTEMEPERANZA
SOVRAPPOSTO PLANIMETRICO PE-PD
Oggetto di pronuncia di compatibilità ambientale Tav. 6/6

CODICE PROGETTO	NOME FILE	REVISIONE	SCALA:
PROGETTO: LO411B / LIV. PROG.: E / N. PROG.: 1301	T00-EG00-GEN-PL06_B.dwg CODICE ELAB.: T00EG00GENPL06	B	1:5000

REV.	DESCRIZIONE	DATA	REDATTO	VERIFICATO	APPROVATO
D					
C					
B	REVISIONE	15/01/2014	Technital	Reale	Versace
A	EMISSIONE	14/10/2013	Follesa	Della Bella	Versace

WBS DI RIFERIMENTO : –